



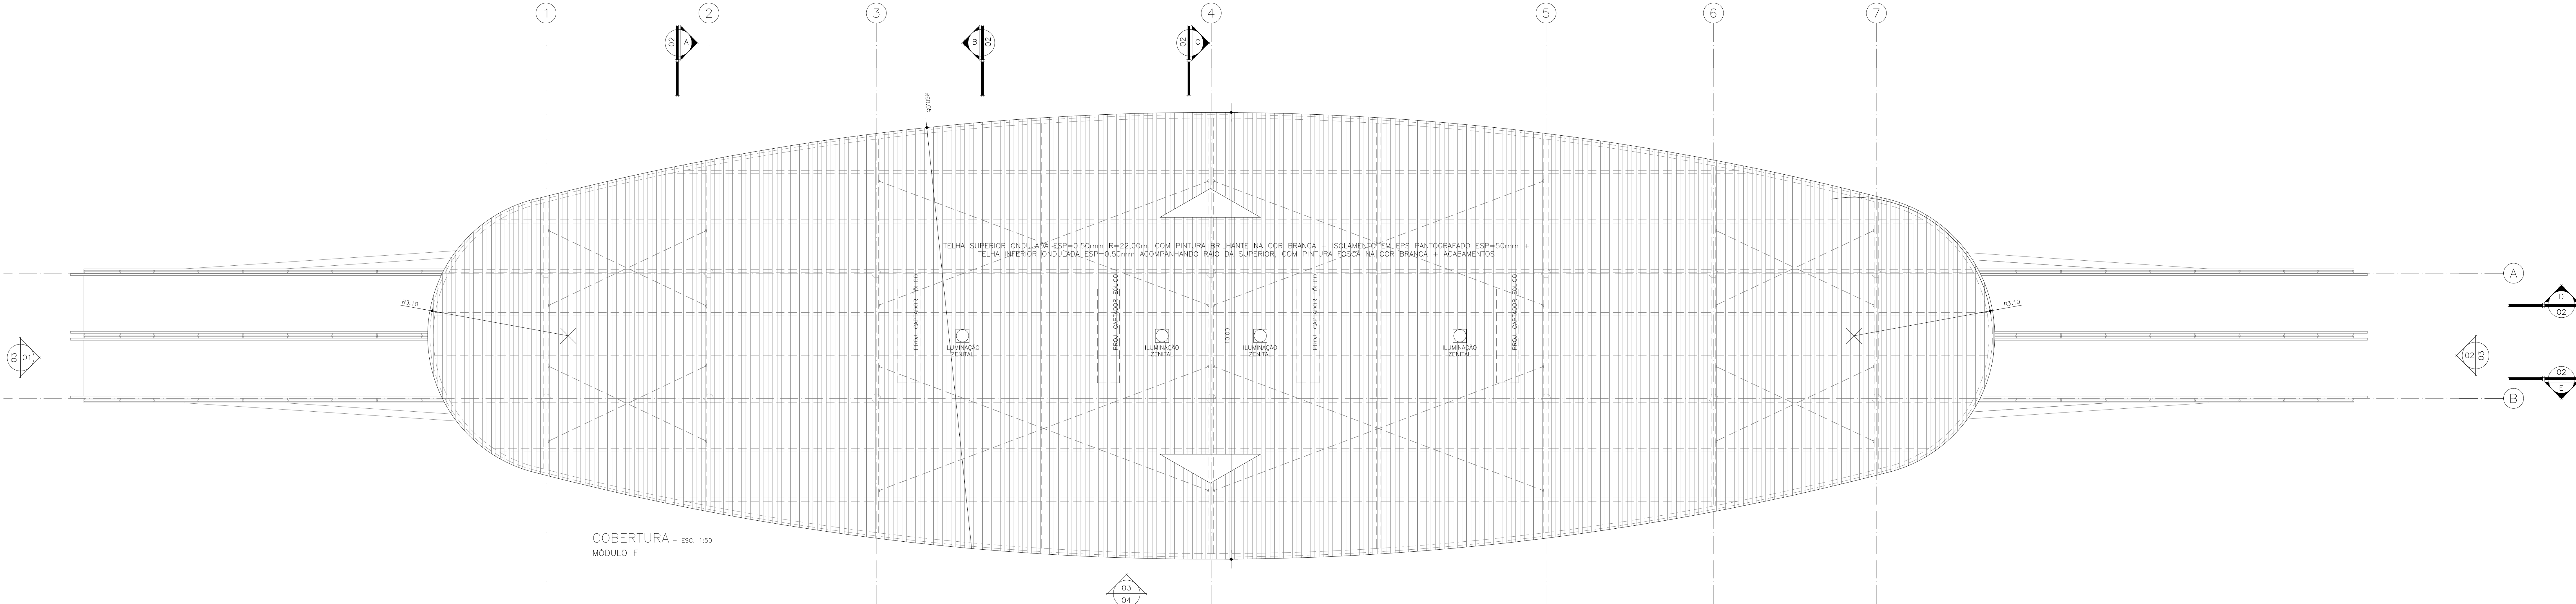


COBERTURA - ESC. 1:50
MÓDULO F

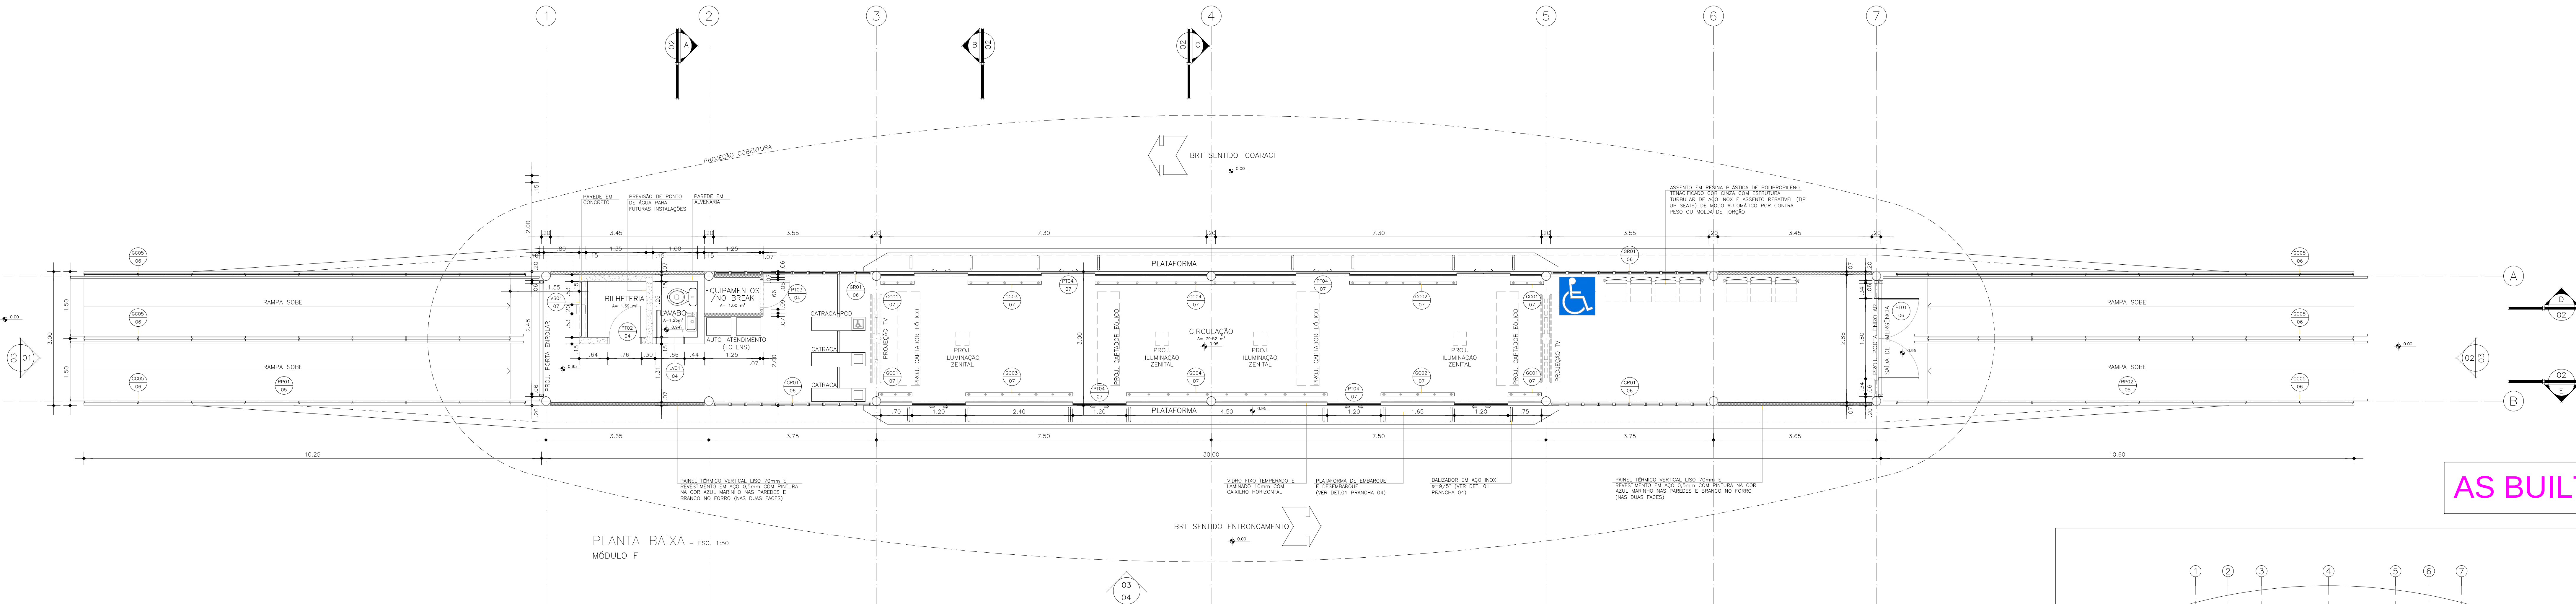


PLANTA BAIXA - ESC. 1:50
MÓDULO F

AS BUILT

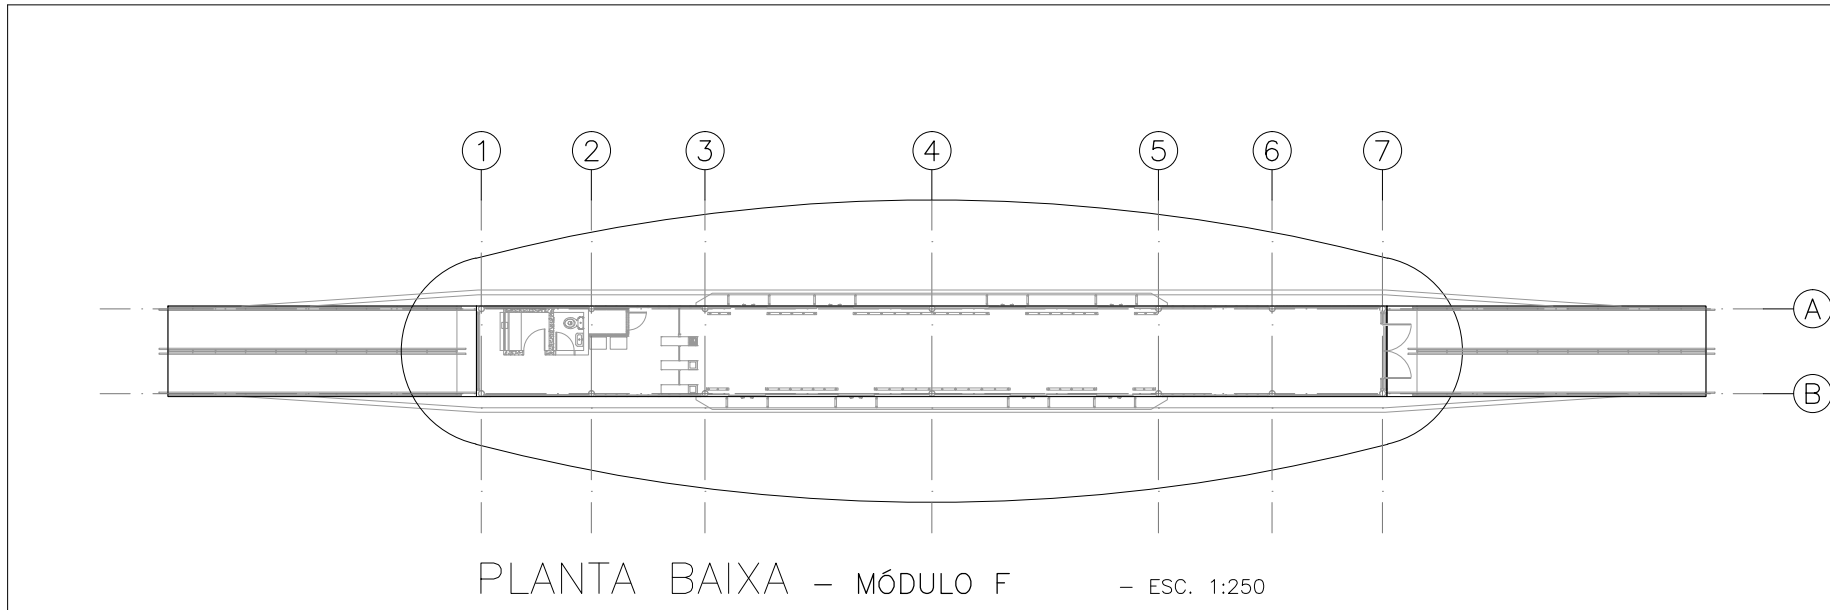

PLANTA BAIXA - MÓDULO F - ESC. 1:250

OBSERVAÇÃO:
CONSIDEROU-SE PARA PISTA DO BRT COTA 0.00m.
A COTA DAS ESTAÇÕES É DE +0.95m EM RELAÇÃO À COTA 0.00m DA PISTA E DEVERÁ
ACOMPANHAR A INCLINAÇÃO DA MESMA.
CONFIRMAR AS COTAS NO LOCAL DE CADA MÓDULO DA ESTAÇÃO

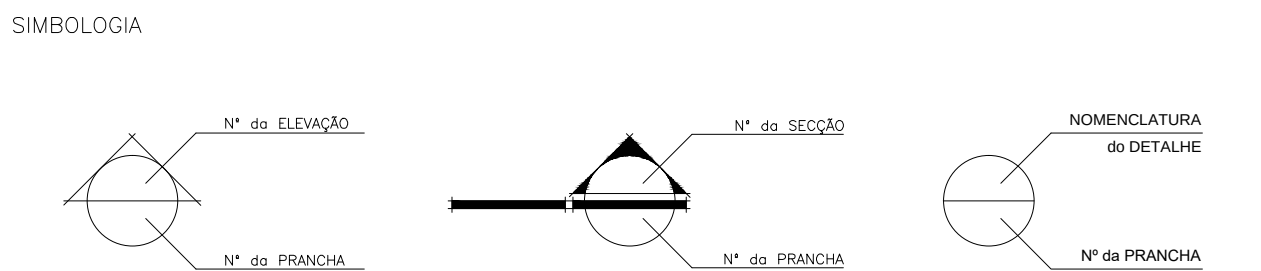

CONSTRUÇÃO
EQUIPE TÉCNICA SEMOS
Francinildo Arcanjo Gomes - CAU Nº 424384-5
Camila da Silva Pereira - CAU Nº 486091-5
Onofre Veloso de Bastos - CREA Nº 9.745-0
DEPARTAMENTO DE PLANEJAMENTO
DIRETOR: ARG. Ednaldo Márcio Rente

PROJETO ARQUITETÔNICO		PROJETO EXECUTIVO DE ARQUITETURA	
ARG. Armando Couceiro - CAU/PA Nº 40781-1		MÓDULO MUNICIPAL	
ARG. Alberto Rubim - CAU/PA Nº 40782-0		MÓDULO	
EQUIPE TÉCNICA COUCEIRO & RUBIM		DUPLO ATAQUE	
Correio G.S. Luciana Ribas Shirley Martins Roberta Fernandes		Tatiana Leonardo Larissa Souza Carla Costa Tamara Berman	
LOCAL		ESTACÃO MARAMBAIA	
DATA		Melo/2015	
ESCALA		INDICADA	
COORDENADOR		ARG. Tatiana Leonardo	
TRANSFORMAÇÃO		CQ-ARQ-001	

DIREITOS RESERVADOS - A REPRODUÇÃO OU DISTRIBUIÇÃO DESTE PROJETO SEM A AUTORIZAÇÃO DO PROJETO DE ARQUITETURA É PROIBIDA. A REPRODUÇÃO DESTE PROJETO SEM A AUTORIZAÇÃO DO PROJETO DE ARQUITETURA É PROIBIDA.