





SECÇÃO B - ESC. 1/25
DET. RAMPA - RP01
DET. GUARDA-CORPO - GC05


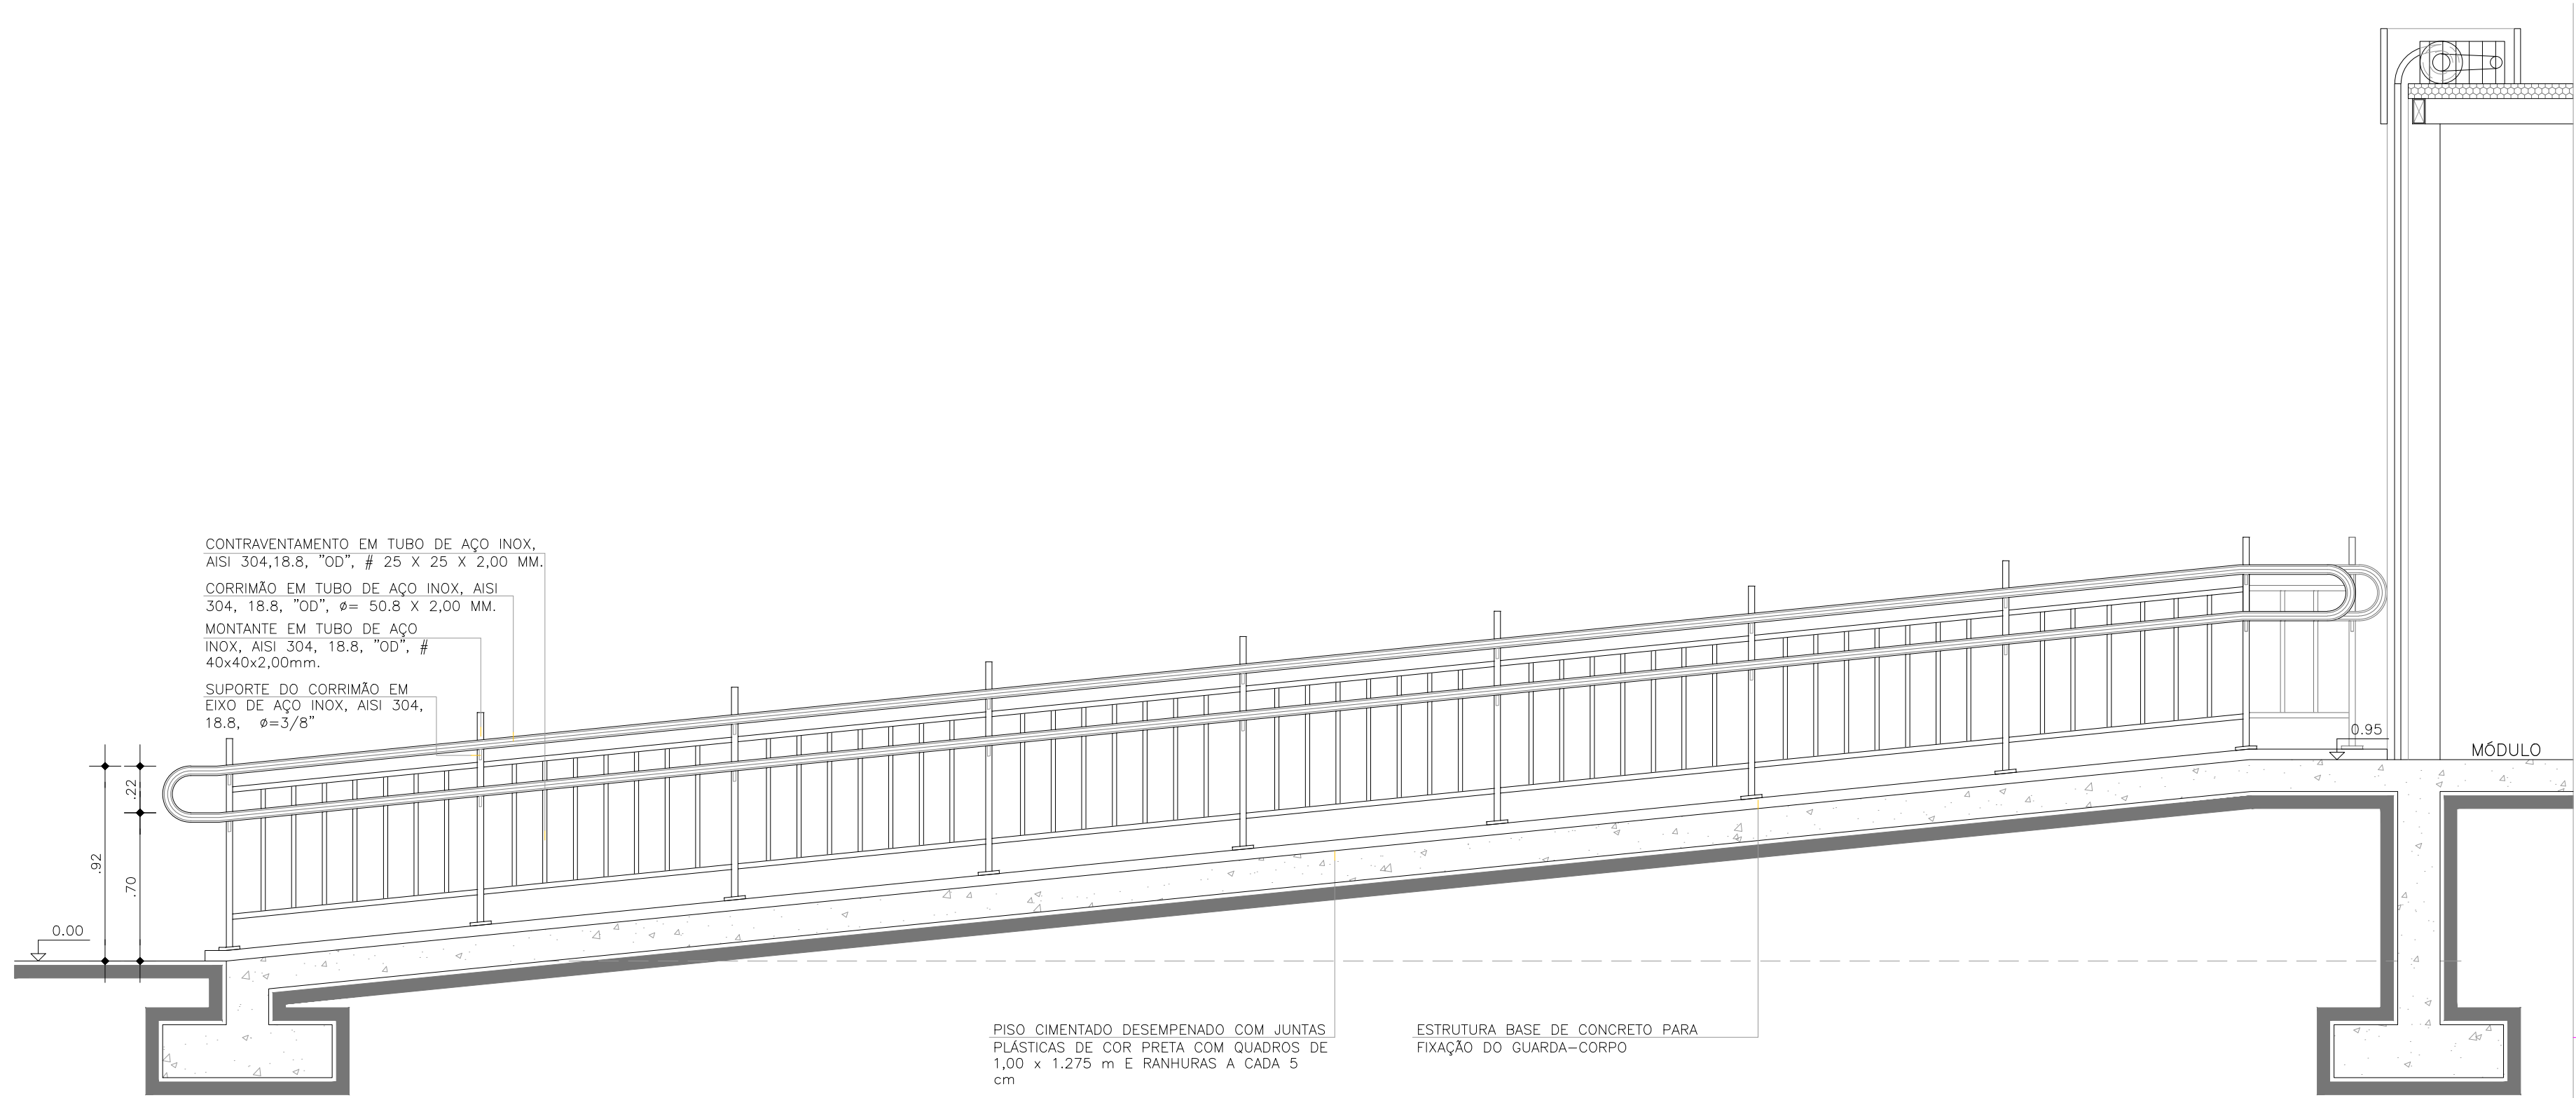


SECÇÃO A - ESC. 1/25
DET. RAMPA - RP01
DET. GUARDA-CORPO - GC05

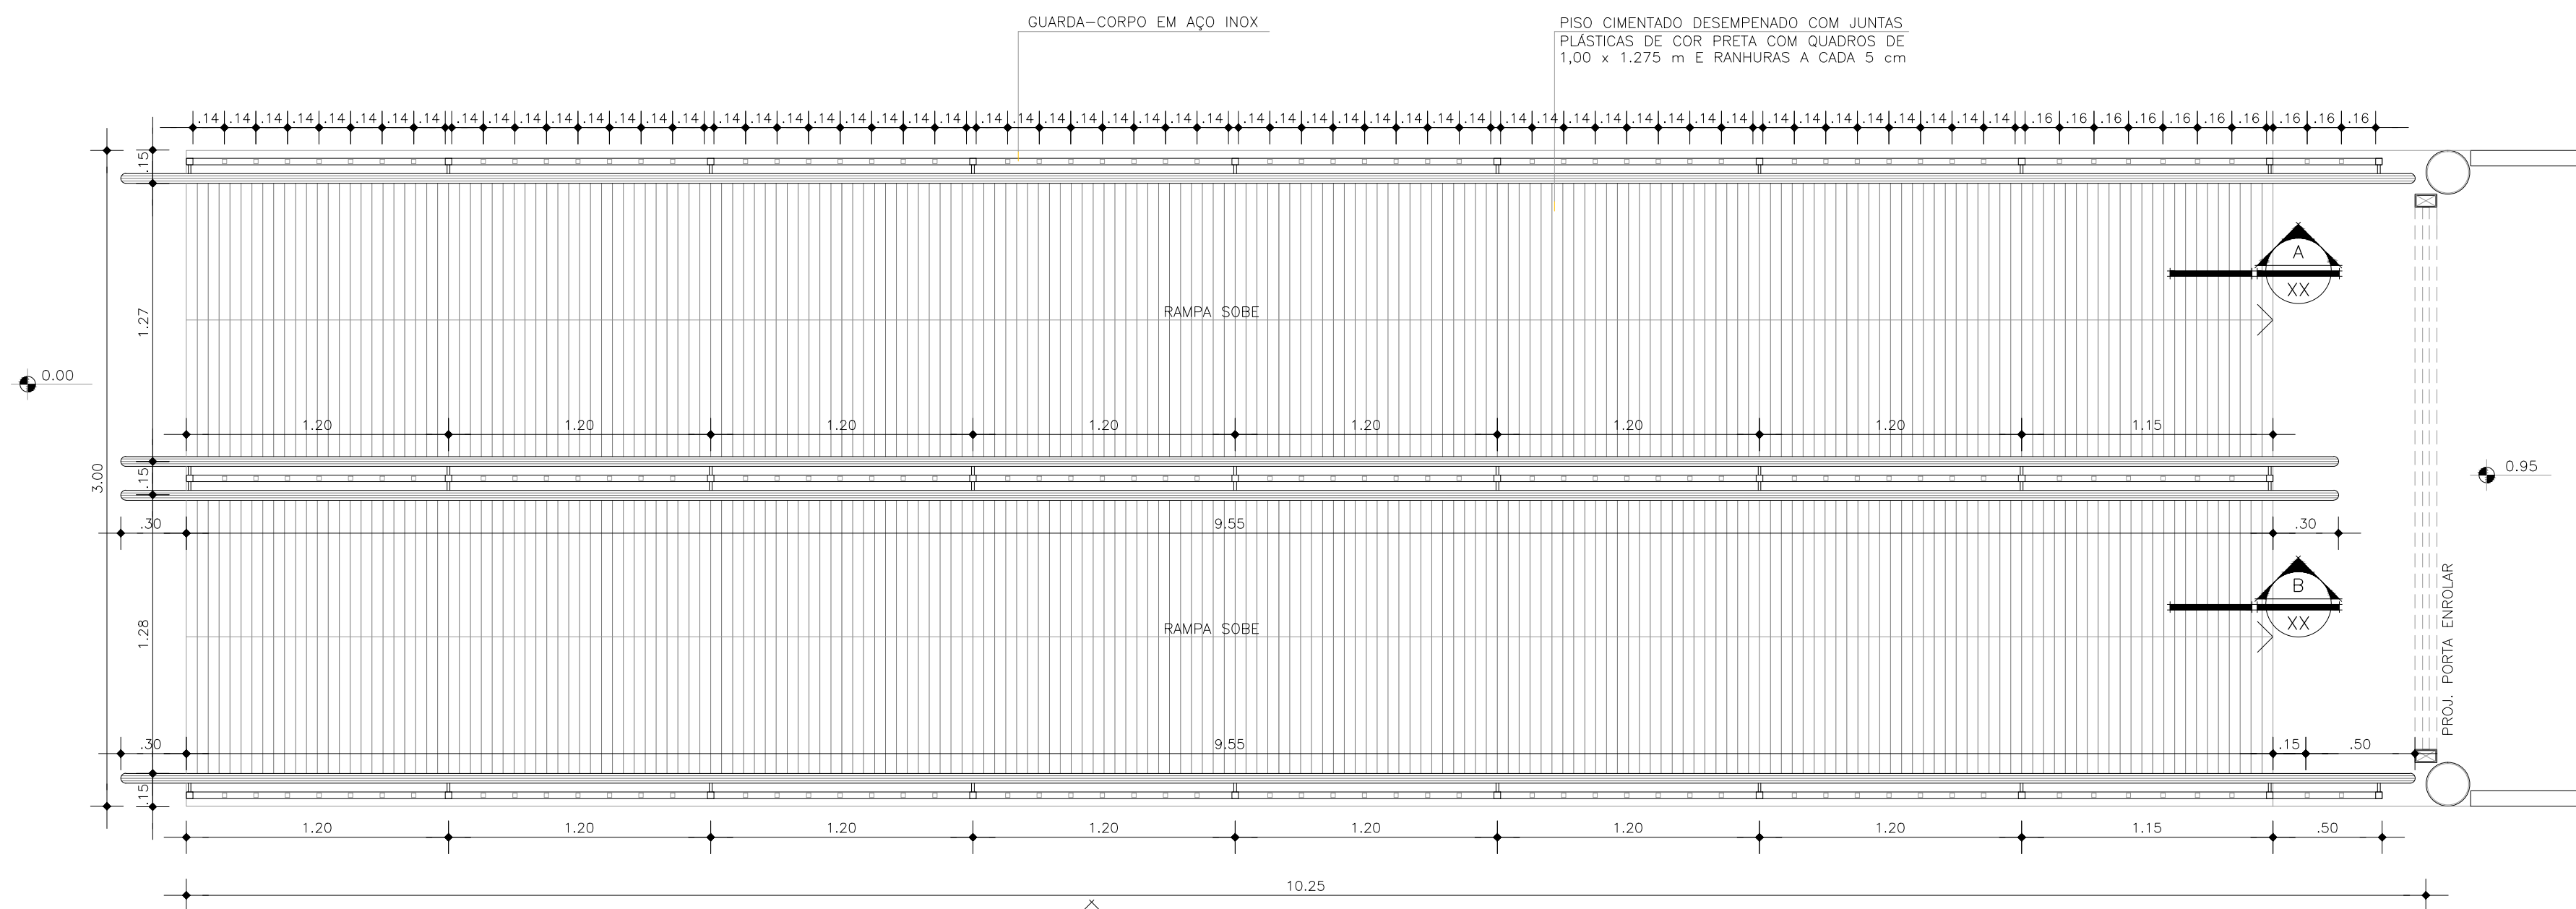

PLANTA BAIXA - ESC. 1/25
DET. RAMPA - RP01
DET. GUARDA-CORPO - GC05


OBSERVAÇÃO:
CONSIDEROU-SE PARA PISTA DO BRT COTA 0,00m.
A COTA DAS ESTAÇÕES É DE +0,95m EM RELAÇÃO À COTA 0,00m DA PISTA E DEVERÁ
ACOMPANHAR A INCLINAÇÃO DA MESMA.
CONFIRMAR AS COTAS NO LOCAL DE CADA MÓDULO DA ESTAÇÃO

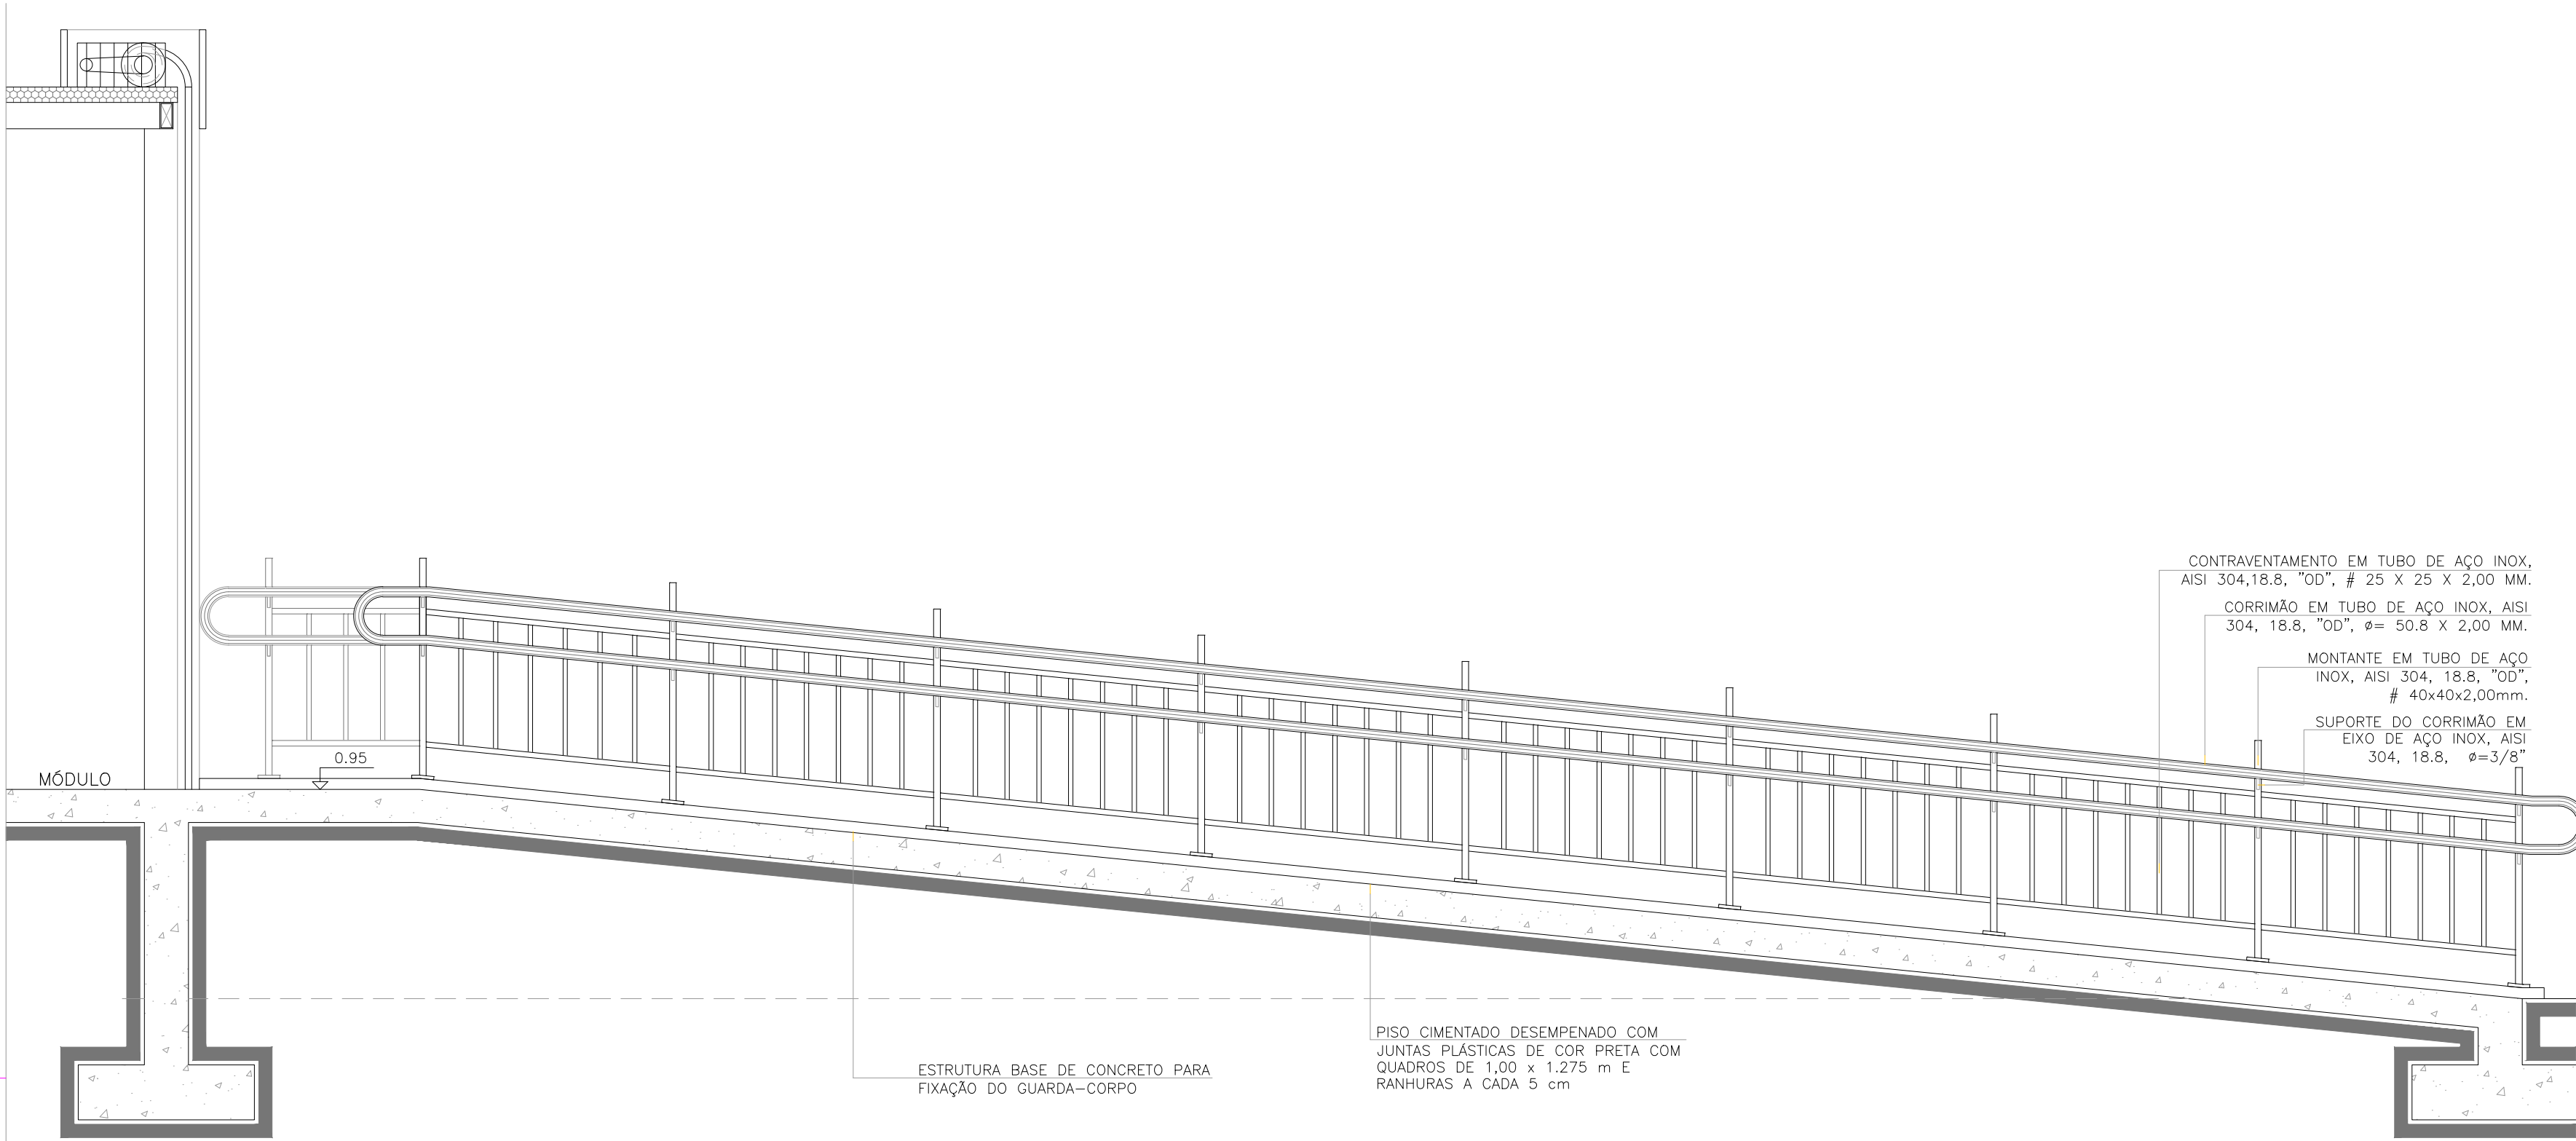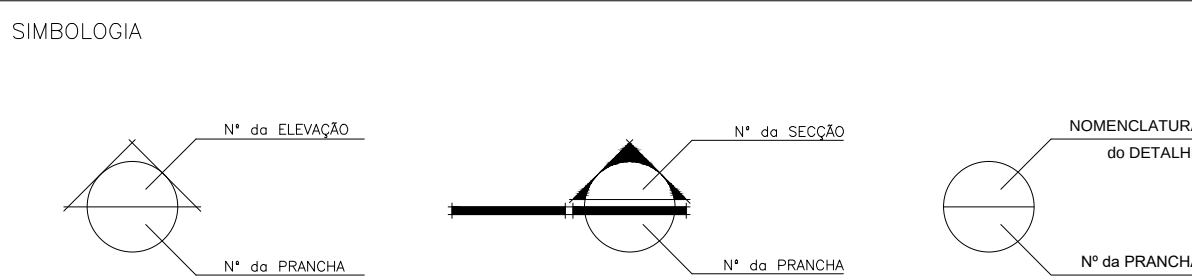

SECÇÃO B - ESC. 1/25
DET. RAMPA - RP02
DET. GUARDA-CORPO - GC05



SECÇÃO A - ESC. 1/25
DET. RAMPA - RP02
DET. GUARDA-CORPO - GC05

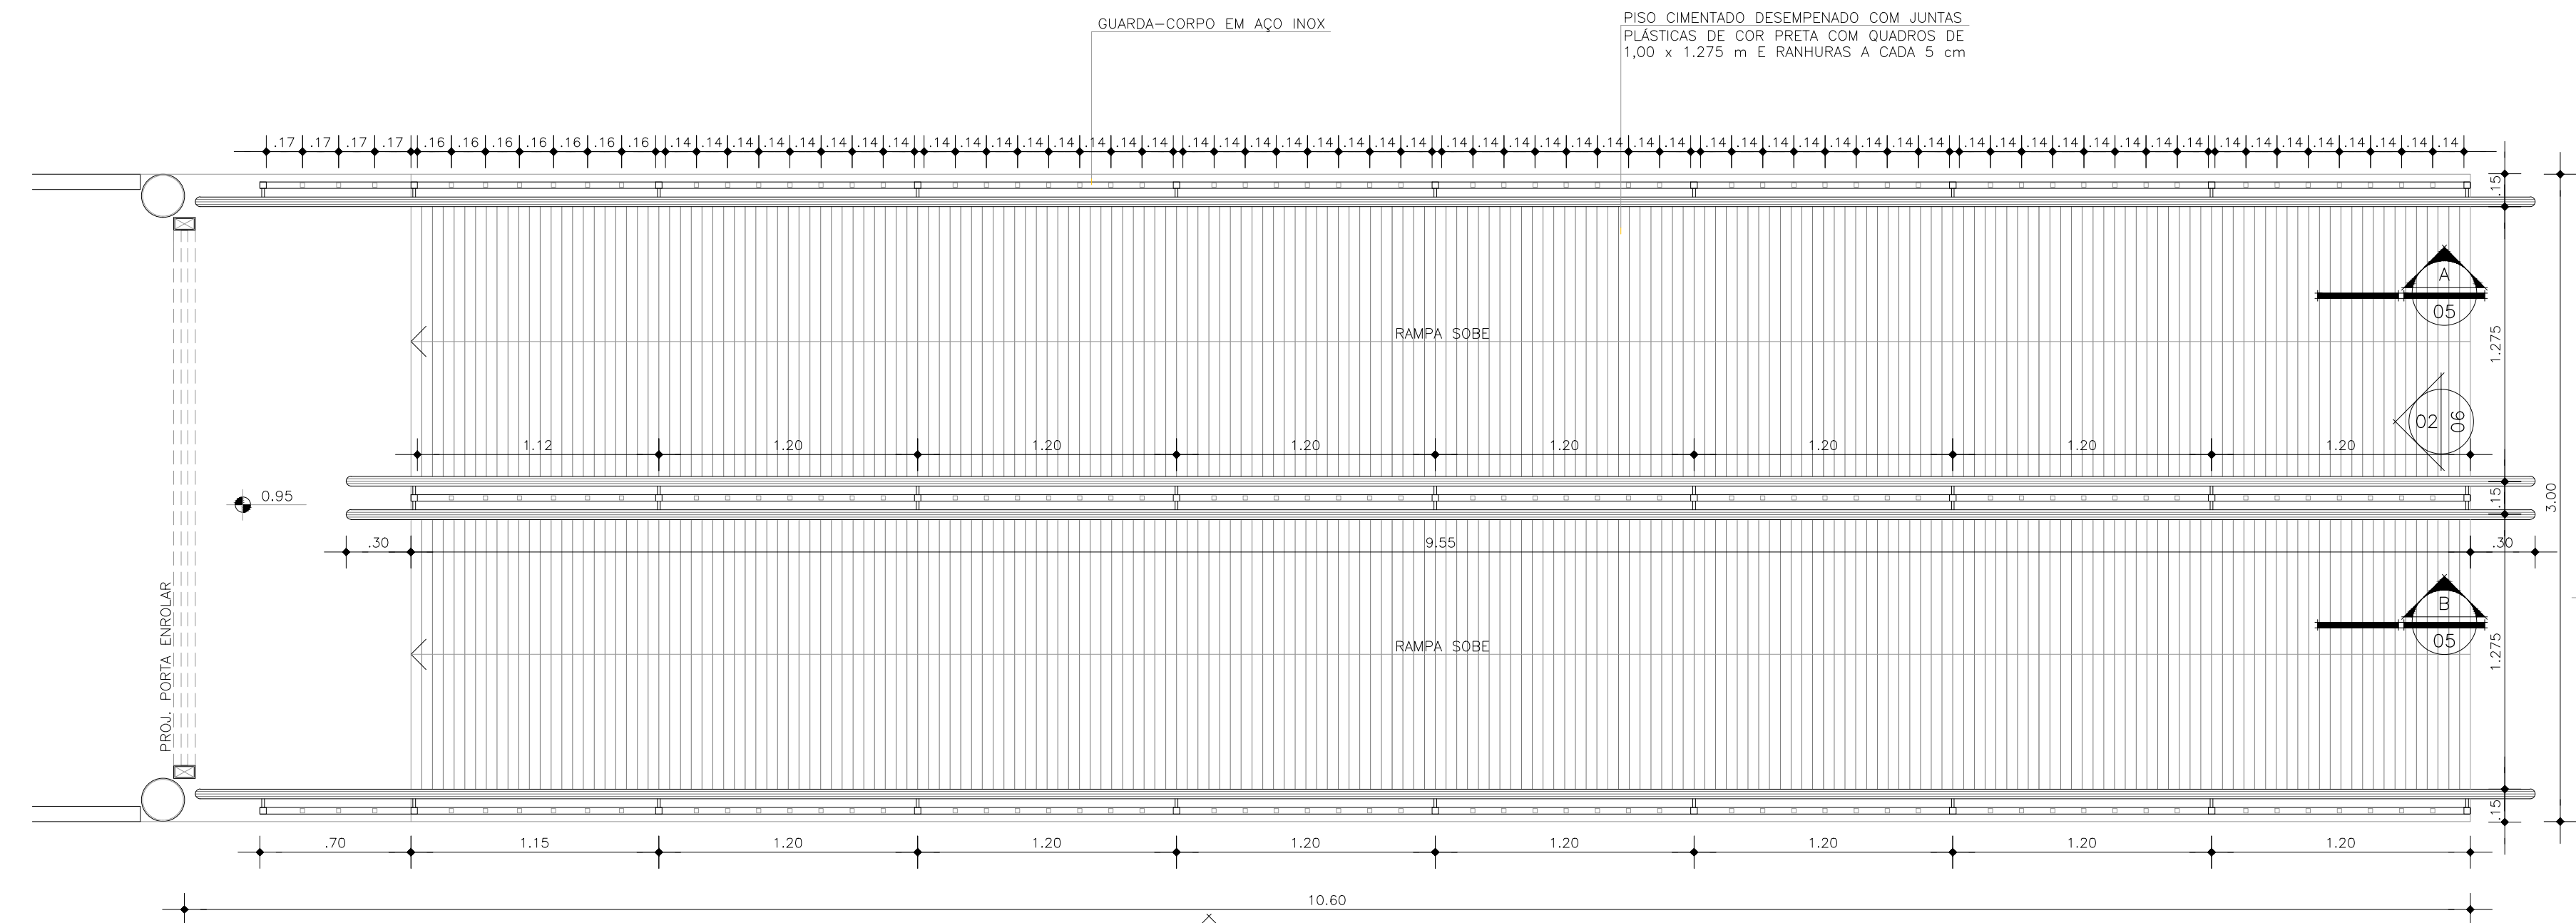

PLANTA BAIXA - ESC. 1/25
DET. RAMPA - RP02
DET. GUARDA-CORPO - GC05

EQUIPE TÉCNICA SENIOR
Francimário Arcanjo Gomes - CAU N° 424384-5
Camilla da Silva Pereira - CAU N° AB691-5
Onofre Veloso de Bastos - CREA N° 9.745-0

DEPARTAMENTO DE PLANEJAMENTO
DIRETOR: ARG. Ednaldo Márcio Rente

PROJETO ARQUITETÔNICO
ARG. Armando Couceiro - CAU/PA N° AD781-1
ARG. Alberto Rubim - CAU/PA N° AD782-0

EQUIPE TÉCNICA COUCERO & RUBIM
Carles D.S. Tatila Leonardo Róssia Guimarães
Luciana Ribas Larissa Souza Amanda Foss
Shirley Martins Carina Góes
Roberta Fernandes Tamara Berman

AS BUILT

COUCERO & RUBIM
ARQUITETOS ASSOCIADOS SDO LTDA.

PROJETO EXECUTIVO DE ARQUITETURA
MÓDULO MUNICIPAL
MÓDULO
DUPLO ATAQUE

BELEM

Seurb
SECRETARIA MUNICIPAL DE URBANISMO

DATA: Maio/2015
ESCALA: INDICADA
COORDENADOR: Arq. Tatila Leonardo

Arq. Róssia Guimarães
Arq. Tamara Berman