



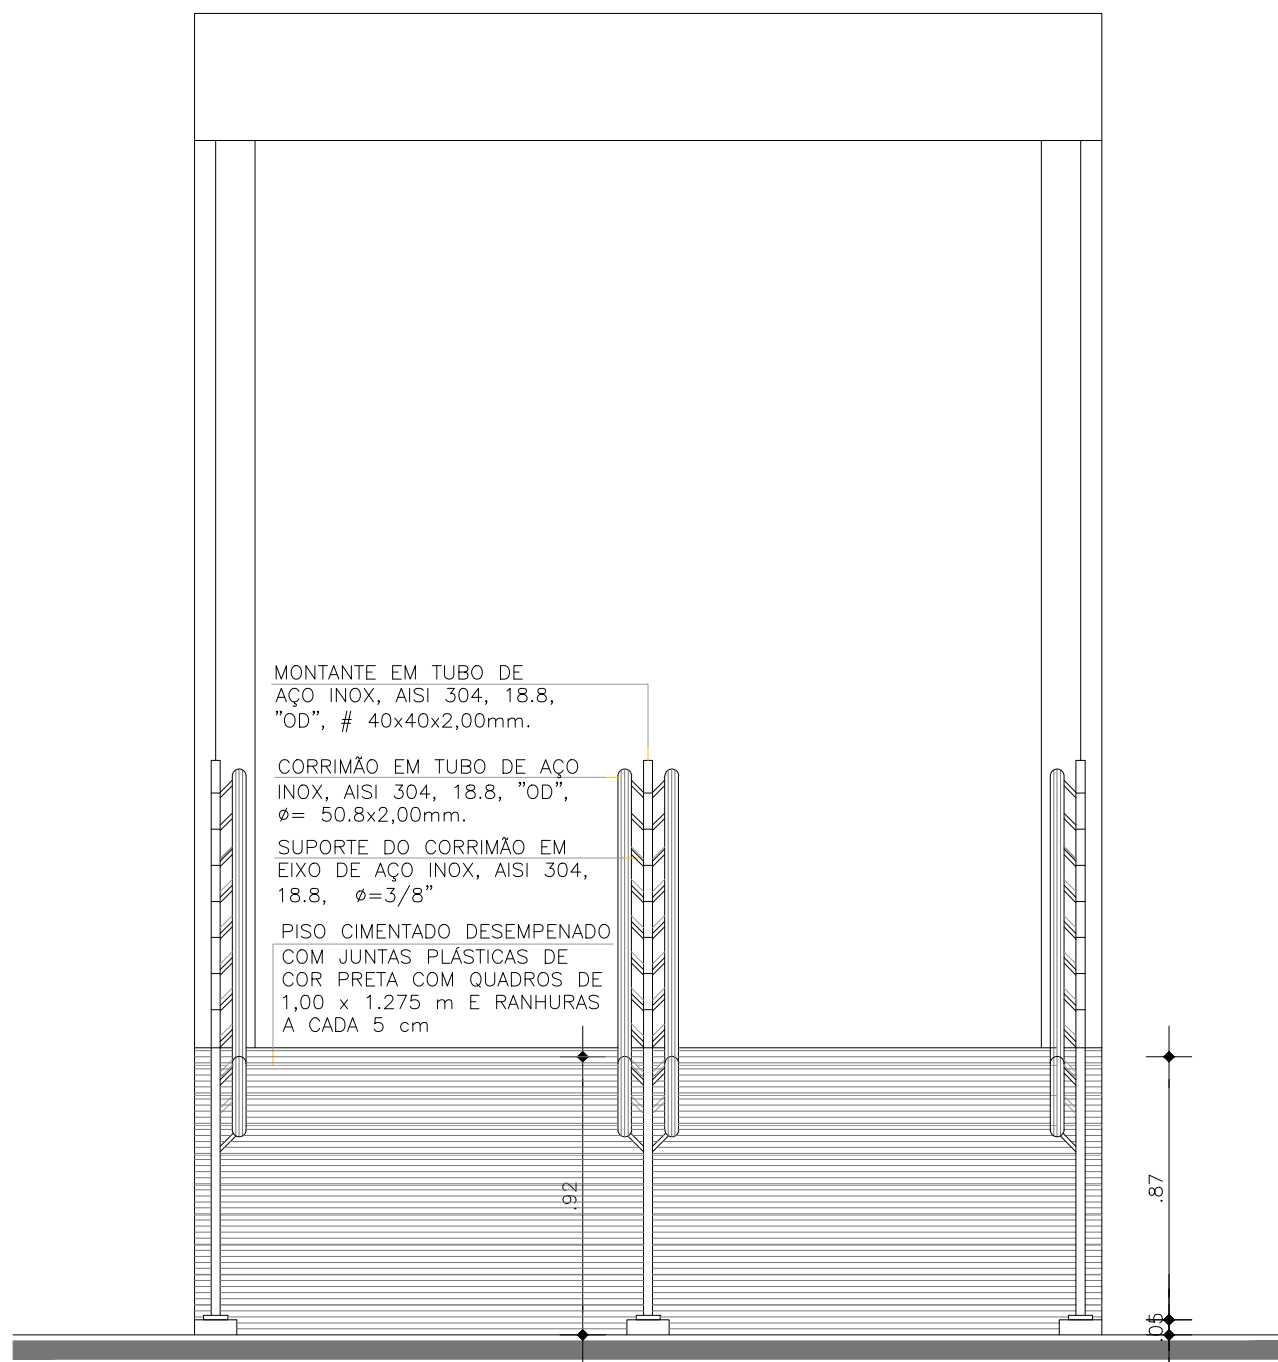


ELEVAÇÃO 02 - ESC. 1:25
DET. RAMPA - RP01 E RP02
DET. GUARDA-CORPO - GC05

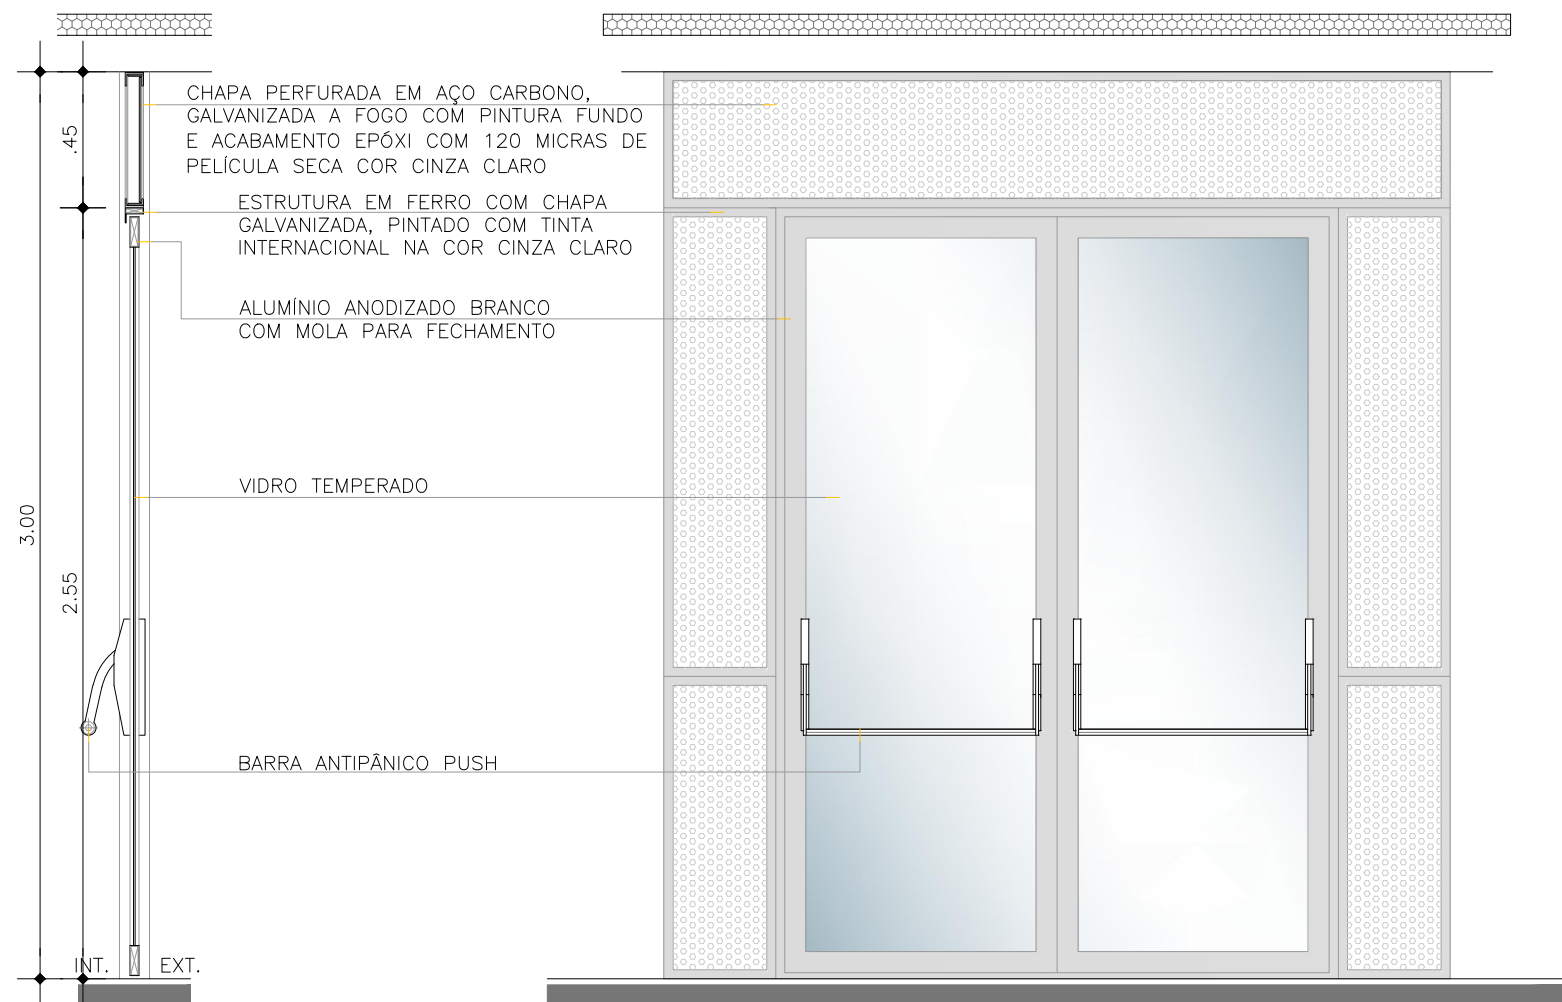


SECÇÃO - ESC. 1:25
PORTA EMERGENCIA - PT01


ELEVAÇÃO - ESC. 1:25
PORTA EMERGENCIA - PT01

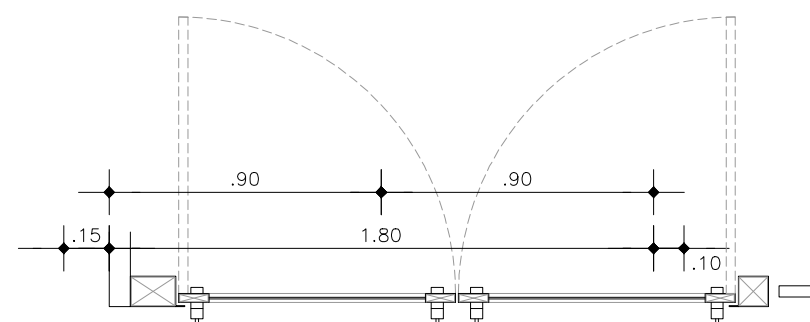

PLANTA - ESC. 1:25
PORTA EMERGENCIA - PT01

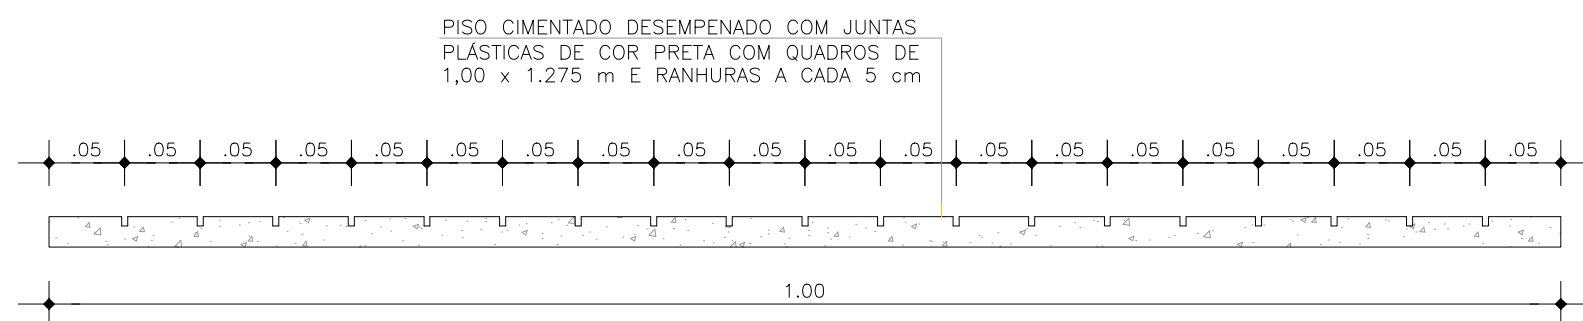


DET. 02 - PLANTA BAIXA - ESC. 1:5
RAMPA EMBARQUE/DESEMBARQUE - RP01 e RP02

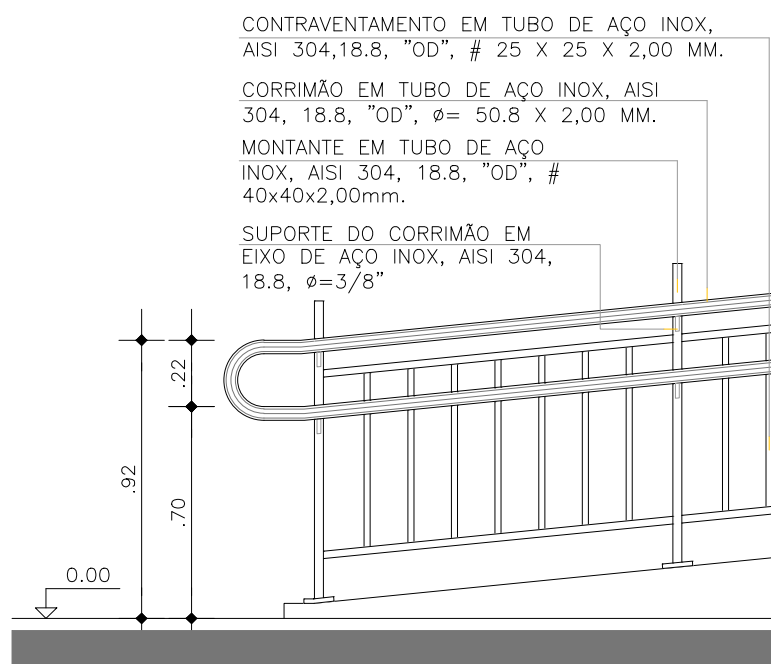

ELEVAÇÃO 01 - ESC. 1:25
DET. RAMPA - RP01
DET. GUARDA-CORPO - GC05

OBSERVAÇÃO:
CONSIDEROU-SE PARA PISTA DO BRT COTA 0,00m.
A COTA DAS ESTAÇÕES É DE +0,95m EM RELAÇÃO A COTA 0,00m DA PISTA E DEVERÁ
ACOMPANHAR A INCLINAÇÃO DA MESMA.
CONFIRMAR AS COTAS NO LOCAL DE CADA MÓDULO DA ESTAÇÃO

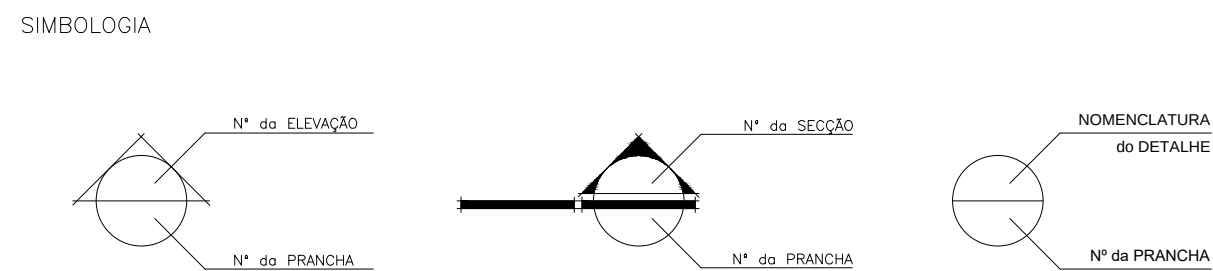

ELEVAÇÃO 01 - ESC. 1:25
DET. RAMPA - RP02
DET. GUARDA-CORPO - GC05

EQUIPE TÉCNICA SENIOR
Francimário Arcanjo Gomes - CAU N° 424384-5
Camilla da Silva Pereira - CAU N° AB691-5
Onofre Veloso de Bastos - CREA N° 9.745-0
DEPARTAMENTO DE PLANEJAMENTO
DIRETOR: ARG. Ednardo Márcio Rente
EQUIPE TÉCNICA COUCERO & RUBIM
Carles G.S. Tullio Leonardo
Luciana Ribas Larissa Souza
Shirley Martins Carla Gidi
Roberta Fernandes Tamara Berman

PROJETO ARQUITETÔNICO
ARG. Amanda Couceiro - CAU/PA N° AD781-1
ARG. Alberto Rubim - CAU/PA N° AD782-0
PROJETO EXECUTIVO DE ARQUITETURA
MÓDULO MUNICIPAL
MÓDULO
DUPLA ATQUE
LOCAL: ESTAÇÃO MARABÁ
DATA: Maio/2015
ESCALA: INDICADA
COORDENADOR: Arq. Tullio Leonardo
TRANSFORMAÇÃO: CQ-ARQ-006
AUTOR: Tullio Leonardo
COORDENADOR: Arq. Tullio Leonardo
PROJETO: Arq. Tullio Leonardo

AS BUILT

