



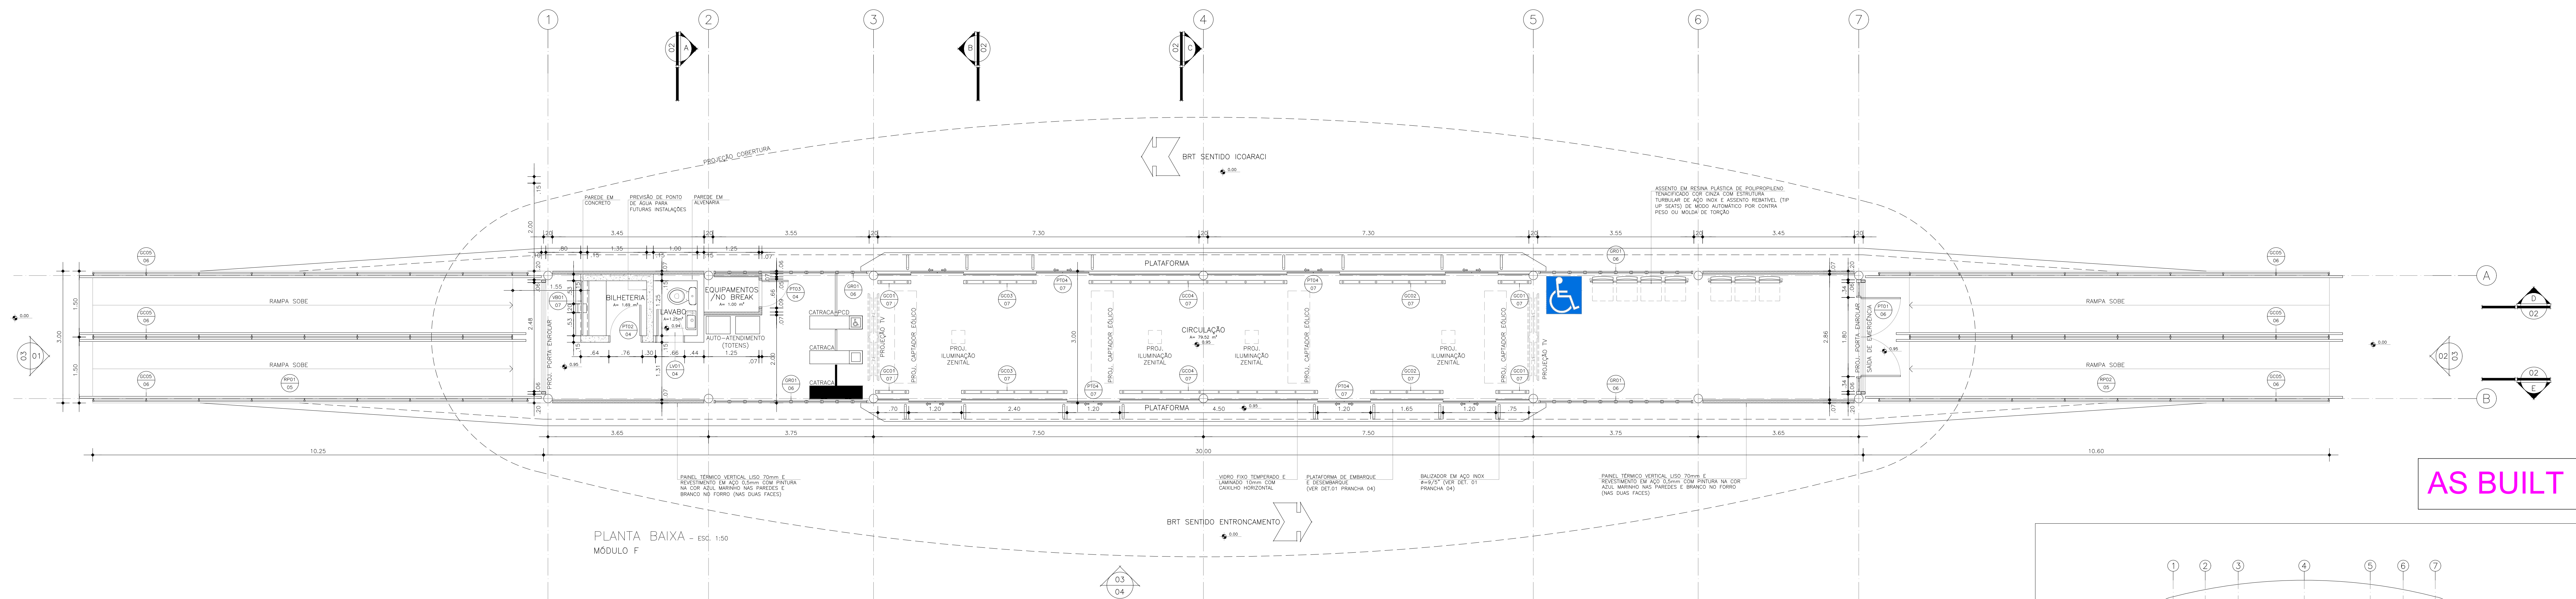

AS BUILT

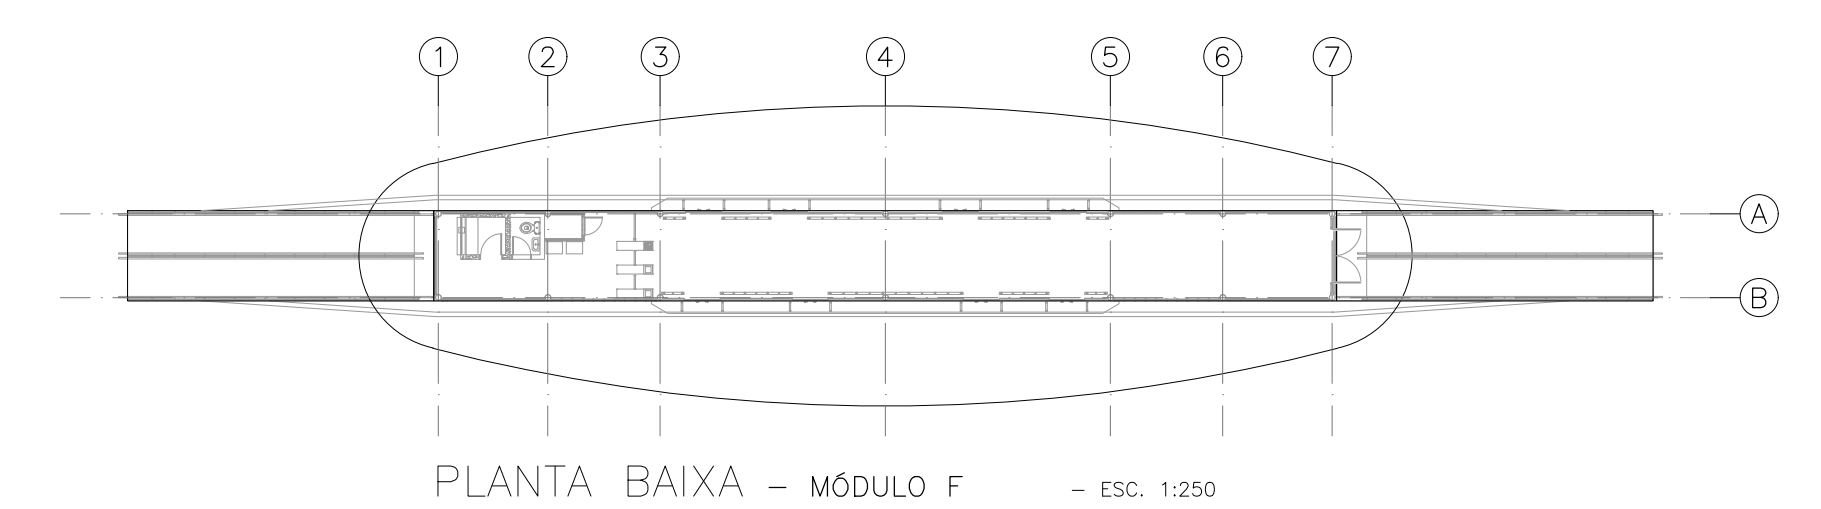

COUCEIRO & RUBIM 	PREFEITURA DE BELEM PRANCHA	Seurb SECRETARIA MUNICIPAL DE URBANISMO
ARQUITETOS ASSOCIADOS S/S Ltda. Rua do Maracanã, 2306 - Bloco 2 - Prédio 201 CEP: 01312-000 - São Paulo - SP Fone: (011) 3333-0000 - 0204-4742 / 7403 (5 linhas) E-mail: contato@couceiro.com.br	PLANTA BAIXA E COBERTURA	
PROJETO EXECUTIVO DE ARQUITETURA MÓDULO MUNICIPAL	LOCAL ESTACÃO TEMPO CENTENÁRIO	CC-ARQ-001
MÓDULO DUPLO ATAQUE	DATA Escala Melo/2015 INDICADA	COORDENADOR Ara. Talita Leandro CAD Ara.Talita Leandro Arquiteta Responsável

— DIREITOS RESERVADOS — A REPRODUÇÃO OU EXECUÇÃO NO SEU TODO OU PARTE DESTA OBRA, SEM A PRÉVIA AUTORIZAÇÃO DE SEU AUTOR, FICARÁ SUJEITA ÀS MEDIDAS LEGAIS CABÍVEIS. A ALTERAÇÃO DESTA OBRA SEM O CONSENTO DO SEU AUTOR É CONSIDERADA RESPONSABILIDADE POSTERIORES.