




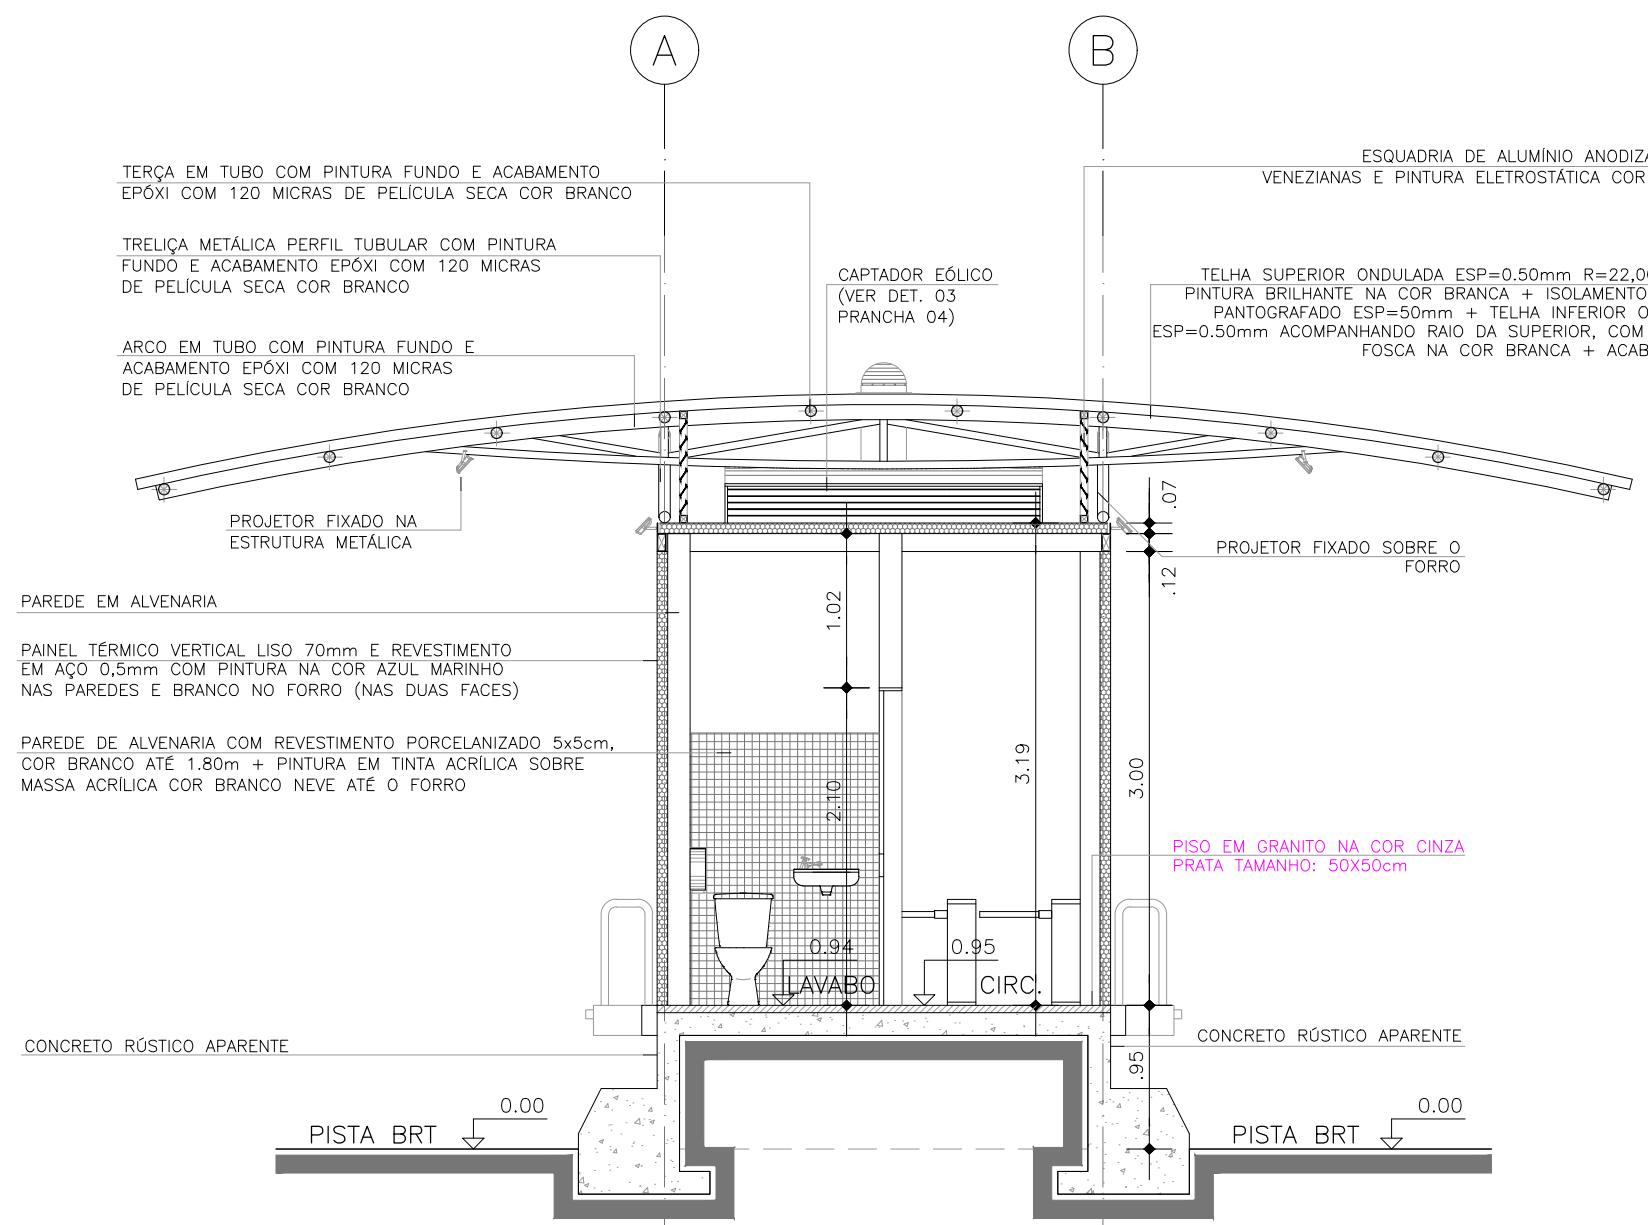


SEÇÃO A - Esc. 1:50
MÓDULO DUPLO ATAQUE - AUGUSTO MONTENEGRO

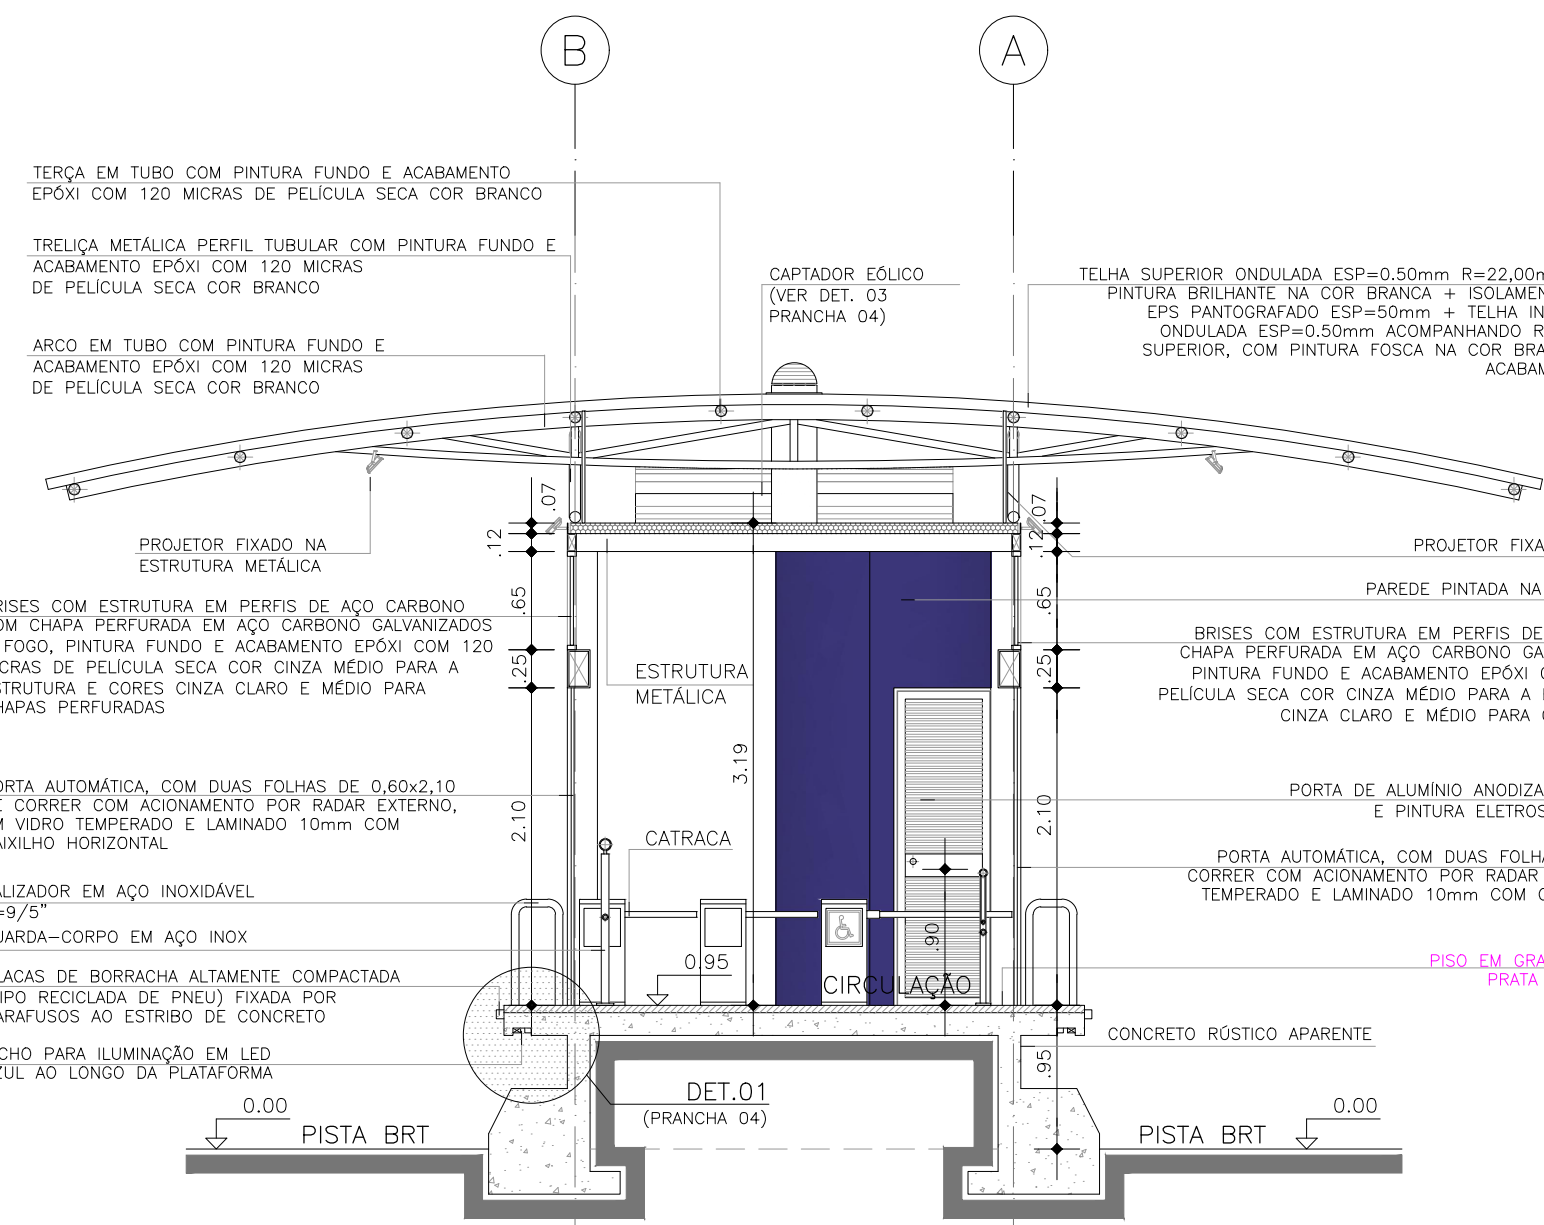


SEÇÃO B - Esc. 1:50
MÓDULO DUPLO ATAQUE - AUGUSTO MONTENEGRO

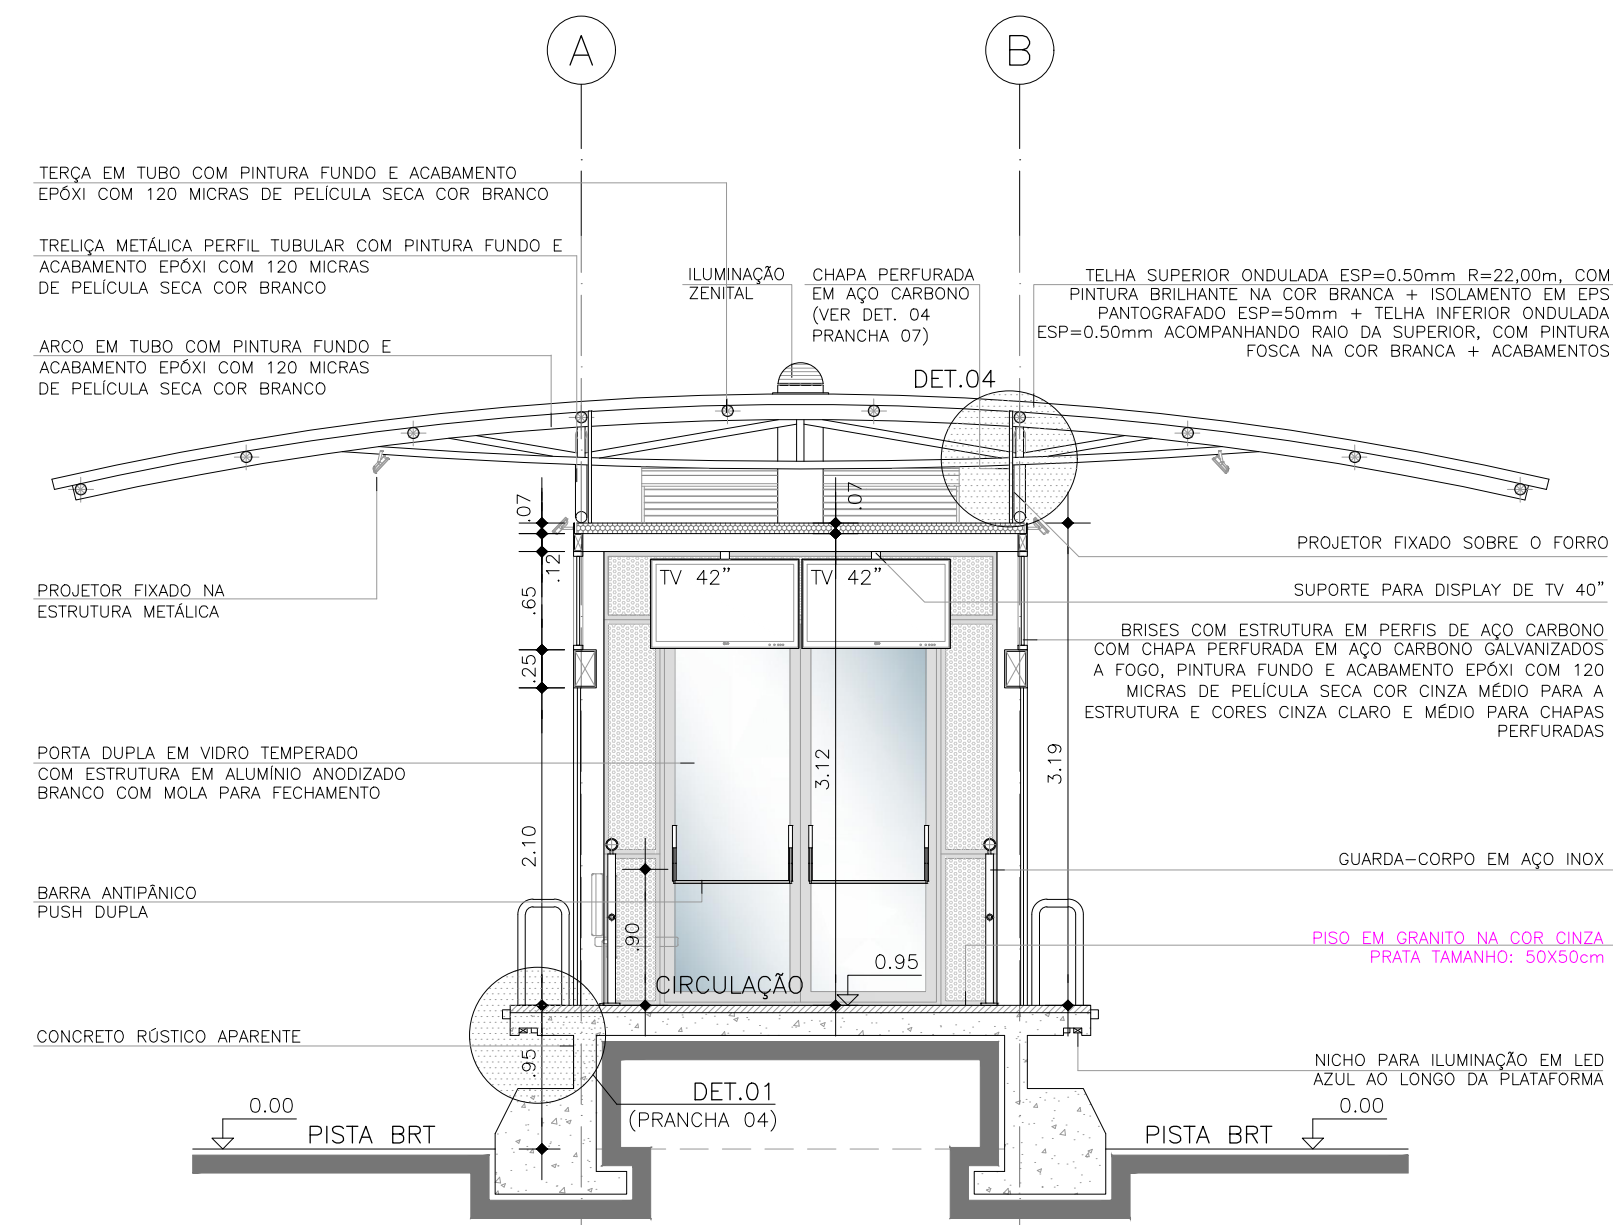


SEÇÃO C - Esc. 1:50
MÓDULO DUPLO ATAQUE - AUGUSTO MONTENEGRO

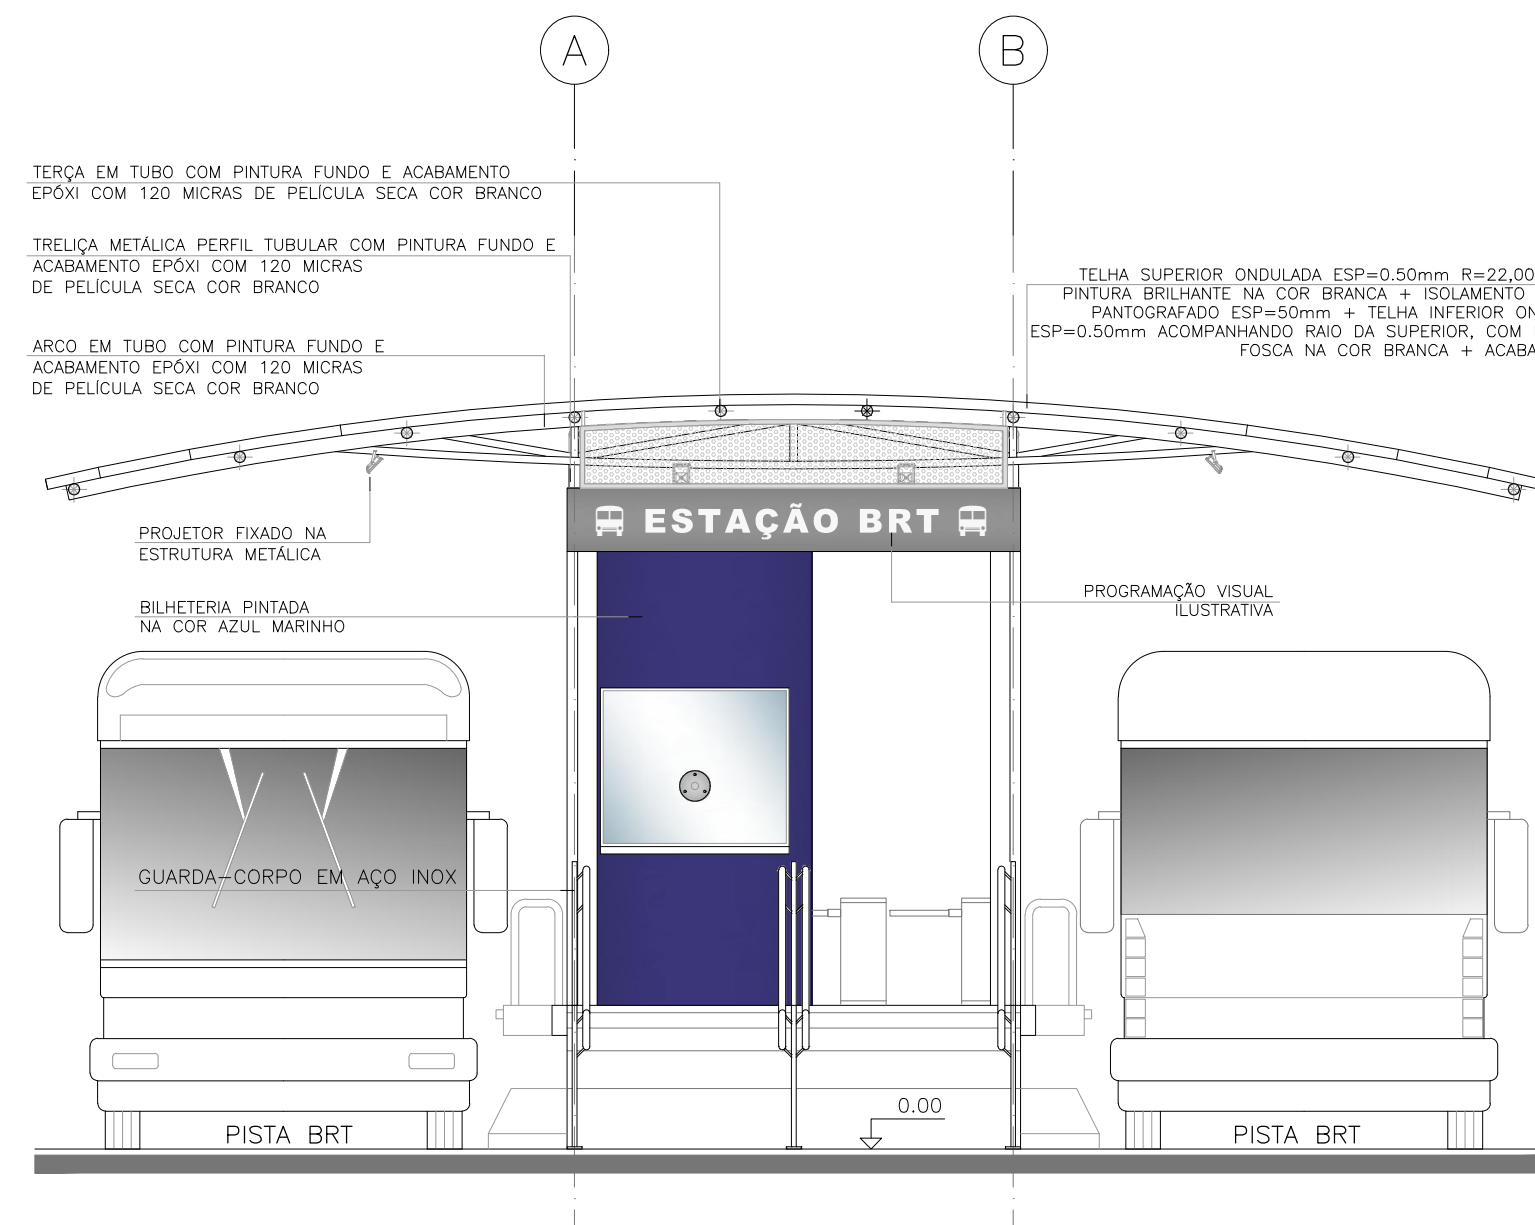


ELEVÇÃO 01 - Esc. 1:50
MÓDULO DUPLO ATAQUE - AUGUSTO MONTENEGRO

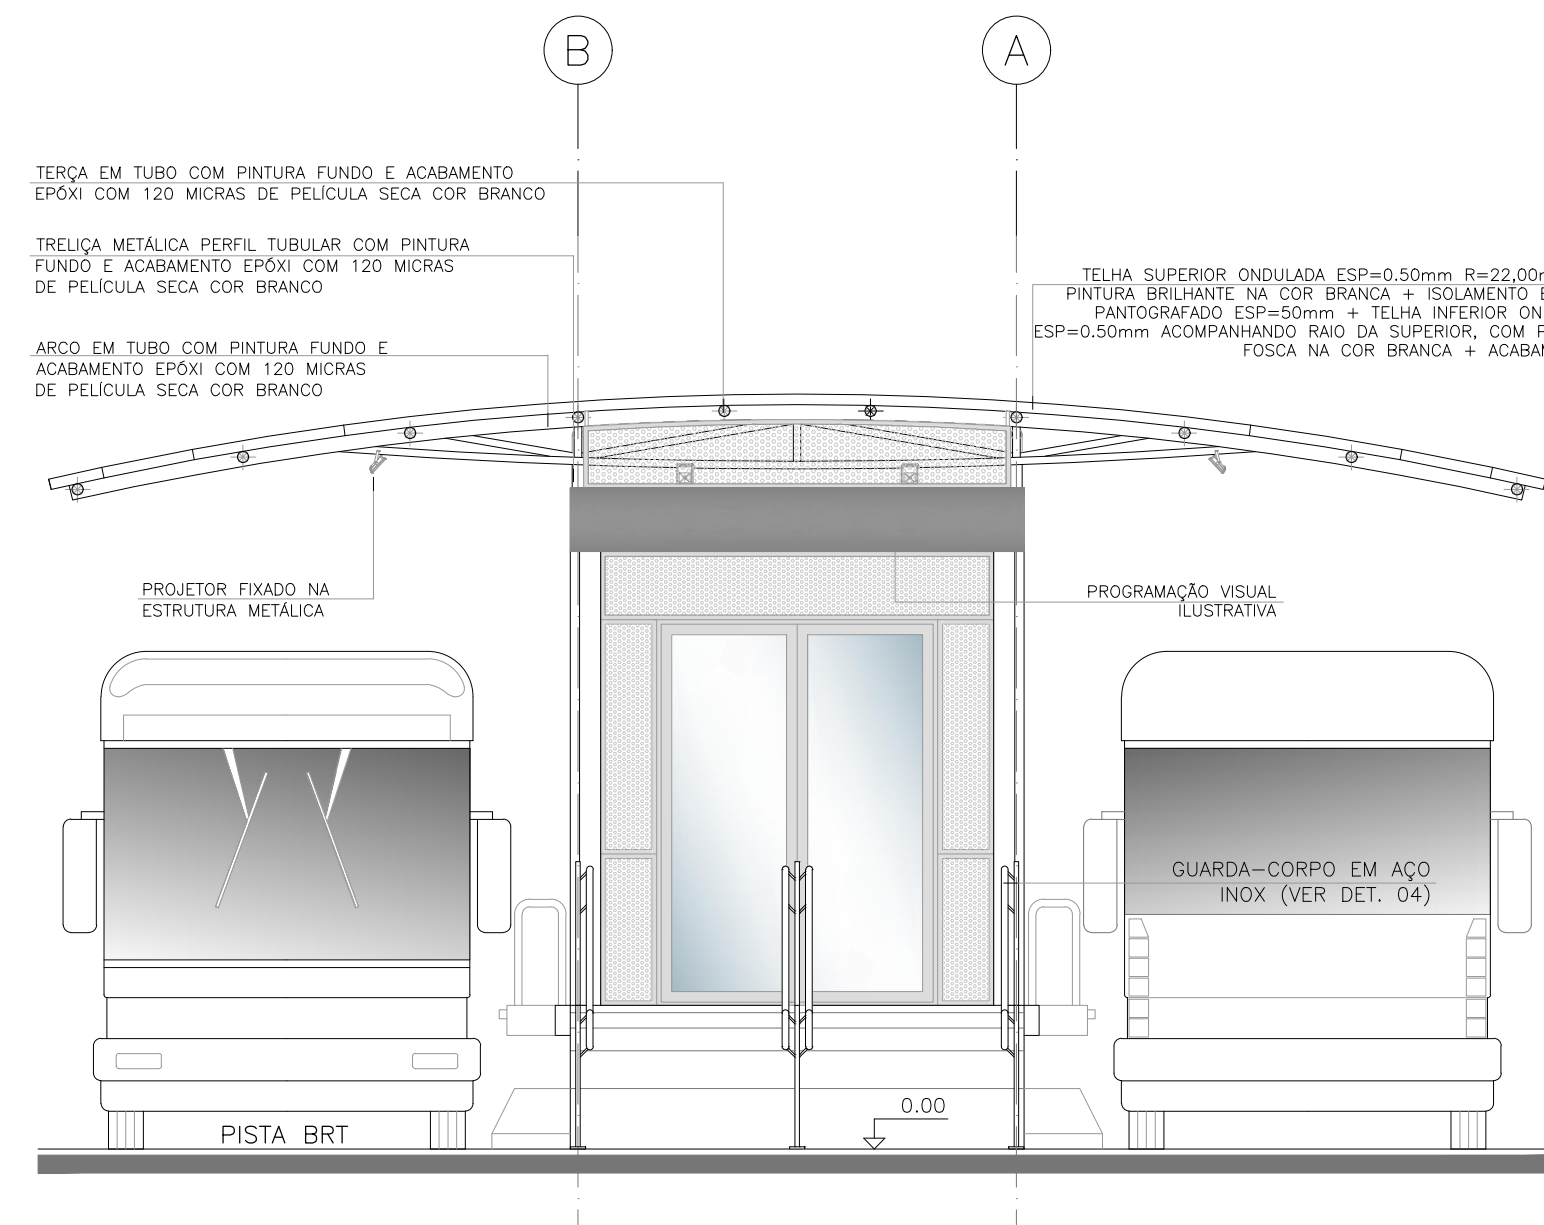

ELEVÇÃO 02 - Esc. 1:50
MÓDULO DUPLO ATAQUE - AUGUSTO MONTENEGRO

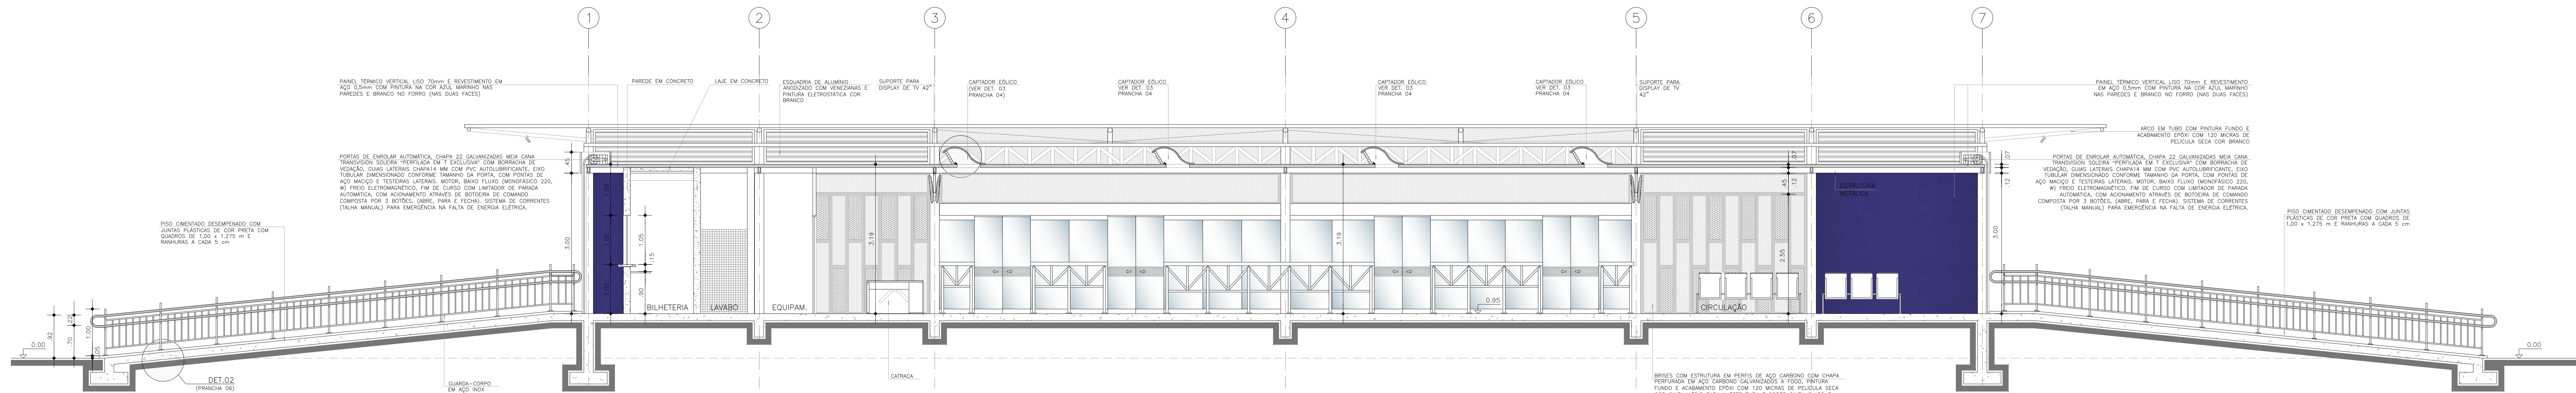


SEÇÃO D - Esc. 1:50
MÓDULO DUPLO ATAQUE - AUGUSTO MONTENEGRO

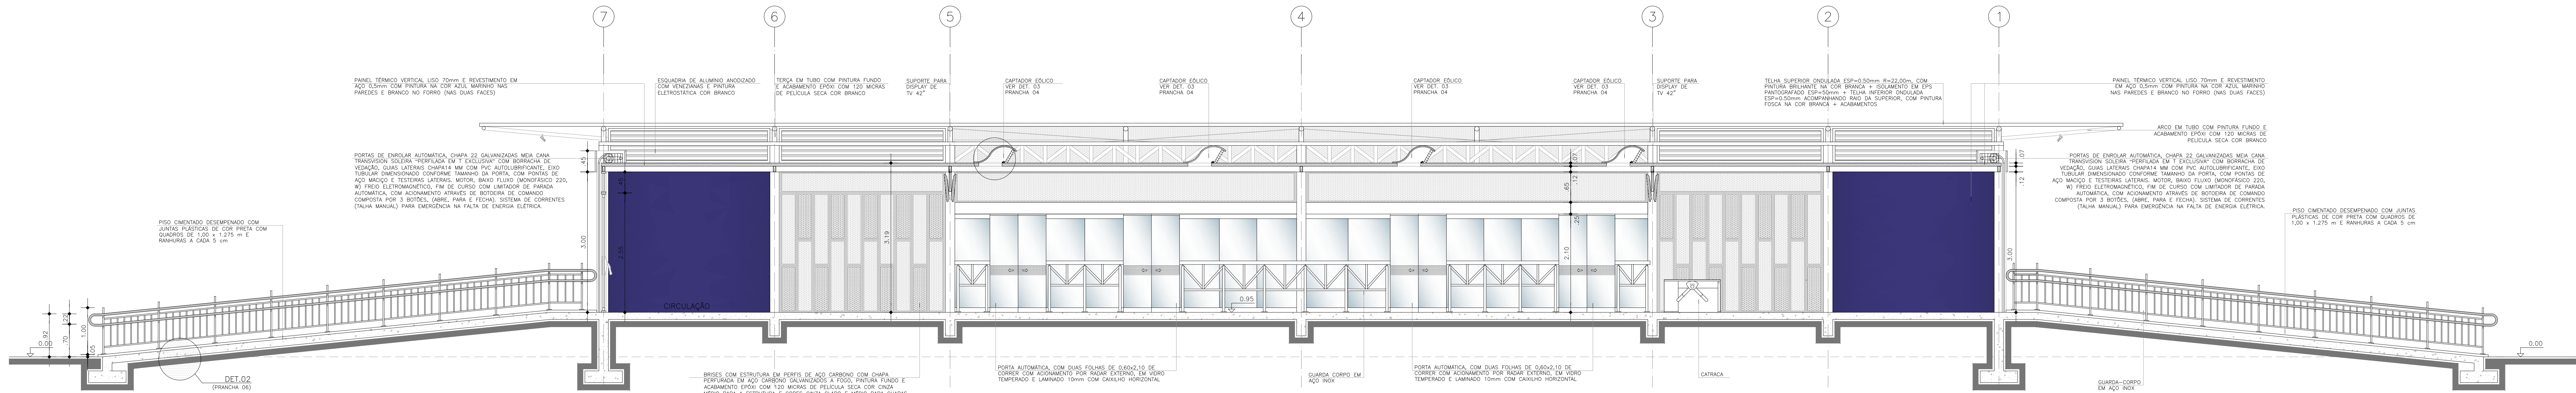

SEÇÃO E - Esc. 1:50
MÓDULO DUPLO ATAQUE - AUGUSTO MONTENEGRO

OBSERVAÇÃO:
CONSIDEROU-SE PARA PISTA DO BRT COTA 0,00m.
A COTA DAS ESTAÇÕES É DE +0,95m EM RELAÇÃO À COTA 0,00m DA PISTA E DEVERÁ
ACOMPANHAR A INCLINAÇÃO DA MESMA.
CONFIRMAR AS COTAS NO LOCAL DE CADA MÓDULO DA ESTAÇÃO

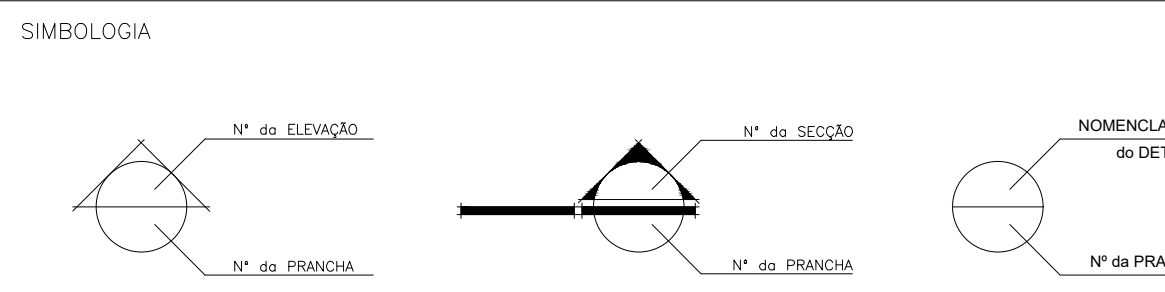

CONSTRUÇÃO

EQUIPE TÉCNICA SENIOR

Francinópolis Arcoverde Gomes - CAU N° 423284-5
Camilla da Silva Pereira - CAU N° 48691-5
Onofre Veloso de Bastos - CREA N° 9.746-0

DEPARTAMENTO DE PLANEJAMENTO

DIRETOR: ARG. Ednaldo Maciel Rente

PROJETO ARQUITETÔNICO		PROJETO ARQUITETÔNICO	
ARG. Armando Couceiro - CAU/PA N° A0781-1	ARG. Alberto Rubim - CAU/PA N° A0781-0	LOCAL	ESTAÇÃO RUA DA MARINHA
ARG. Luciano Ribas	ARG. Roberto Fernandes	DATA	MAIO/2015
ARG. Luciano Ribas	ARG. Roberto Fernandes	ESCALA	INDICADA
ARG. Luciano Ribas	ARG. Roberto Fernandes	COORDENADOR	ARG. Tullio Leandro

COUCEIRO & RUBIM		BELEM Seurb	
ARQUITETOS ASSOCIADOS S/O LTDA		SEÇÕES A, B, C, D e E	
PROJETO EXECUTIVO DE ARQUITETURA		ELEVÇÕES 01 e 02	
MÓDULO MUNICIPAL		LOCAL	
MÓDULO DUPLO ATAQUE		LOCAL	
AS BUILT

