






SECÇÃO - ESC. 1:25  
DET. GUARDA-CORPO  
GC01 & GC04

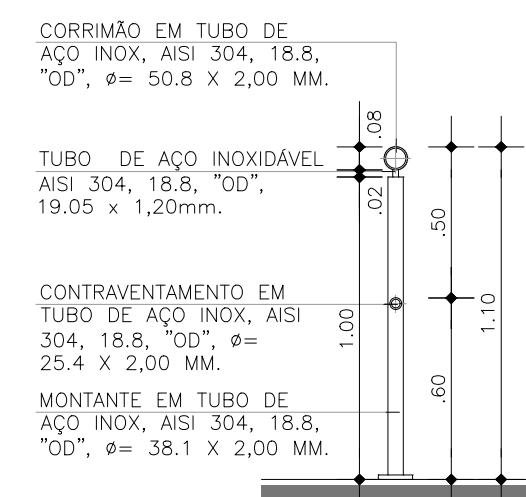


ELEVAÇÃO - ESC. 1:25  
DET. GUARDA-CORPO - GC01

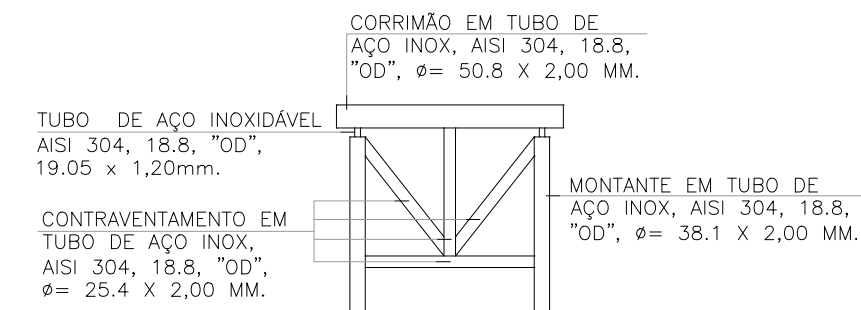


ELEVAÇÃO - ESC. 1:25  
DET. GUARDA-CORPO - GC02

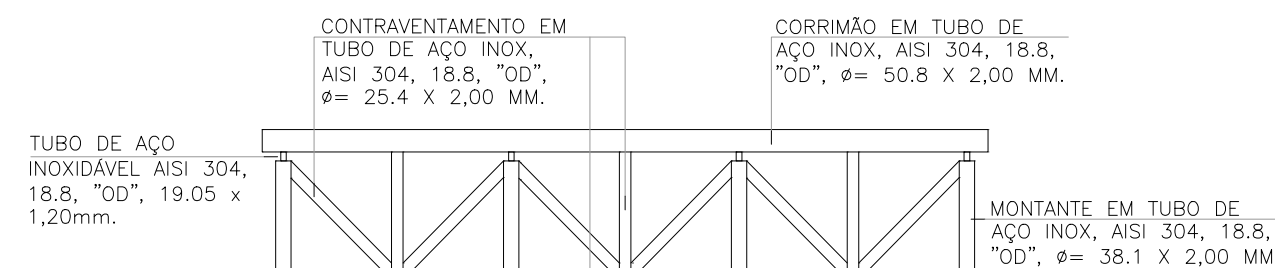

ELEVAÇÃO - ESC. 1:25  
DET. GUARDA-CORPO - GC03


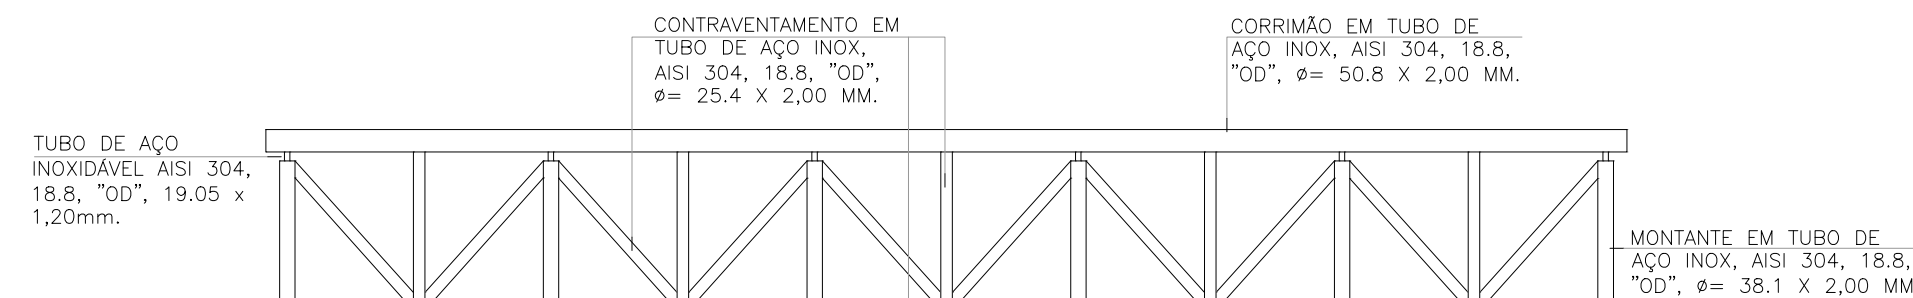


ELEVAÇÃO - ESC. 1:25  
DET. GUARDA-CORPO - GC04

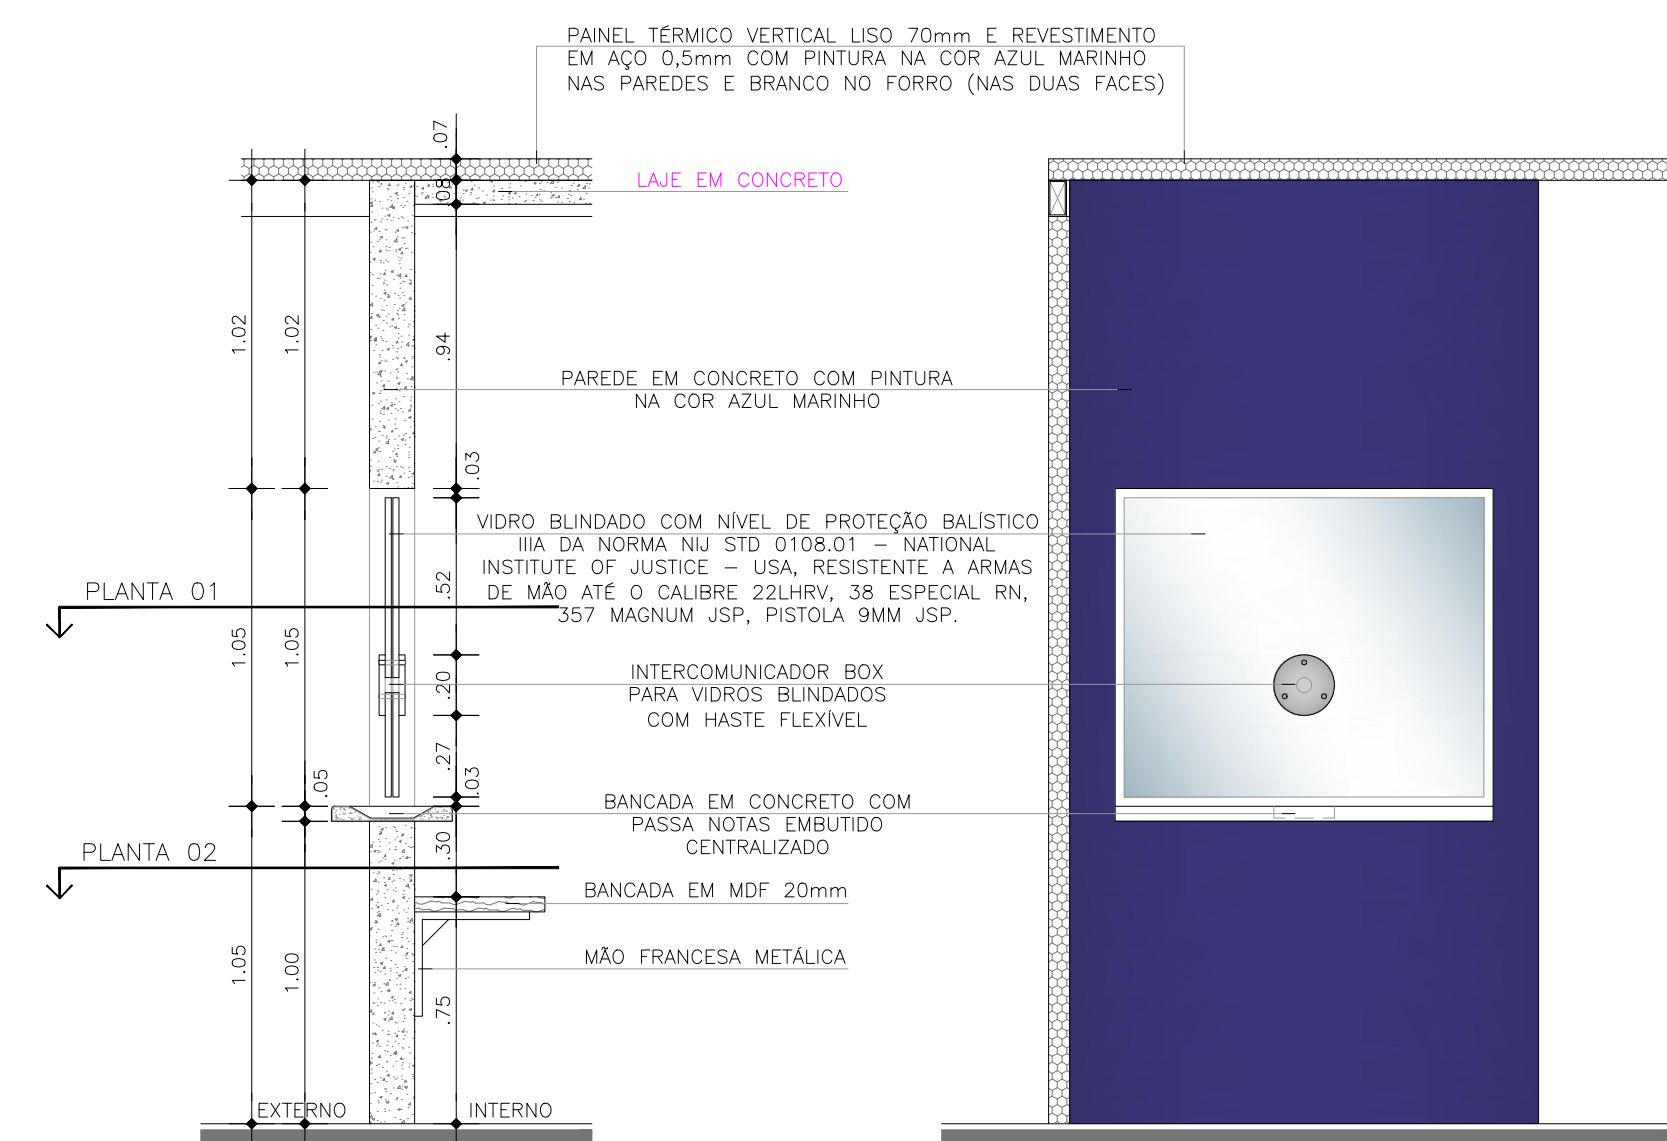


SECÇÃO - ESC. 1:25  
VIDRO BLINDADO - VB01

ELEVAÇÃO - ESC. 1:25  
VIDRO BLINDADO - VB01

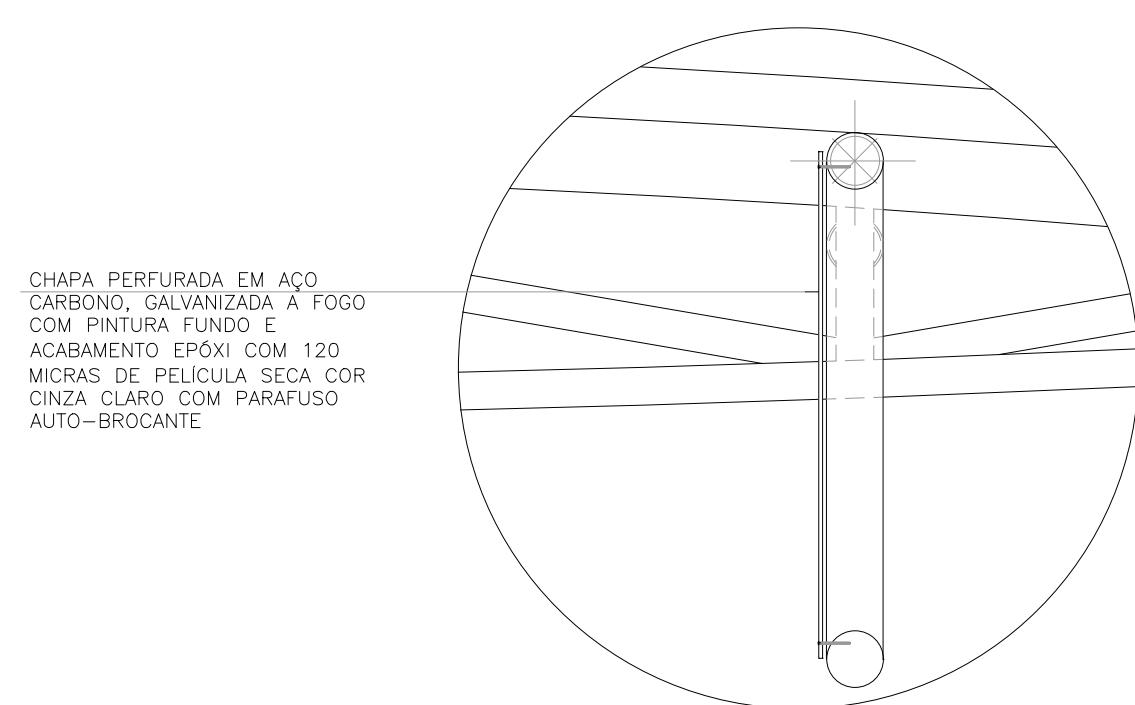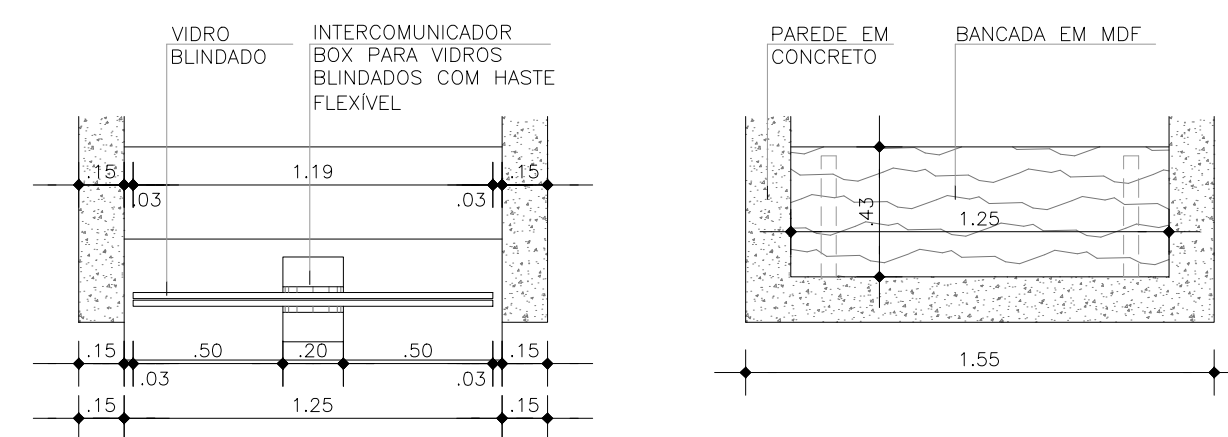


DET. 04 - ESC. 1:10  
CHAPA PERFURADA EM AÇO CARBONCO

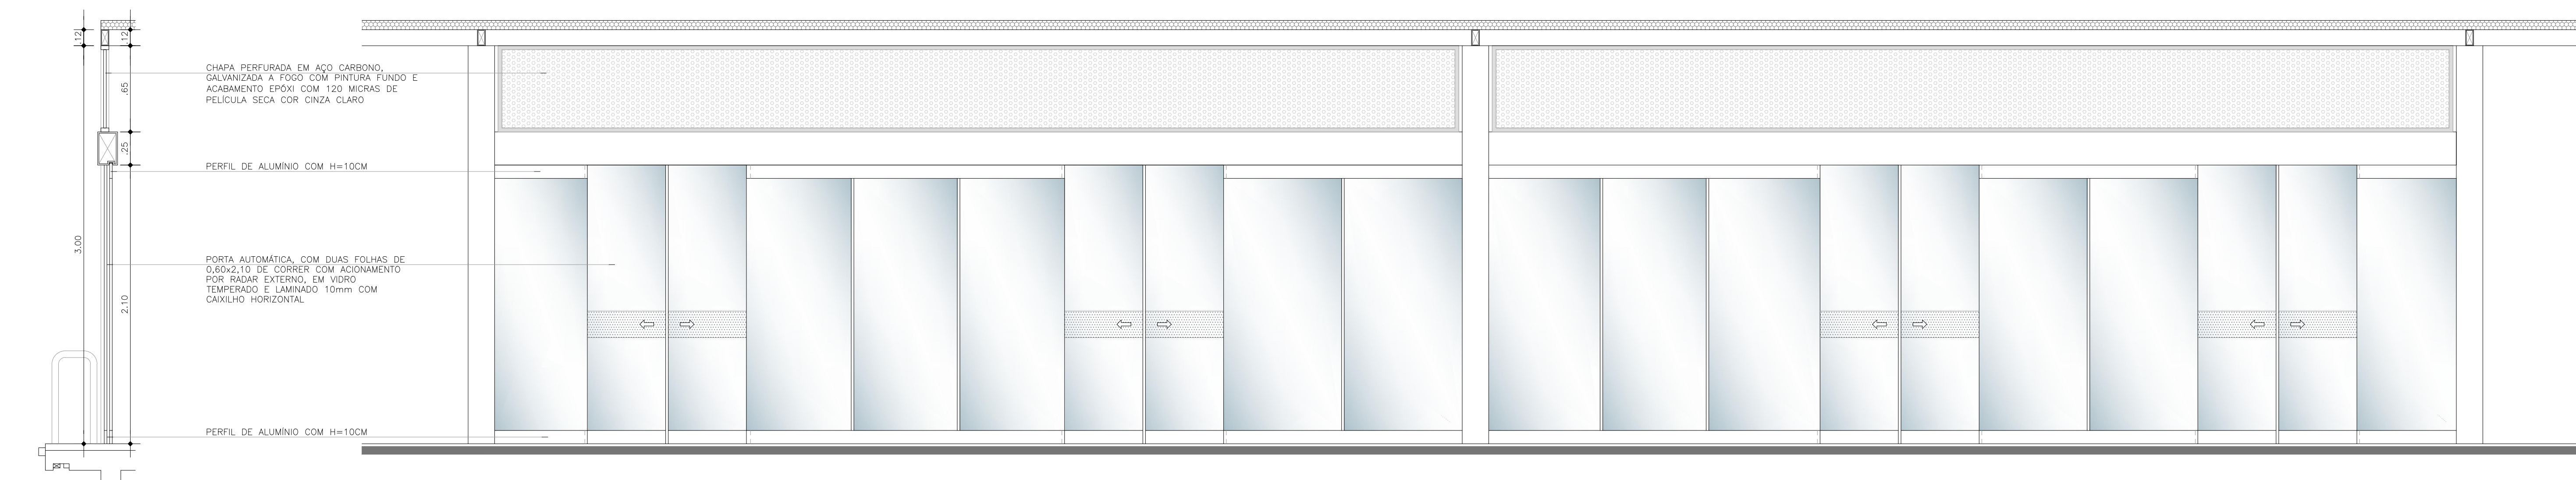

SECÇÃO - ESC. 1:25  
PORTA AUTOMÁTICA - PT04

ELEVAÇÃO - ESC. 1:25  
PORTA AUTOMÁTICA - PT04

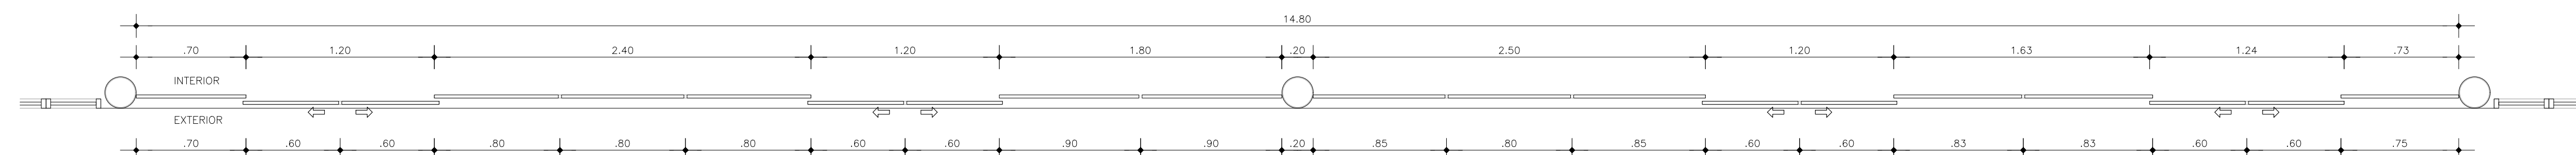


AS BUILT

OBSERVAÇÃO:

CONSIDEROU-SE PARA PISTA DO BRT COTA 0.00m.  
A COTA DAS ESTAÇÕES É DE +0.95m EM RELAÇÃO À COTA 0.00m DA PISTA E DEVERÁ  
ACOMPANHAR A INCLINAÇÃO DA MESMA,  
CONFIRMAR AS COTAS NO LOCAL DE CADA MÓDULO DA ESTAÇÃO

SIMBOLOGIA

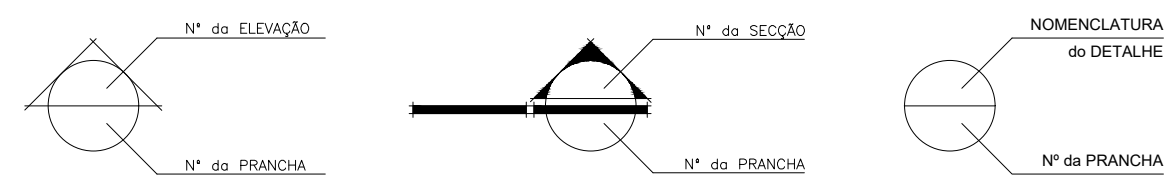


EQUIPE TÉCNICA SEMOGE

Francimário Arcoverde Gomes – CAU N° A24284  
Camila da Silva Pereira – CAU N° A86091-3  
Onofre Velloso de Bastos – CREA N° 9.745-0

DEPARTAMENTO DE PLANEJAMENT


PROJETO ARQUITETÔNICO

ARQ. Armando Couceiro - CAU/PA n° AD781-1

EQUIPE TÉCNICA COUCEIRO & RUBIM  

SOLGEIRO 

**& RUBIM**

ARQUITETOS ASSOCIADOS S/S LTDA


 **PREFEITURA DE**  

PRANCHA

DETALHES

|       |                           |
|-------|---------------------------|
| LOCAL | ESTAÇÃO TEMPLO CENTENÁRIO |
|-------|---------------------------|

PRANCHA  
CQ-ABQ-007