



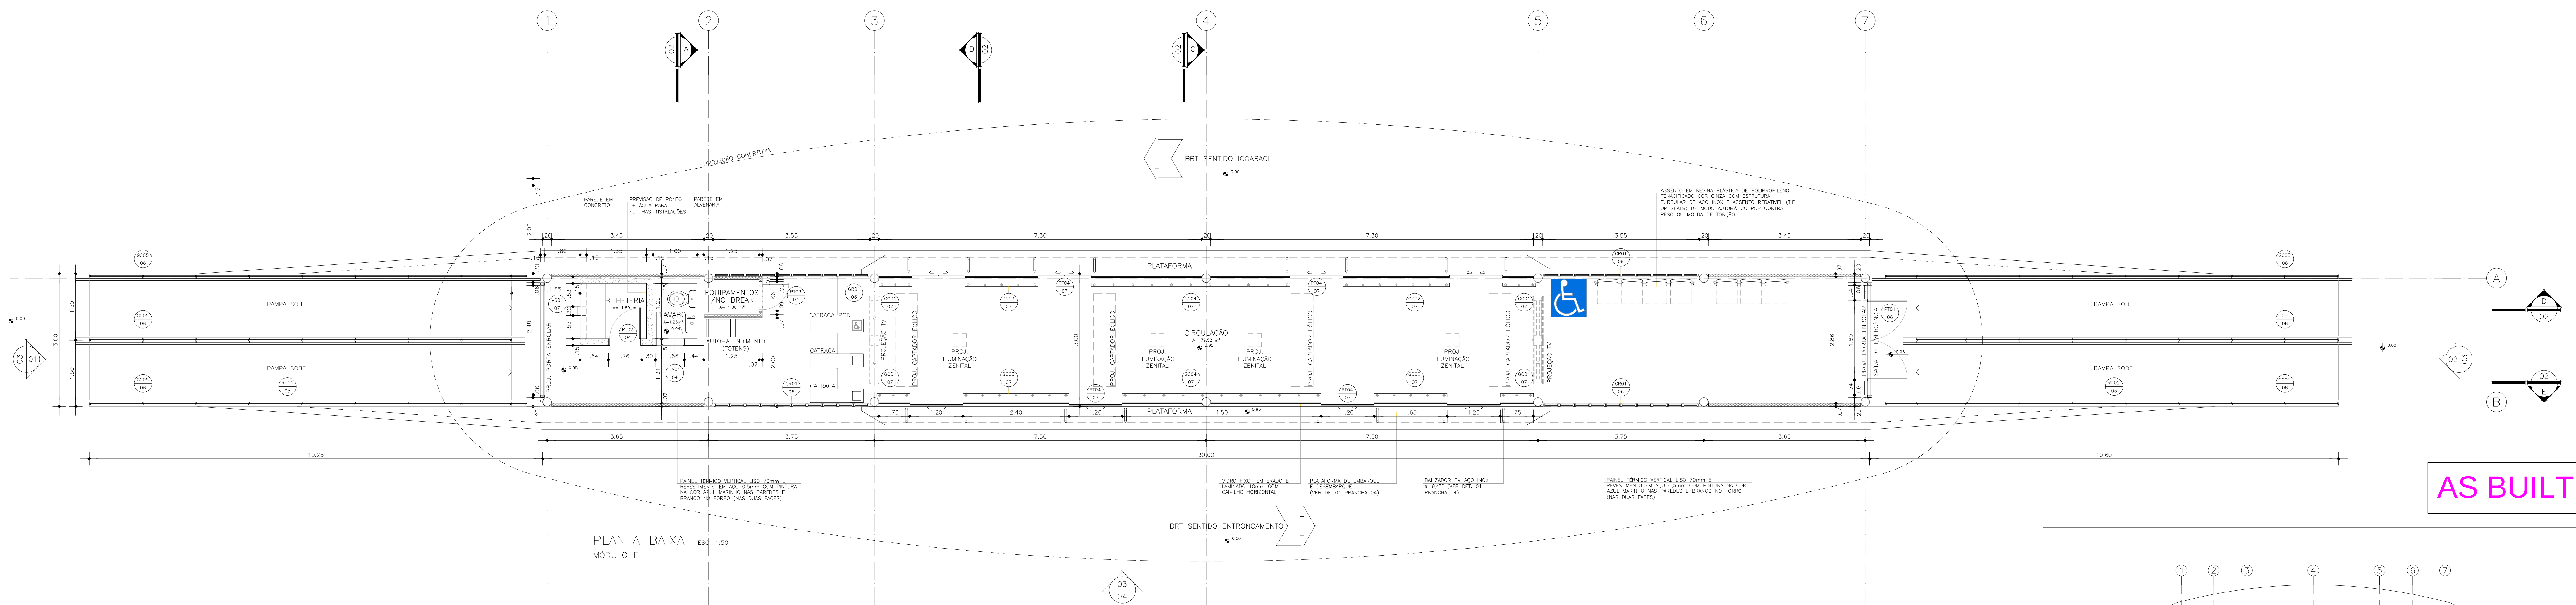

AS BUILT

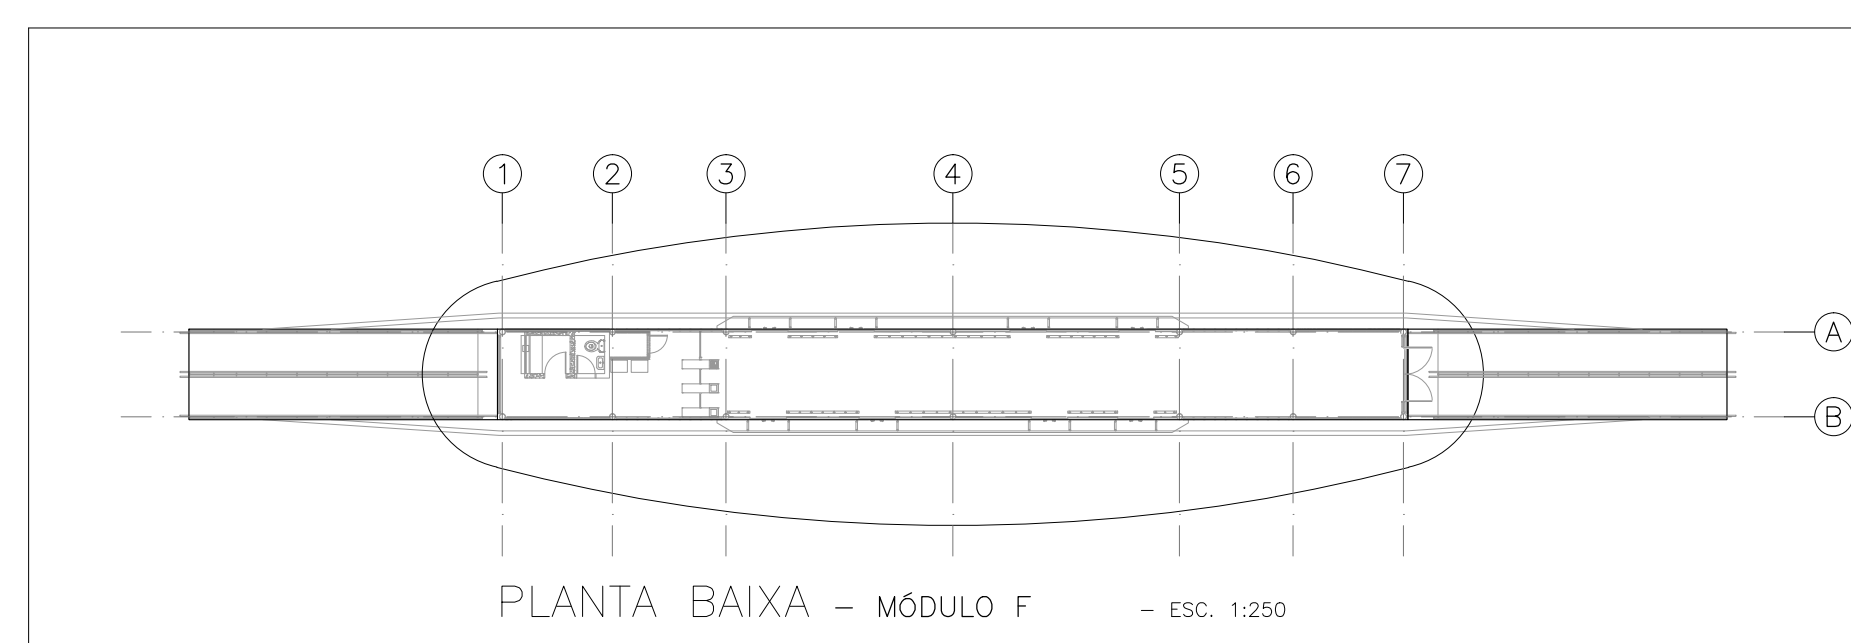

ARG. Alberto Rubim - CAU/PA 12078-2	PROJETO DE ARQUITETURA	LOCAL	ESTÁÇÃO RUA DA MARINHA	PRACON
EQUIPE TÉCNICA COQUEIRO & RUBIM	MODULO MUNICIPAL			PRACON
Carla S. T. Lacerda	Carla S. T. Lacerda	DATA	ESCALA	COORDENADOR
Luciana Elias	Luciana Elias	06/05/2015	INDICADA	Arg. Tatila Leonardi
Shirley Maria	Shirley Maria			Anulação Elias
Roberto Fernandes	Roberto Fernandes			
Temara Berrnan	Temara Berrnan			

