




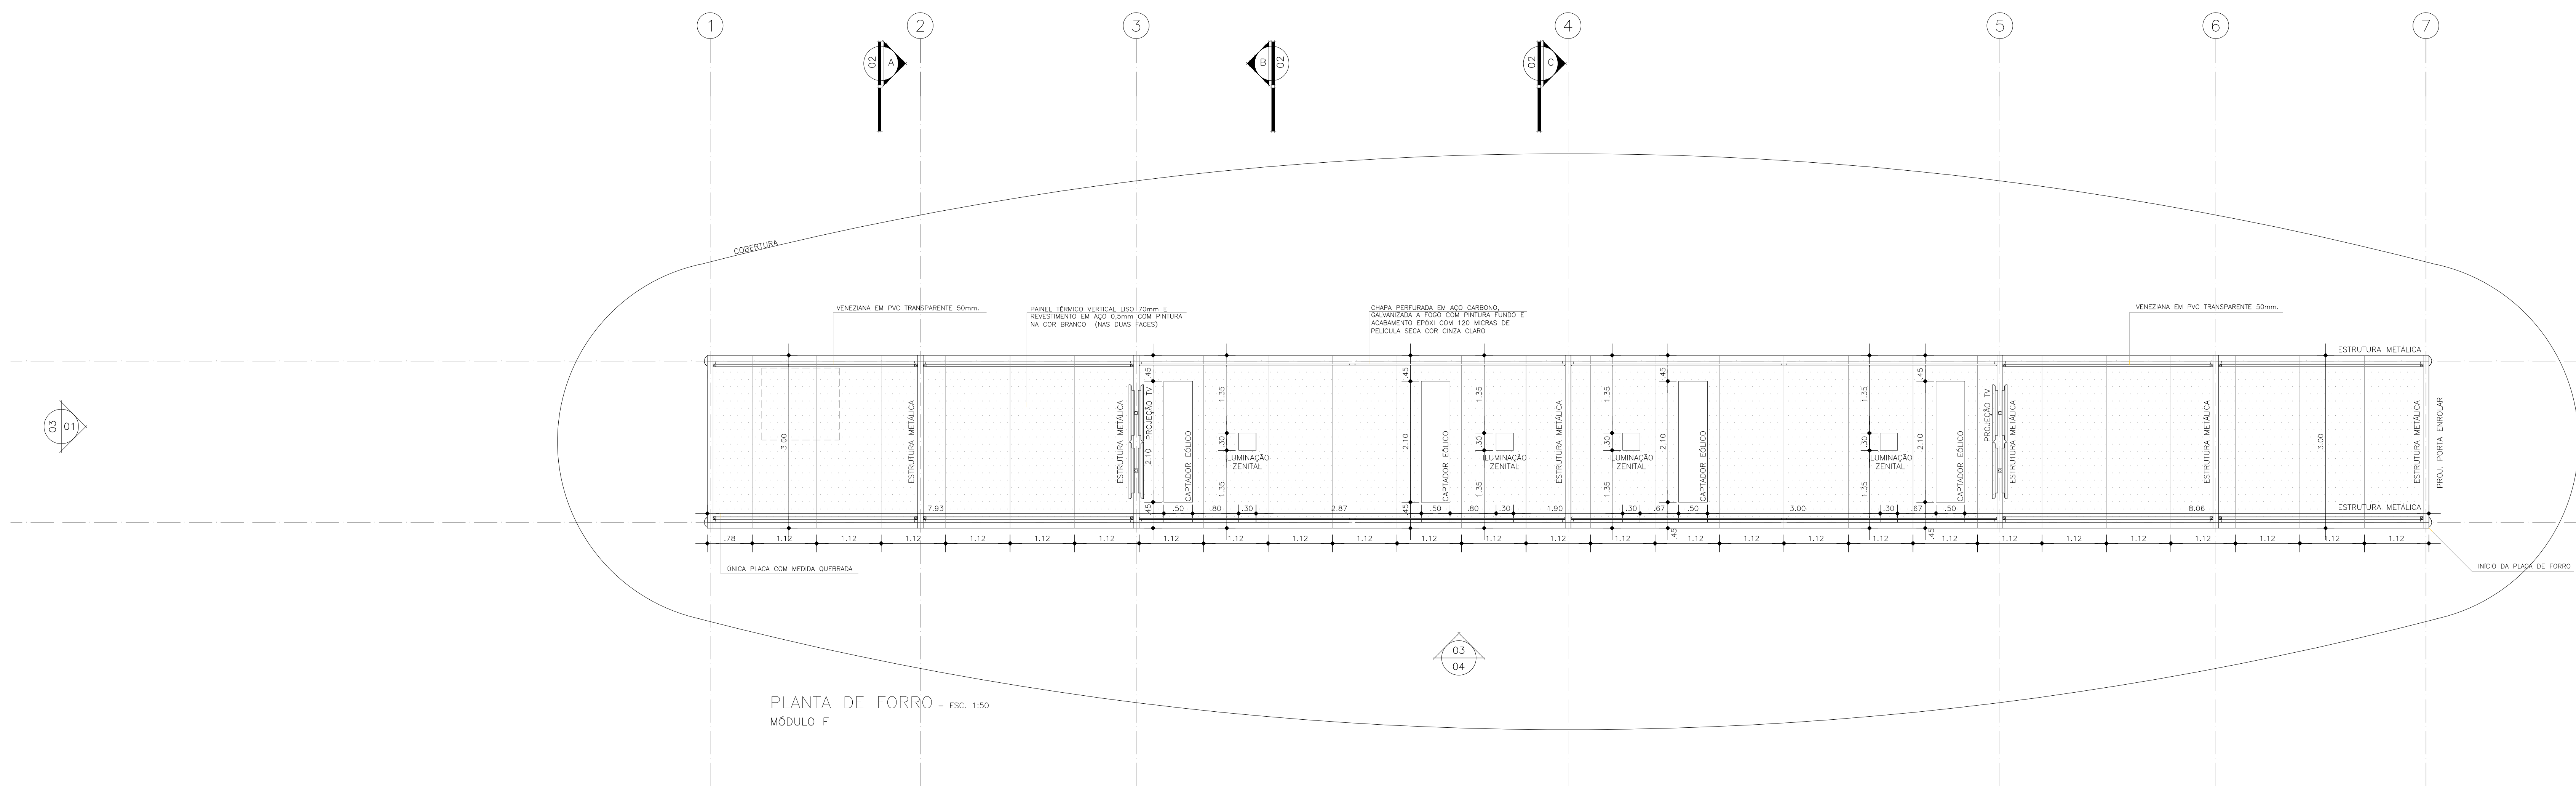


PLANTA DE FORRO - ESC. 1:50
MÓDULO F

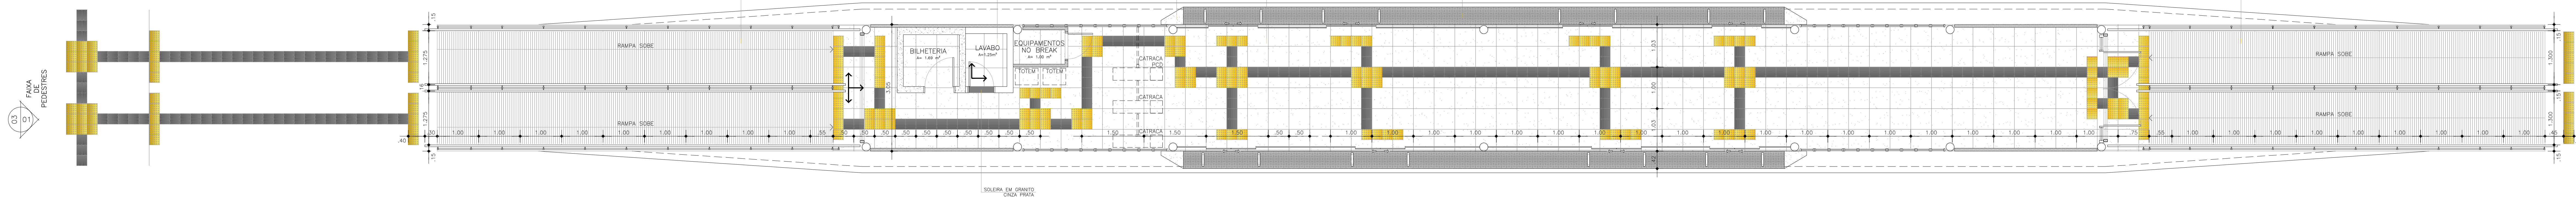

PAGINAÇÃO DE PISO - ESC. 1:50
MÓDULO F

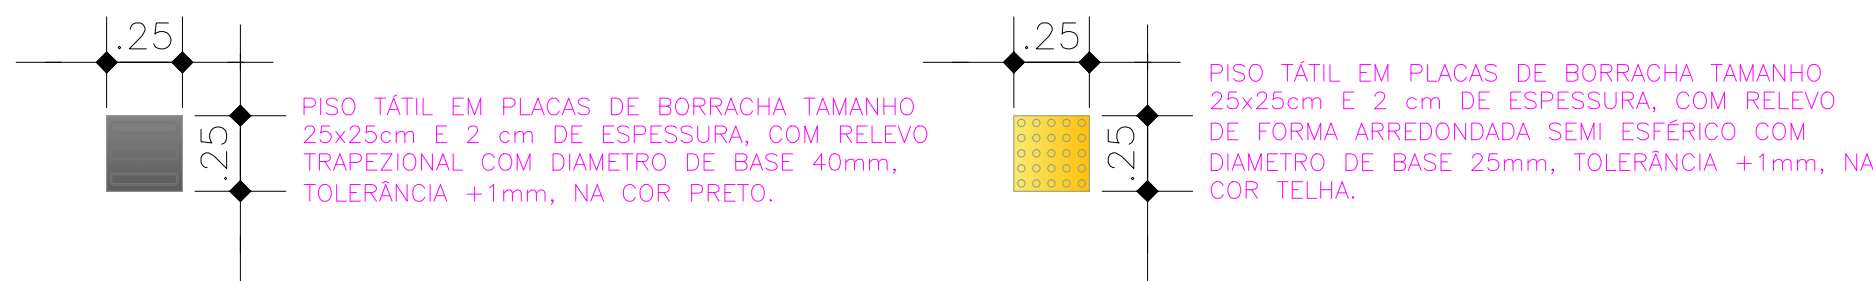

OBSERVAÇÃO:
CONSIDEROU-SE PARA PISTA DO BRT COTA 0,00m.
A COTA DAS ESTAÇÕES É DE +0,95m EM RELAÇÃO À COTA 0,00m DA PISTA E DEVERÁ
ACOMPANHAR A INCLINAÇÃO DA MESMA.
CONFIRMAR AS COTAS NO LOCAL DE CADA MÓDULO DA ESTAÇÃO.
PISO TÁIL EXTERNO NÃO SERÁ CONSIDERADO NESTA ETAPA DA OBRA.

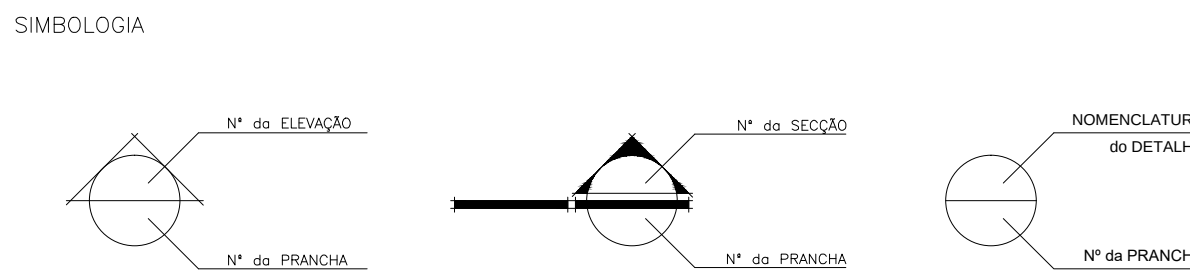

CONSTRUÇÃO

EQUIPE TÉCNICA SEMOB
Francinário Accorade Gomes - CAU Nº A24284-S
Camilla da Silva Pereira - CAU Nº AB5031-S
Dra. Valéria de Souza - OAB Nº 9.740-D
DEPARTAMENTO DE PLANEJAMENTO
DIRETOR: ARQ. Estelinda Maciel Rente


PROJETO ARQUITETÔNICO
ARQ. Armando Couceiro - CAU/PA Nº 107871-1
ARQ. Rubim Rubim - CAU/PA Nº 10782-D
EQUIPE TÉCNICA COUCEIRO & RUBIM
Cintia D.S. Tânia Leandra Rêgo Guimarães
Luciano Basso Lenore Soares Amorim Paes
Eduarda Martins Carlos Igci
Roberta Fernandes Tamara Berman

COUCEIRO & RUBIM
ARQUITETOS ASSOCIADOS S/S LTDA
RUA DE JACARA, 200 - JACARA
CEP: 01224-000 - SÃO PAULO - SP
FONE: (11) 3060-7772 / 3060-7773
E-MAIL: contato@couceiroerubim.com.br

PRINCIPAL
PLANTA DE FORRO E PAGINAÇÃO DE PISO
PROJETO DE ARQUITETURA
MÓDULO MUNICIPAL
MÓDULO
DUPLO ANIQUE
DATA: Maio/2015
ESCALA: INDICADA
COORDENADOR: Arq. Tânia Leandra
CAD: Arq. Tânia Leandra
Arq. Luciano Basso

PROJETO
CQ-ARQ-002
Cota: 6 - C:\Projeto\Projetos de Belem\BRT\01-BRT\03-Angelo Montenegro\PE-Belem_F_R02.dwg

AS BUILT

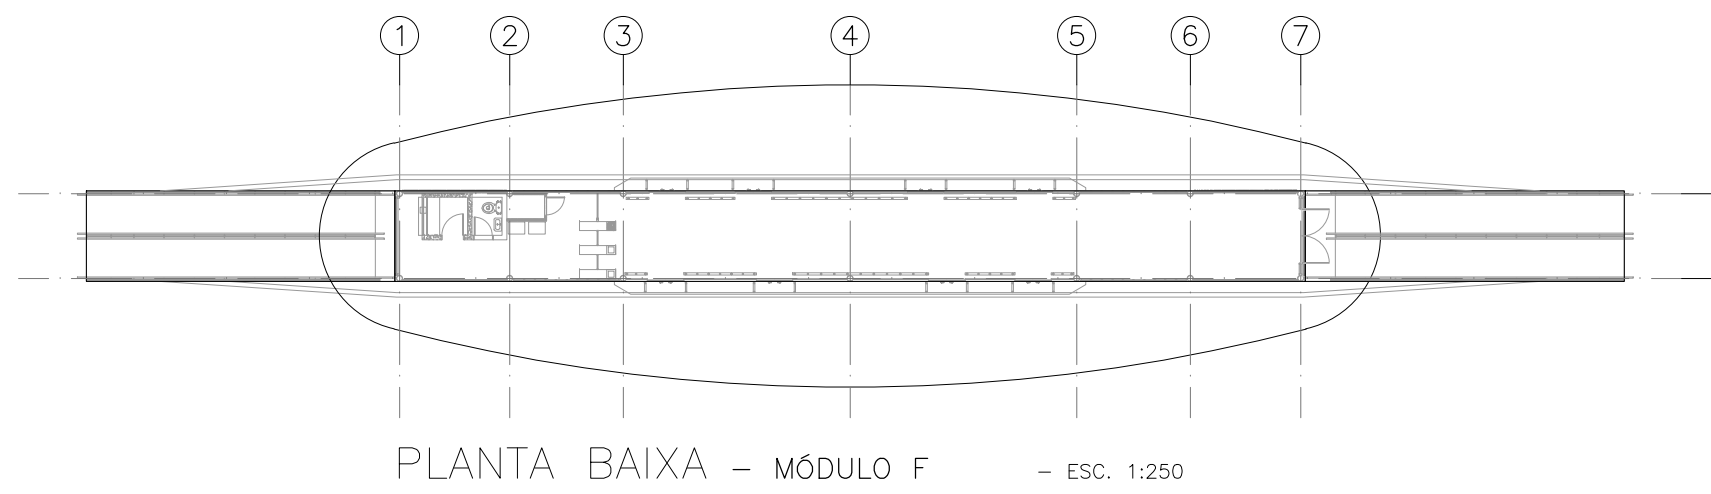

PLANTA BAIXA - MÓDULO F - ESC. 1:250