





SECÇÃO B - ESC. 1:25
DET. RAMPA - RPD1
DET. GUARDA-CORPO - GC05

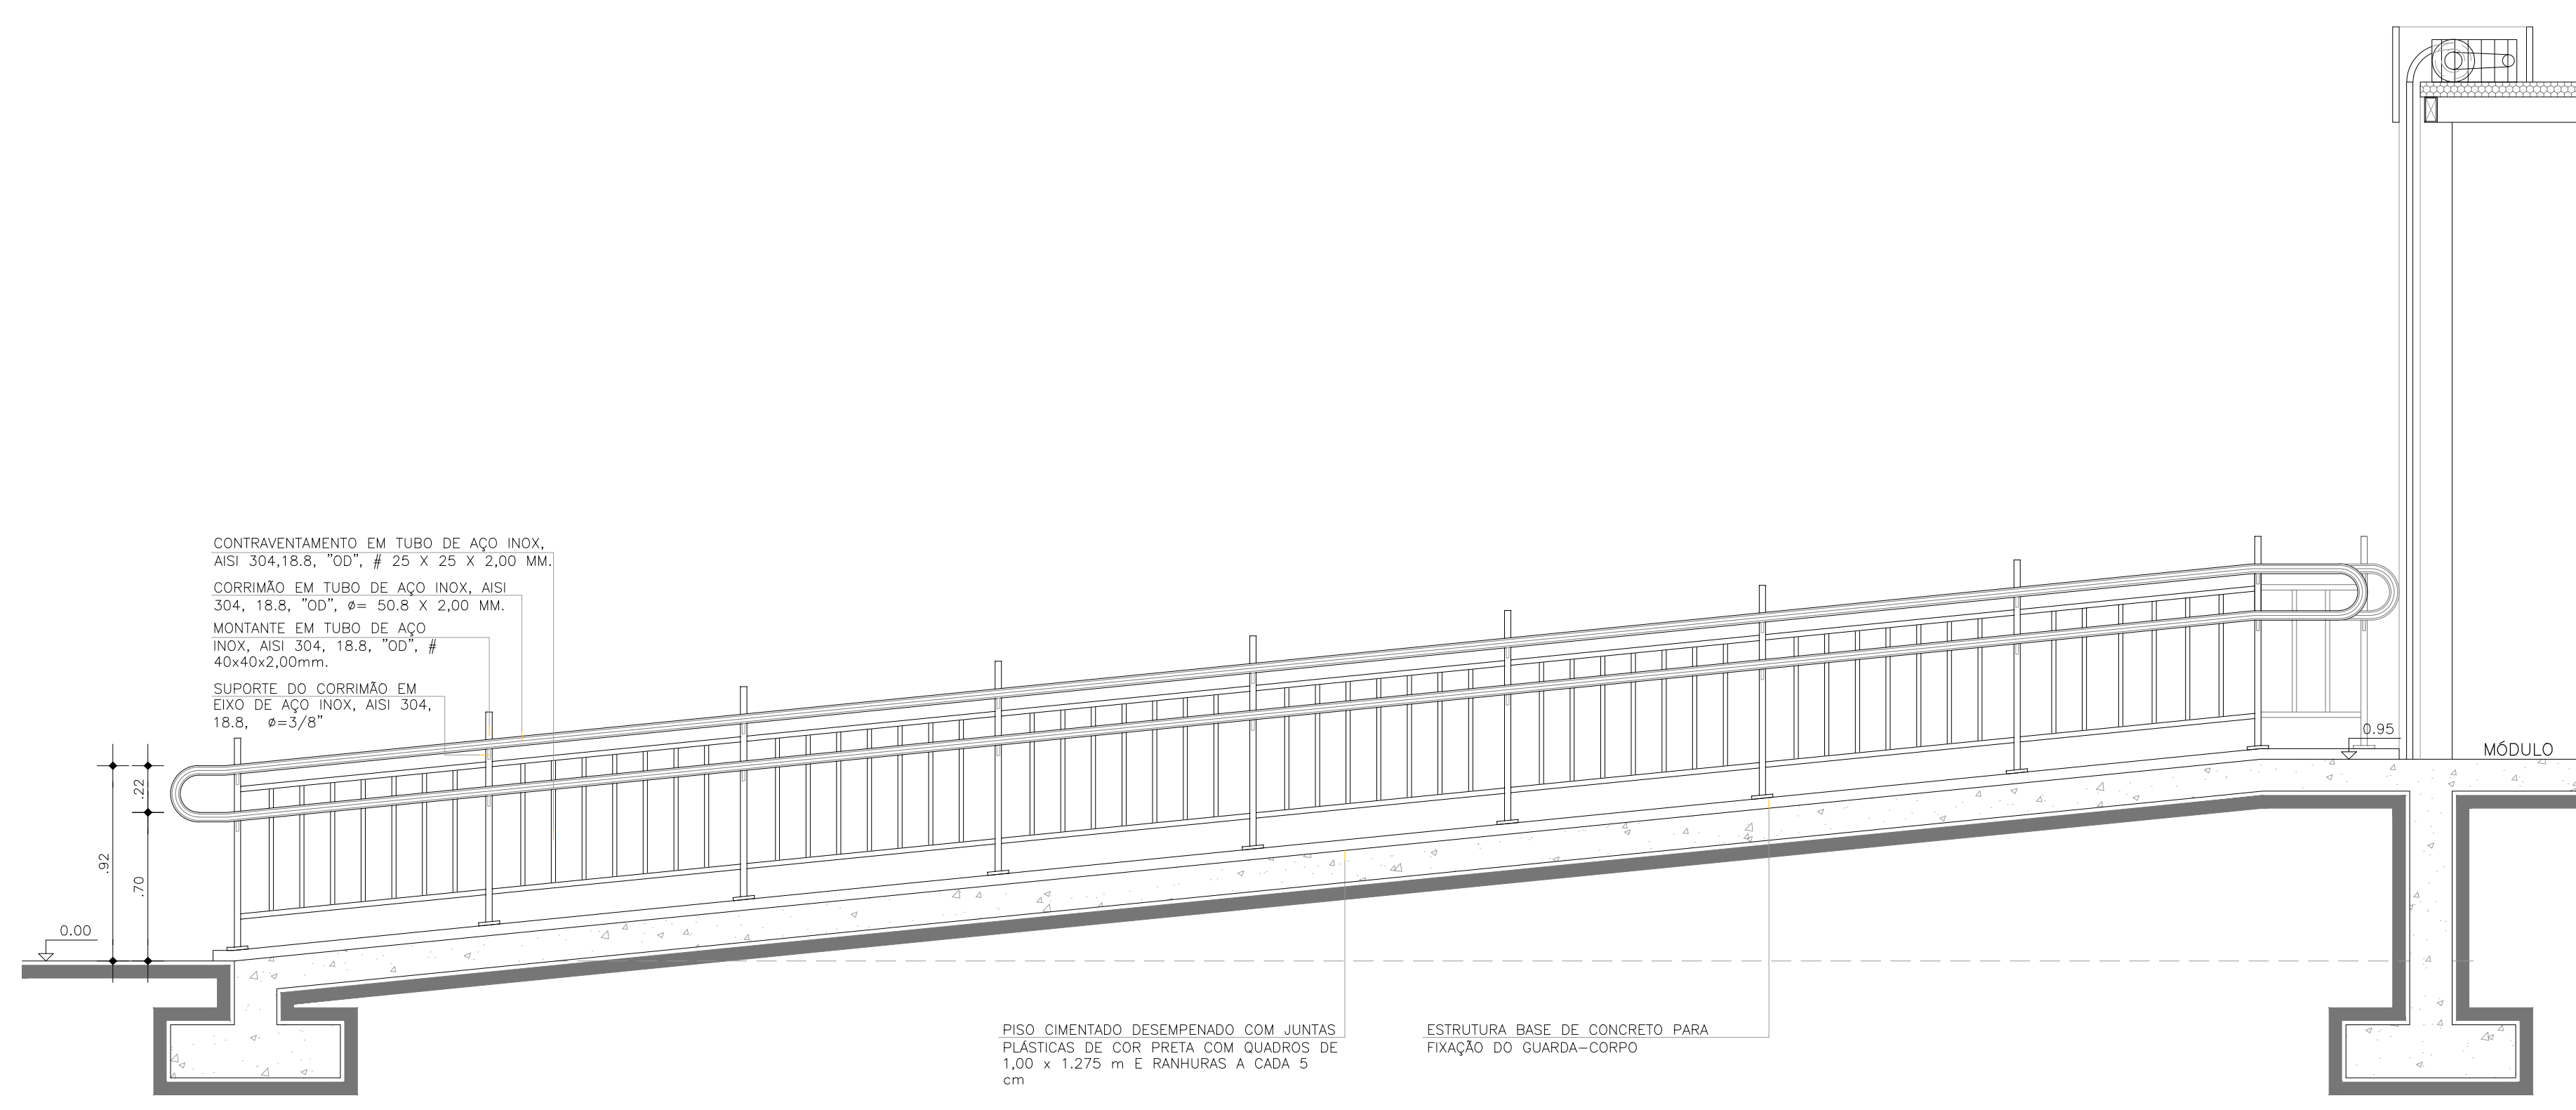


SECÇÃO A - ESC. 1:25
DET. RAMPA - RPD1
DET. GUARDA-CORPO - GC05

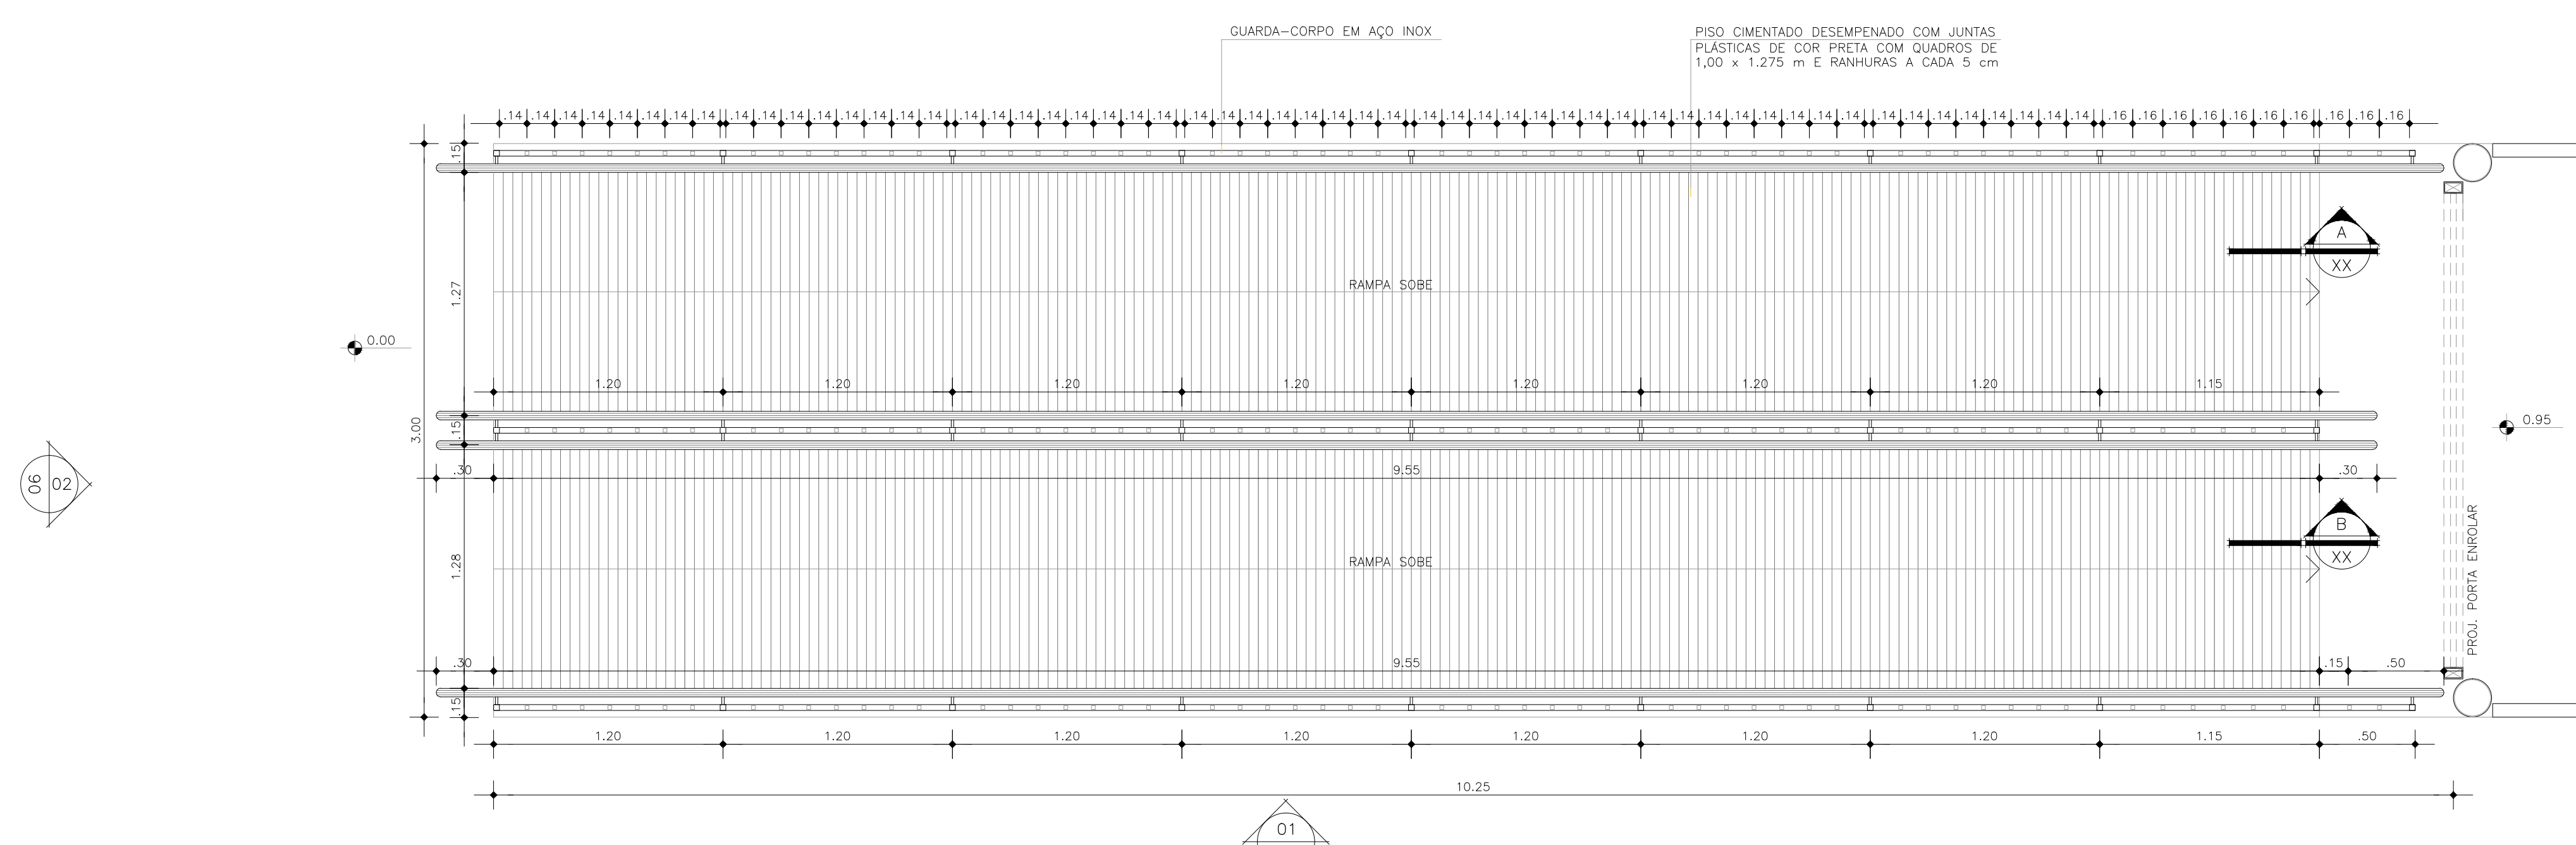

PLANTA BAIXA - ESC. 1:25
DET. RAMPA - RPD1
DET. GUARDA-CORPO - GC05

OBSERVAÇÃO:
CONSIDEROU-SE PARA PISTA DO BRT COTA 0.00m.
A COTA DAS ESTAÇÕES É DE +0.85m EM RELAÇÃO À COTA 0.00m DA PISTA E DEVERÁ
ACOMPANHAR A INCLINAÇÃO DA MESMA.
CONFIRMAR AS COTAS NO LOCAL DE CADA MÓDULO DA ESTAÇÃO

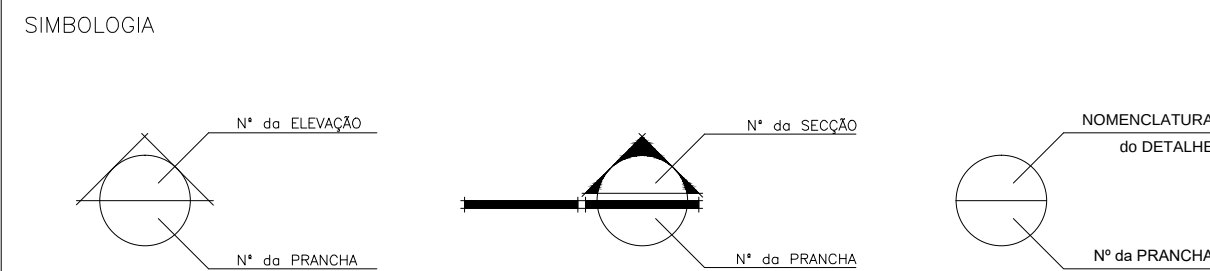

CONSTRUÇÃO

EQUIPE TÉCNICA SENIOR
Francinildo Arcanilde Gomes - CAU Nº A24384-5
Camilo do Silveira Pereira - CAU Nº AB0331-3
Oscar de Jesus de Brito - CREA Nº 8.745-D
DEPARTAMENTO DE PLANEJAMENTO
DIRETOR: ARQ. Edilson Marcos Rente

PROJETO ARQUITETÔNICO
ARQ. Armando Couceiro - CAU/PA Nº 20781-1
ARQ. Alberto Rubim - CAU/PA Nº 20782-0
EQUIPE TÉCNICA COUCEIRO & RUBIM
Cristina S.S. - Tabela Layout - Renata Guimarães
Luciano Basso - Layout Plano - Amanda Pass
Sandra Martins - Layout Cota
Roberto Fernandes - Tabela Bateria


AS BUILT

COUCEIRO & RUBIM
ARQUITETOS ASSOCIADOS S/S LTDA

PROJETO EXECUTIVO DE ARQUITETURA
MÓDULO MUNICIPAL
DUPLO ATUQUE
LOCAL: ESTAÇÃO RUA DA MARINHA
DATA: Maio/2015
ESCALA: INDICADA
COORDENADOR: ARQ. Tábata Lealano
PROJ. EXECUTIVO: ARQ. Tábata Lealano
PROJ. EXECUTIVO: ARQ. Tábata Lealano

PROJETO
CQ-ARQ-005

