




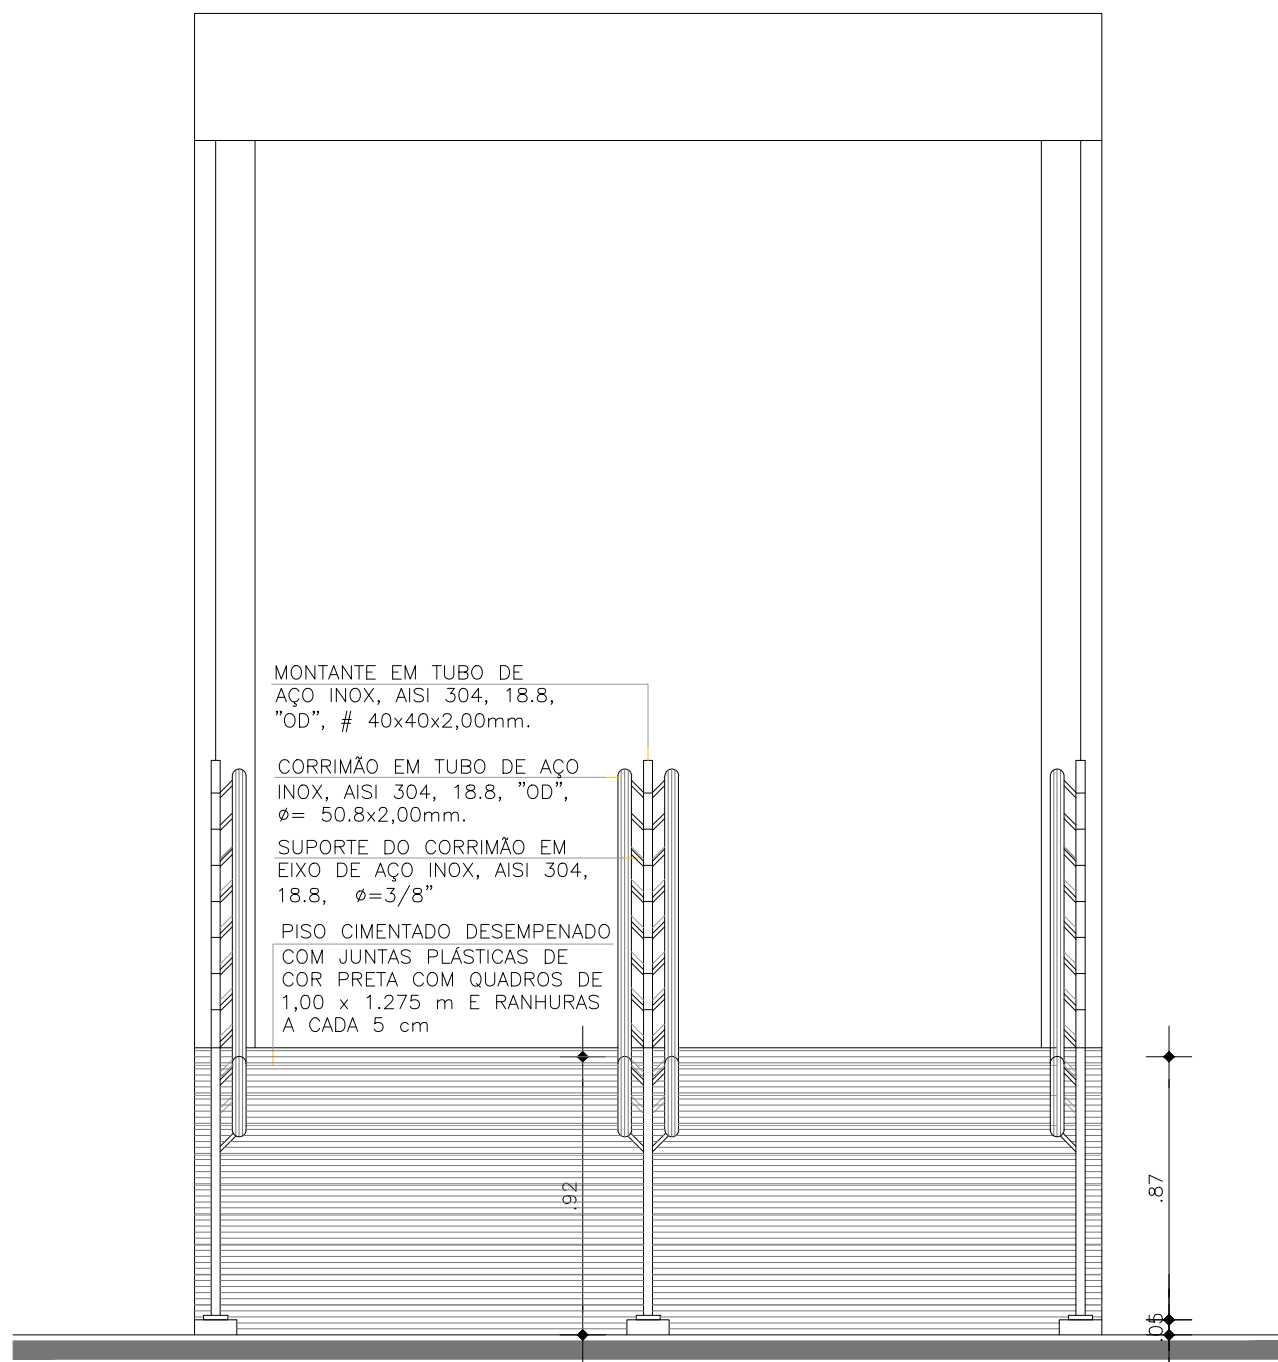


ELEVAÇÃO 02 - ESC. 1:25
DET. RAMPA - RP01 E RP02
DET. GUARDA-CORPO - GC05

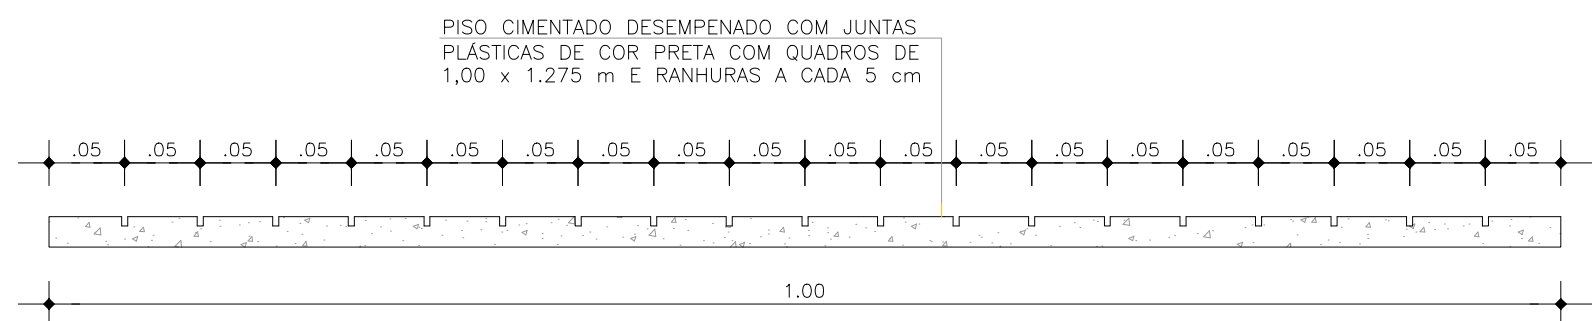

DET. 02 - PLANTA BAIXA - ESC. 1:5
RAMPA EMBARQUE/DESEMBARQUE - RP01 E RP02

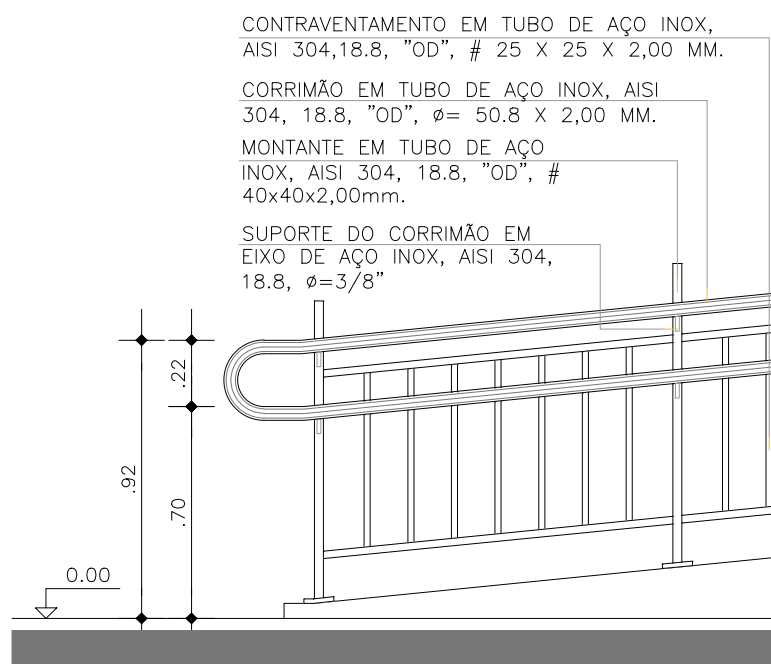


ELEVAÇÃO 01 - ESC. 1:25
DET. RAMPA - RP01
DET. GUARDA-CORPO - GC05

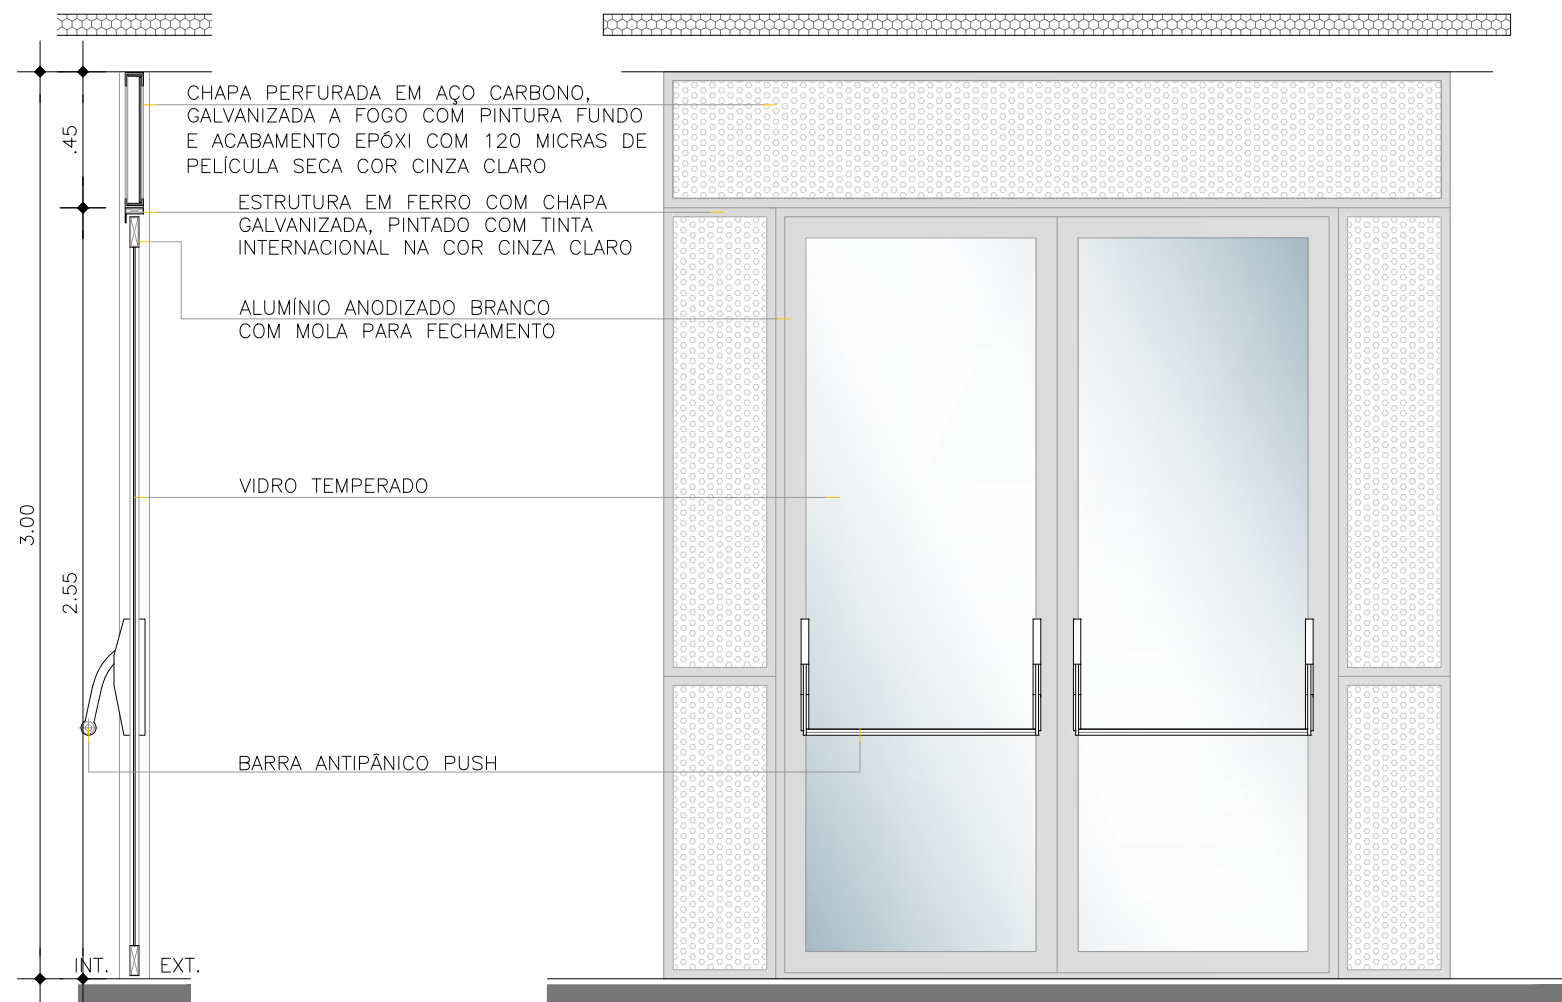


SECÇÃO - ESC. 1:25
PORTA EMERGÊNCIA - PT01


ELEVAÇÃO - ESC. 1:25
PORTA EMERGÊNCIA - PT01

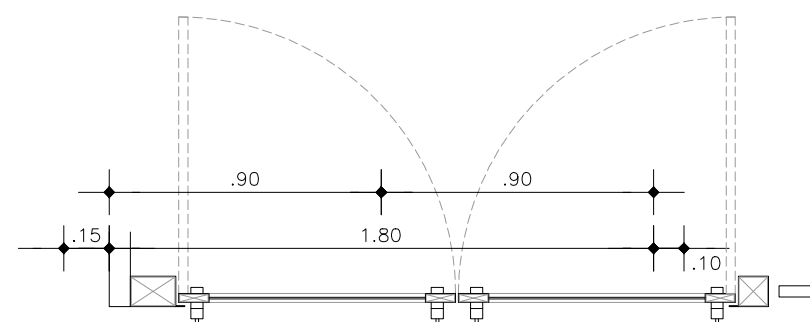


PLANTA - ESC. 1:25
PORTA EMERGÊNCIA - PT01

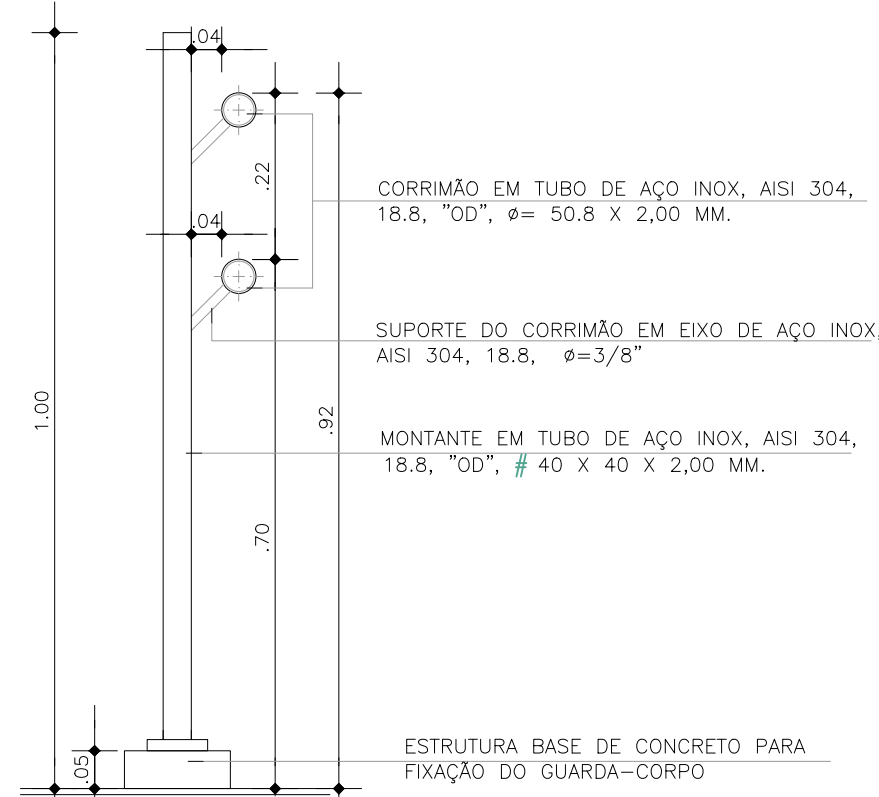


SECÇÃO - ESC. 1:10
DET. GUARDA-CORPO - GC05

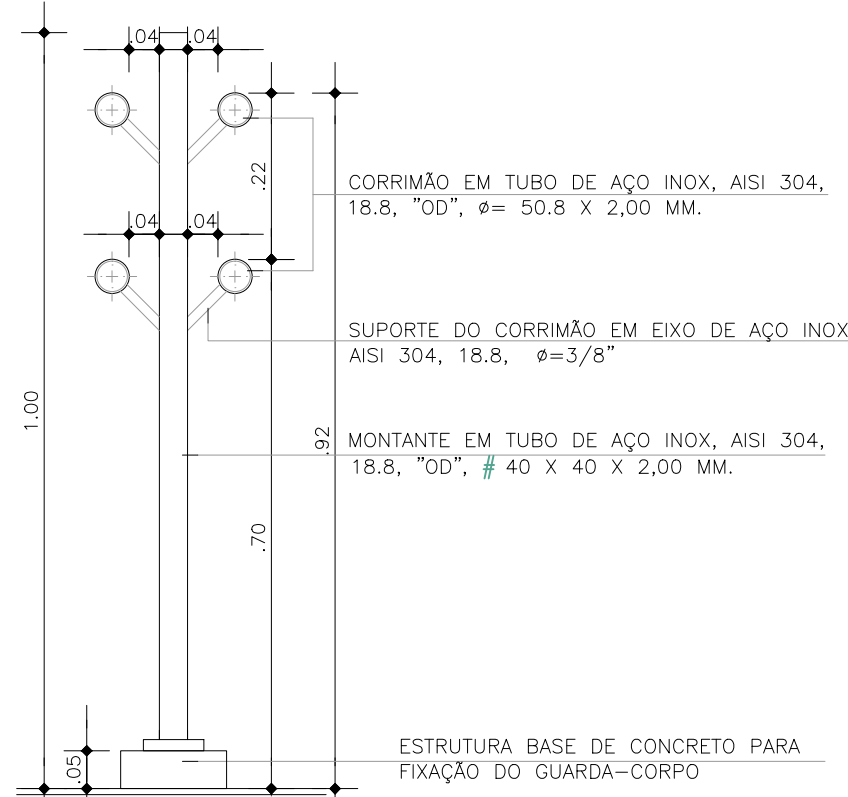


SECÇÃO - ESC. 1:10
DET. GUARDA-CORPO - GC05

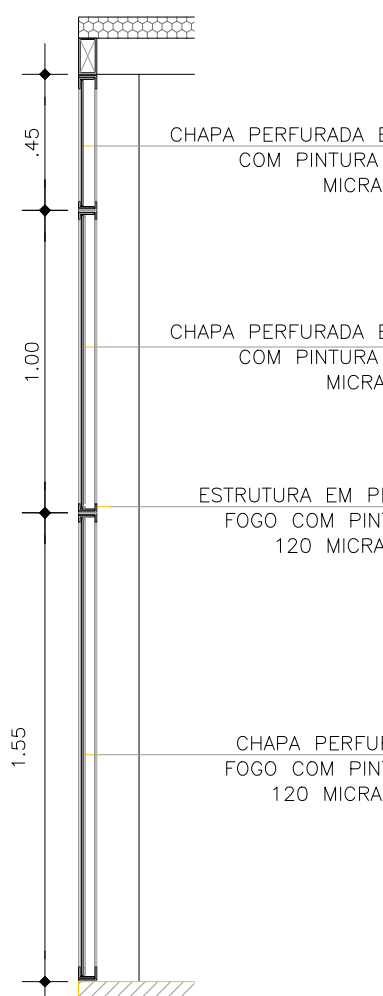


SECÇÃO - ESC. 1:25
DET. GRADIL - GR01

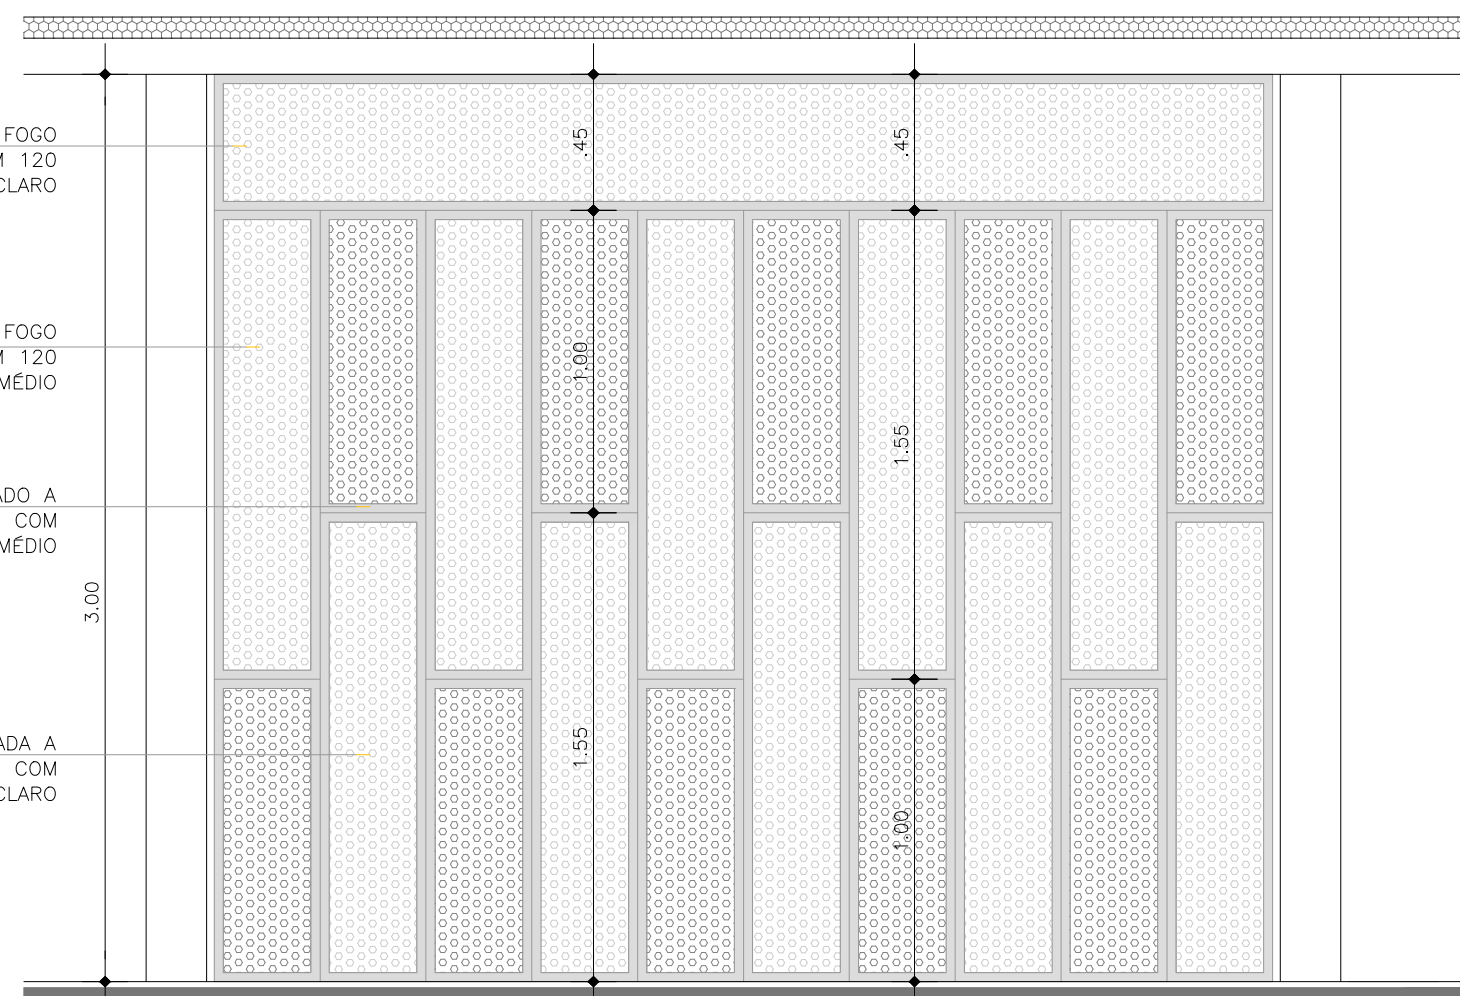


ELEVAÇÃO - ESC. 1:25
DET. GRADIL - GR01

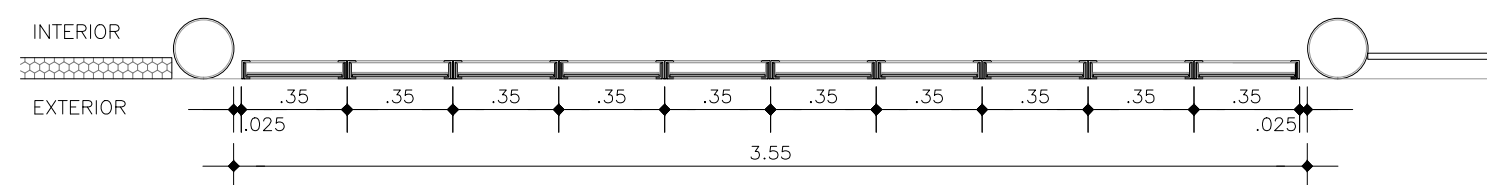

PLANTA BAIXA - ESC. 1:25
DET. GRADIL - GR01

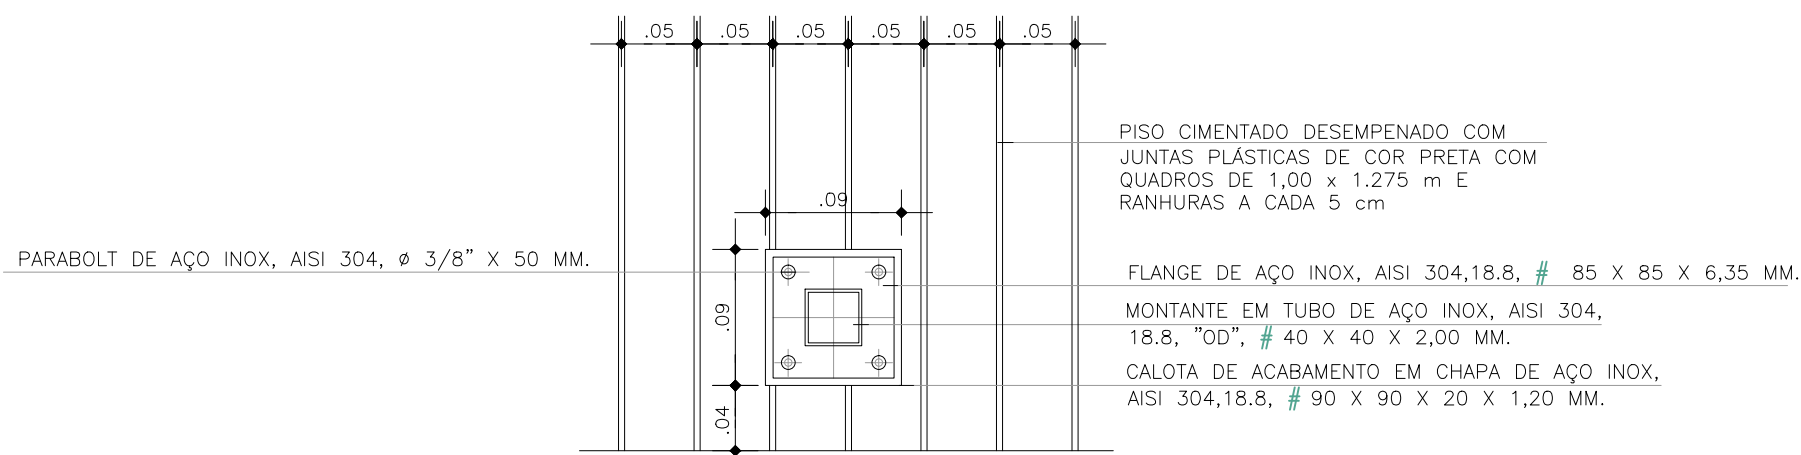


PLANTA BAIXA - ESC. 1:5
DET. GUARDA-CORPO - GC05

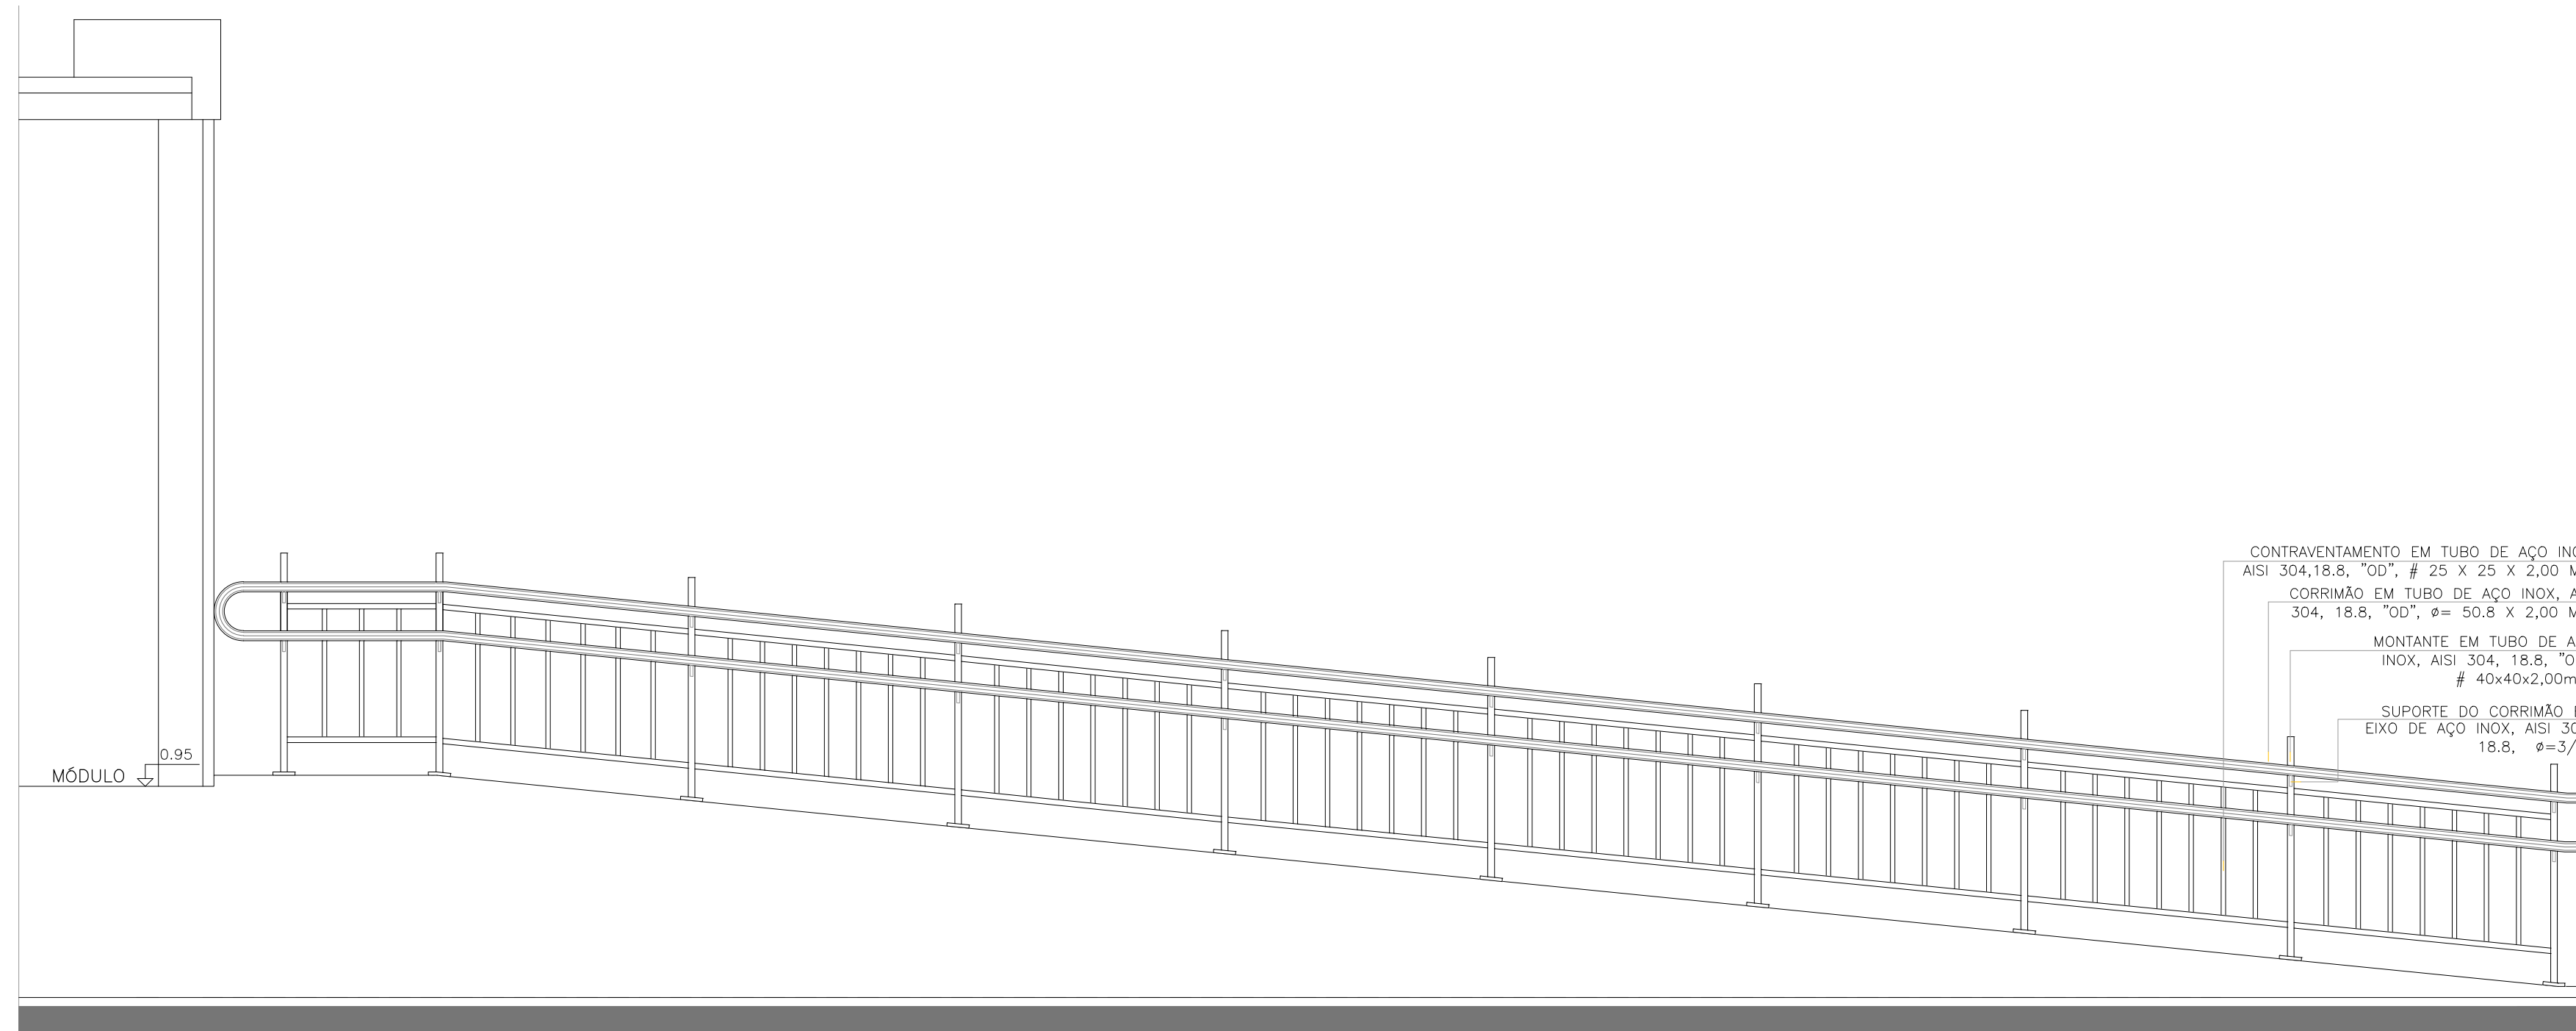

ELEVAÇÃO 01 - ESC. 1:25
DET. RAMPA - RP02
DET. GUARDA-CORPO - GC05

AS BUILT

OBSERVAÇÃO:
CONSIDEROU-SE PARA PISTA DO BRT COTA 0.00m.
A COTA DAS ESTAÇÕES É DE +0.95m EM RELAÇÃO À COTA 0.00m DA PISTA E DEVERÁ
ACOMPANHAR A INCLINAÇÃO DA MESMA.
CONFIRMAR AS COTAS NO LOCAL DE CADA MÓDULO DA ESTAÇÃO

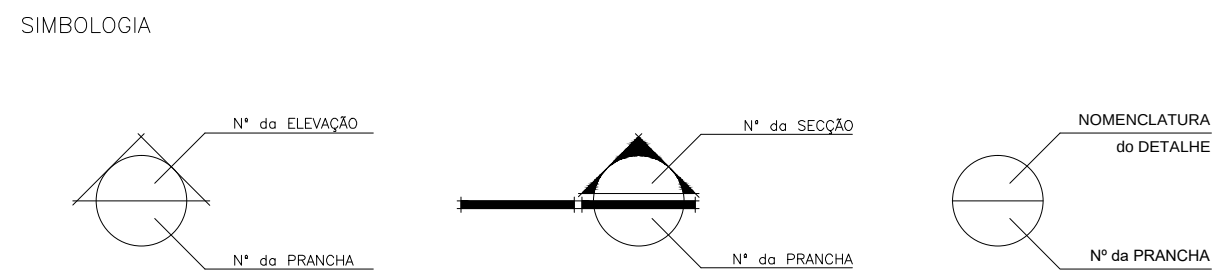

CONSTRUÇÃO
EQUIPE TÉCNICA SENIOR
Francimário Arcanjo Gomes - CAU N.º 424384-5
Camilla da Silva Pereira - CAU N.º AB691-5
Onofre Veloso de Bastos - CREA N.º 9.745-0
DEPARTAMENTO DE PLANEJAMENTO
DIRETOR: ARG. Ednardo Márcio Rente
EQUIPE TÉCNICA COUCERO & RUBIM
Carles G.S. Tullio Leonardo
Luciana Ribas Larissa Souza
Shirley Martins Carla Góti
Roberta Fernandes Tamara Berman

PROJETO ARQUITETÔNICO
ARG. Amanda Couceiro - CAU/PA N.º AD781-1
ARG. Alberto Rubim - CAU/PA N.º AD782-0
PROJETO EXECUTIVO DE ARQUITETURA
MÓDULO MUNICIPAL
MÓDULO
DUPLA ATUAC

COUCERO & RUBIM		BELEM Seurb	
ARQUITETOS ASSOCIADOS S/A LTDA		DETALHES	
PROJETO EXECUTIVO DE ARQUITETURA		LOCAL	
MÓDULO MUNICIPAL		ESTAÇÃO RUA DA MARINHA	
MÓDULO		DATA	
DUPLA ATUAC		Maio/2015	
		ESCALA	
		INDICADA	
		COORDENADOR	
		Arq. Tullio Leonardo	
		TRANSFON	
		CQ-ARQ-006	
		DIRETOS RELEVADOS	
		Arq. Tullio Leonardo	
		Arq. Rosana Guimarães	
		Arq. Tamara Berman	

PROJETO EXECUTIVO DE ARQUITETURA
MÓDULO MUNICIPAL
MÓDULO
DUPLA ATUAC