
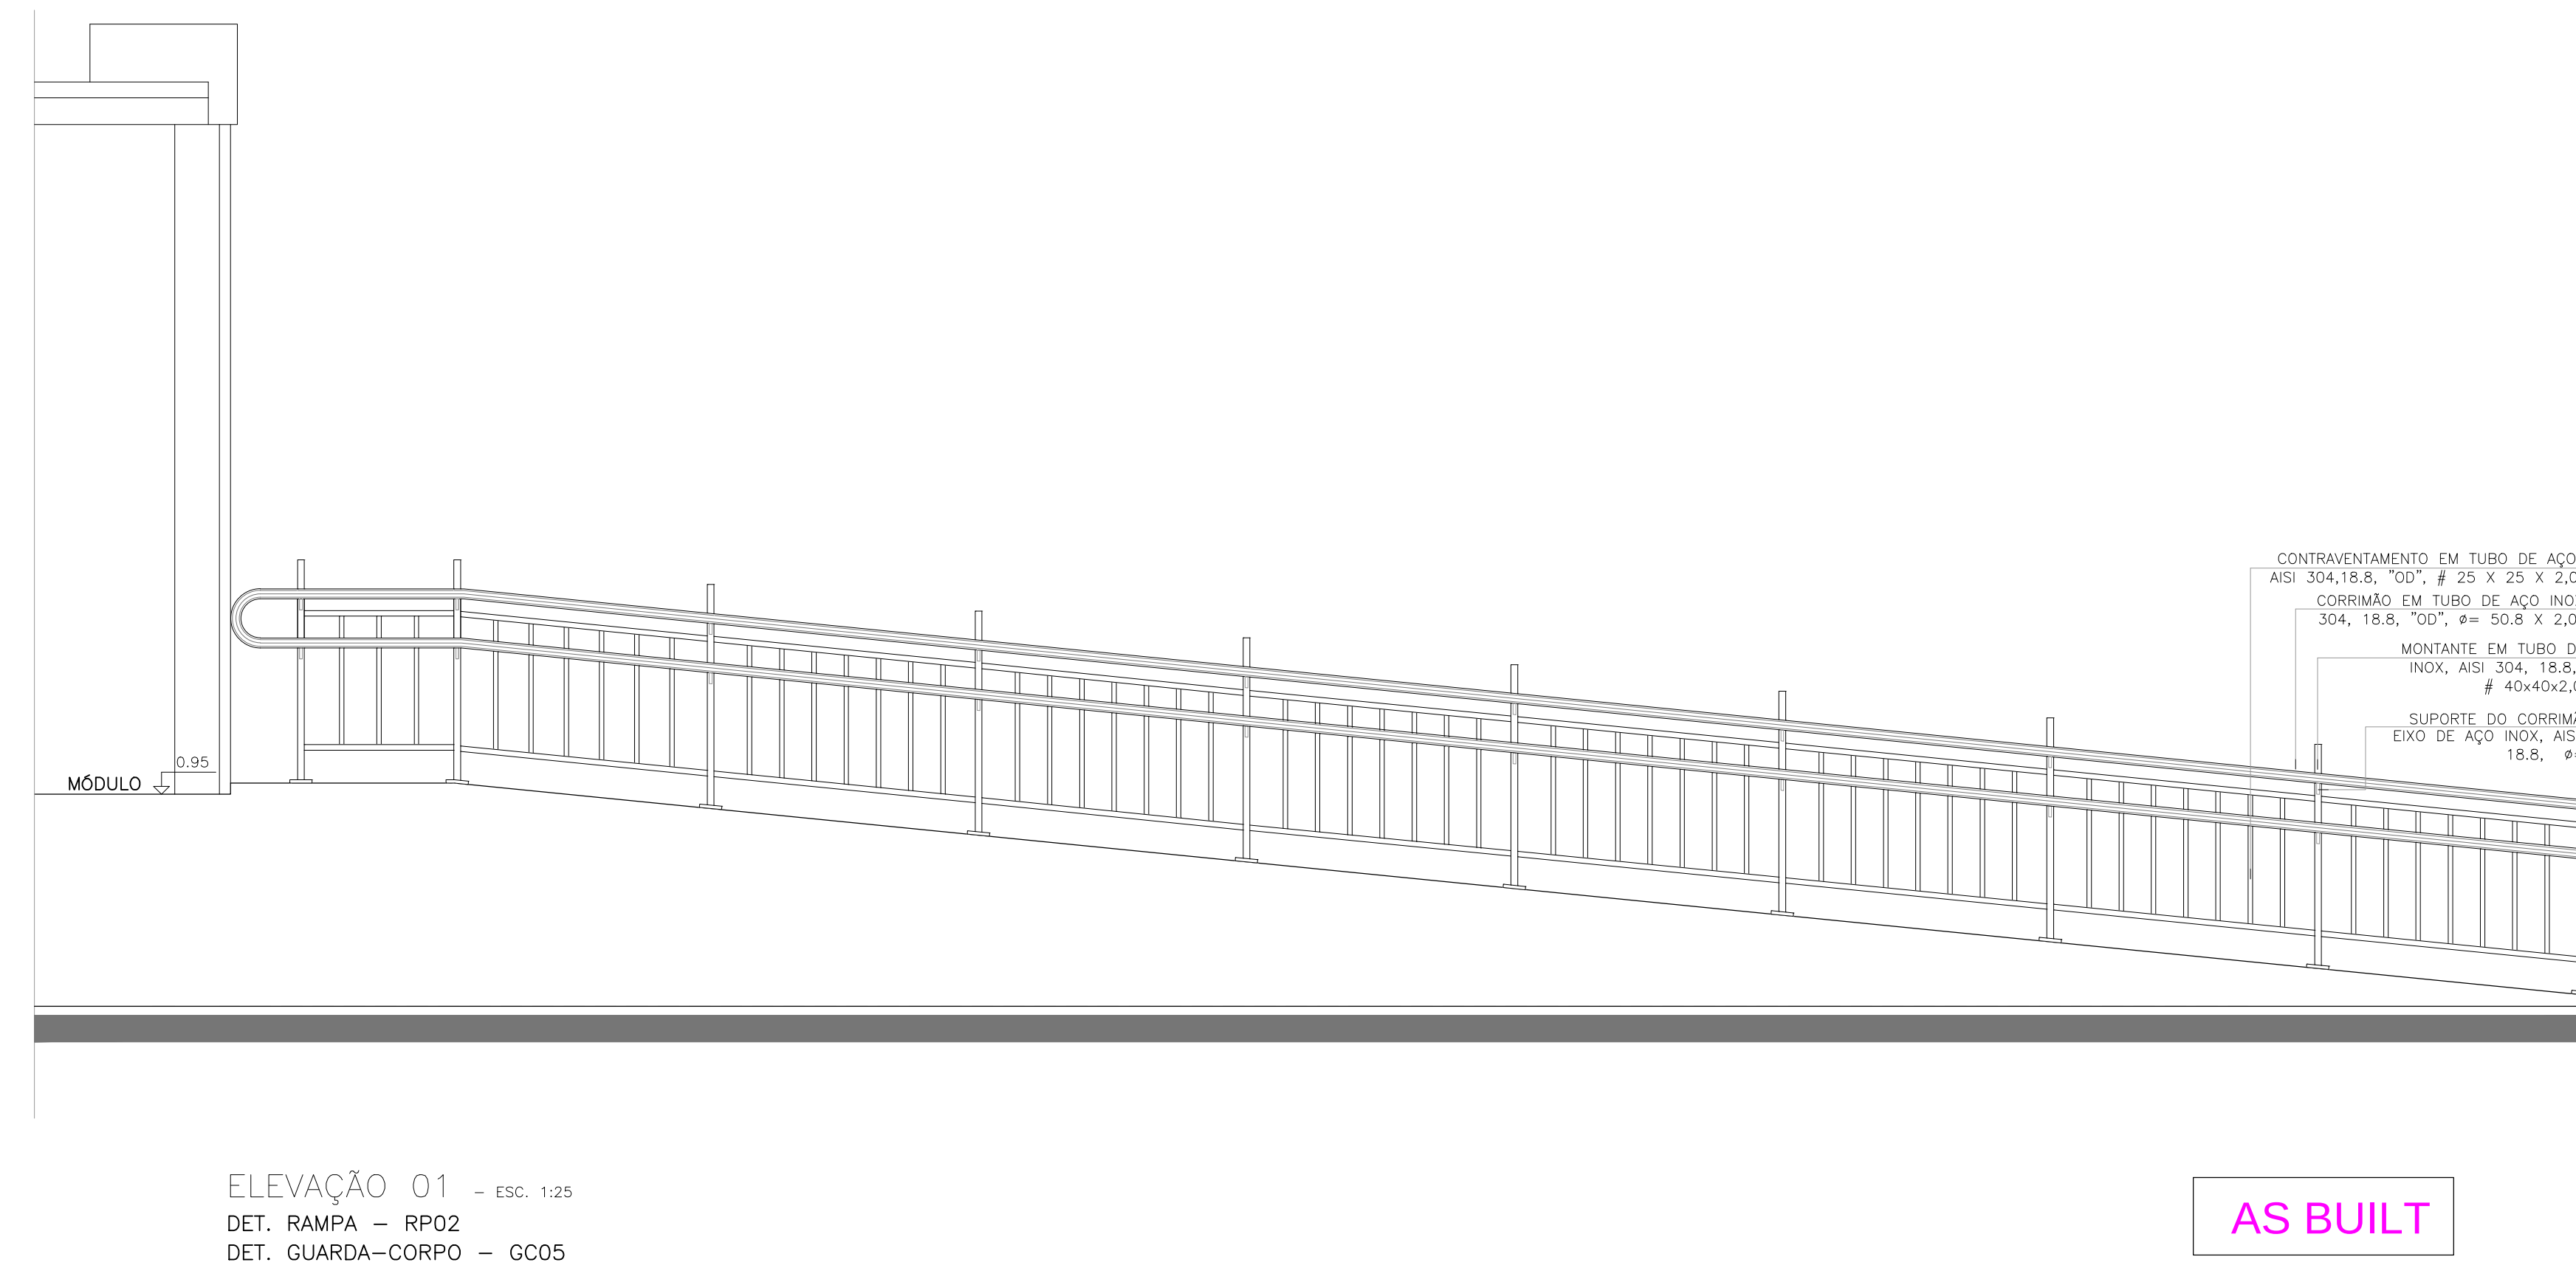
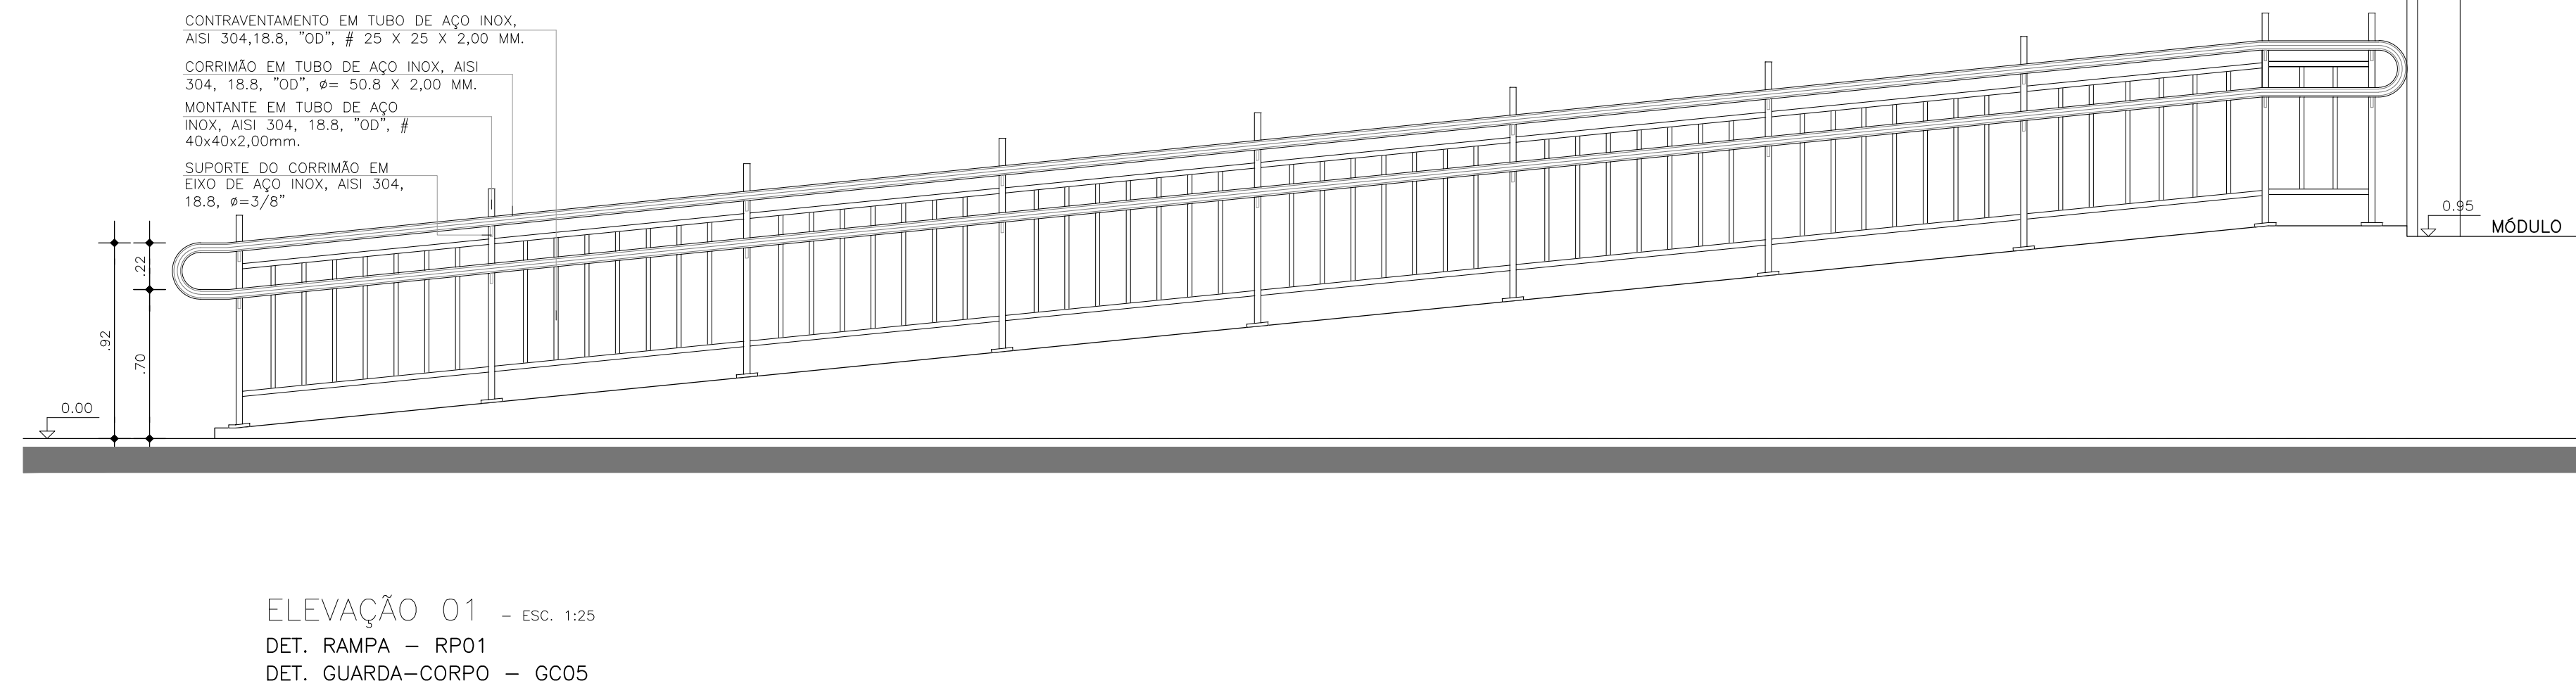
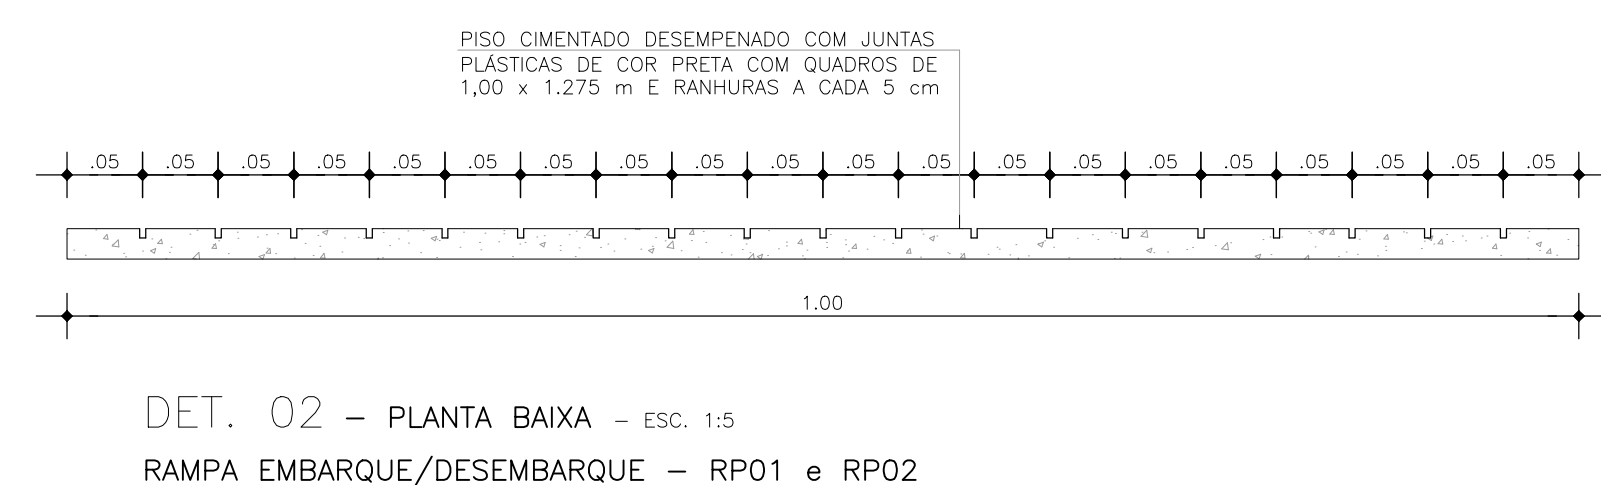
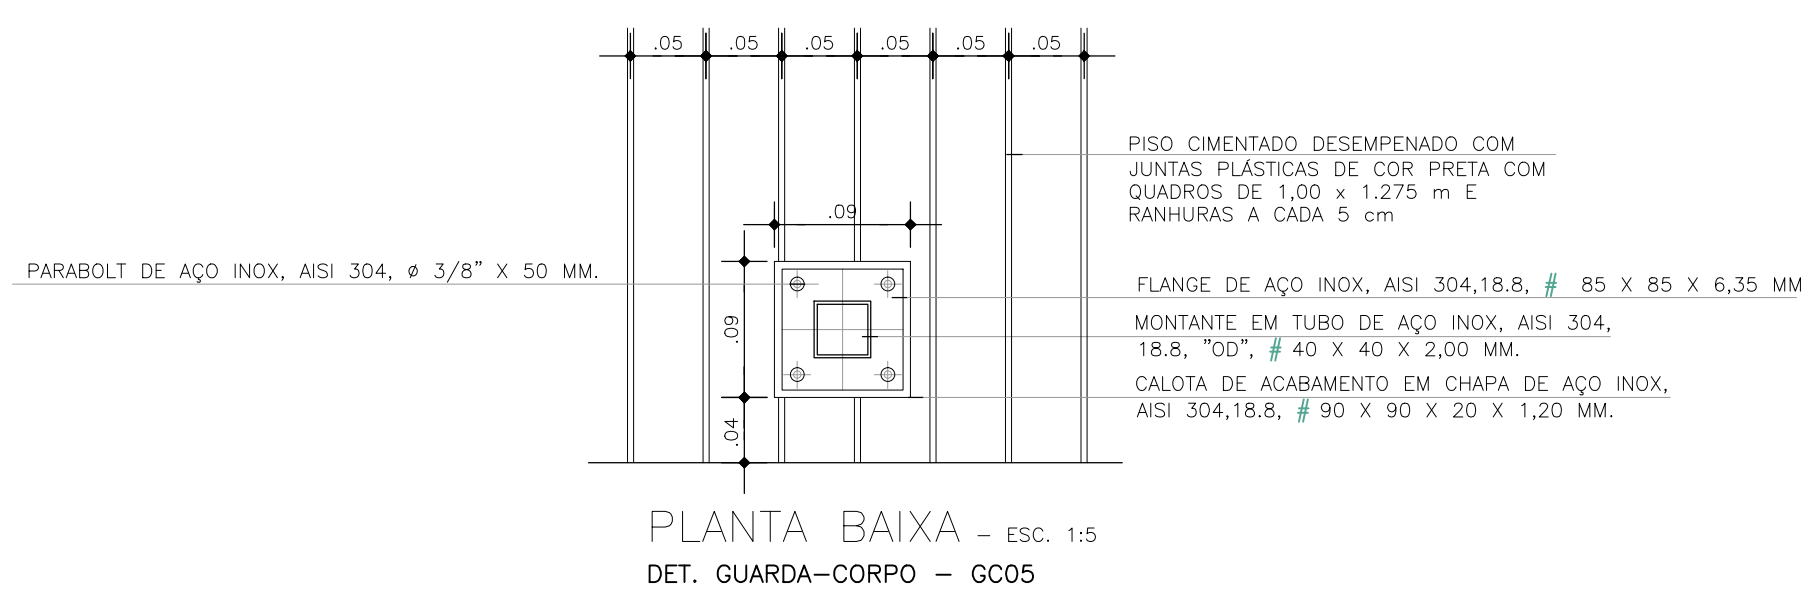
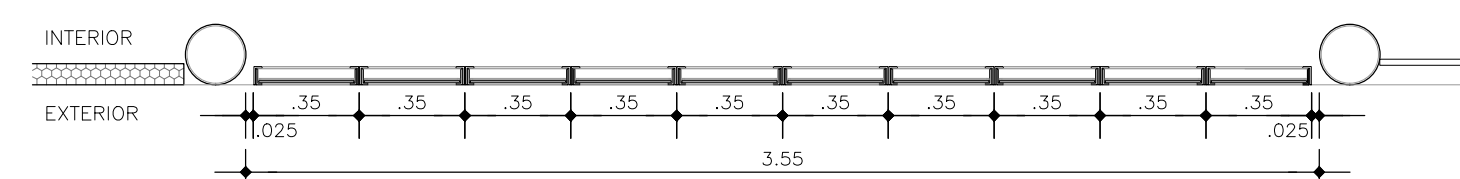
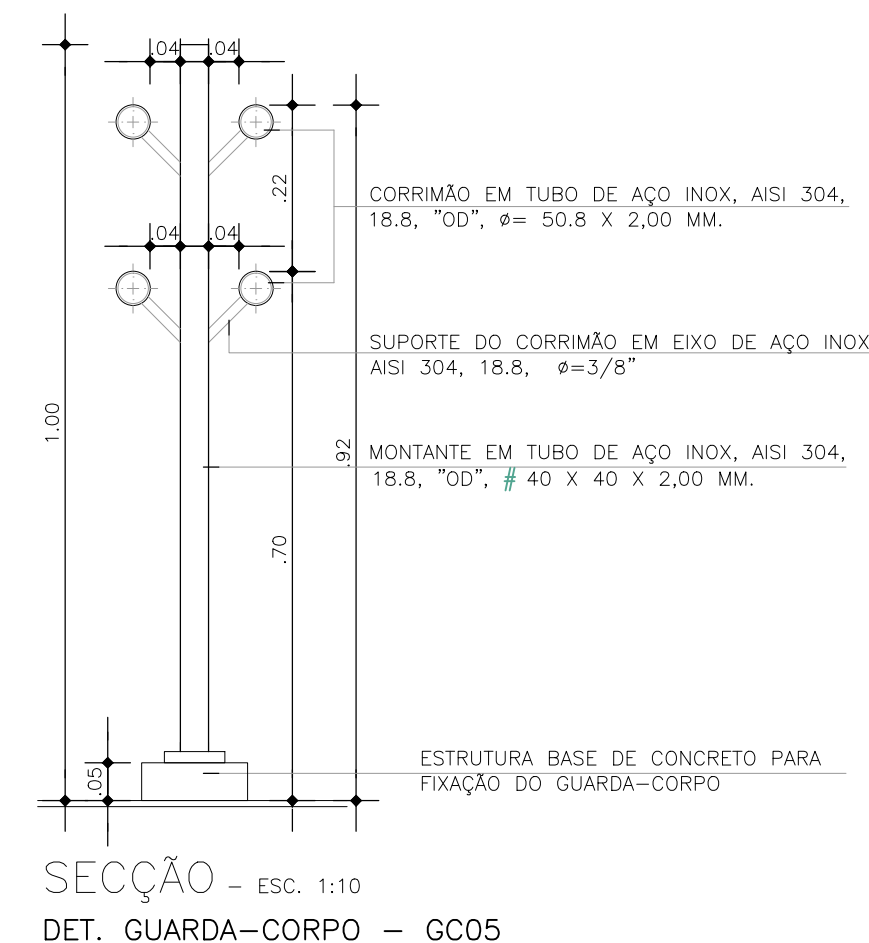
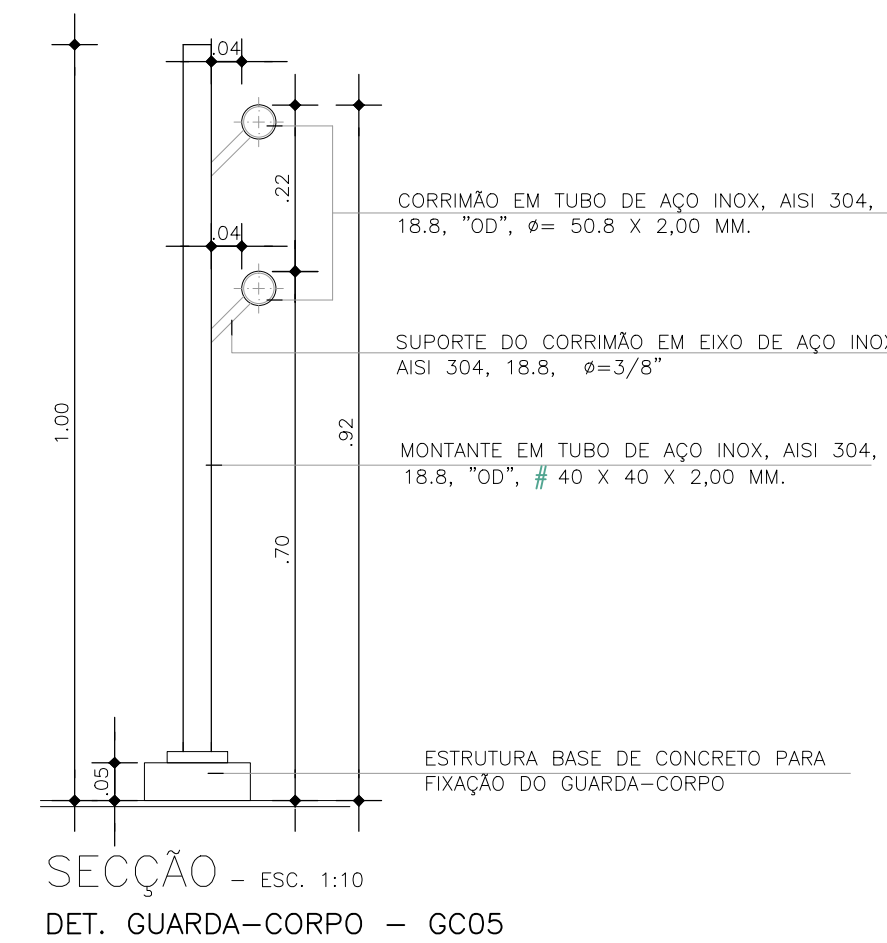
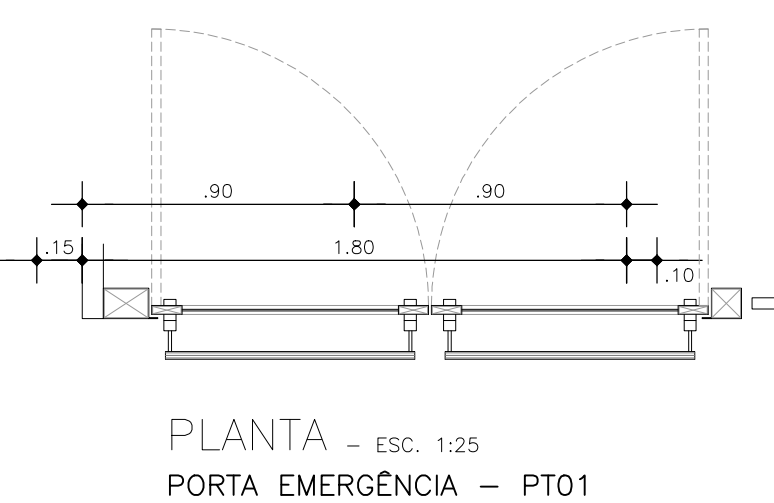


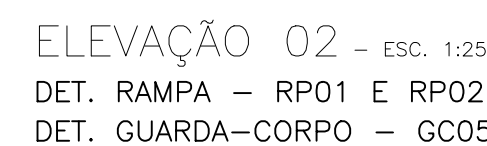

AS BUILT

OBSERVAÇÃO:

CONSIDEROU-SE PARA PISTA DO BRT COTA 0.00m.
A COTA DAS ESTAÇÕES É DE +0.95m EM RELAÇÃO À COTA 0.00m DA PISTA E DEVERÁ ACOMPANHAR A INCLINAÇÃO DA MESMA,
CONFIRMAR AS COTAS NO LOCAL DE CADA MÓDULO DA ESTAÇÃO

 
SIMBOLÓGIA

Diagram illustrating the symbolic representation of a detail in a technical drawing, showing three views: elevation, section, and detail.

The diagram consists of three circular symbols arranged horizontally, each representing a different view of a detail:

- Left Symbol:** A circle with a triangle on top. Labels: "Nº da ELEVÇÃO" (Elevation Number) pointing to the triangle, and "Nº da PRANCHA" (Sheet Number) pointing to the circle.
- Middle Symbol:** A circle with a triangle on top and a horizontal line passing through the center. Labels: "Nº da SEÇÃO" (Section Number) pointing to the triangle, and "Nº da PRANCHA" (Sheet Number) pointing to the circle.
- Right Symbol:** A circle with a triangle on top. Labels: "NOMENCLATURA do DETALHE" (Detail Nomenclature) pointing to the triangle, and "Nº da PRANCHA" (Sheet Number) pointing to the circle.

EQUIPE TÉCNICA SEMOB Francinário Arcoverde Gomes – CAU Nº A24284-5 Camilla da Silva Pereira – CAU Nº AB6091-3 Onofre Vellozo de Bastos – CREA Nº 9.745-0 DEPARTAMENTO DE PLANEJAMENTO DIRETOR: ARQ. Edmundo Micolis Rente	PROJETO ARQUITETÔNICO ARQ. Armando Couceiro – CAU/PA Nº AD781-1 ARQ. Alberto Rubim – CAU/PA Nº AD782-0 EQUIPE TÉCNICA COOPERATIVA & RUBIM Carlos D.S. Talita Leandro Luciana Bello Leticia Souza Silvana Martins Carlos Gola Roberta Fernandes Tamara Berman Reissia Guimarães Amanda Paes
---	---

 COUCEIRO & RÚBIM ARQUITETOS ASSOCIADOS S/S Ltda. Rua. Macaúba, nº 1028 - B. Porto Alegre CEP: 91222-900 - Fone: (51) 3072-7000 E-mail: arq@macauba.com.br	 BELEM SEÇÃO TÉCNICA DE LICENCIAMENTO	Seurb SEÇÃO TÉCNICA DE LICENCIAMENTO
PRANCHETA	DETALHES	PRANCHETA
DATA Maio/2015	ESCALA INDICADA	COORDENADOR Arq. Taithe Leandrin


1372 DE 21/12/21