




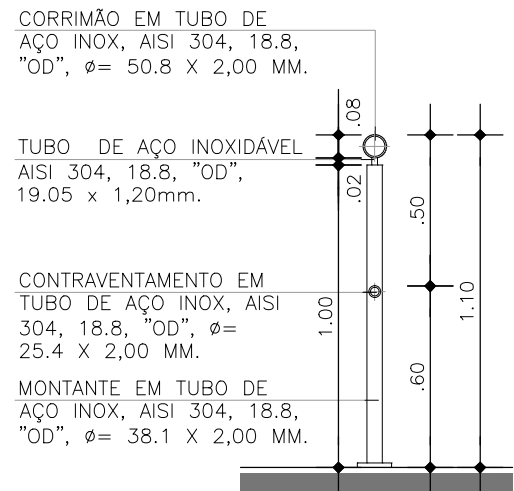


SECÇÃO - ESC. 1:25
DET. GUARDA-CORPO - GC01 à GC04

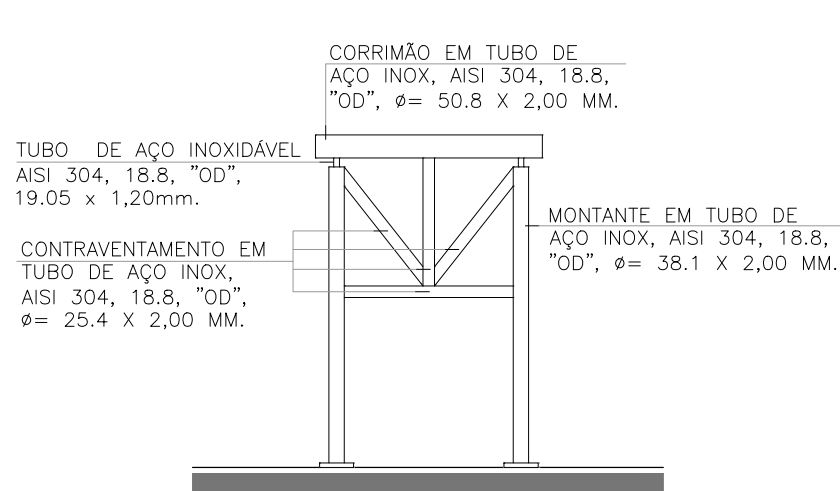


ELEVAÇÃO - ESC. 1:25
DET. GUARDA-CORPO - GC01

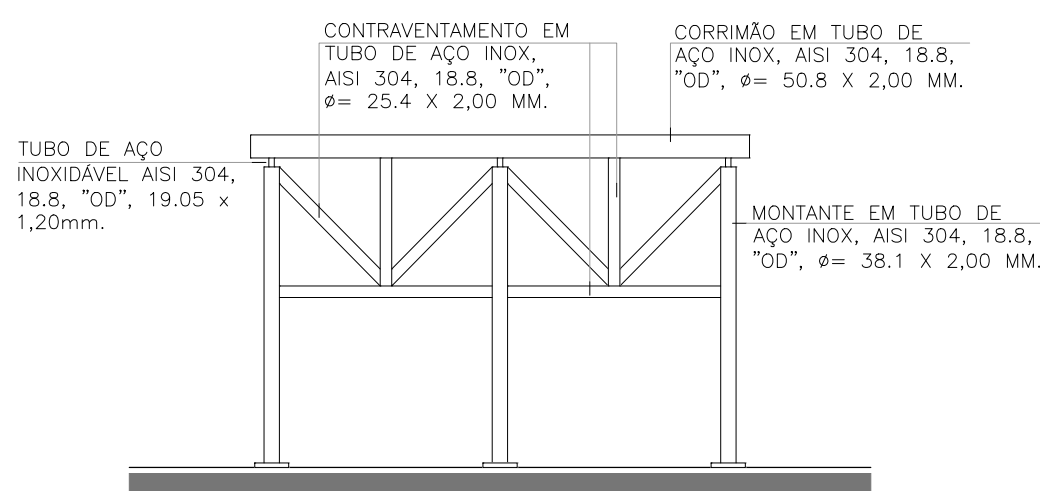


ELEVAÇÃO - ESC. 1:25
DET. GUARDA-CORPO - GC02

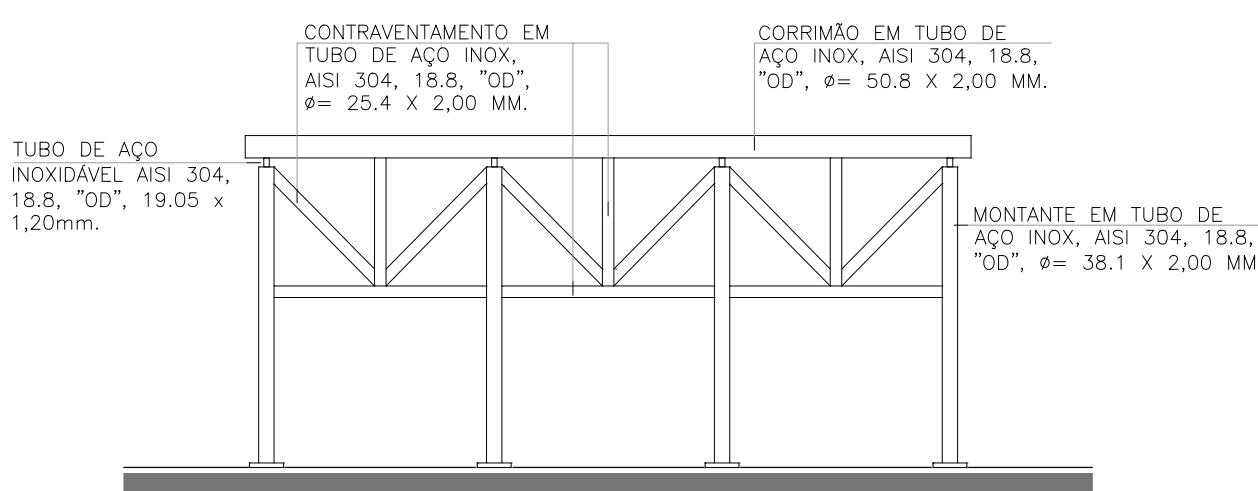


ELEVAÇÃO - ESC. 1:25
DET. GUARDA-CORPO - GC03

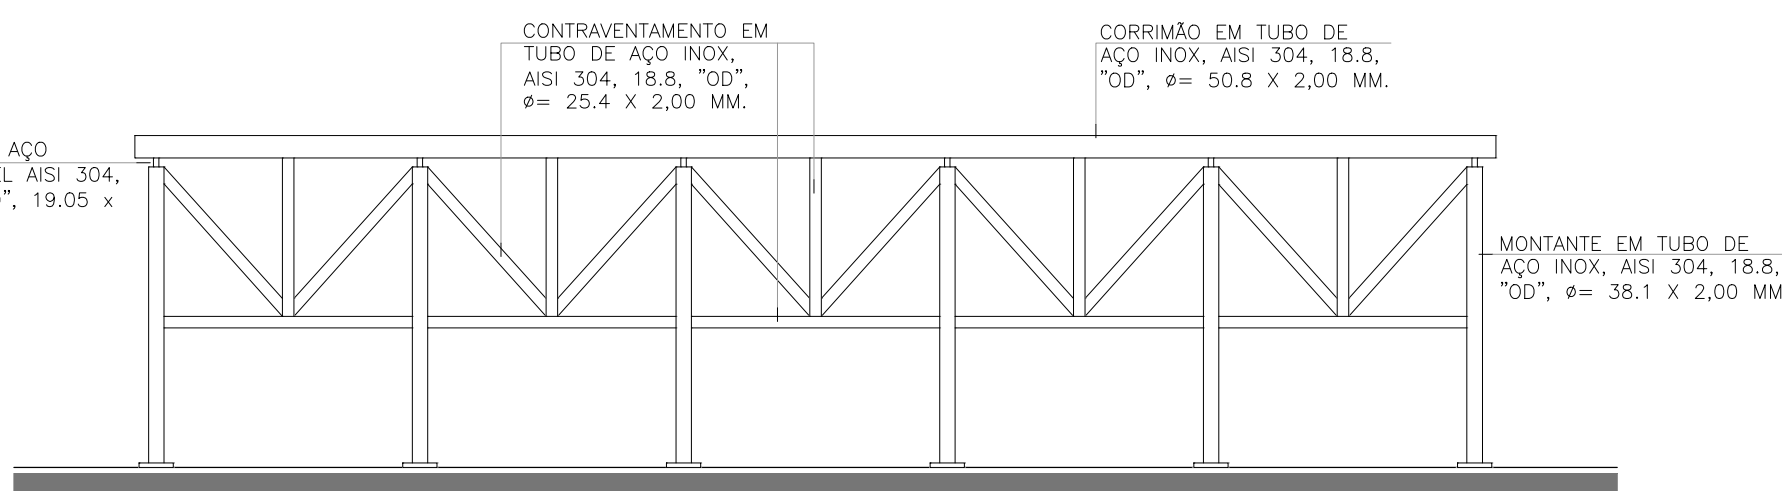


ELEVAÇÃO - ESC. 1:25
DET. GUARDA-CORPO - GC04

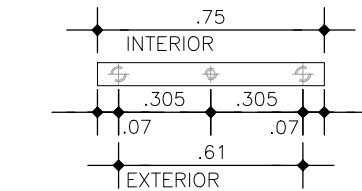


PLANTA BAIXA - ESC. 1:25
DET. GUARDA-CORPO - GC01

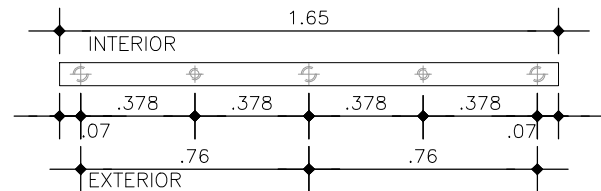


PLANTA BAIXA - ESC. 1:25
DET. GUARDA-CORPO - GC02

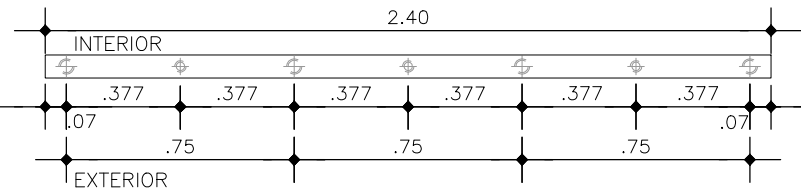


PLANTA BAIXA - ESC. 1:25
DET. GUARDA-CORPO - GC03

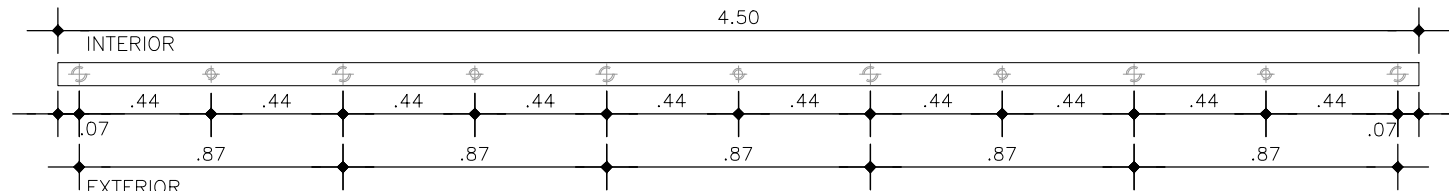


PLANTA BAIXA - ESC. 1:25
DET. GUARDA-CORPO - GC04

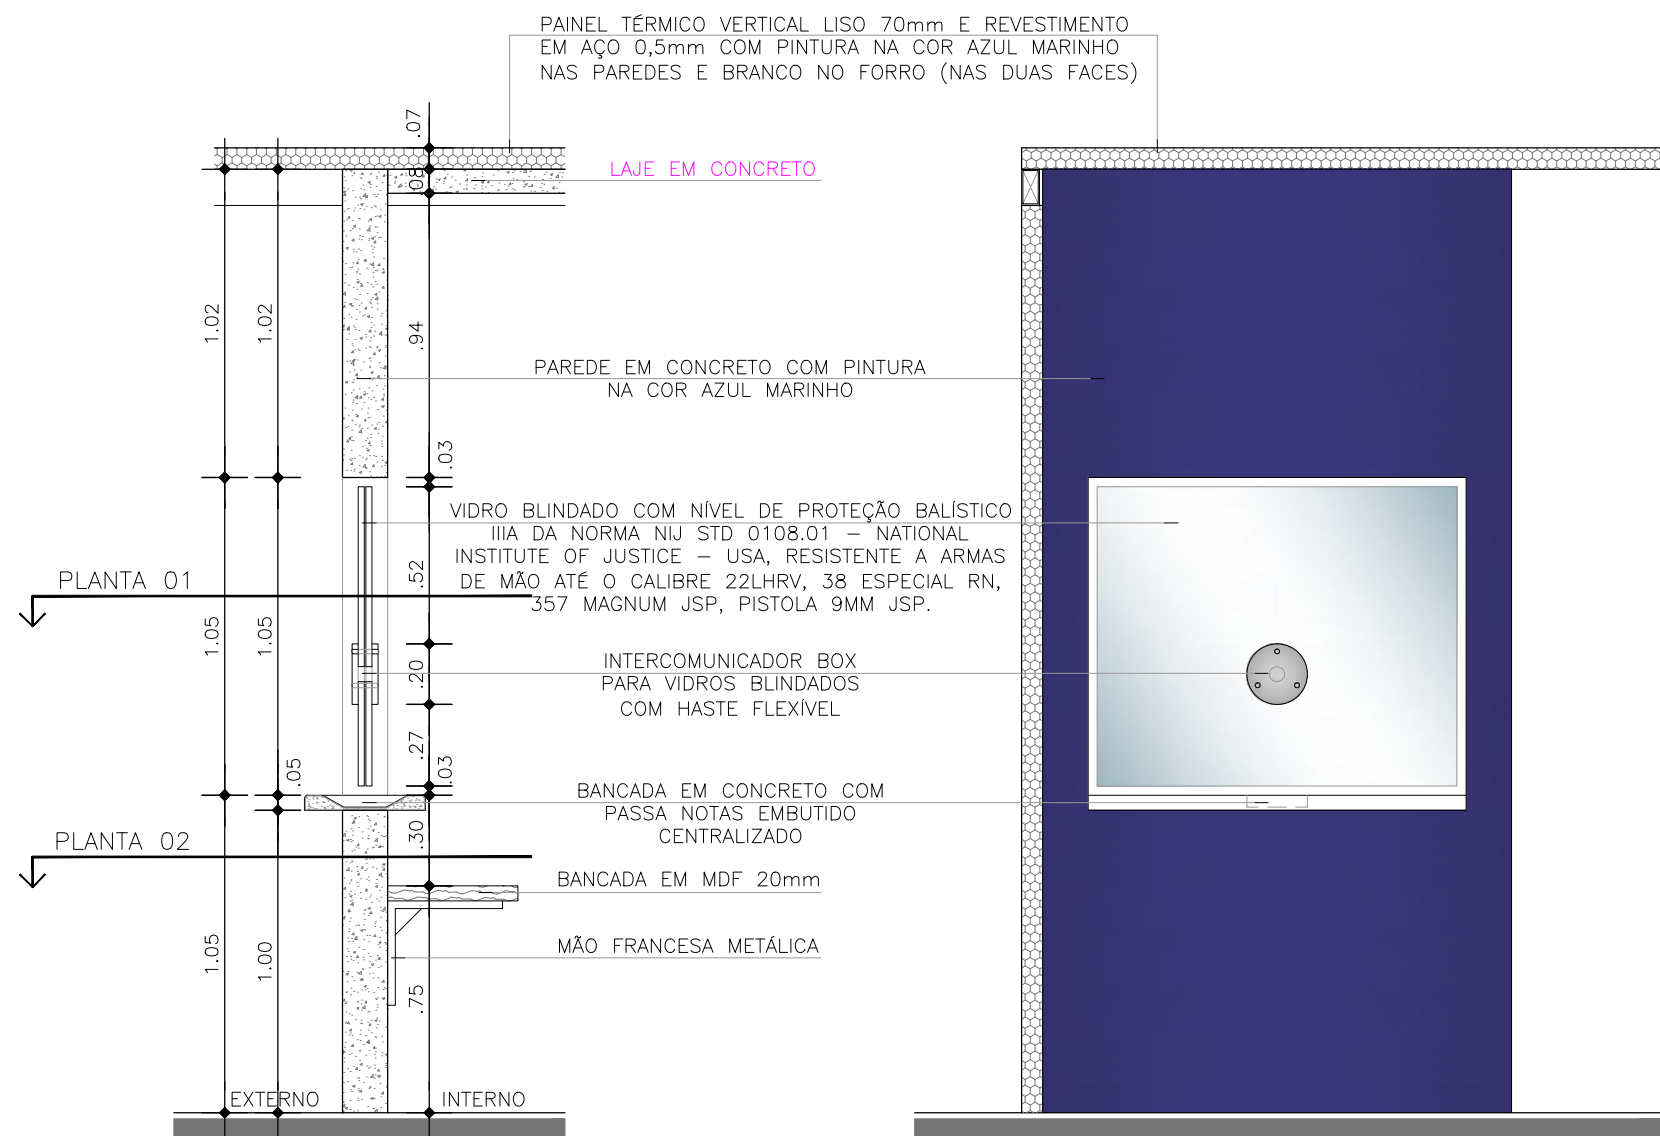


SECÇÃO - ESC. 1:25
VIDRO BLINDADO - VB01

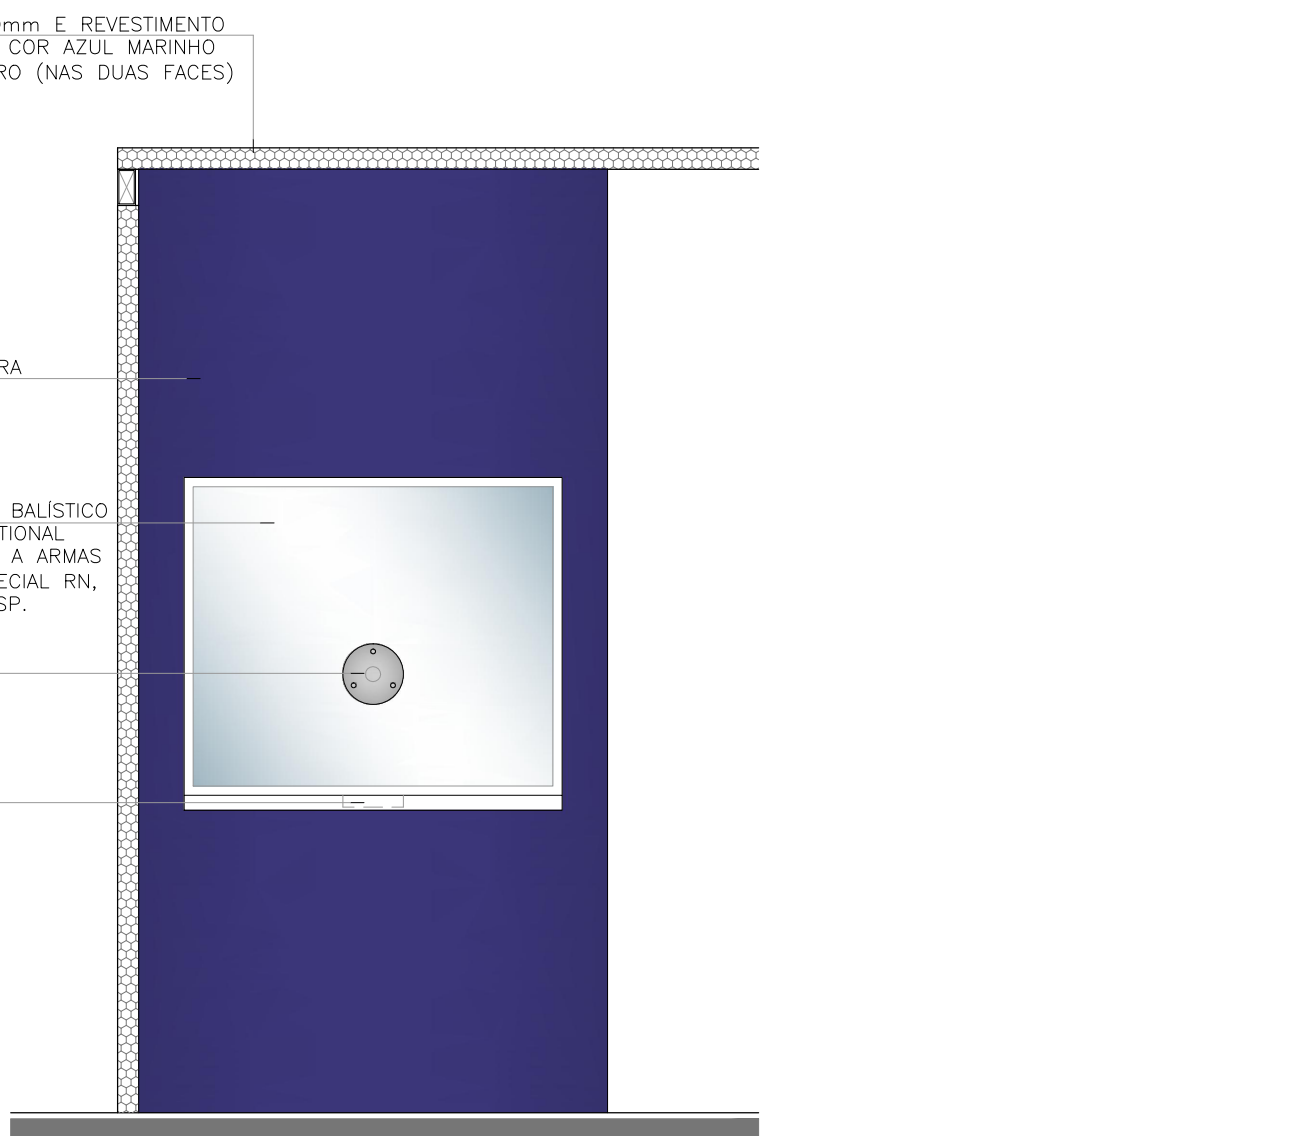


ELEVAÇÃO - ESC. 1:25
VIDRO BLINDADO - VB01

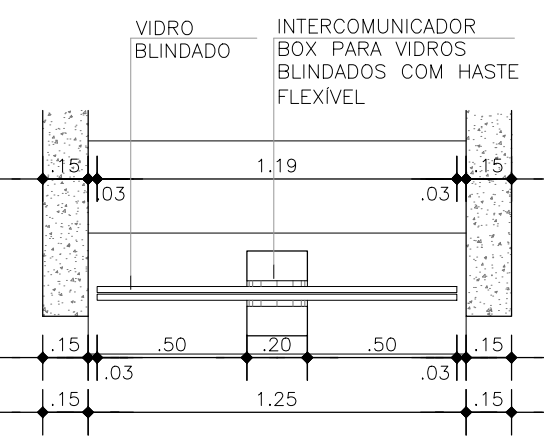


PLANTA 01 - ESC. 1:25
VIDRO BLINDADO - VB01

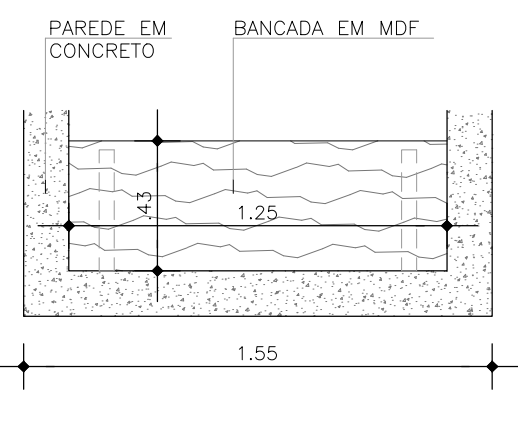


PLANTA 02 - ESC. 1:25
VIDRO BLINDADO - VB01

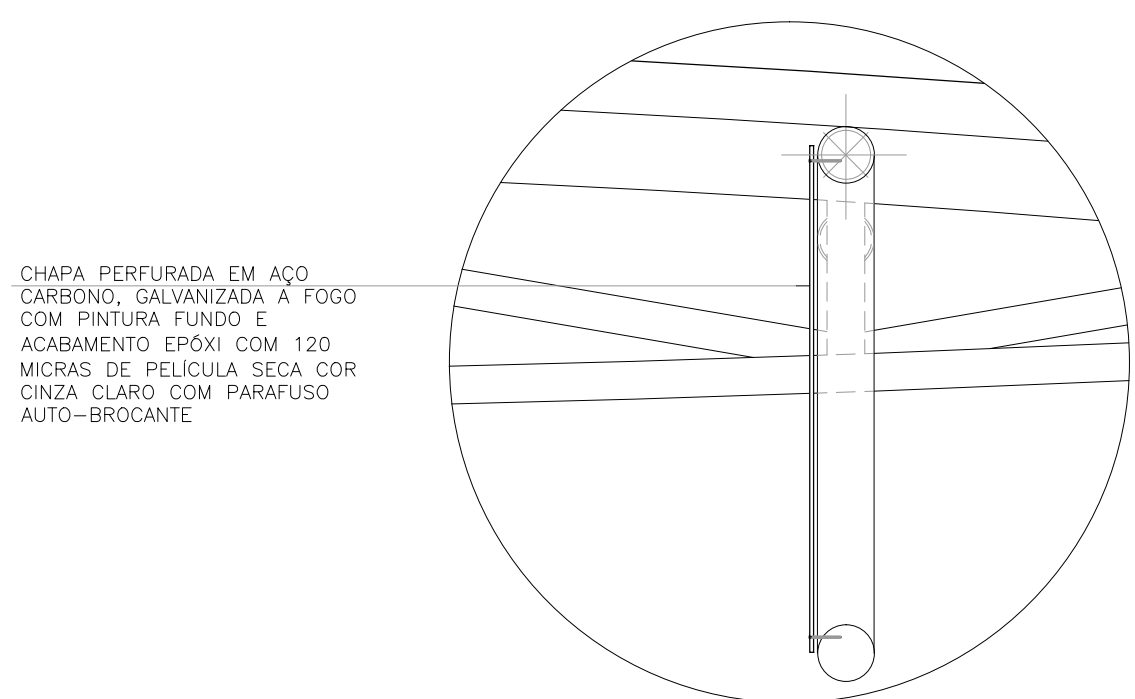

DET. 04 - ESC. 1:10
CHAPA PERFORADA EM AÇO CARBONO

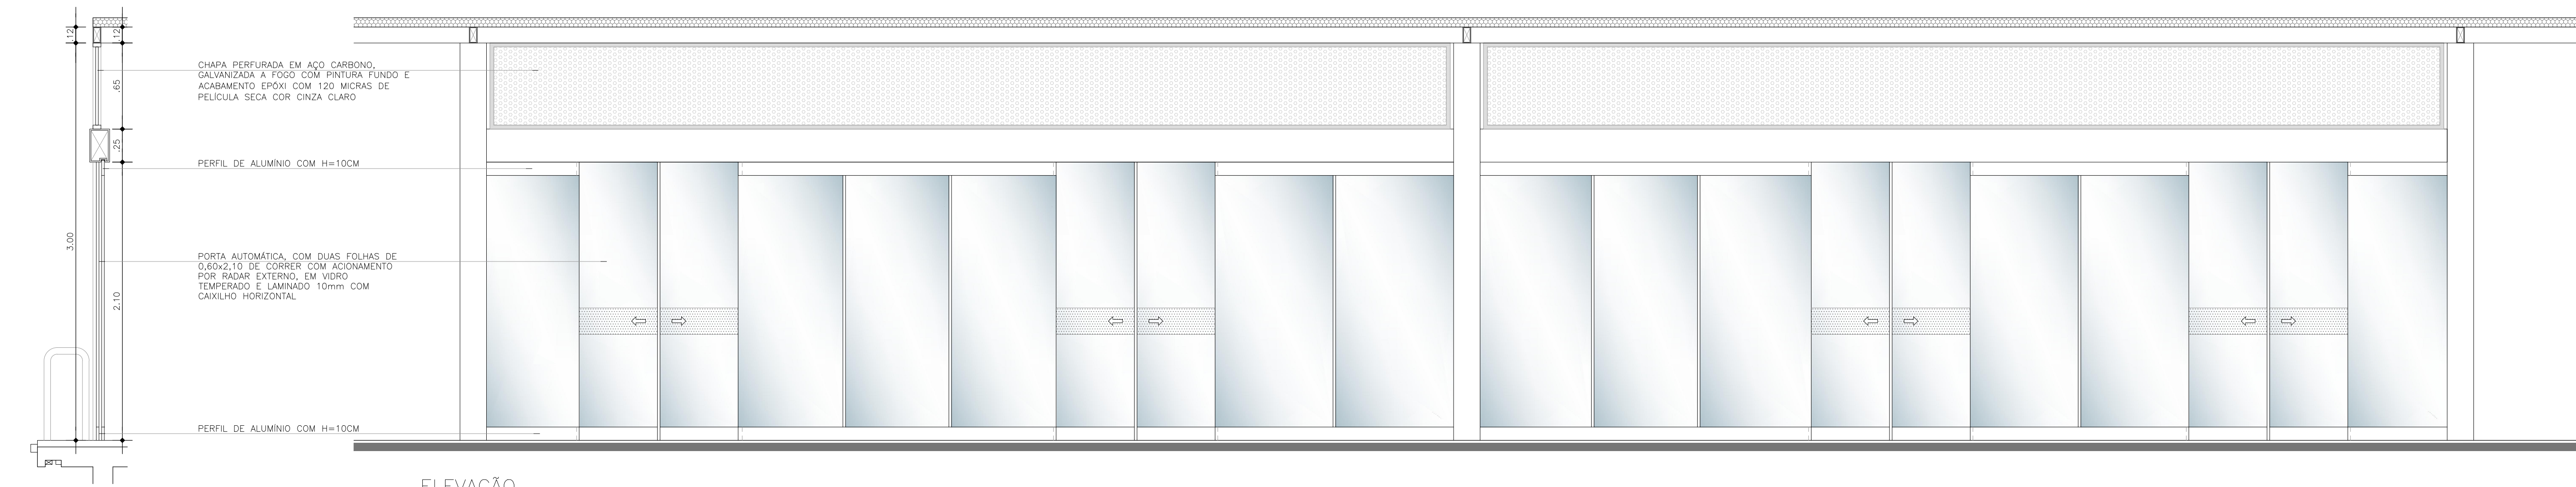


SECÇÃO - ESC. 1:25
PORTA AUTOMÁTICA - PT04

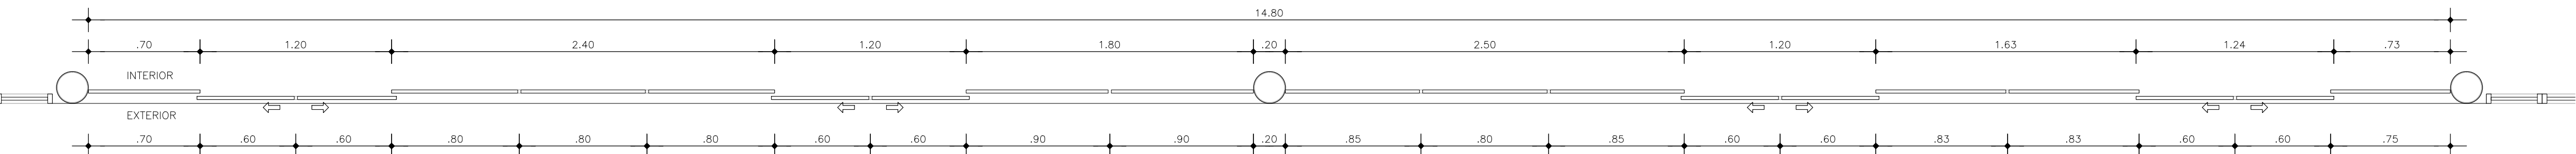

PLANTA BAIXA - ESC. 1:25
PORTA AUTOMÁTICA - PT04

OBSERVAÇÃO:
CONSIDEROU-SE PARA PISTA DO BRT COTA 0.00m.
A COTA DAS ESTAÇÕES É DE +0.95m EM RELAÇÃO À COTA 0.00m DA PISTA E DEVERÁ
ACOMPANHAR A INCLINAÇÃO DA MESMA.
CONFIRMAR AS COTAS NO LOCAL DE CADA MÓDULO DA ESTAÇÃO

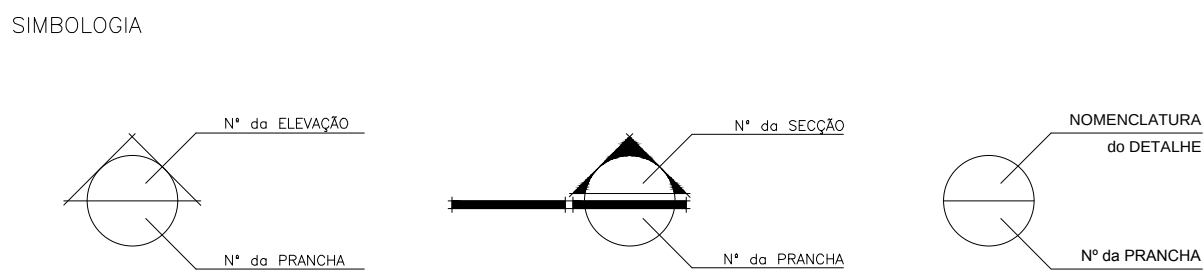

CONSTRUÇÃO

EQUIPE TÉCNICA SENIOR
Francimário Arceneiro Gomes - CAU N° 424384-5
Camilla da Silva Pereira - CAU N° A86091-3
Onofre Veloso de Bastos - CREA N° 9.745-0
DEPARTAMENTO DE PLANEJAMENTO
DIRETOR: ARG. Ednaldo Márcio Rende
EQUIPE TÉCNICA COUCERO & RUBIM
Carles D.S. Tullio Leonardo Nolas Guimarães
Luciana Ribas Larissa Souza Amanda Foss
Shirley Martins Carlos Góes Roberto Fernandes Tamara Berman

PROJETO ARQUITETÔNICO
ARG. Armando Couceiro - CAU/PA N° A0781-1
ARG. Alberto Rubim - CAU/PA N° A0782-0
PROJETO EXECUTIVO DE ARQUITETURA
MÓDULO MUNICIPAL
MÓDULO DUPLA ATAQUE
LOCAL: ESTÁÇÃO BEMGE
DATA: Maio/2015
ESCALA: INDICADA
COORDENADOR: Arq. Tullio Leonardo
TRANSFON: CQ-ARQ-007

AS BUILT

