



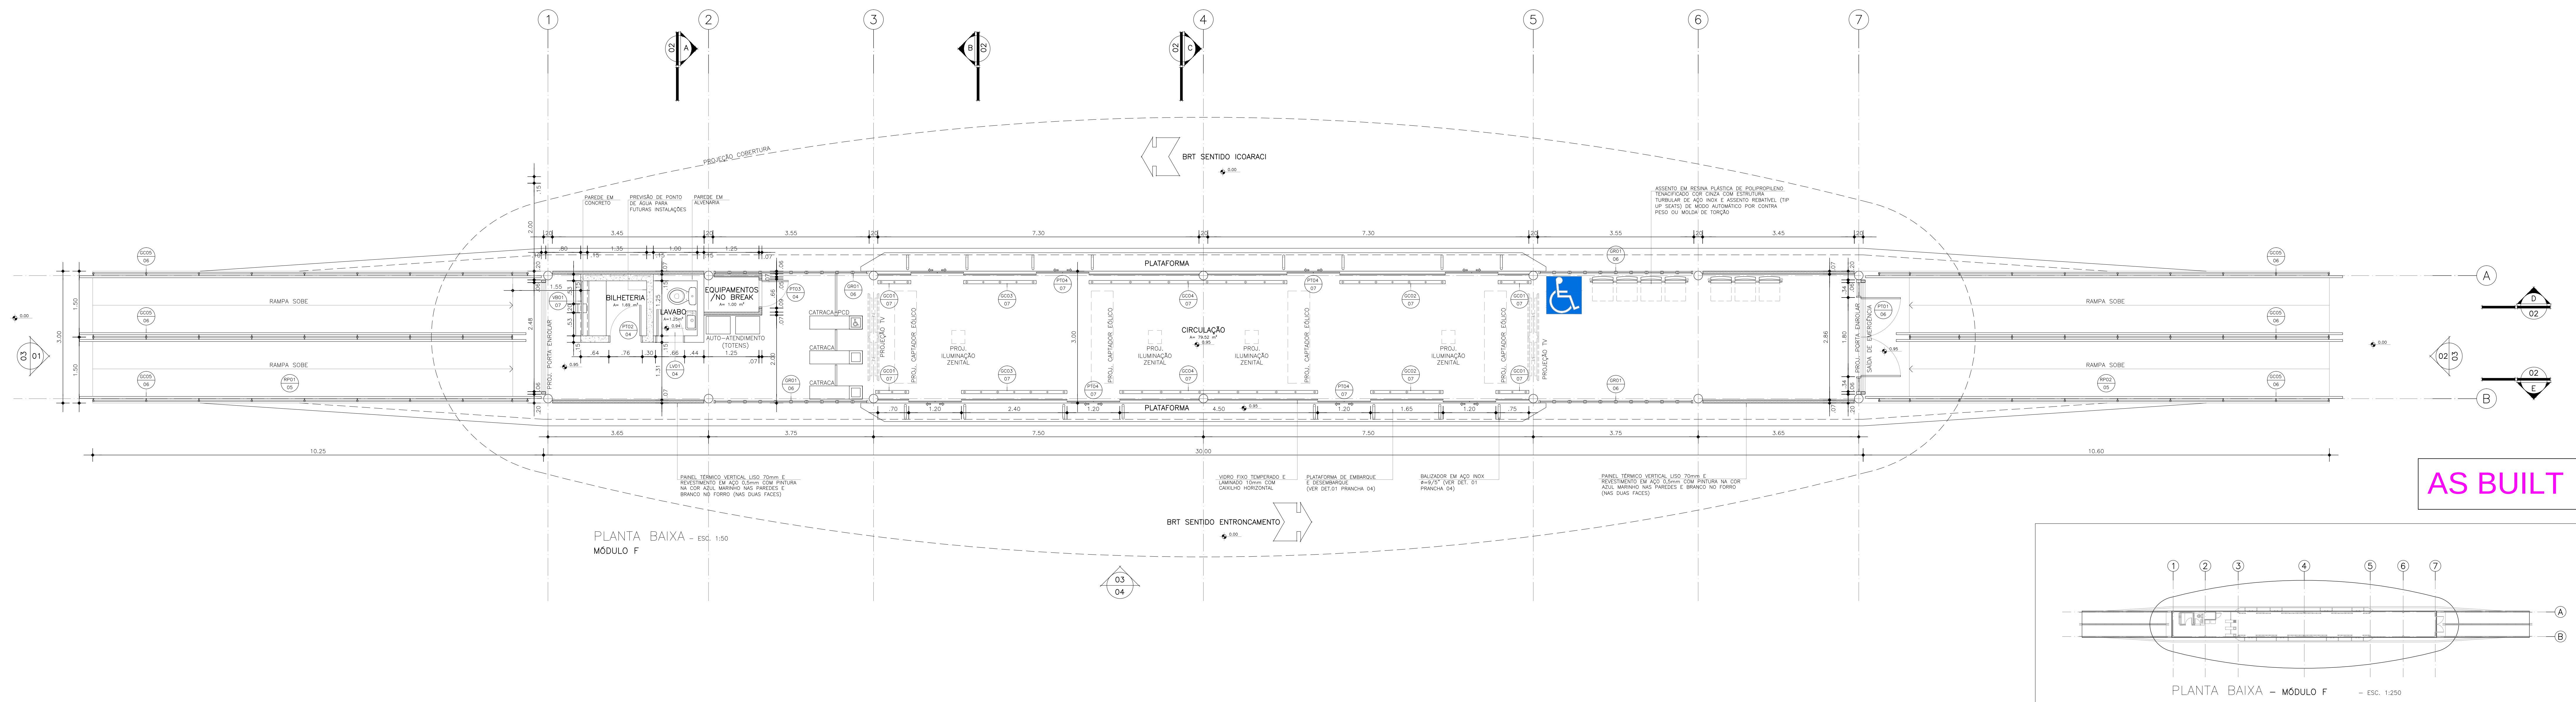

AS BUILT

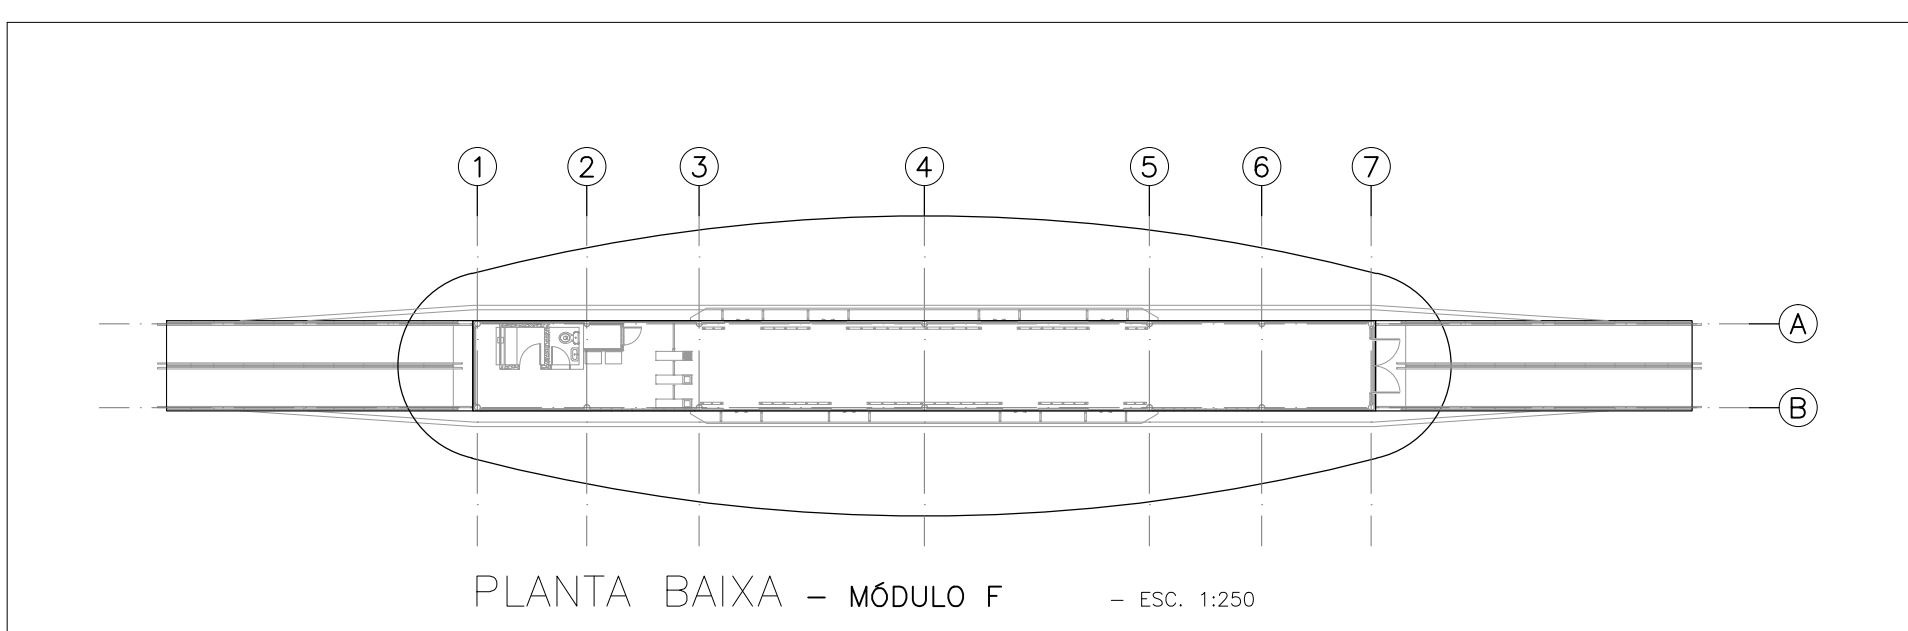

PROJETO ARQUITETÔNICO	 COUQUEIRO & RUBIM	PREFEITURA DE BELEM Seurb SECRETARIA MUNICIPAL DE LICITAÇÃO
ARQ. Alberto Rubim = CAU/PA nº AD782-0	PROJETO EXECUTIVO DE ARQUITETURA	LOCAL: ESTAÇÃO MORADA DO SOL
EQUIPE TÉCNICA COUQUEIRO & RUBIM	MÓDULO MUNICIPAL	PRONCHIA: CAQ-ARQ-001
Carlo D.S. Tarcila Lendine Luciano Silva Elaine Martins Roberto Fernandes	MÓDULO DUPLO ATACAL	COORDENADOR Arq. Tarcila Lendine
Rafaela Gonçalves Amanda Paes	DATA: Maio/2015	ESCALA: INDICADA

DIREITOS RESERVADOS — A REPRODUÇÃO OU EXECUÇÃO NO SEU TODO OU PARTE, DESTA PROLETO, SEM A PERMISSÃO POR ESCRITO DO SEU AUTOR, É PROIBIDA. A ALTERAÇÃO DESTA PROLETO EXATAMENTE SEU AUTOR DE QUALQUER RESPONSABILIDADE POSTERIORE.