





SEÇÃO B - ESC. 1/25
DET. RAMPA - RP01
DET. GUARDA-CORPO - GC05

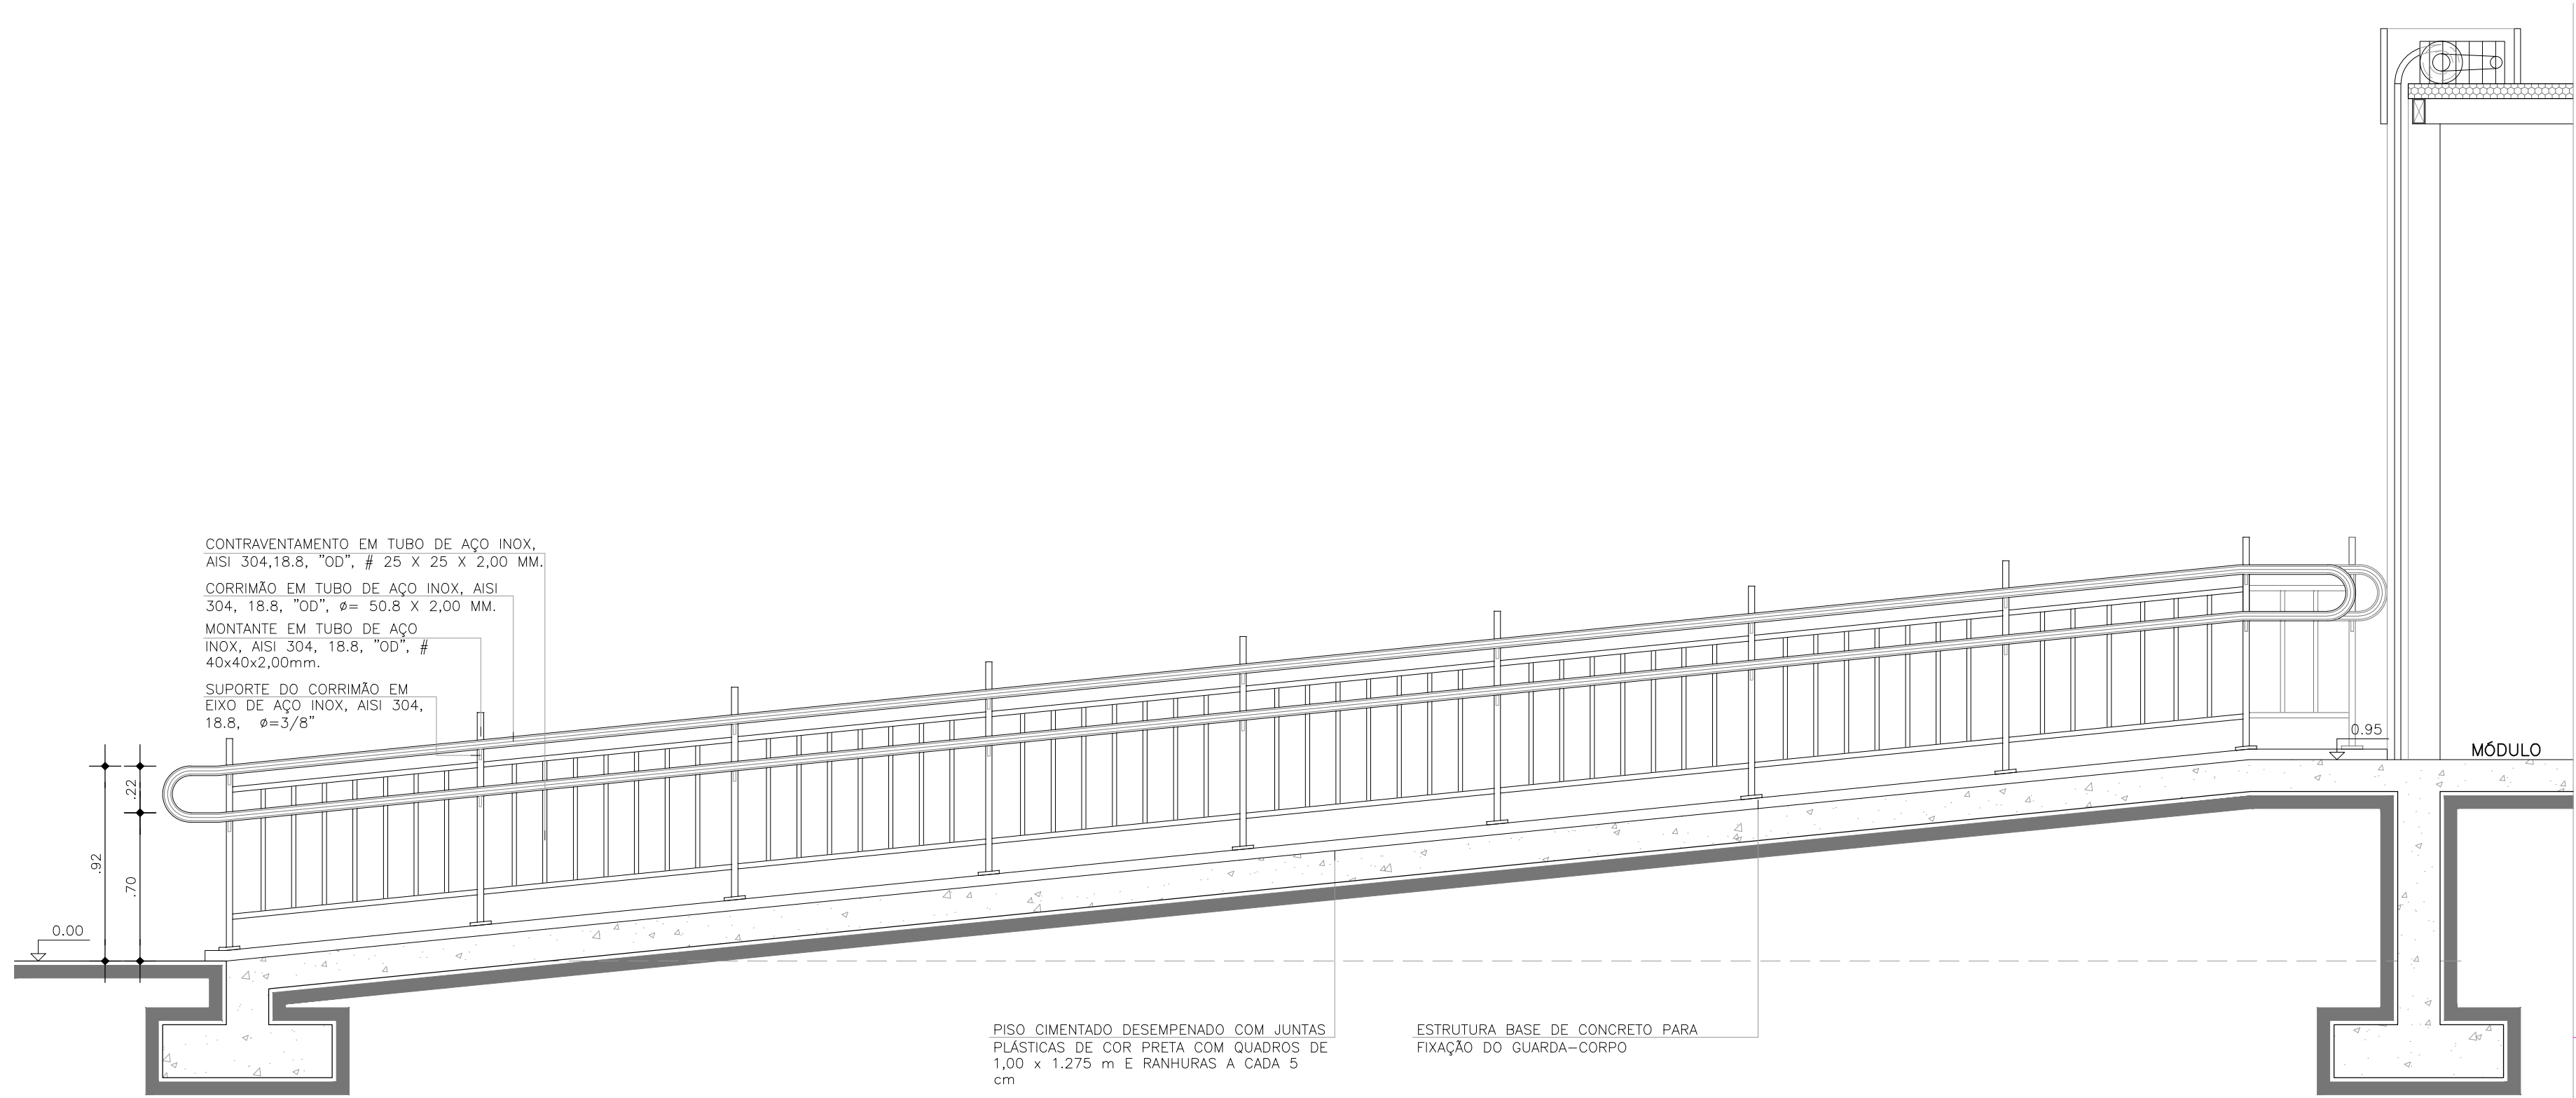




SEÇÃO A - ESC. 1/25
DET. RAMPA - RP01
DET. GUARDA-CORPO - GC05

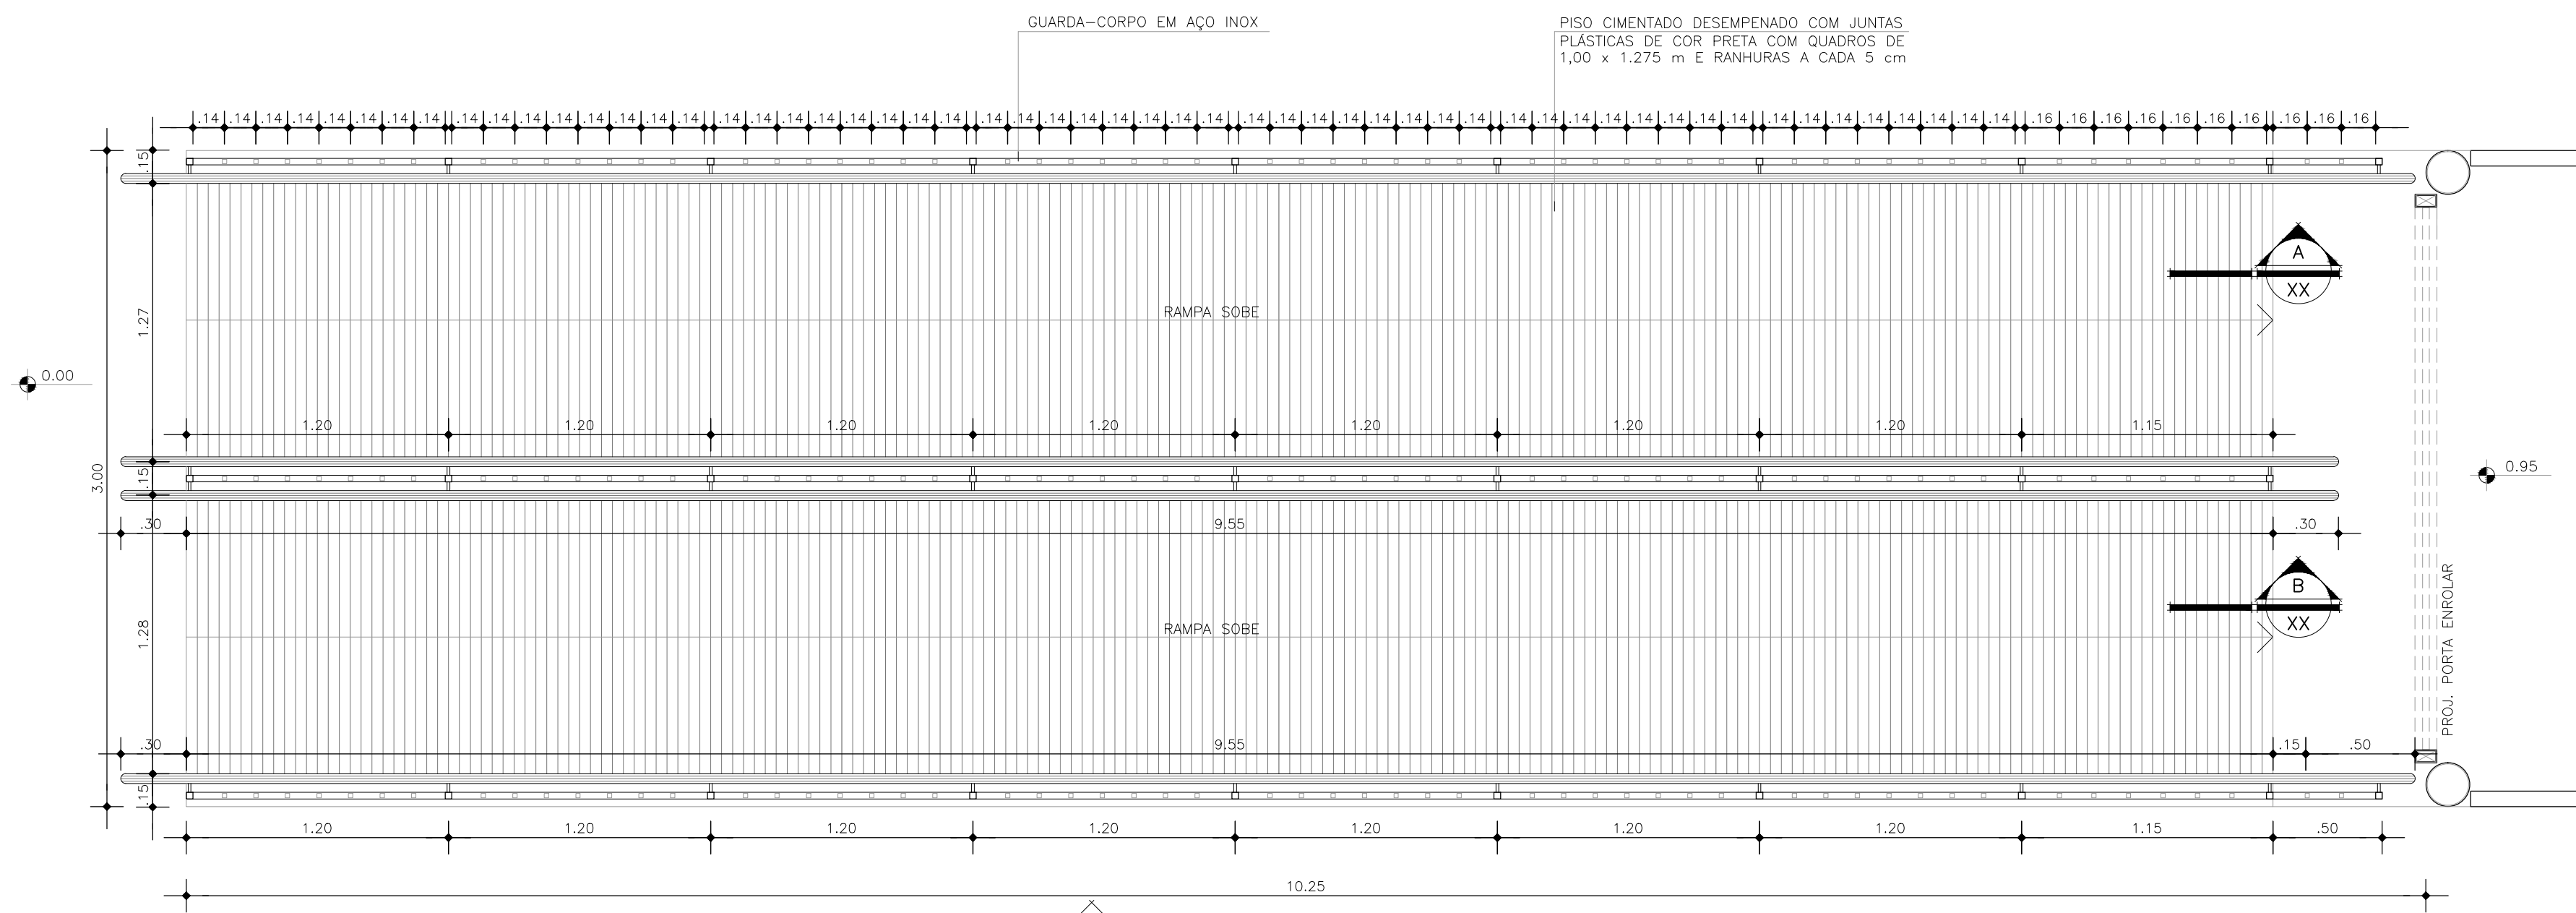

PLANTA BAIXA - ESC. 1/25
DET. RAMPA - RP01
DET. GUARDA-CORPO - GC05

OBSERVAÇÃO:
CONSIDEROU-SE PARA PISTA DO BRT COTA 0,00m.
A COTA DAS ESTAÇÕES É DE +0,95m EM RELAÇÃO À COTA 0,00m DA PISTA E DEVERÁ ACOMPANHAR A INCLINAÇÃO DA MESMA.
CONFIRMAR AS COTAS NO LOCAL DE CADA MÓDULO DA ESTAÇÃO

SIMBOLOGIA

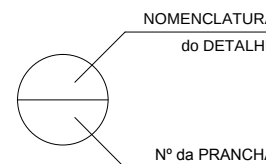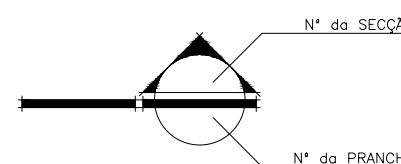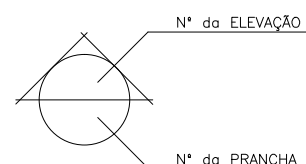

CONSTRUÇÃO

EQUIPE TÉCNICA SENIOR

Francimário Arcanjo Gomes - CAU Nº 424384-5
Camilla da Silva Pereira - CAU Nº A86091-5
Onofre Veloso de Bastos - CREA Nº 9.745-0

DEPARTAMENTO DE PLANEJAMENTO

DIRETOR: ARG. Ednaldo Márcio Rende

PROJETO ARQUITETÔNICO

ARG. Armando Couceiro - CAU/PA Nº A0781-1
ARG. Alberto Rubim - CAU/PA Nº A0782-0

EQUIPE TÉCNICA COUCERO & RUBIM

Carles D.S. Talita Leonardo Nelsa Guimarães
Luciana Ribas Larissa Souza Amanda Foss
Silviana Martins Carina Góes
Roberta Fernandes Tamara Berman

PROJETO EXECUTIVO DE ARQUITETURA

MODULO MUNICIPAL
MODULO ATAQUE

COORDENADOR

ARG. Talita Leonardo
ARG. Nelsa Guimarães
ARG. Amanda Foss

AS BUILT

COUCERO & RUBIM

ARQUITETOS ASSOCIADOS SDO LTDA.

PROJETO

LOCAL

BELEM

SECRETARIA MUNICIPAL DE URBANISMO

DETALHE RAMPA

ESTÁÇÃO MORADA DO SOL

Comp. 6 C:\Projeto\Prefeitura de Belém\BRT\01-BRT\03-Agosto Montenegro\VE1-Módulo F_R02.dwg

TRANSFORMAÇÃO

TRANSFORMAÇÃO

