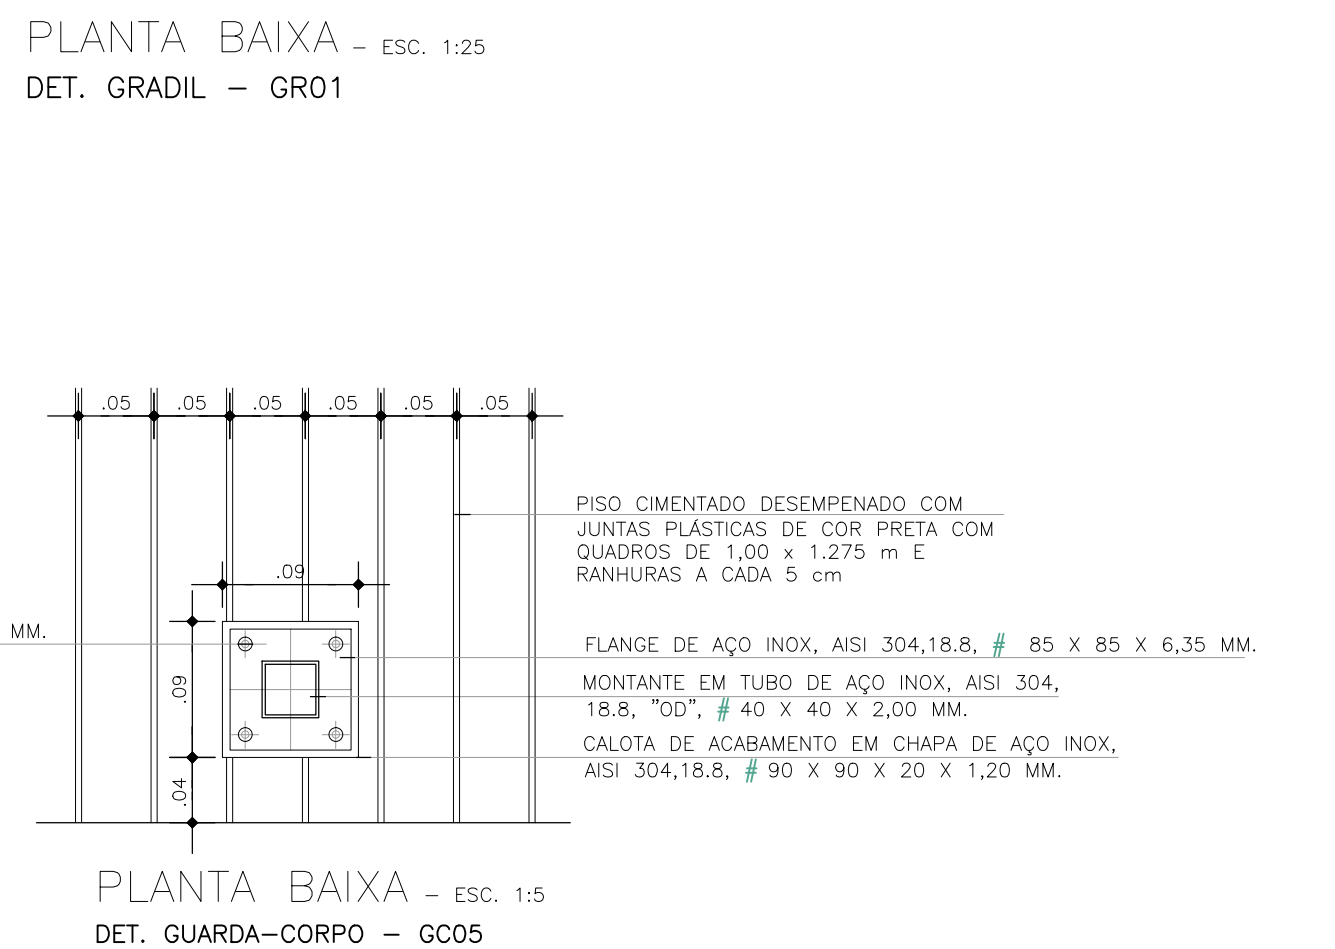
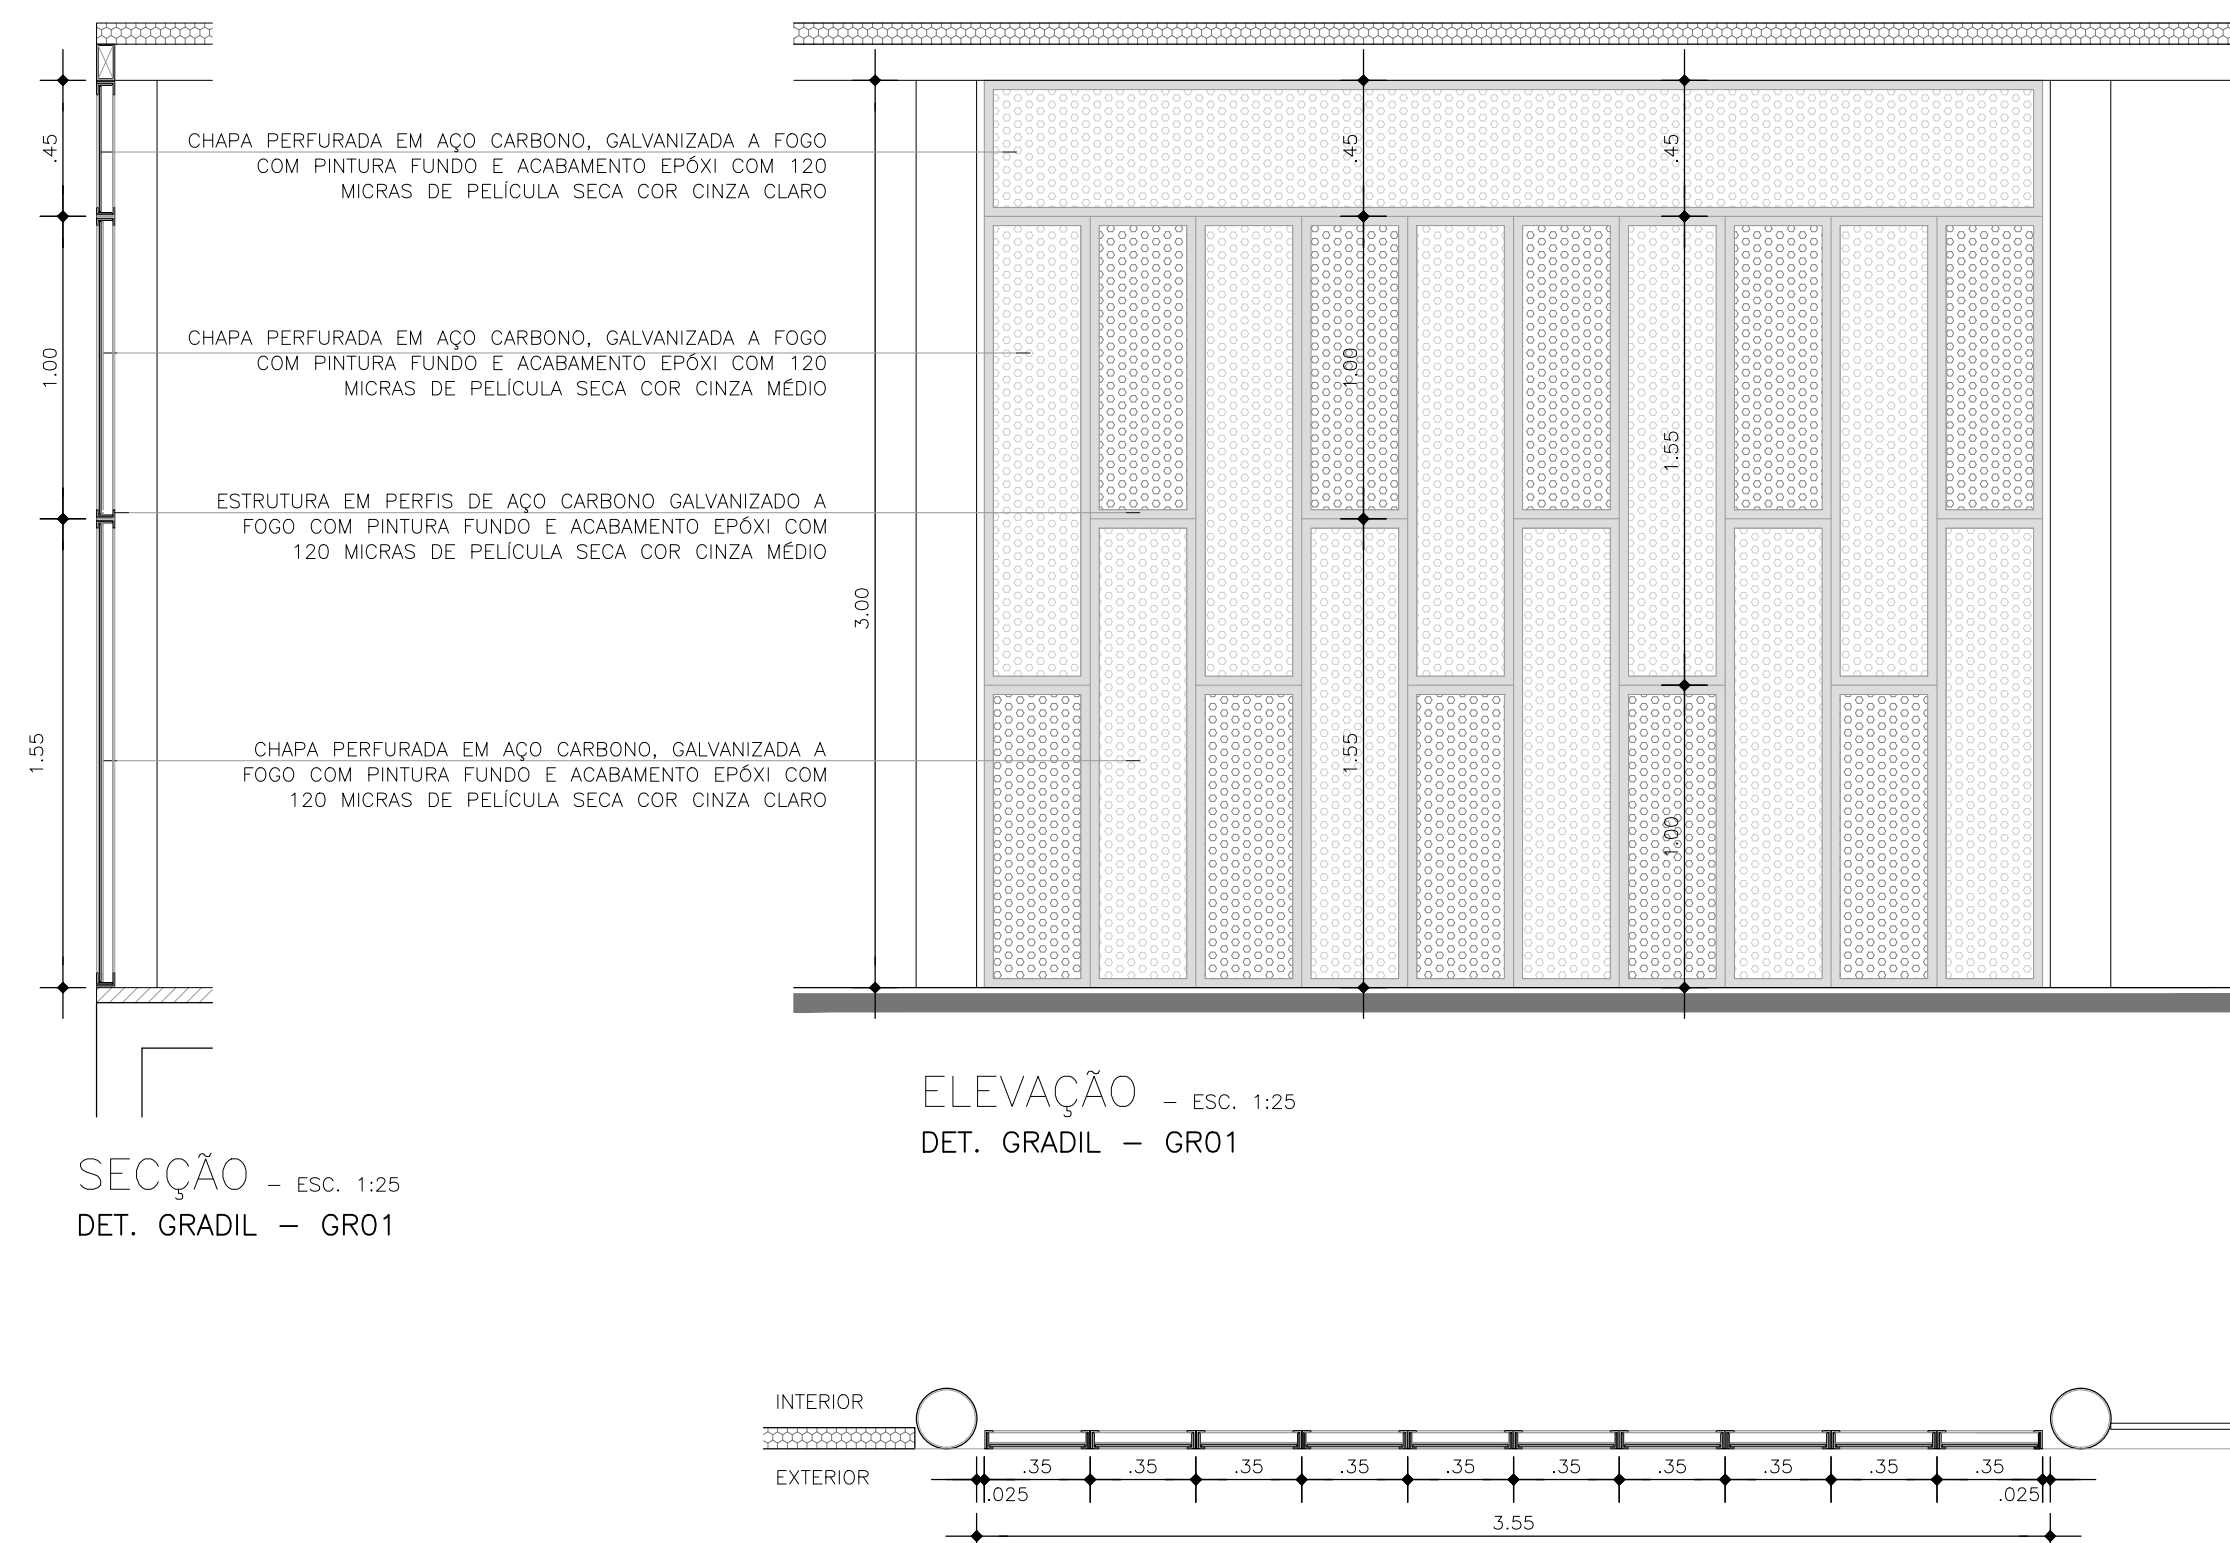
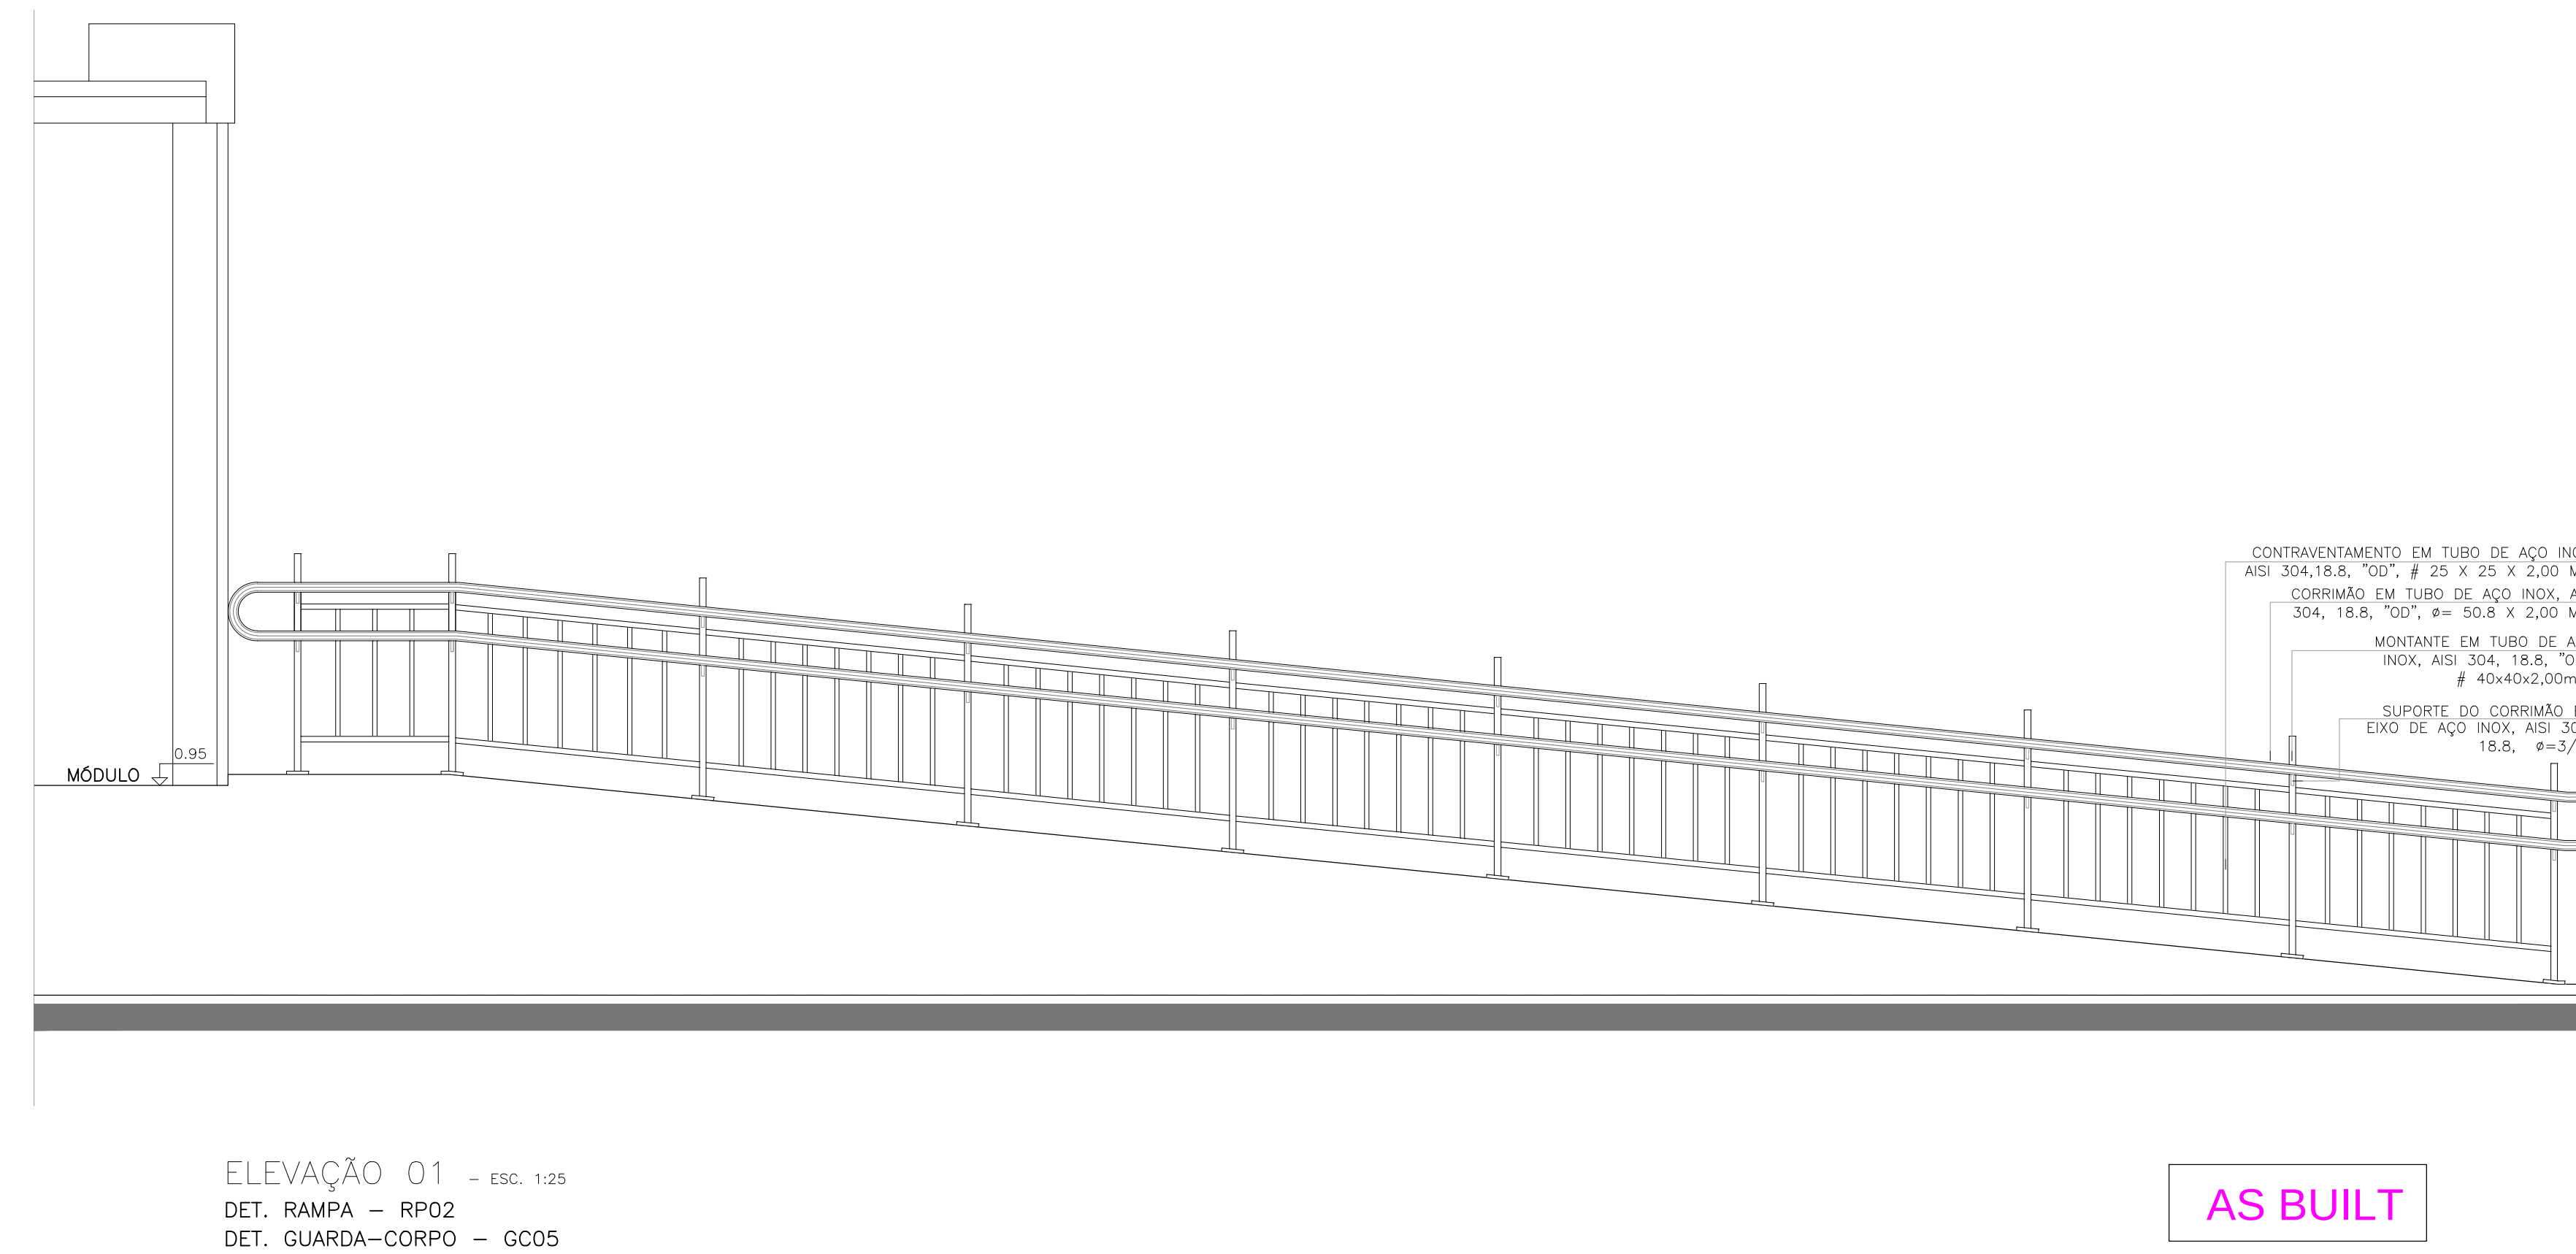
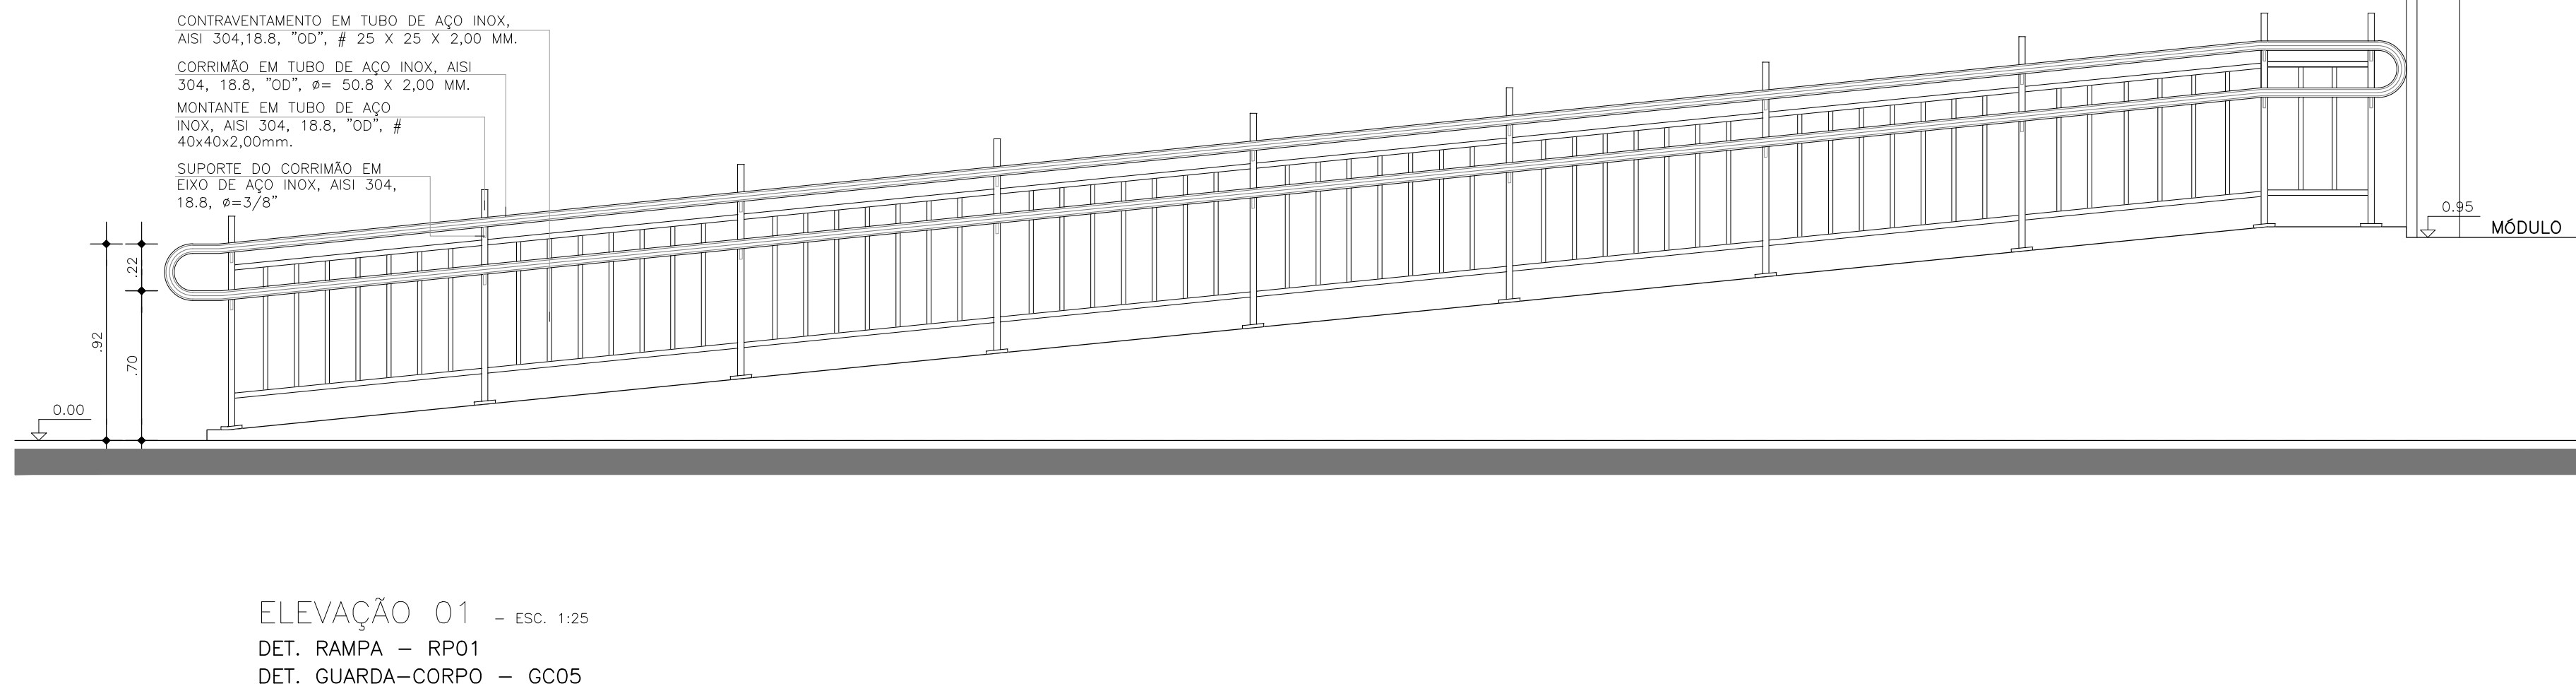
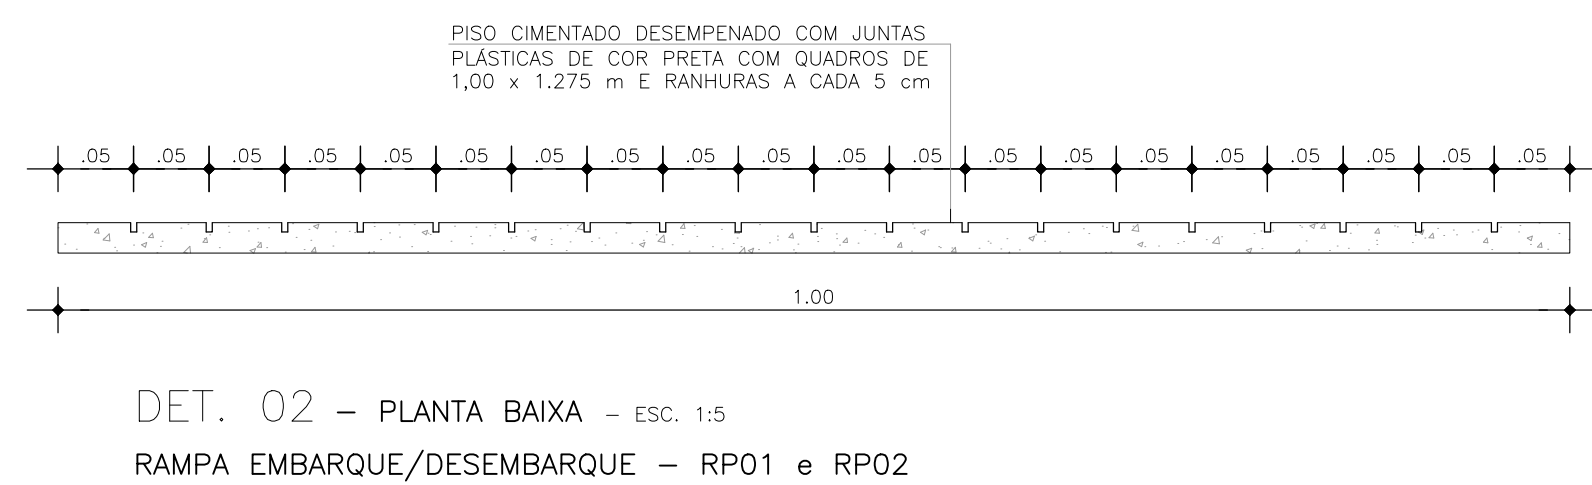
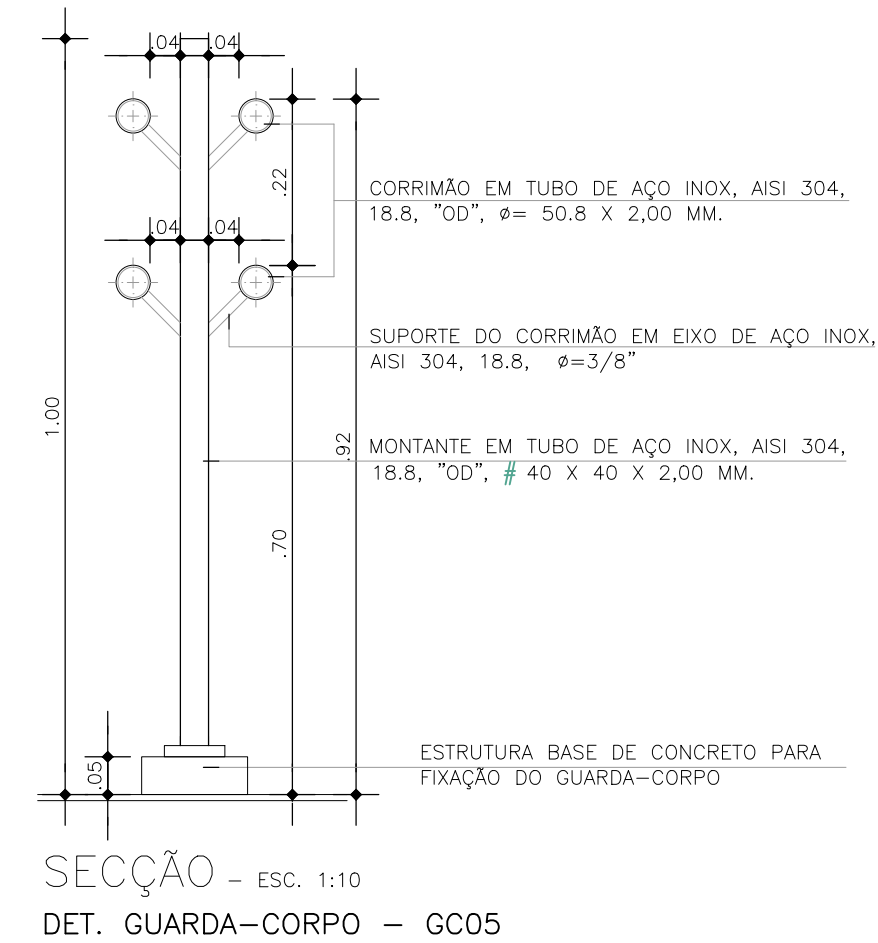
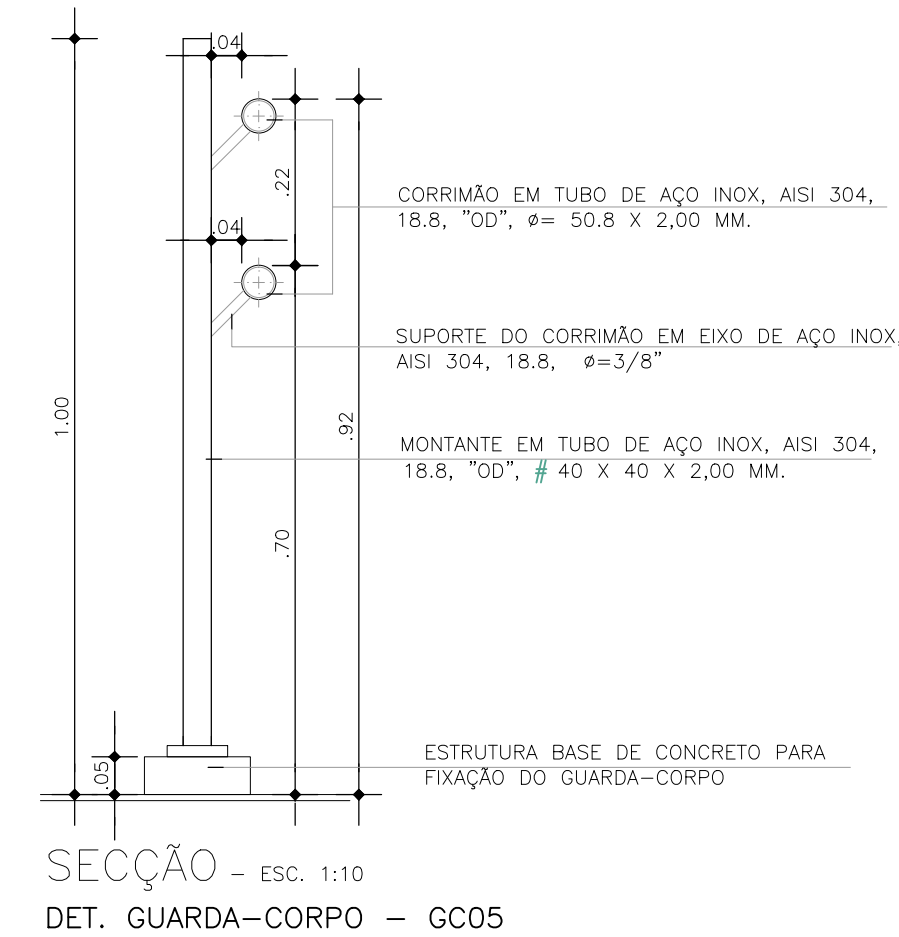
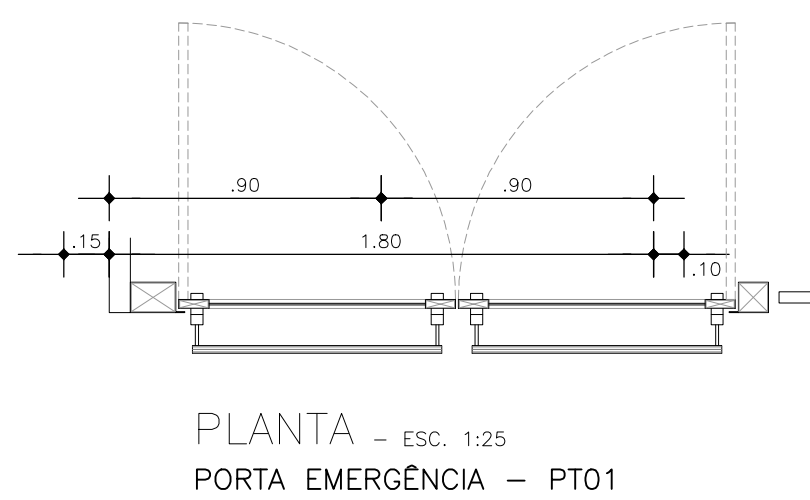
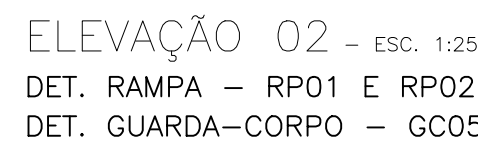


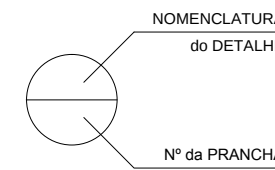
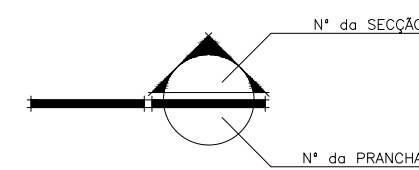
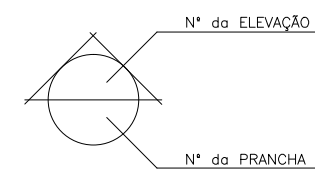


AS BUILT

OBSERVAÇÃO:

CONSIDEROU-SE PARA PISTA DO BRT COTA 0.00m.  
A COTA DAS ESTAÇÕES É DE +0.95m EM RELAÇÃO À COTA 0.00m DA PISTA E DEVERÁ ACOMPANHAR A INCLINAÇÃO DA MESMA.  
CONFIRMAR AS COTAS NO LOCAL DE CADA MÓDULO DA ESTAÇÃO

SIMBOLOGIA



CONSTRUÇÃO

EQUIPE TÉCNICA SEMOB

Francimário Arcoverde Gomes – CAU N° A24284-5

Camila da Silva Pereira – CAU N° A86091-3

Onofre Velloso de Bastos – CREA N°

DEPARTAMENTO DE PLANEJAMENTO

PROJETO ARQUITETÔNICO

ARQ. Armando Loureiro - CAU/PA n.º 00/81-1

ARQ. Alberto Rubim – CAU/PA n° A0782-0

EQUIPE TÉCNICA COUCEIRO &amp; RUBIM



ARQUITETOS ASSOCIADOS S/S L


PROJETO EXECUTIVO DE ARQUITETURA



DETALHES

LOCAL ESTAÇÃO MORADA DO SOL

100

| |
|---|
| 1 | 2 | 3 | 466 |
|---|

PRANCHA

