



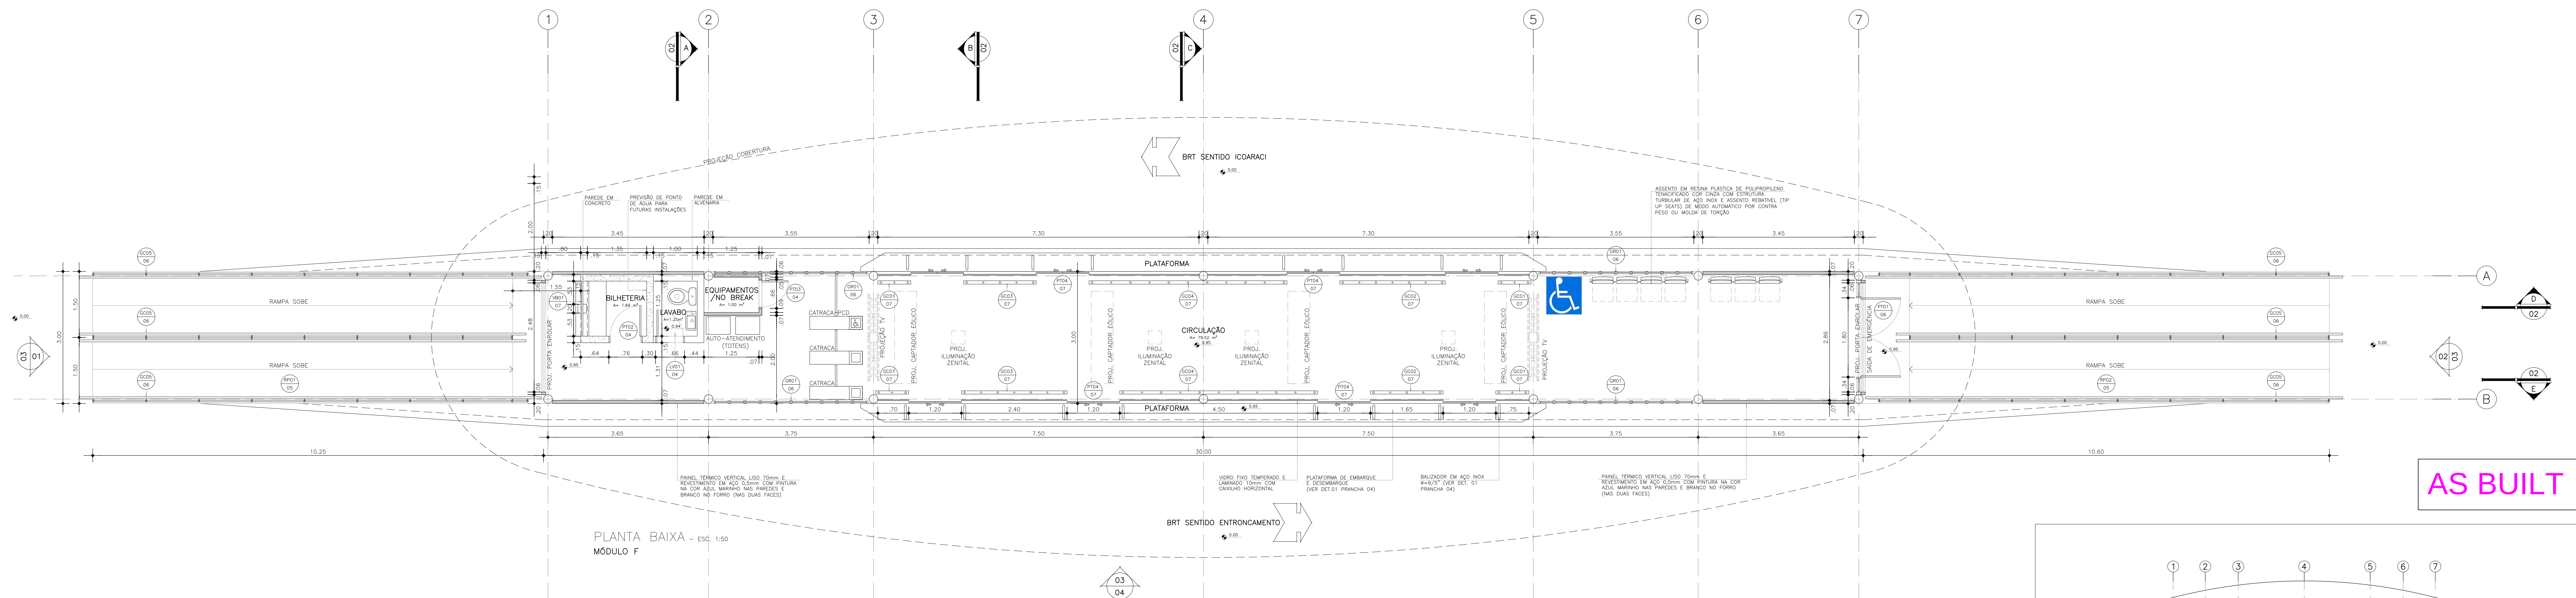

AS BUILT

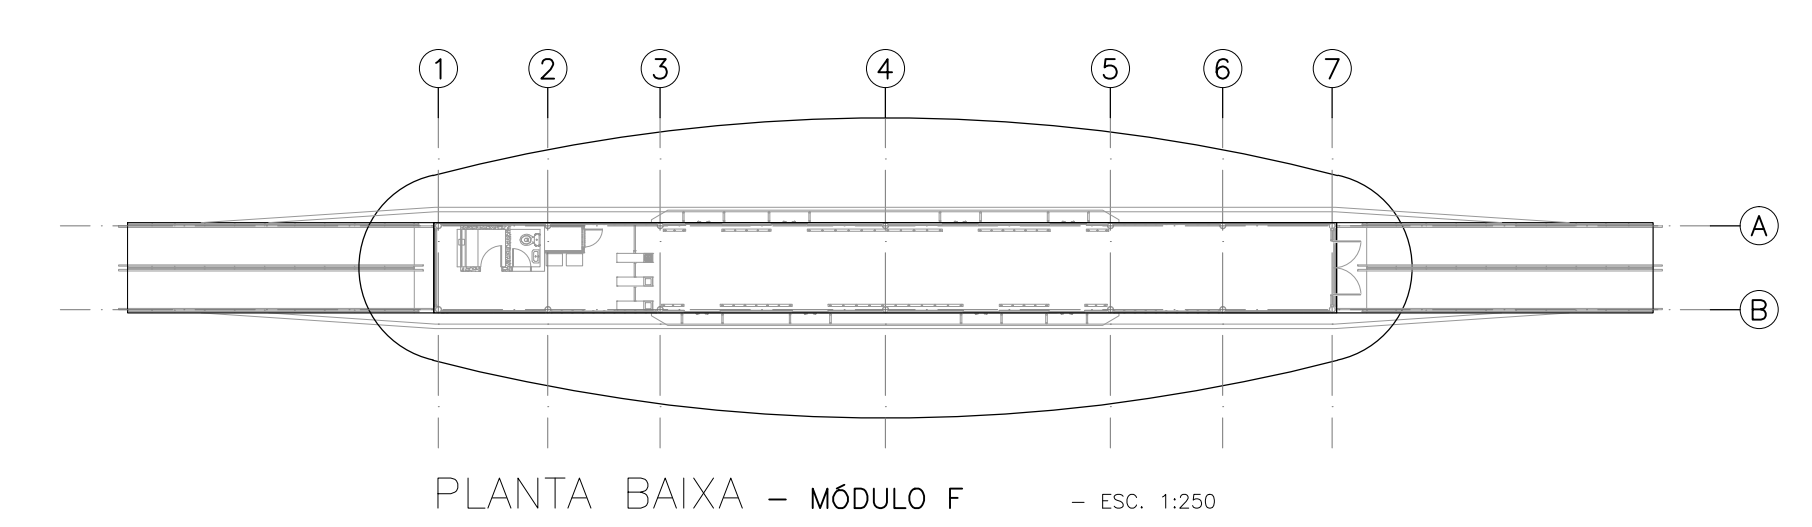

SIMBOLOGIA


EQUIPE TÉCNICA SEMOB

Francimária Arcoverde Gomes – CAU N° A24284-5
Camilla da Silva Pereira – CAU N° A86091-3
Onofre Velloso de Bastos – CREA N° 9.745-D

DEPARTAMENTO DE PLANEJAMENTO

DIRETOR: ARQ. Edinaldo Mácola Rente

PROJETO ARQUITETÔNICO

ARQ. Armando Couceiro - CAU/PA n° A0781-1

ARQ. Alberto Rubim - CAU/PA n° A0782-0

EQUIPE TÉCNICA COUCEIRO & RUBIM

Carlos D.S.	Talita Leandro	Raissa Guimarães
Luciano Bibas	Larissio Souza	Amanda Pass
Silvano Martins	Carlos Góia	
Roberta Fernandes	Tamara Berman	

**COUCEIRO
& RUBIM**

ARQUITETOS ASSOCIADOS S/G Ltda.

PROJETO EXECUTIVO DE ARQUITETURA
MÓDULO MUNICIPAL
MÓDULO
DUPLO ATAQUE

 PREFEITURA DE BELÉM		Seurb SECRETARIA MUNICIPAL DE URBANISMO
PRANCHA		
PLANTA BAIXA E COBERTURA		
LOCAL		
ESTAÇÃO SIDERAL		
DATA	ESCALA	COORDENADOR
Maio/2015	INDICADA	Arq. Talita Leandro

DIREITOS RESERVADOS - A REPRODUÇÃO OU EXECUÇÃO NO SEU TODO OU PARTE DESTA OBRA, SEM A PRÉVIA AUTORIZAÇÃO DE SEU AUTOR, FICARÁ SUJEITA ÀS MEDIDAS LEGAIS CABÍVEIS.

A ALTERAÇÃO DESTA OBRA É DE SEU AUTORE E DE QUALQUER RESPONSABILIDADE POSTERIORES.

LEI 5772 DE 21/12/71