
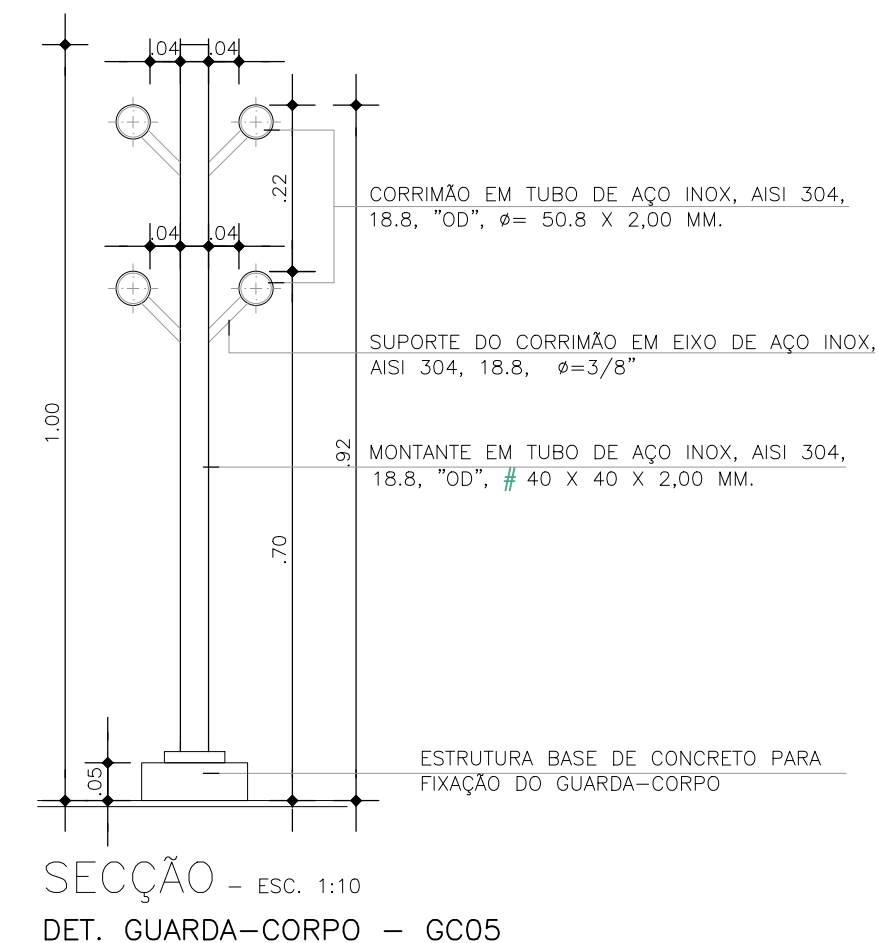
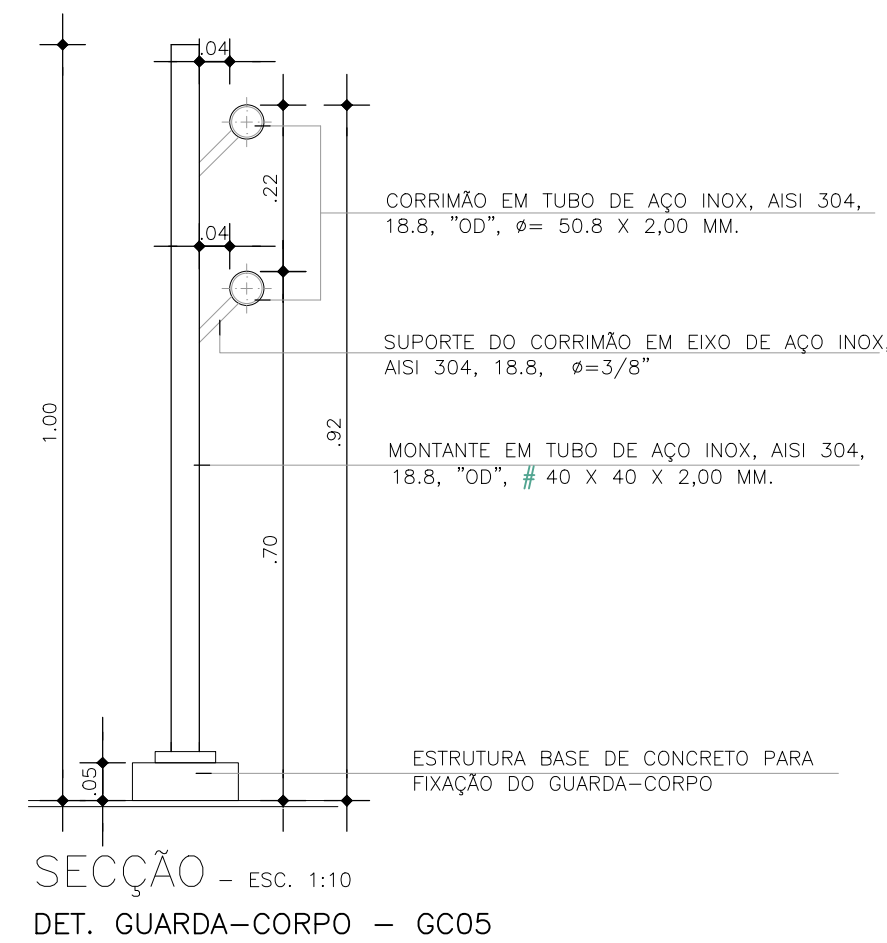
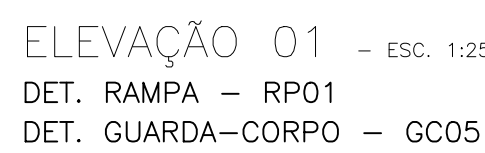
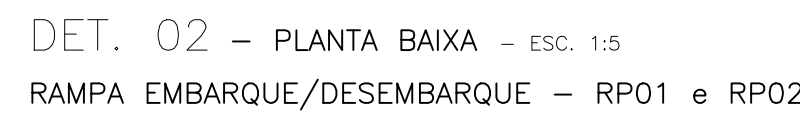
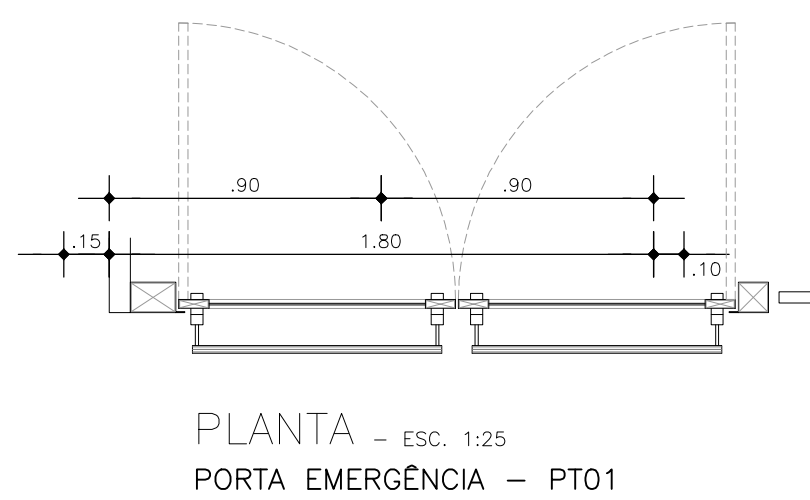
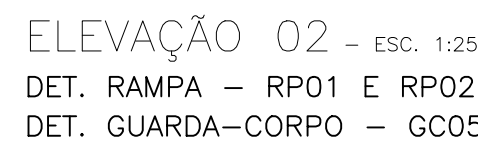


AS BUILT

OBSERVAÇÃO:

CONSIDEROU-SE PARA PISTA DO BRT COTA 0.00m.
A COTA DAS ESTAÇÕES É DE +0.95m EM RELAÇÃO À COTA 0.00m DA PISTA E DEVERÁ ACOMPANHAR A INCLINAÇÃO DA MESMA.
CONFIRMAR AS COTAS NO LOCAL DE CADA MÓDULO DA ESTAÇÃO

SIMBOLOGIA

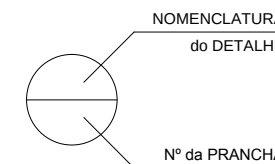

CONSTRUÇÃO

EQUIPE TÉCNICA SEMOR

Francimário Arcoverde Gomes – CAU N° A24284-5

Camila da Silva Pereira – CAU N° AB6091-3


PROJETO ARQUITETÔNICO

ARQ. Alberto Rubim - CAJ/PA n° A0782-0



e-mail: chrabire@gmail.com



LOCN

10/1/2010

CO-ABO-006

CAD
Arq. Talita Leandro
Ar. Dénes Guimarães

Arq. Lombard German