


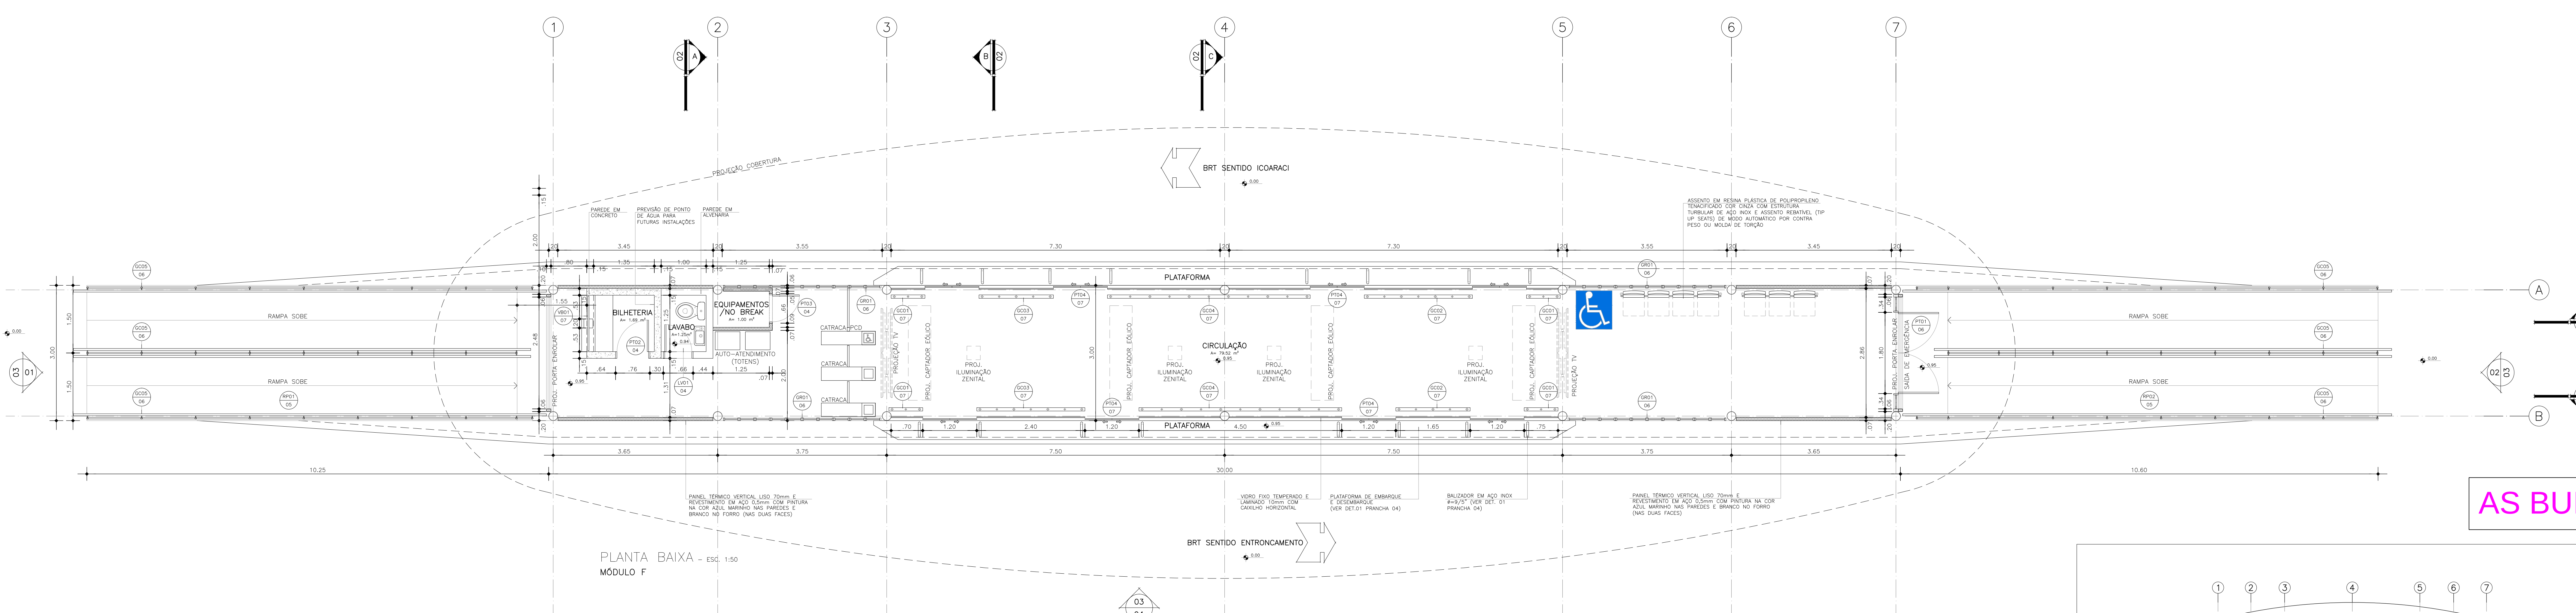


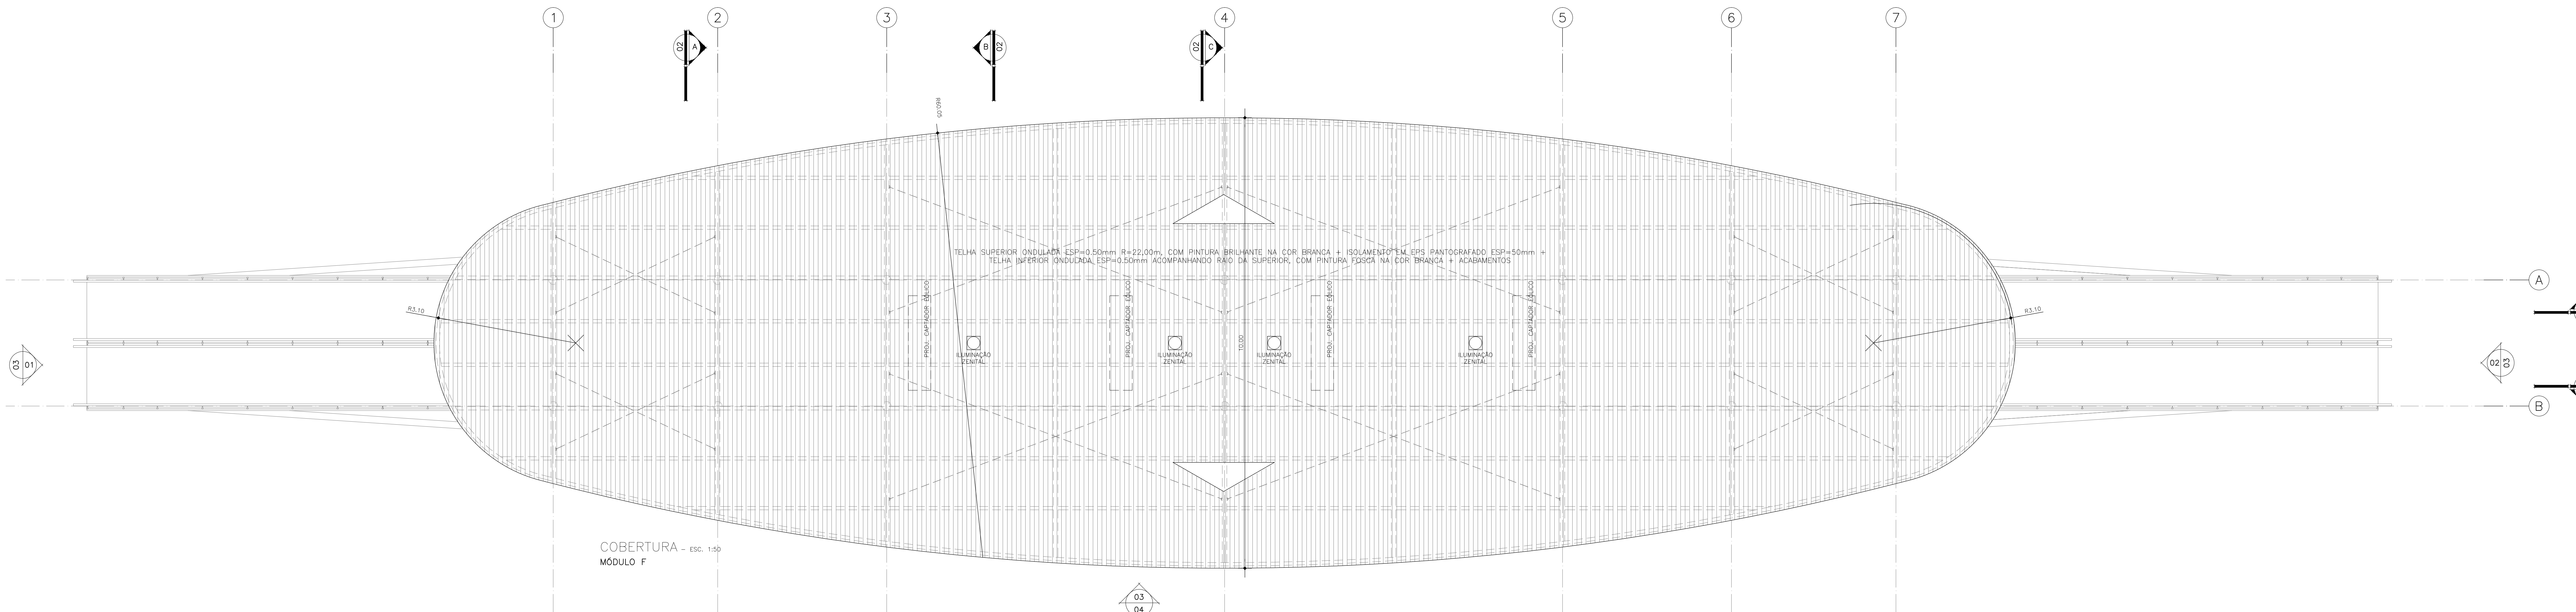

AS BUILT

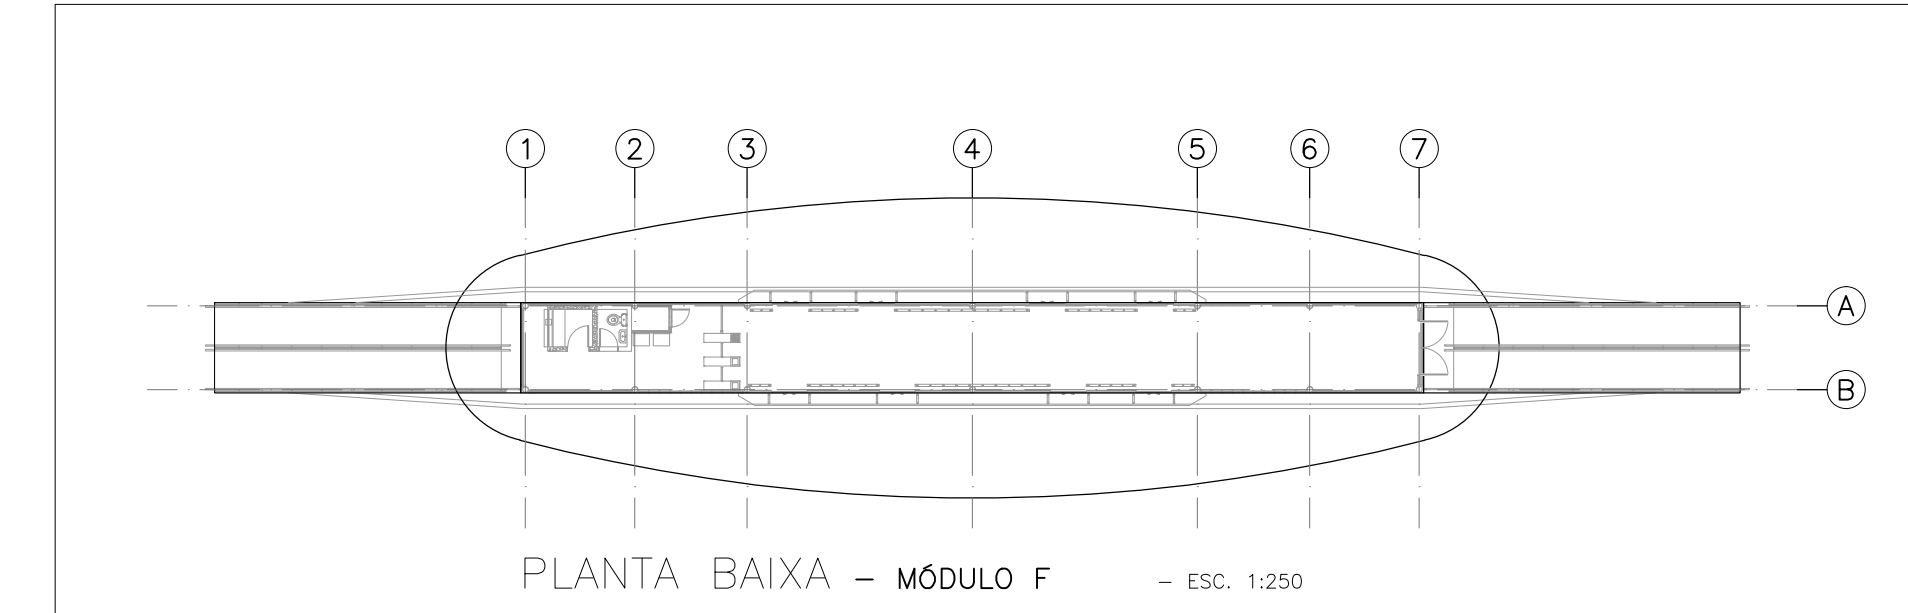

OBSERVAÇÃO:
CONSIDEROU-SE PARA PISTA DO BRT COTA 0.00m.
A COTA DAS ESTAÇÕES É DE +0.95m EM RELAÇÃO A COTA 0.00m DA PISTA E DEVERÁ
ACOMPANHAR A INCLINAÇÃO DA MESMA.
CONFIRMAR AS COTAS NO LOCAL DE CADA MÓDULO DA ESTAÇÃO

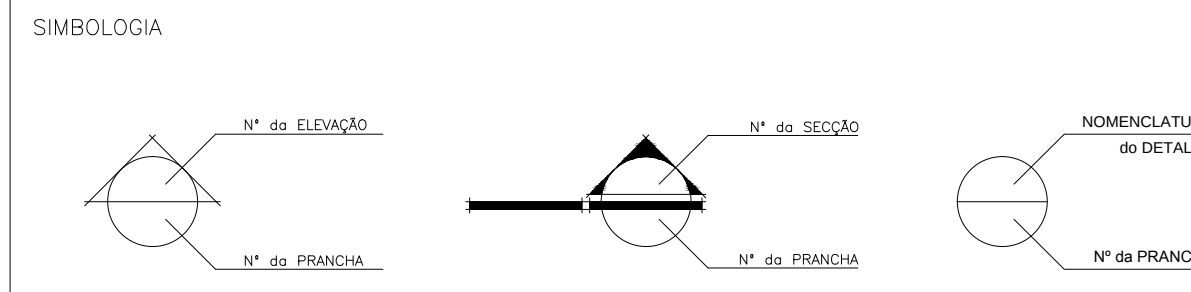

CONSTRUÇÃO

EQUIPE TÉCNICA SEMDB
Francinídia Arcoverde Gomes - CAU N.º A24284-5
Camilo do Silva Pereira - CAU N.º A86091-3
Onofre Velloso de Bastos - CREA N.º 9.745-D
DEPARTAMENTO DE PLANEJAMENTO
DIRETOR: ARQ. Edinilda Múcio Rente

PROJETO ARQUITETÔNICO
ARQ. Armando Couceiro - CAU/PA n.º A0781-1
ARQ. Alberto Rubim - CAU/PA n.º A0782-0
EQUIPE TÉCNICA COUCEIRO & RUBIM
Carla D.S. Tatila Leandro Rêgo Guimarães
Luciana Bibas Larissa Sousa Amanda Paes
Shirley Martins Cássia Lago
Roberto Fernandes Tamara Berman

Tatila Leandro CAD: Arq. Tatila Leandro Arq. Luciana Bibas	FRANCHA CQ-ARQ-001
---	--	-----------------------

