
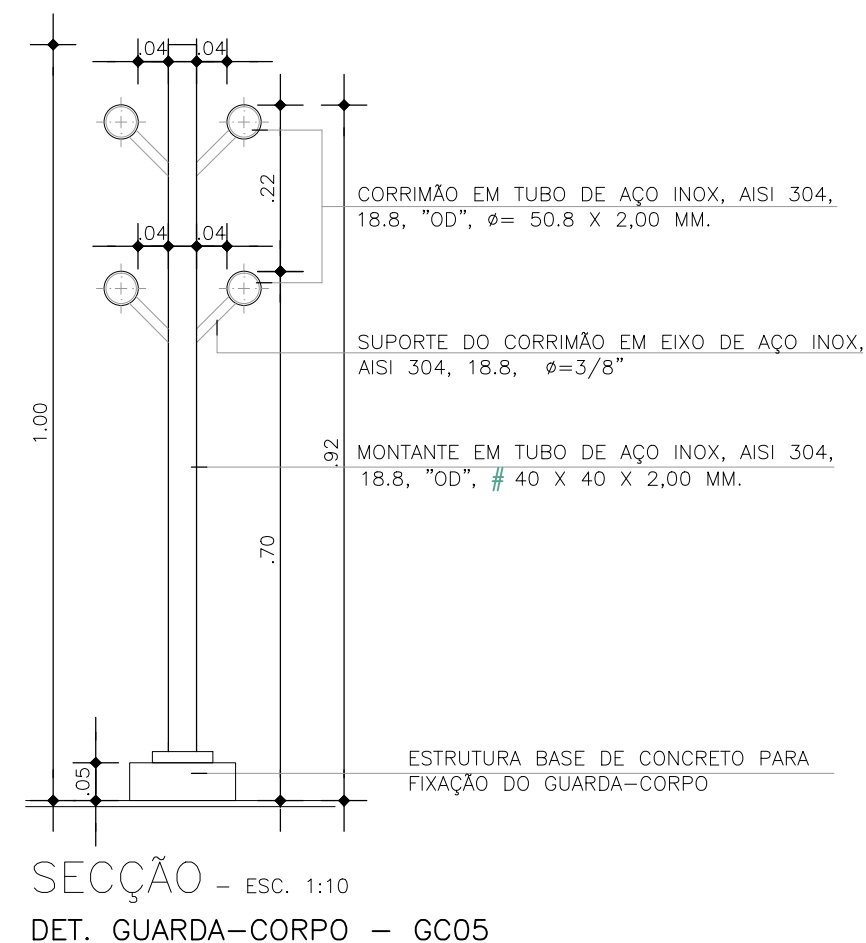
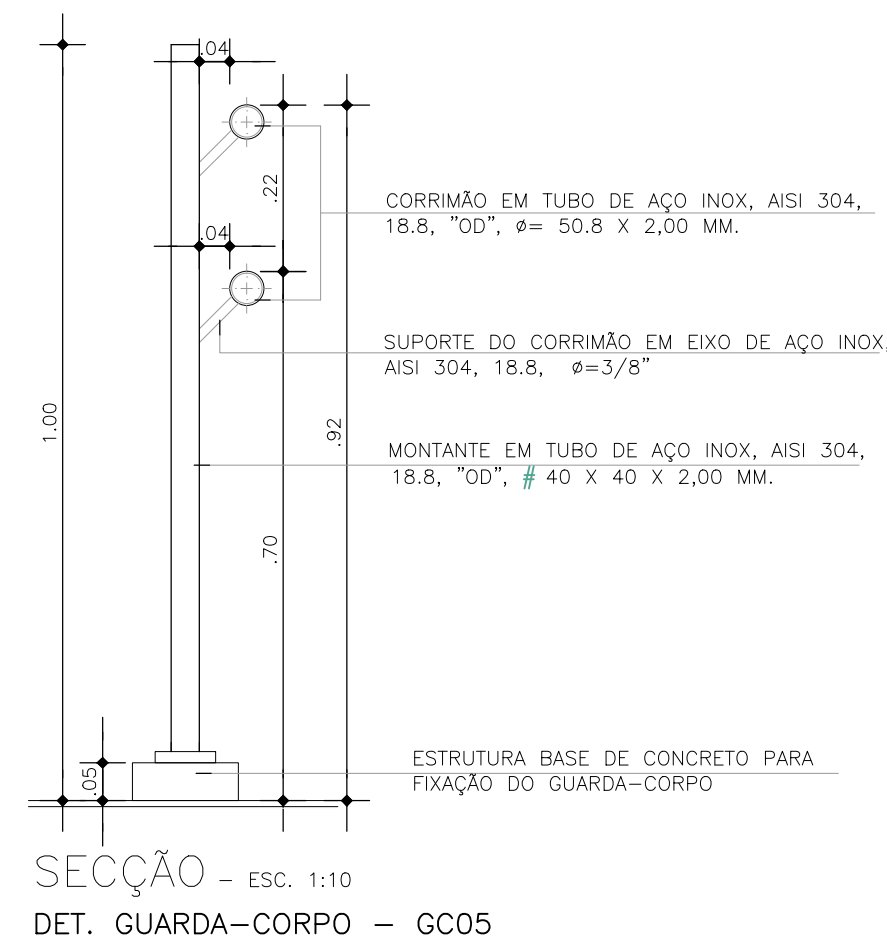
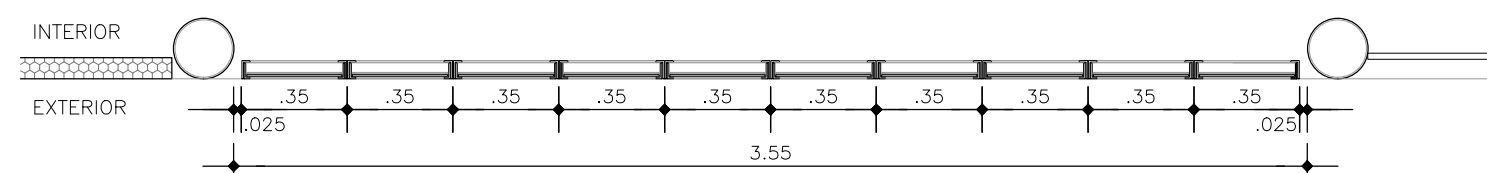
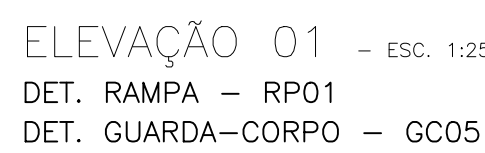
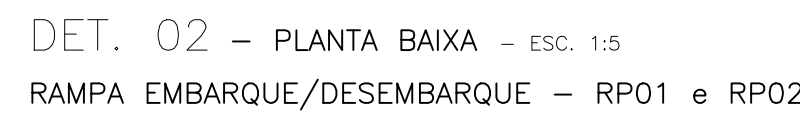
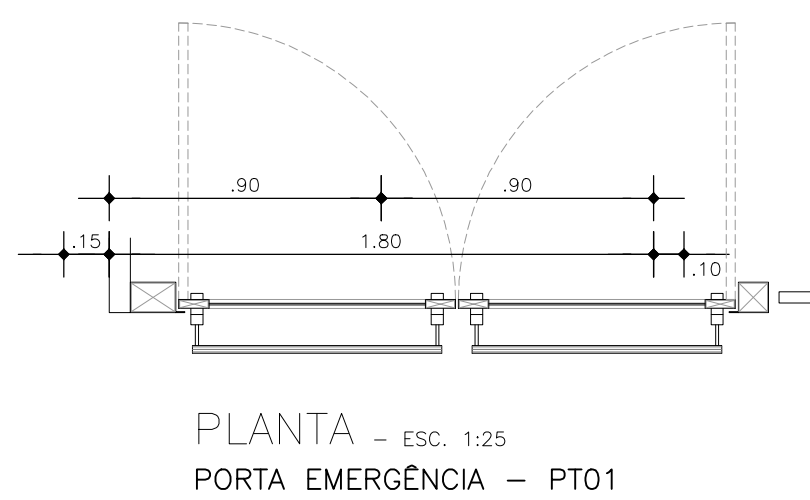
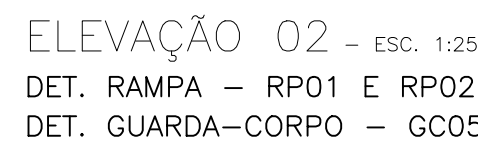


AS BUILT

OBSERVAÇÃO:

CONSIDEROU-SE PARA PISTA DO BRT COTA 0.00m.
A COTA DAS ESTAÇÕES É DE +0.95m EM RELAÇÃO À COTA 0.00m DA PISTA E DEVERÁ ACOMPANHAR A INCLINAÇÃO DA MESMA.
CONFIRMAR AS COTAS NO LOCAL DE CADA MÓDULO DA ESTAÇÃO

SIMBOLOGIA

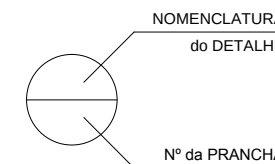

CONSTRUÇÃO

EQUIPE TÉCNICA SEMOR

Francimário Arcoverde Gomes – CAU N° A24284-5

Camila da Silva Pereira – CAU N° A86091-3


PROJETO ARQUITETÔNICO

ARQ. Alberto Rubim - CAJ/PA n° A0782-0

SOLGEIRO & RUBIM

ARQUITETOS ASSOCIADOS S/S L


 PREFEITURA DE
BELÉM **Seurb**

PRANCHA

DETALHES

LOCAL

FRANCHA

CQ-ARQ-006

CAO

Arq.Tatila Leandro

Arq.Rafaela Guimarães

Arq.Lenora Bierman

PROJETOS: REPERCUSSÕES — A REPRODUÇÃO DO PROJETO NO SEU TODO OU PARTE DESTES FOLHOS, SEM A PERMISSÃO DO SEU AUTOR, É PROIBIDA. A REPRODUÇÃO DESTE PROJETO, SEM A PERMISSÃO DO SEU AUTOR, É CONSIDERADA FALSIFICAÇÃO DE PROJETOS. PROIBIDAS AS REPRODUÇÕES POSTERIORES.

