




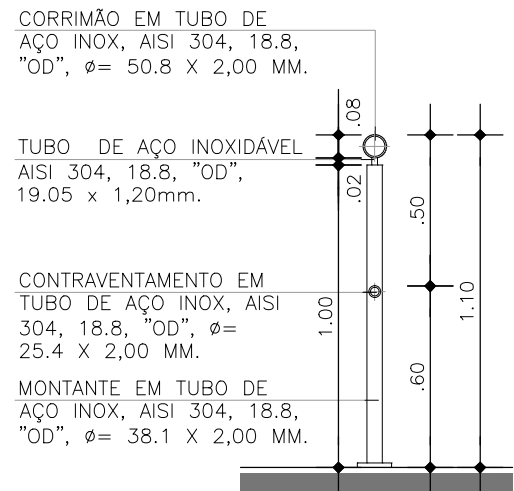


SECÇÃO - ESC. 1:25
DET. GUARDA-CORPO - GC01 à GC04

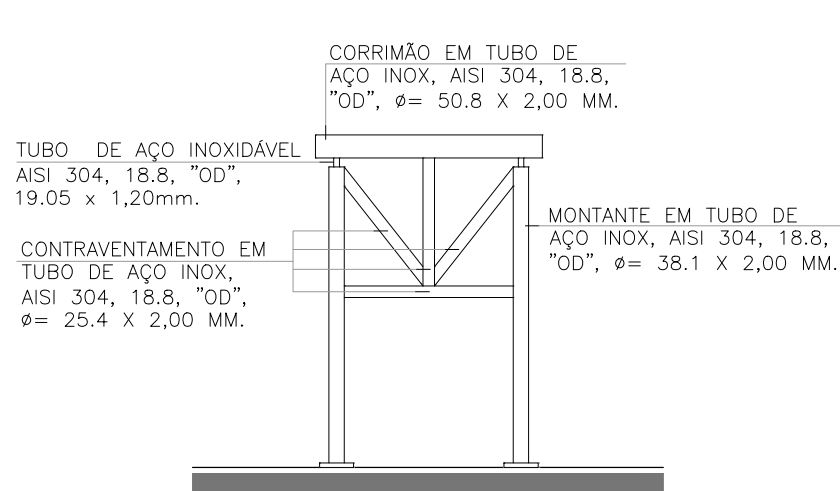


ELEVAÇÃO - ESC. 1:25
DET. GUARDA-CORPO - GC01

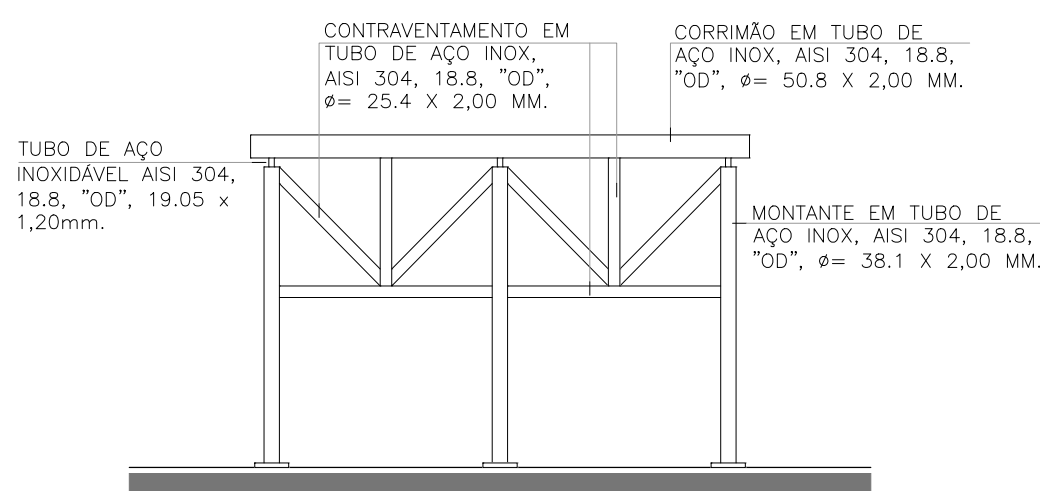


ELEVAÇÃO - ESC. 1:25
DET. GUARDA-CORPO - GC02

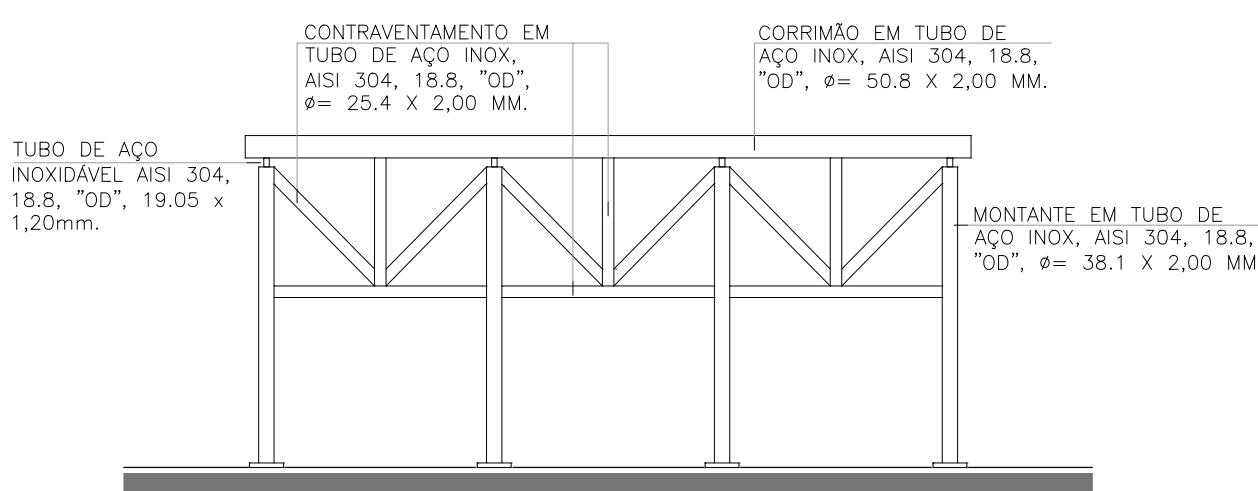


ELEVAÇÃO - ESC. 1:25
DET. GUARDA-CORPO - GC03

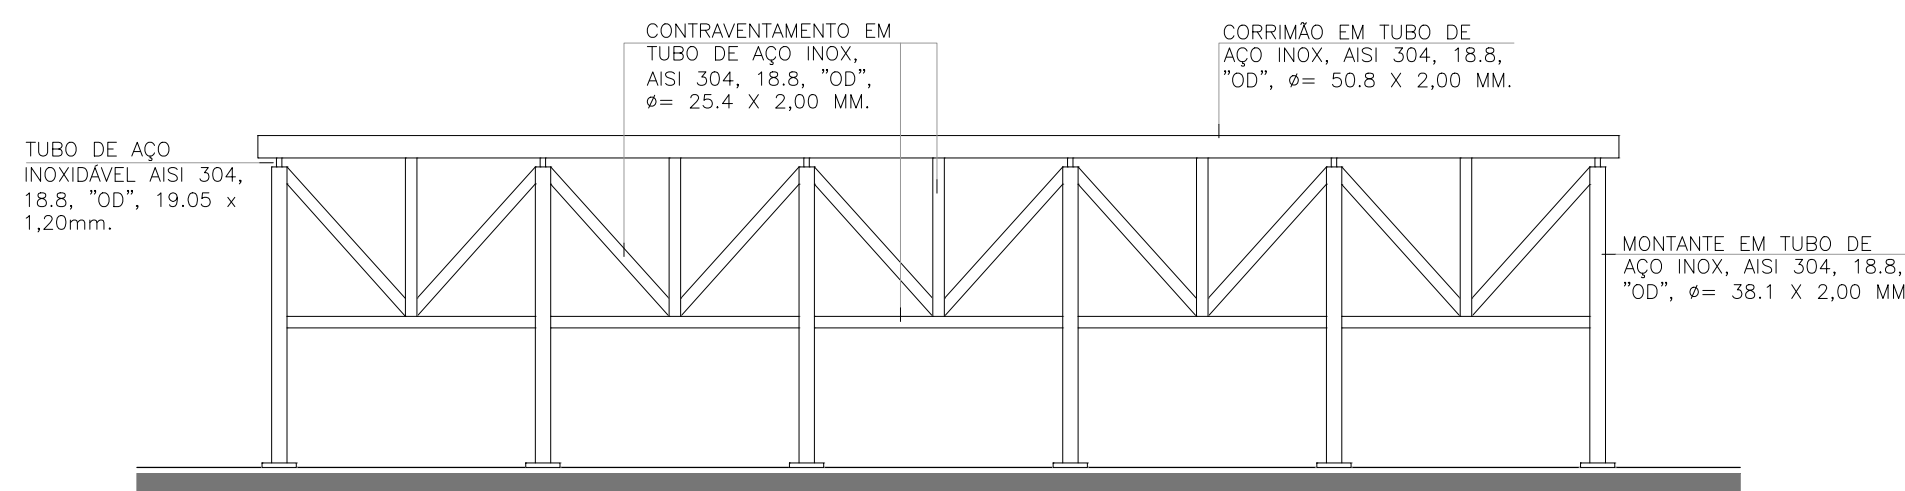


ELEVAÇÃO - ESC. 1:25
DET. GUARDA-CORPO - GC04

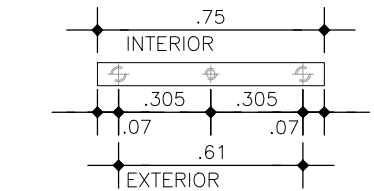


PLANTA BAIXA - ESC. 1:25
DET. GUARDA-CORPO - GC01

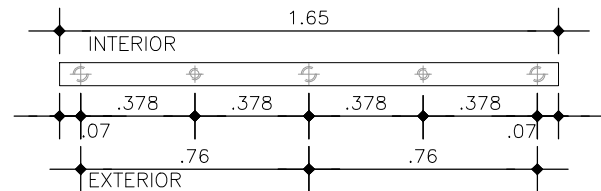


PLANTA BAIXA - ESC. 1:25
DET. GUARDA-CORPO - GC02

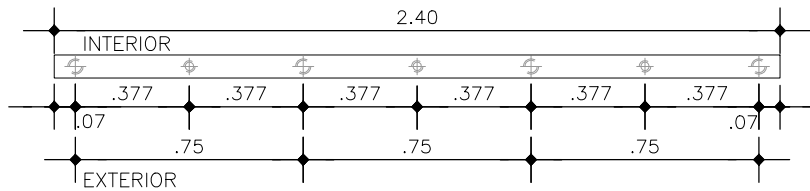

PLANTA BAIXA - ESC. 1:25
DET. GUARDA-CORPO - GC03

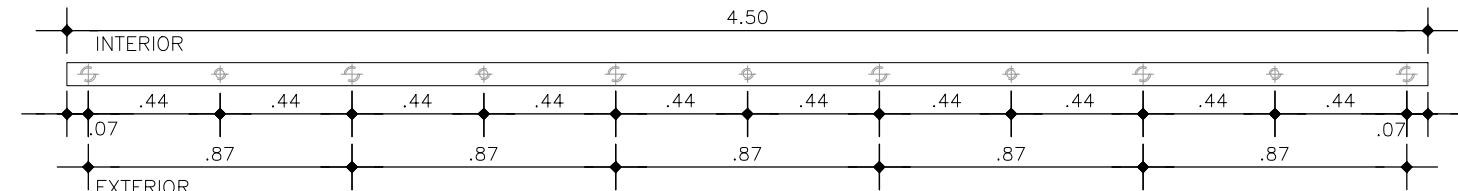

PLANTA BAIXA - ESC. 1:25
DET. GUARDA-CORPO - GC04

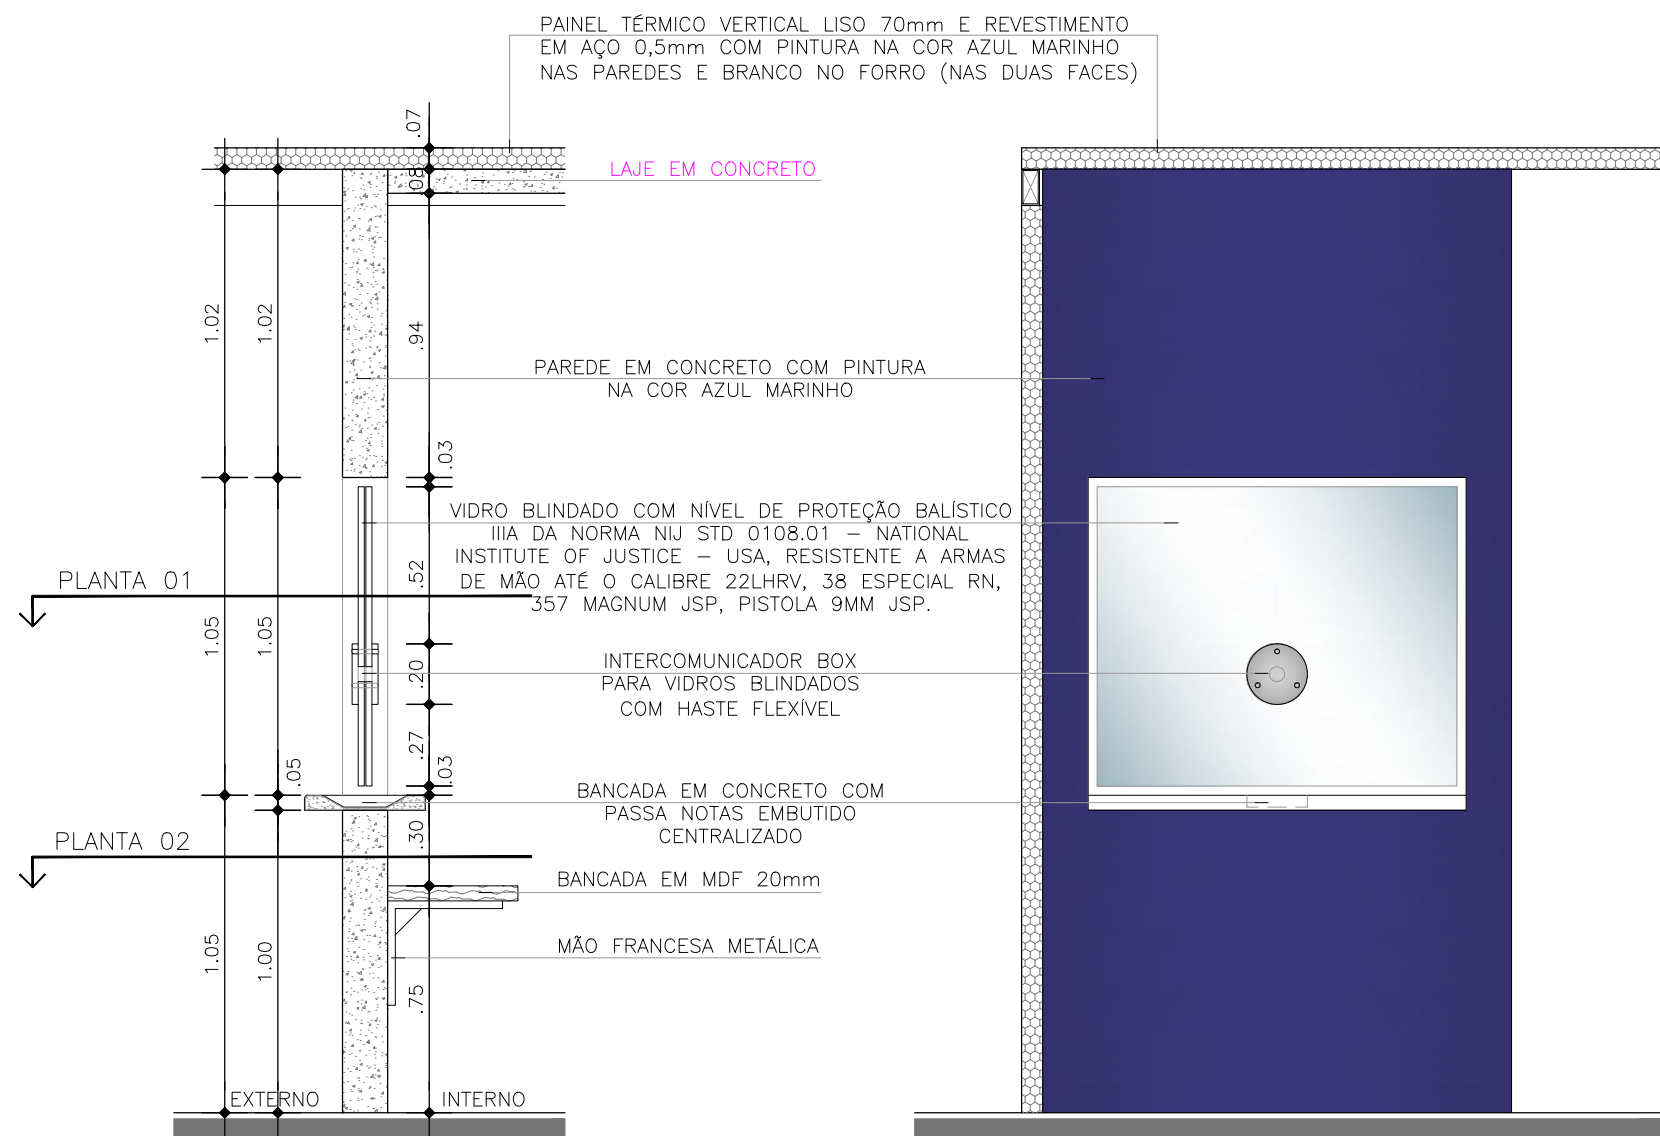


SECÇÃO - ESC. 1:25
VIDRO BLINDADO - VB01


ELEVAÇÃO - ESC. 1:25
VIDRO BLINDADO - VB01




PLANTA 01 - ESC. 1:25
VIDRO BLINDADO - VB01

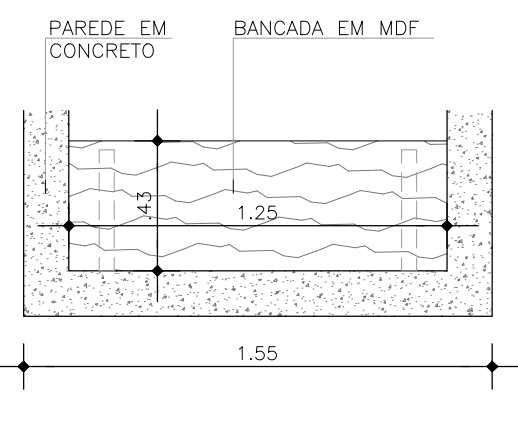

PLANTA 02 - ESC. 1:25
VIDRO BLINDADO - VB01

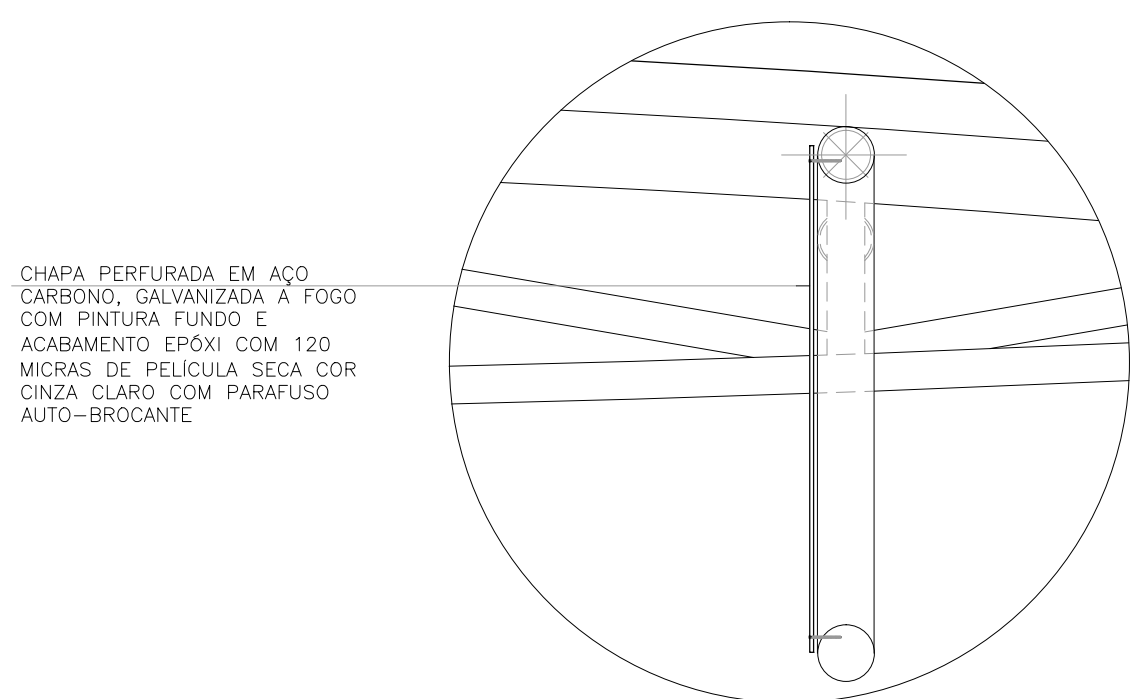


DET. 04 - ESC. 1:10
CHAPA PERFORADA EM AÇO CARBONO

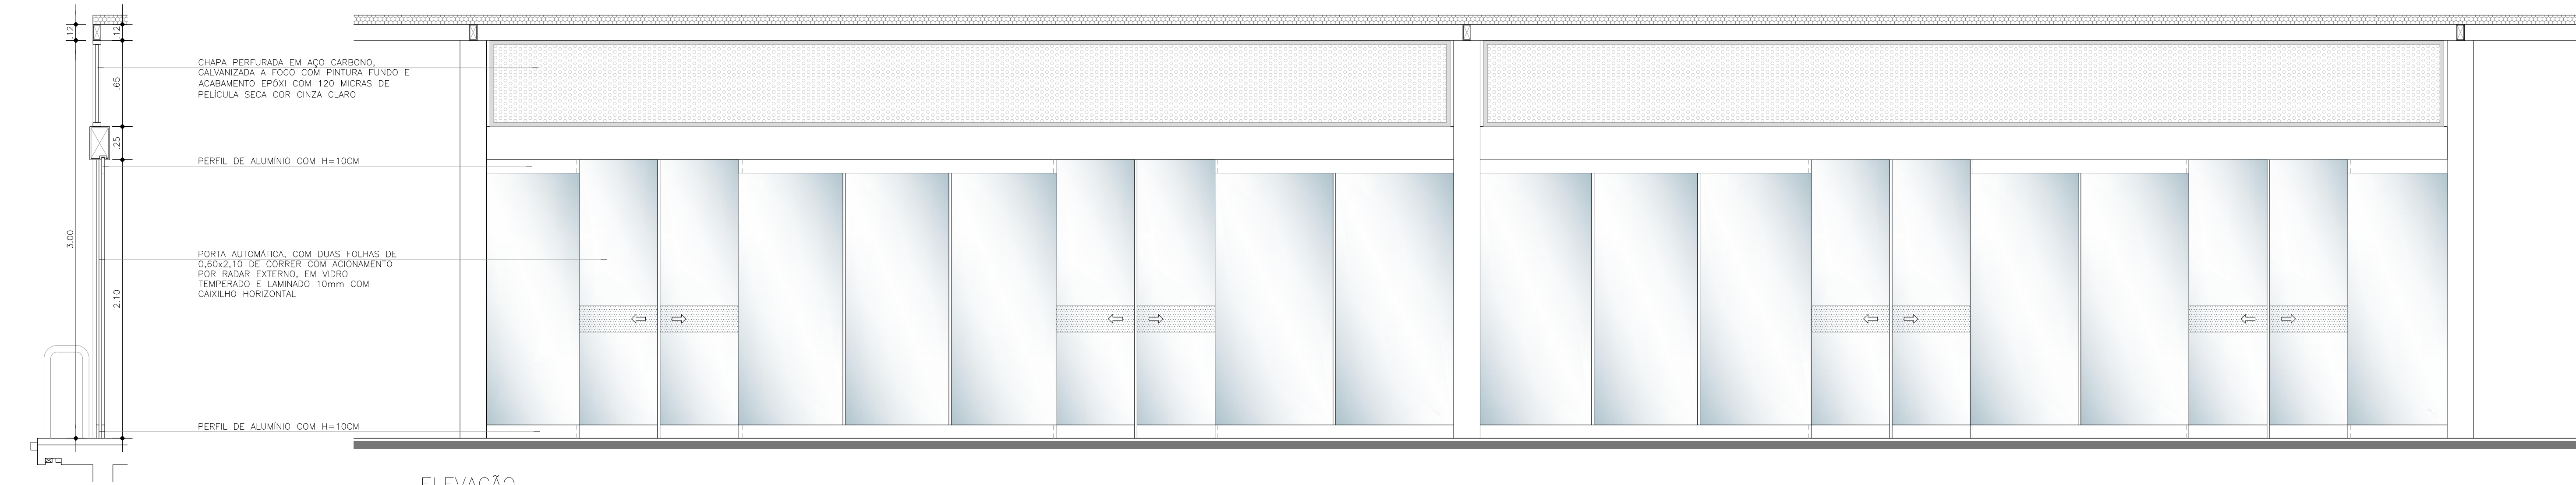


SECÇÃO - ESC. 1:25
PORTA AUTOMÁTICA - PT04

ELEVAÇÃO - ESC. 1:25
PORTA AUTOMÁTICA - PT04

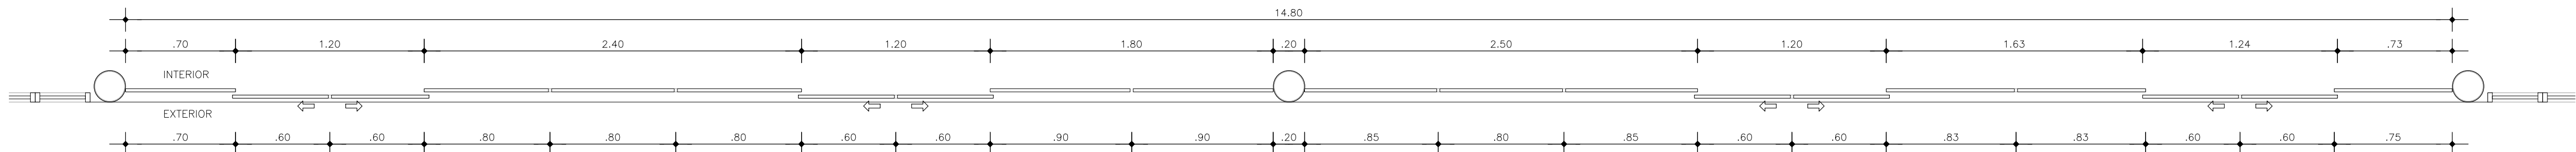

PLANTA BAIXA - ESC. 1:25
PORTA AUTOMÁTICA - PT04

OBSERVAÇÃO:
CONSIDEROU-SE PARA PISTA DO BRT COTA 0.00m.
A COTA DAS ESTAÇÕES É DE +0.95m EM RELAÇÃO À COTA 0.00m DA PISTA E DEVERÁ
ACOMPANHAR A INCLINAÇÃO DA MESMA.
CONFIRMAR AS COTAS NO LOCAL DE CADA MÓDULO DA ESTAÇÃO

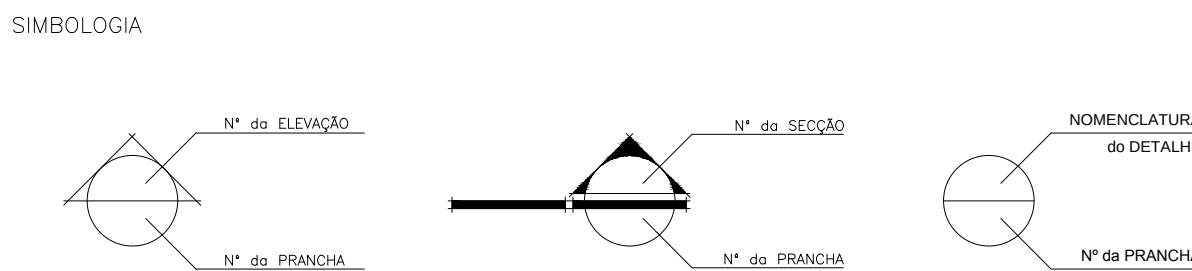

CONSTRUÇÃO

EQUIPE TÉCNICA SENIOR
Francimário Acarvalho Gomes - CAU Nº 424384-5
Camilla da Silva Pereira - CAU Nº A86091-3
Onofre Veloso de Bastos - CREA Nº 9.745-0
DEPARTAMENTO DE PLANEJAMENTO
DIRETOR: ARG. Ednaldo Márcio Rende

PROJETO ARQUITETÔNICO
ARG. Armando Couceiro - CAU/PA Nº A0781-1
ARG. Alberto Rubim - CAU/PA Nº A0782-0
EQUIPE TÉCNICA COUCERO & RUBIM
Carles D.S. Tullio Leonardo Nolas Guimarães
Luciana Ribas Larissa Souza Amanda Foss
Sílvia Martins Carlos Góes Roberto Fernandes Tamara Berman

COUCERO & RUBIM

ARQUITETOS ASSOCIADOS SDO LTDA

PROJETO EXECUTIVO DE ARQUITETURA

MÓDULO MUNICIPAL

MODULO DUPLA ATAQUE

BELEM Seurb

SECRETARIA MUNICIPAL DE URBANISMO

DETALHES


DATA: Maio/2015

ESCALA: INDICADA

COORDENADOR: Arq. Tullio Leonardo

TRANSITO: CQ-ARQ-007

ARQUITETO: Tullio Leonardo

PROJETO: Nolas Guimarães

COORDENADOR: Arq. Tullio Leonardo

PROJETO: Roberto Fernandes

AS BUILT

