




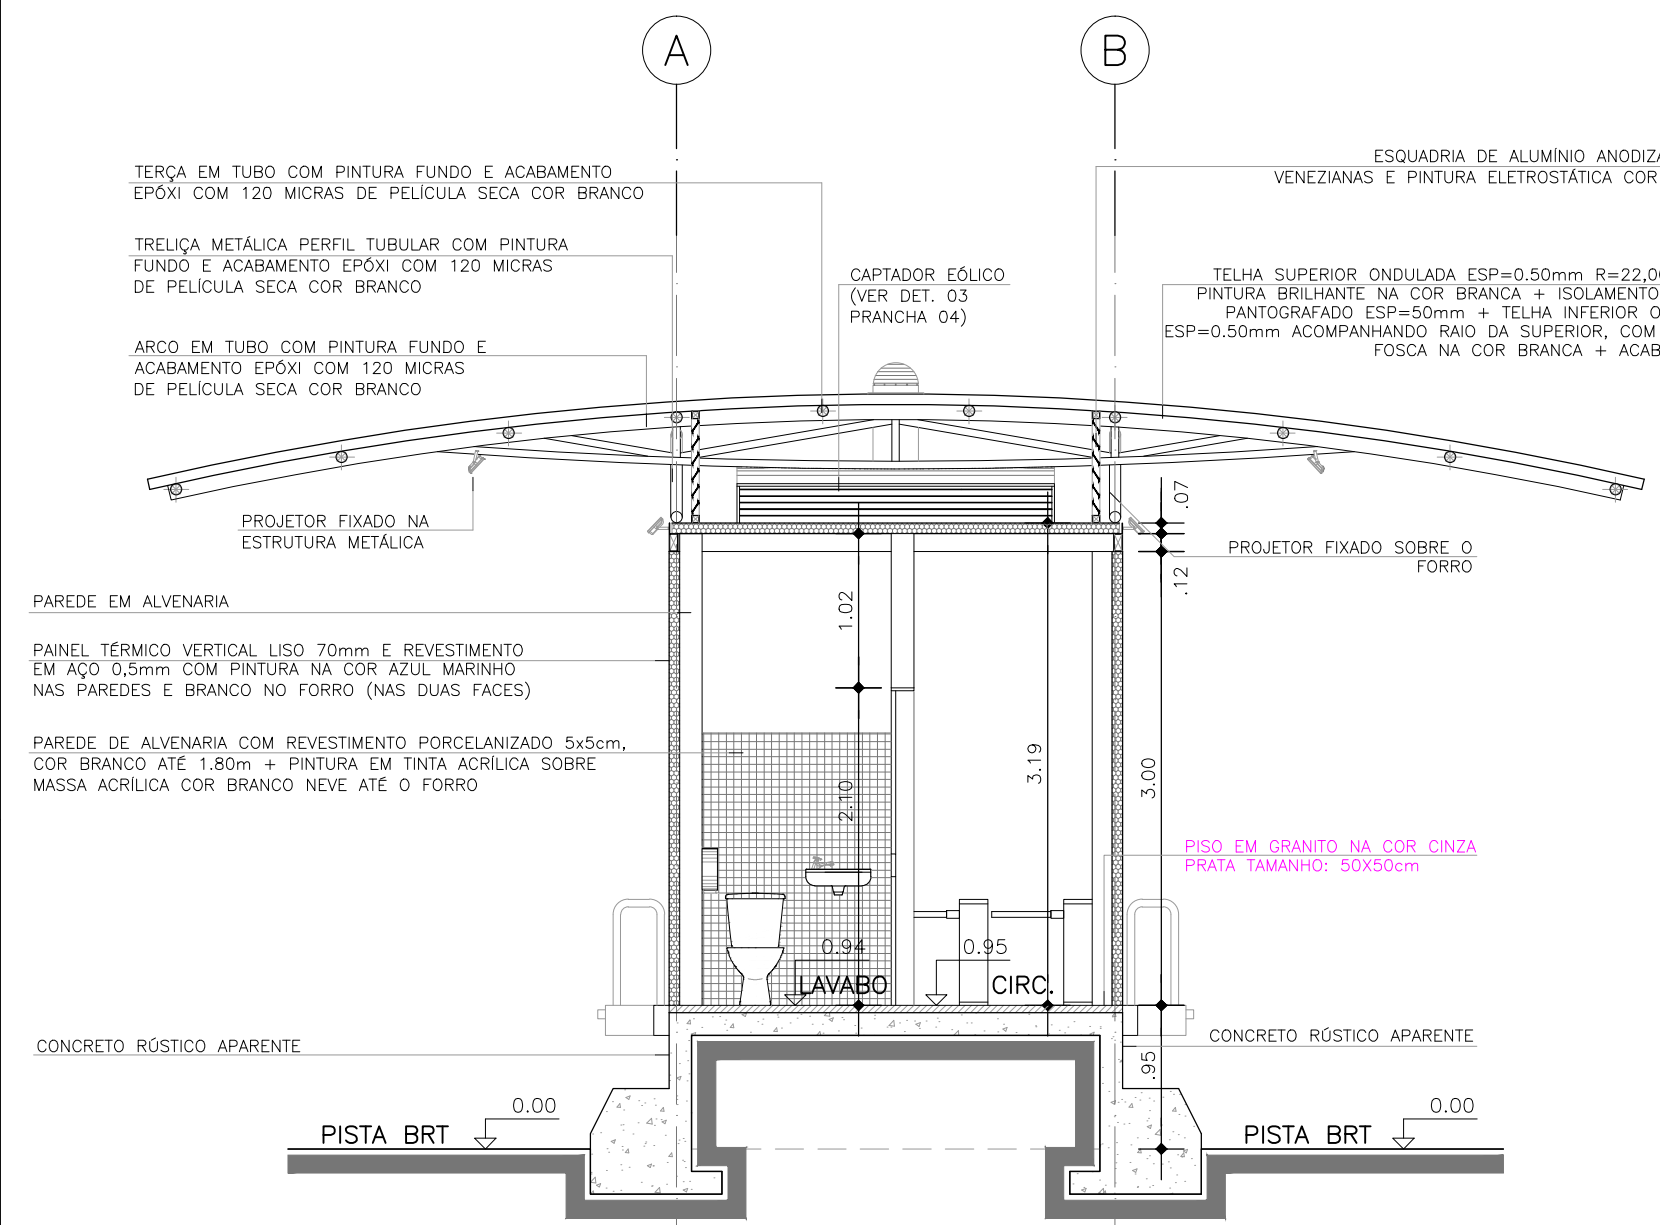


SEÇÃO A - ESC. 1:50
MÓDULO DUPLO ATAQUE - AUGUSTO MONTENEGRO

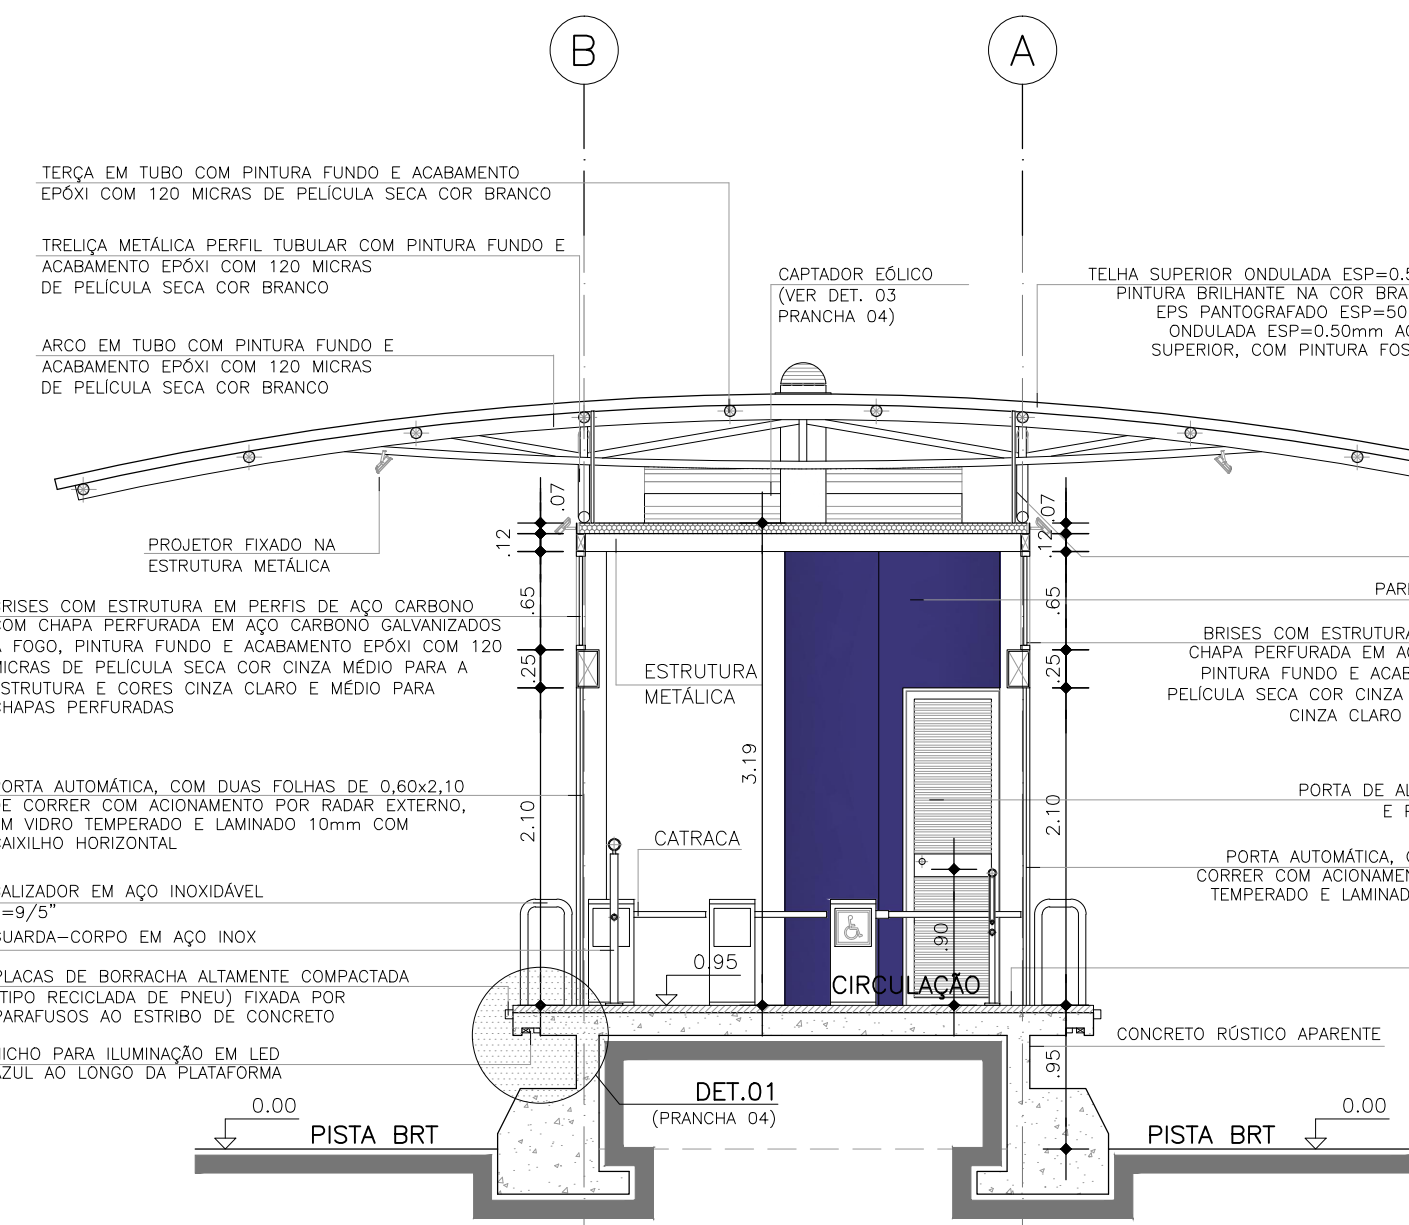


SEÇÃO B - ESC. 1:50
MÓDULO DUPLO ATAQUE - AUGUSTO MONTENEGRO

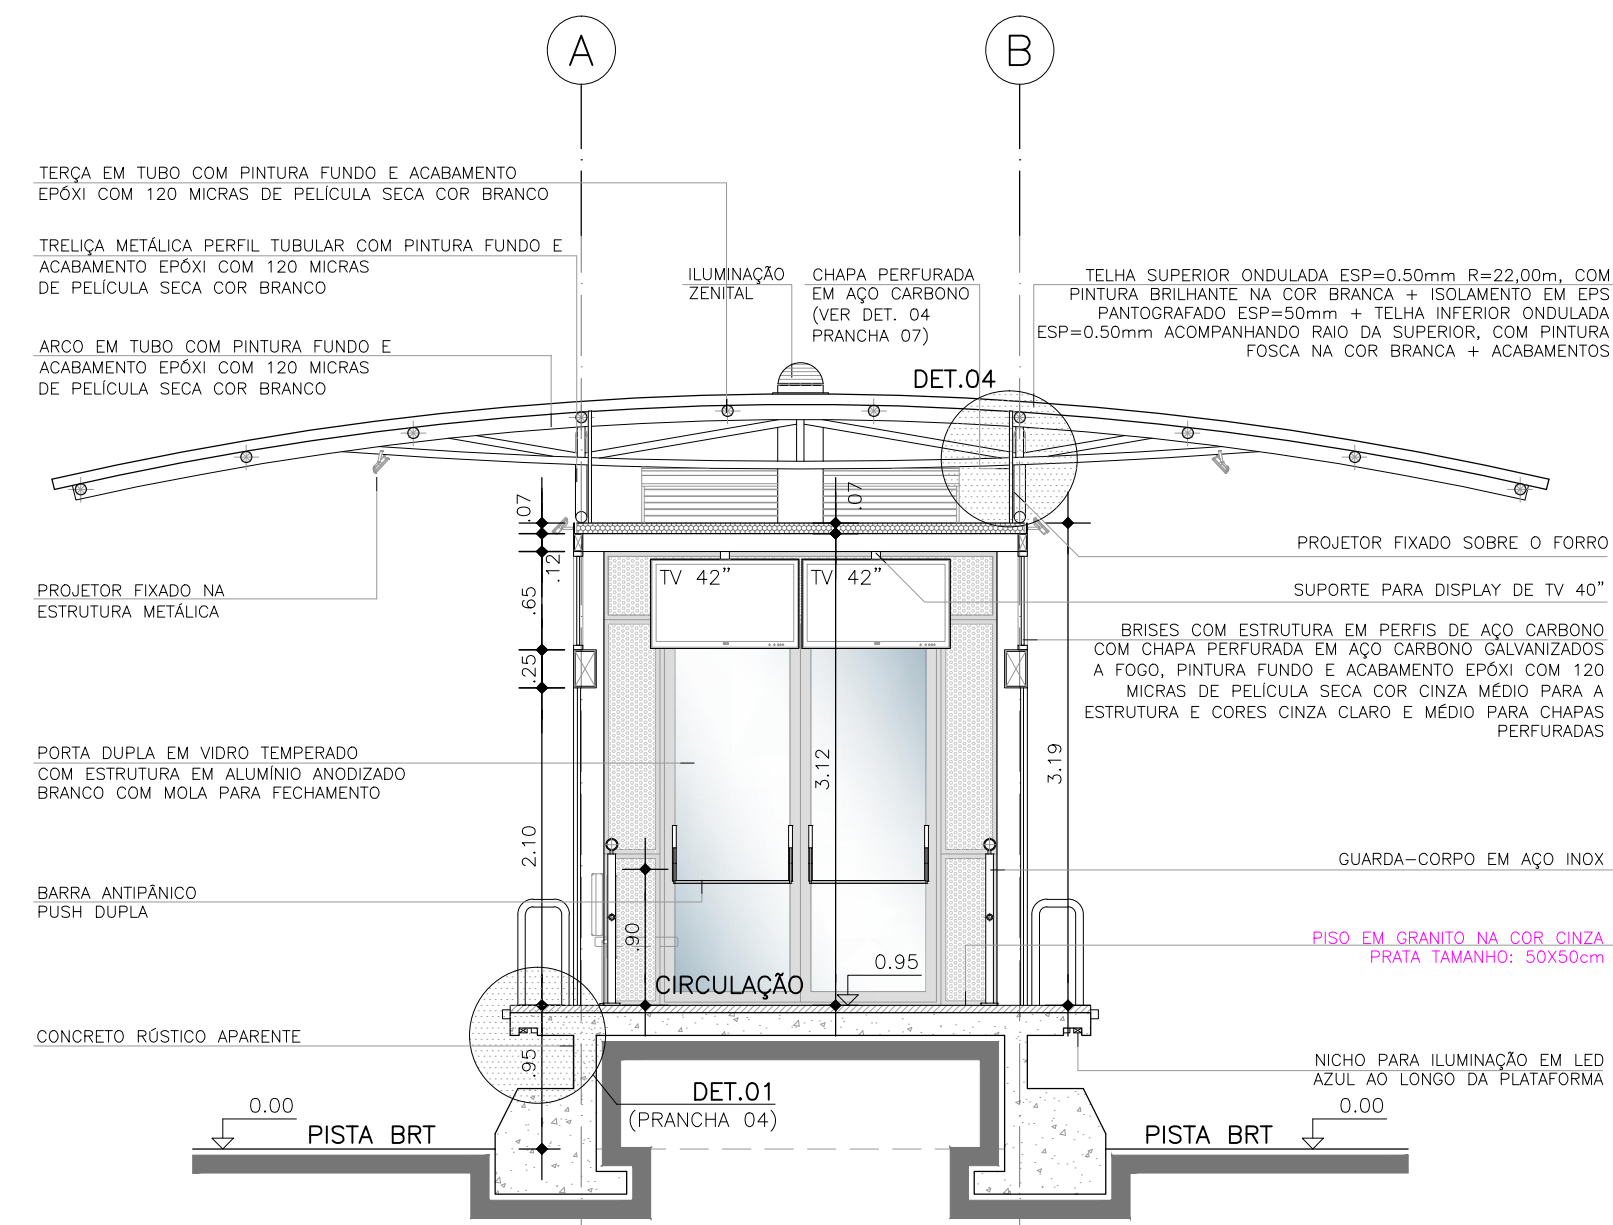


SEÇÃO C - ESC. 1:50
MÓDULO DUPLO ATAQUE - AUGUSTO MONTENEGRO

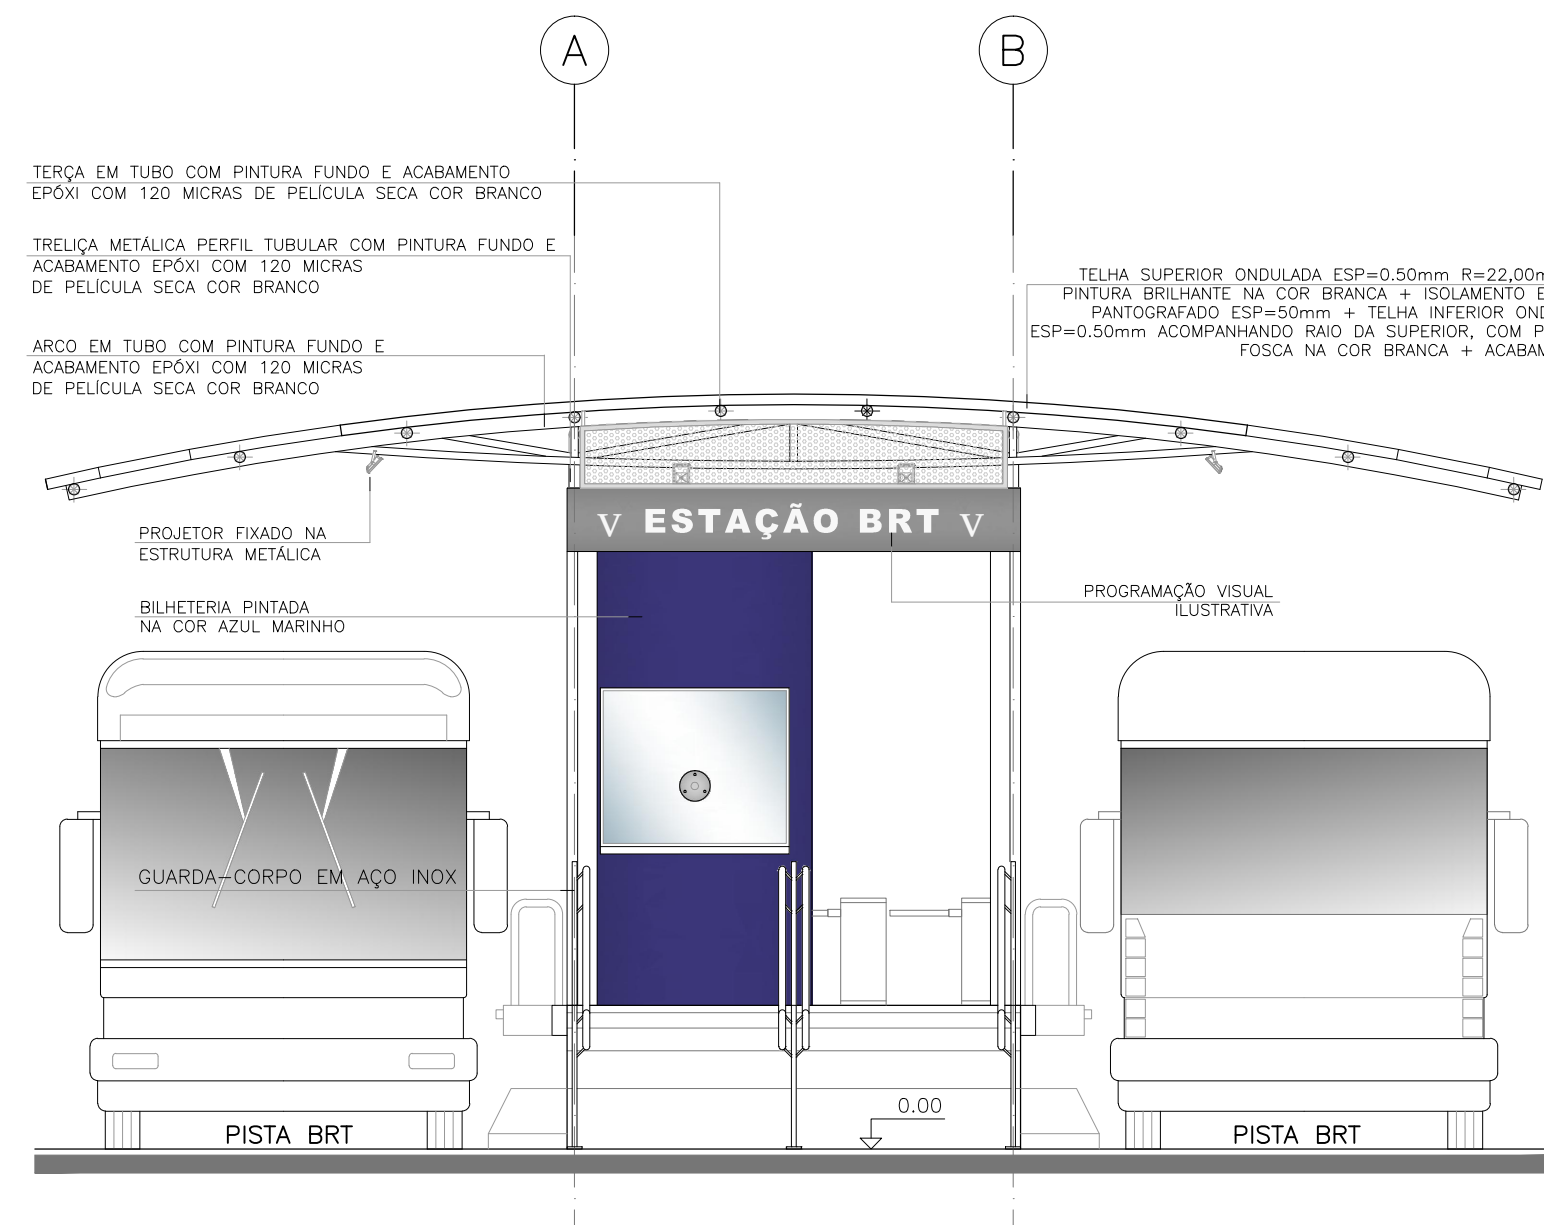


ELEVÇÃO 01 - ESC. 1:50
MÓDULO DUPLO ATAQUE - AUGUSTO MONTENEGRO

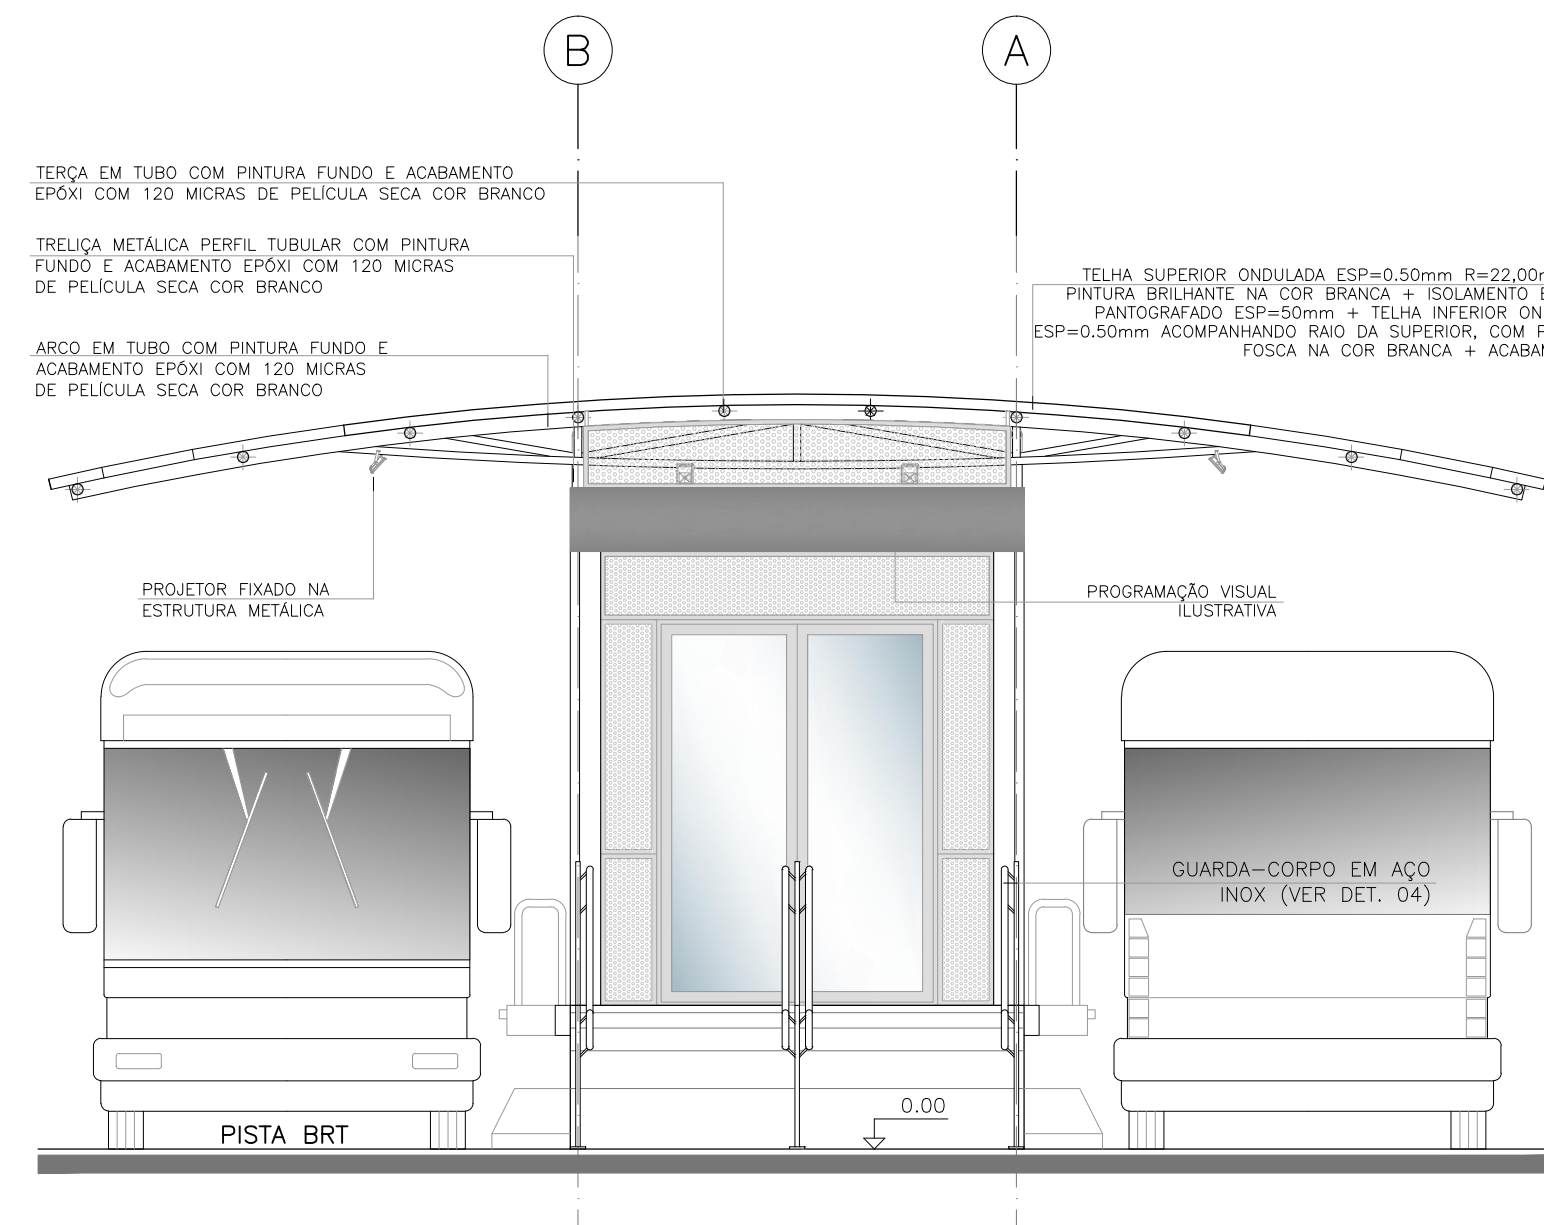

ELEVÇÃO 02 - ESC. 1:50
MÓDULO DUPLO ATAQUE - AUGUSTO MONTENEGRO

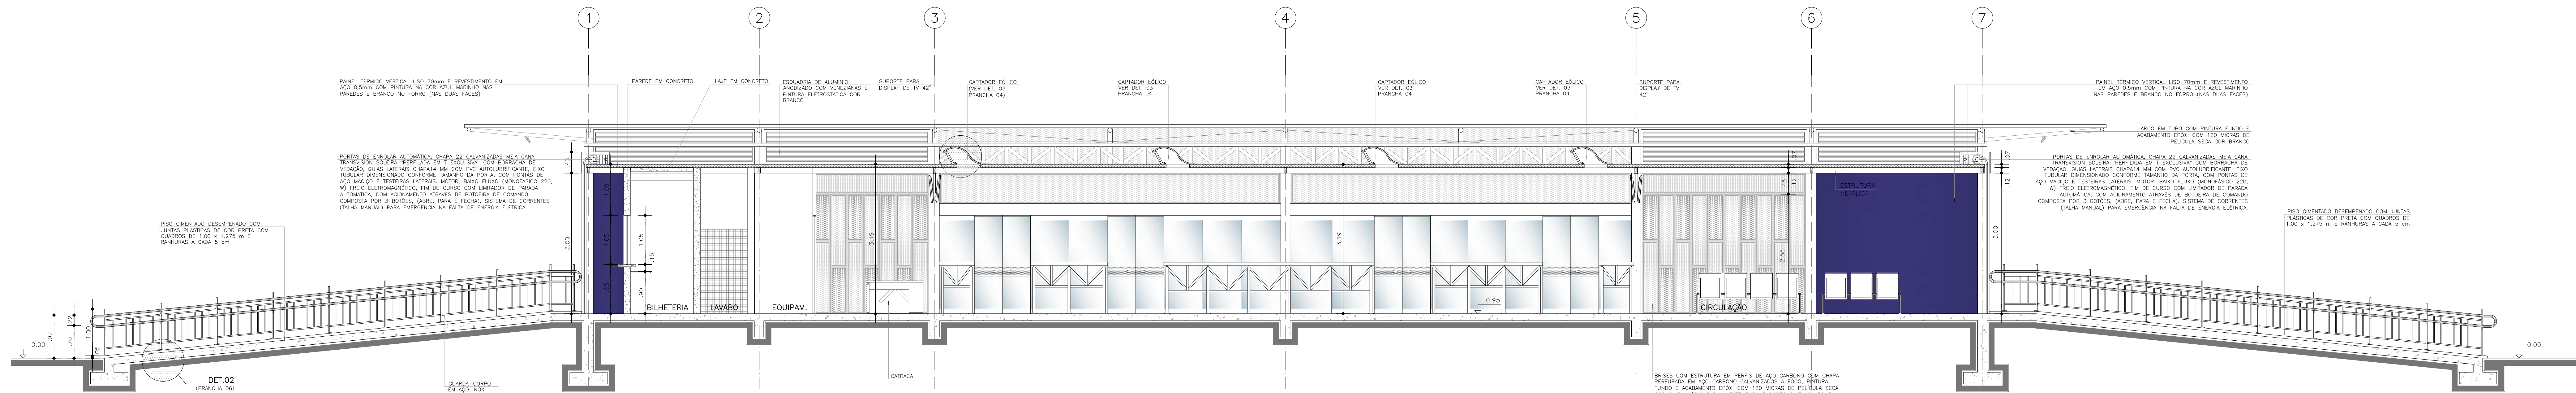


SEÇÃO D - ESC. 1:50
MÓDULO DUPLO ATAQUE - AUGUSTO MONTENEGRO

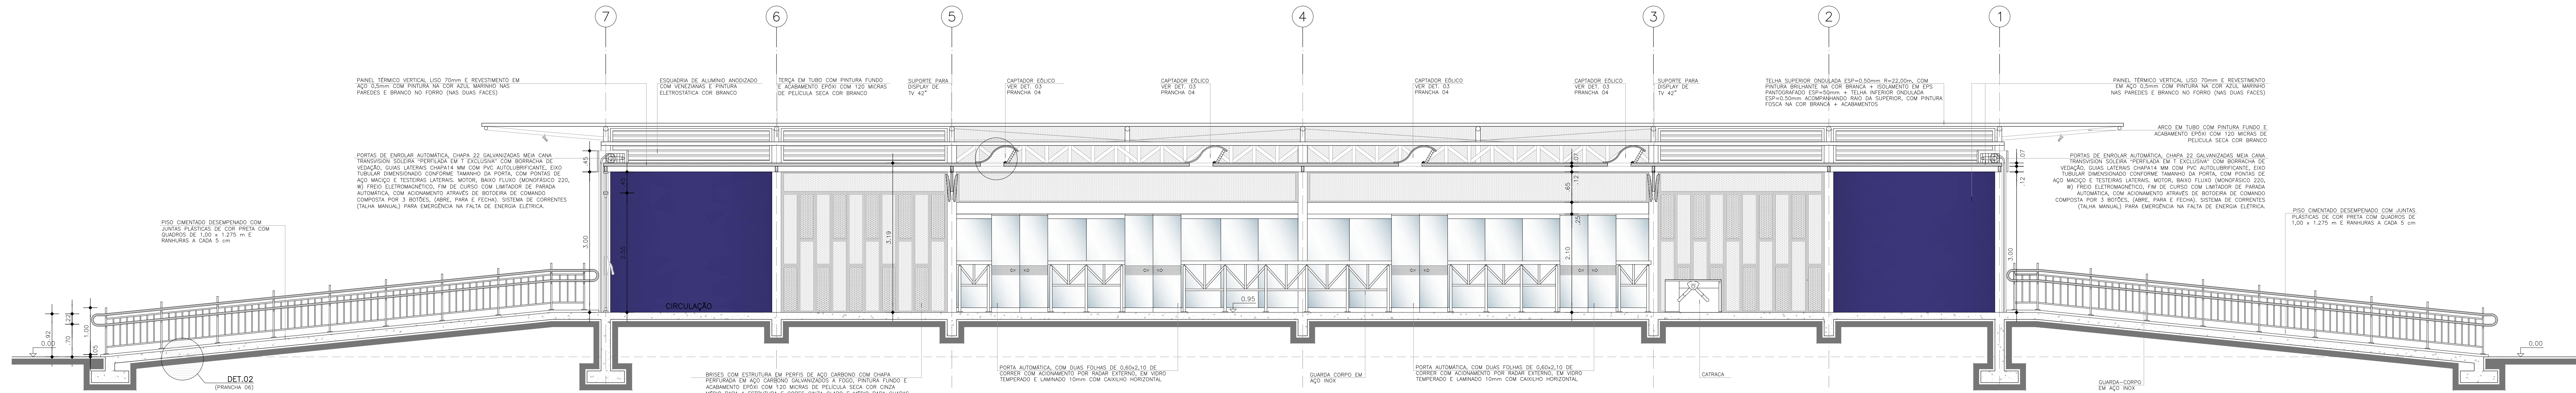

SEÇÃO E - ESC. 1:50
MÓDULO DUPLO ATAQUE - AUGUSTO MONTENEGRO

OBSERVAÇÃO:
CONSIDEROU-SE PARA PISTA DO BRT COTA 0,00m.
A COTA DAS ESTAÇÕES É DE +0,95m EM RELAÇÃO A COTA 0,00m DA PISTA E DEVERÁ
ACOMPANHAR A INCLINAÇÃO DA MESMA.
CONFIRMAR AS COTAS NO LOCAL DE CADA MÓDULO DA ESTAÇÃO

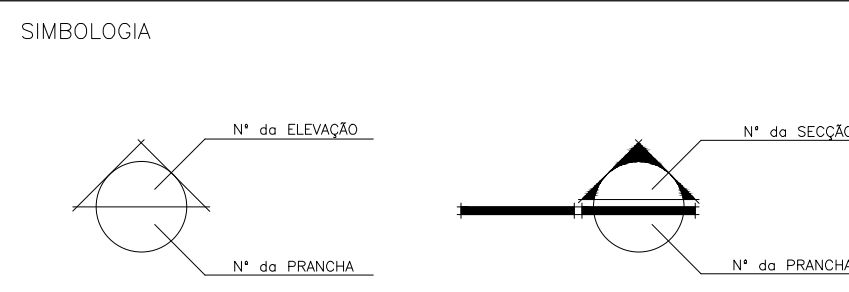

CONSTRUÇÃO

EQUIPE TÉCNICA SENIOR

Francimário Azevedo Gomes - CAU N.º 42384-5
Camila da Silva Pereira - CAU N.º 48691-3
Onofre Velloso de Bastos - CREA N.º 9.746-0

DEPARTAMENTO DE PLANEJAMENTO

DIRETOR: ARG. Ednaldo Márcio Rente

PROJETO ARQUITETÔNICO

ARG. Armando Couceiro - CAU/PA N.º A0781-1
ARG. Alberto Rubim - CAU/PA N.º A0782-0

EQUIPE TÉCNICA COUCERO & RUBIM
Carine G.S. Tereza Lemos
Luciana Ribas Luciana Souza
Shirley Martins André Góes
Roberta Fernandes Tamara Berman

PROJETO EXECUTIVO DE ARQUITETURA
MÓDULO MUNICIPAL
MÓDULO
DUPLO ATAQUE

ESTÁÇÃO MAGARI
DATA: Maio/2015
ESCALA: INDICADA
COORDENADOR: Arg. Tullio Leandro
ARG. Luciano Ribeiro

TRANSITO
CQ-ARQ-003
CAD: Arg. Tullio Leandro
ARG. Luciano Ribeiro

PROJETO EXECUTIVO DE ARQUITETURA
MÓDULO MUNICIPAL
MÓDULO
DUPLO ATAQUE

Comp. 6 C:\Projeto\Projeto de BRT\BRT\01-BRT\01-Augusto Montenegro\VEI-Módulo F_R02.dwg

AS BUILT

DIREITOS RESERVADOS - A REPRODUÇÃO OU DISTRIBUIÇÃO DE QUALQUER PARTE DESTES PROJETOS SEM A AUTORIZAÇÃO DO PROJETO DE BRT É PROIBIDA. A REPRODUÇÃO OU DISTRIBUIÇÃO DE QUALQUER PARTE DESTES PROJETOS SEM A AUTORIZAÇÃO DO PROJETO DE BRT É PROIBIDA.