




ELEVÇÃO 03 – ESC. 1:50
MÓDULO DUPLO ATAQUE – AUGUSTO MONTENEGRO

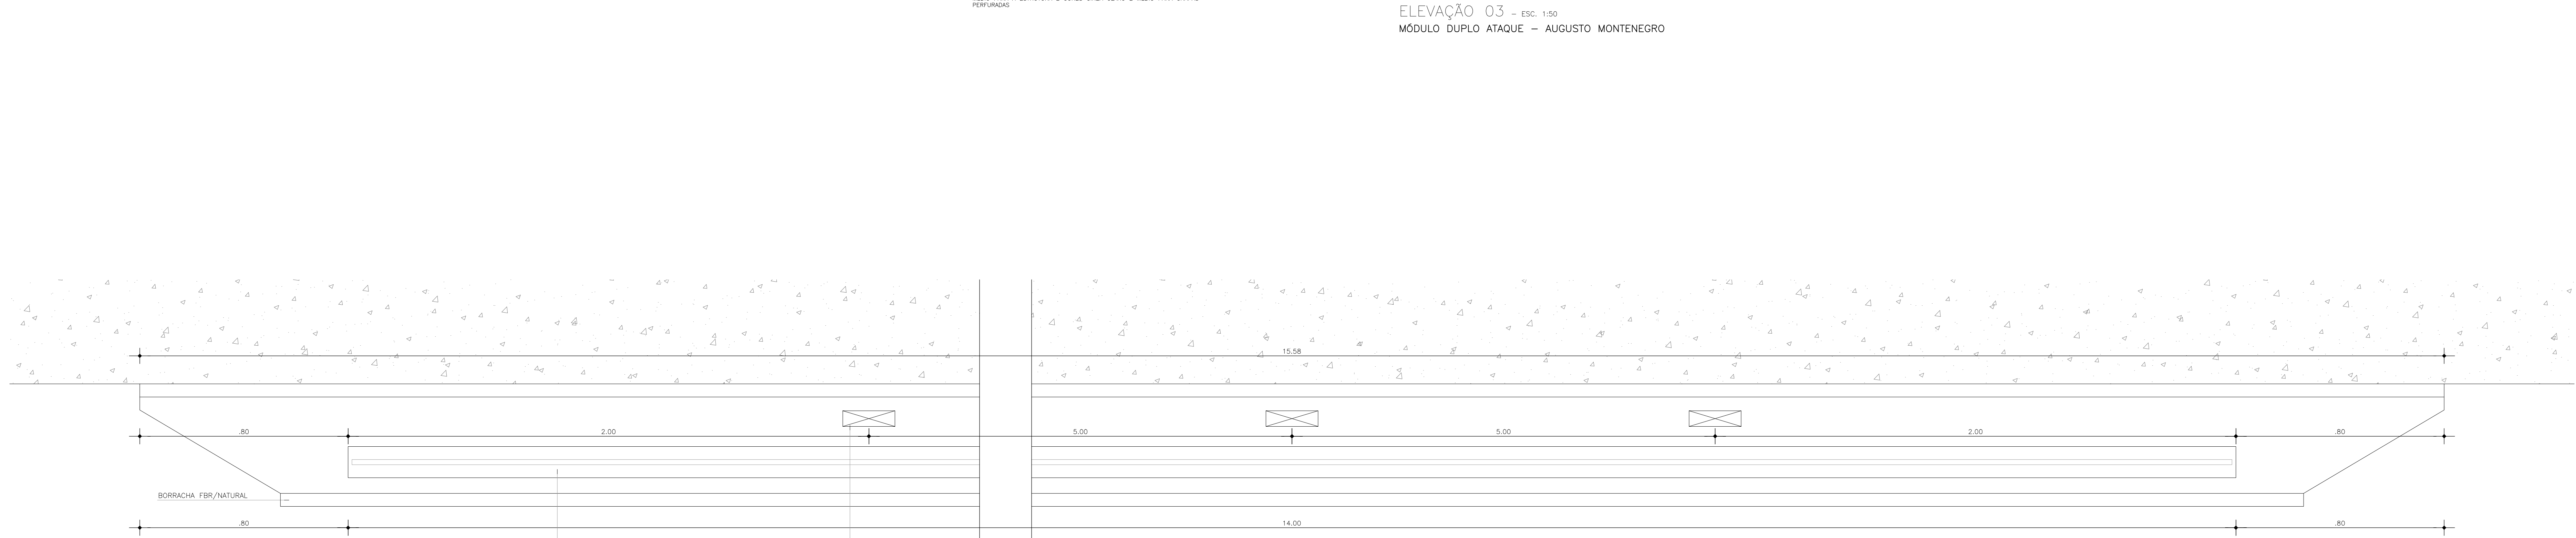


DET. 01 – PLANTA BAIXA – ESC. 1:10
PLATAFORMA EMBARQUE/DESEMBARQUE

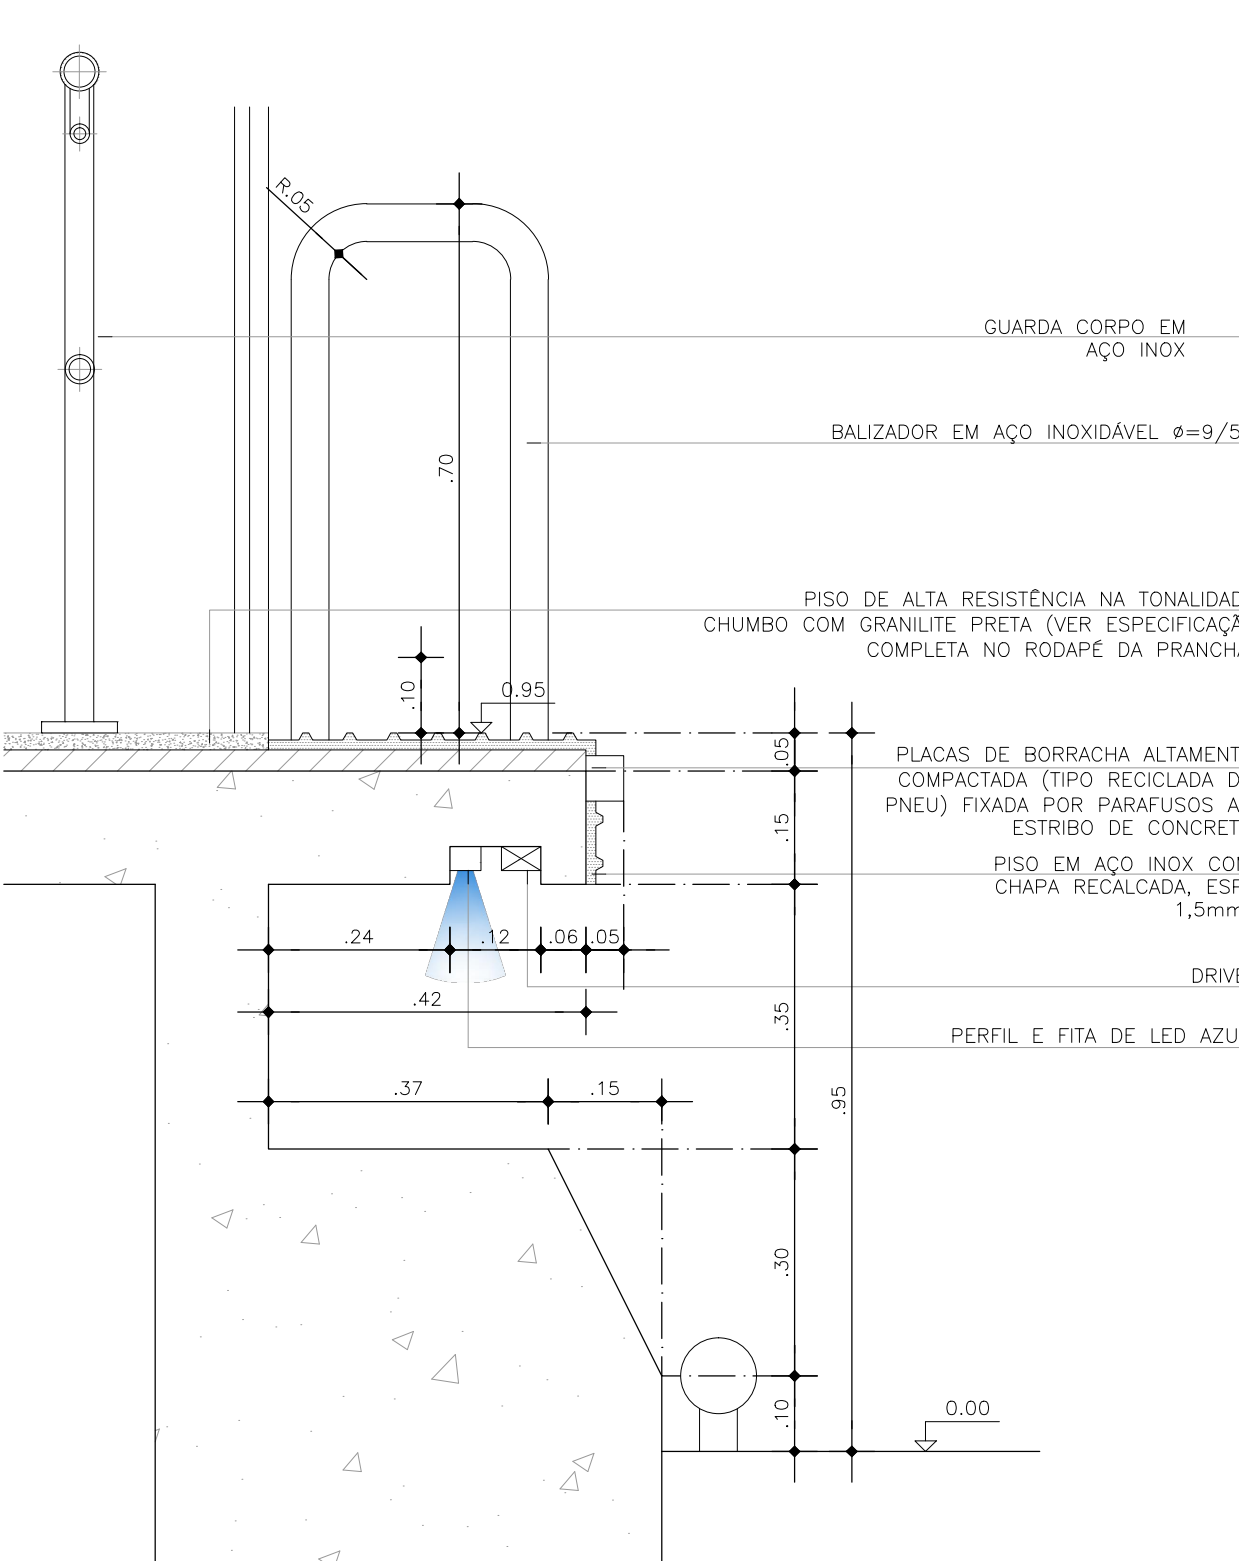


DET. 01 – SEÇÃO – ESC. 1:10
PLATAFORMA EMBARQUE/DESEMBARQUE

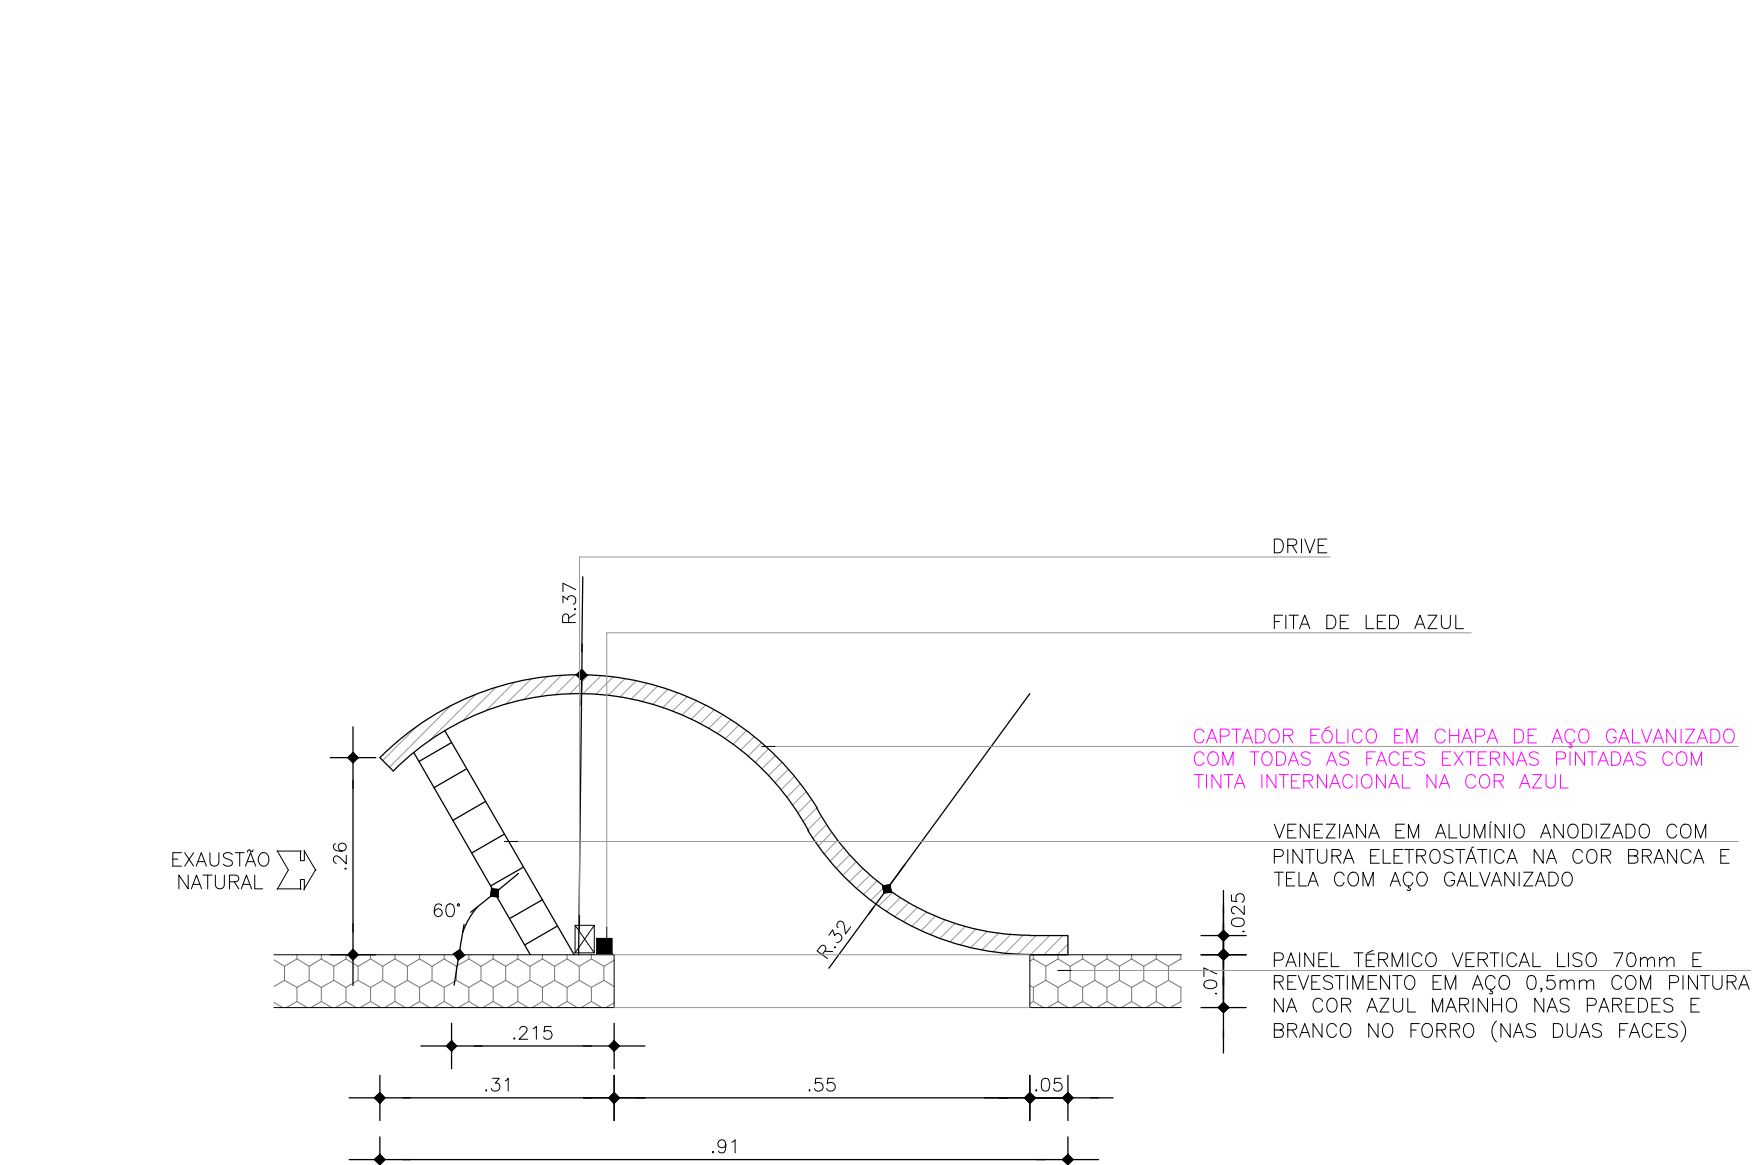


DET. 03 – SEÇÃO – ESC. 1:10
BRISÉ CAPTAÇÃO EÓLICA

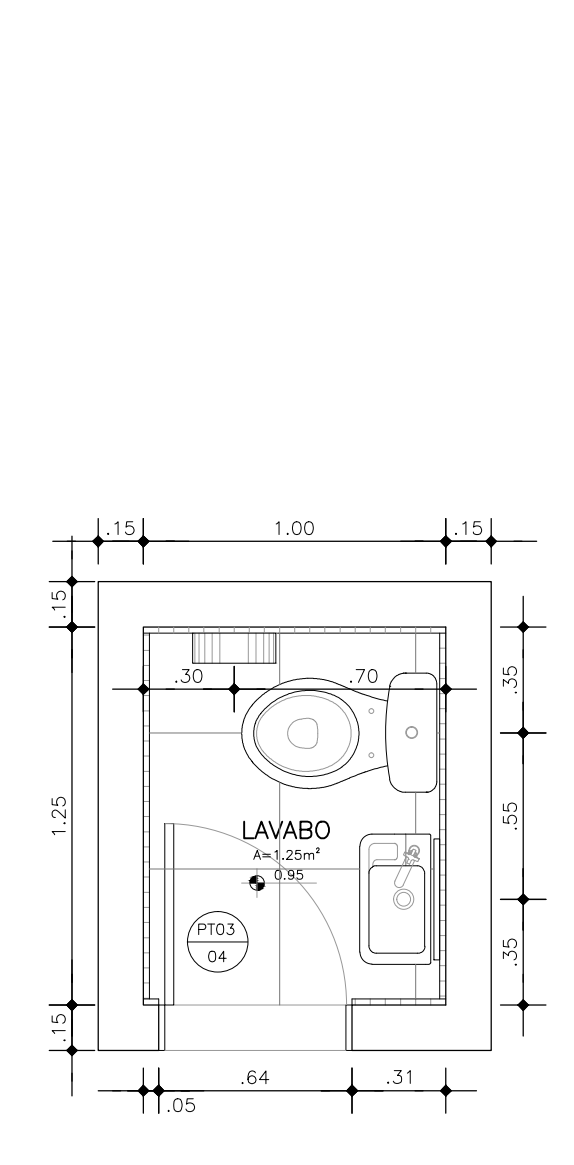


PLANTA BAIXA – ESC. 1:25
DET. LAVABO – LV01

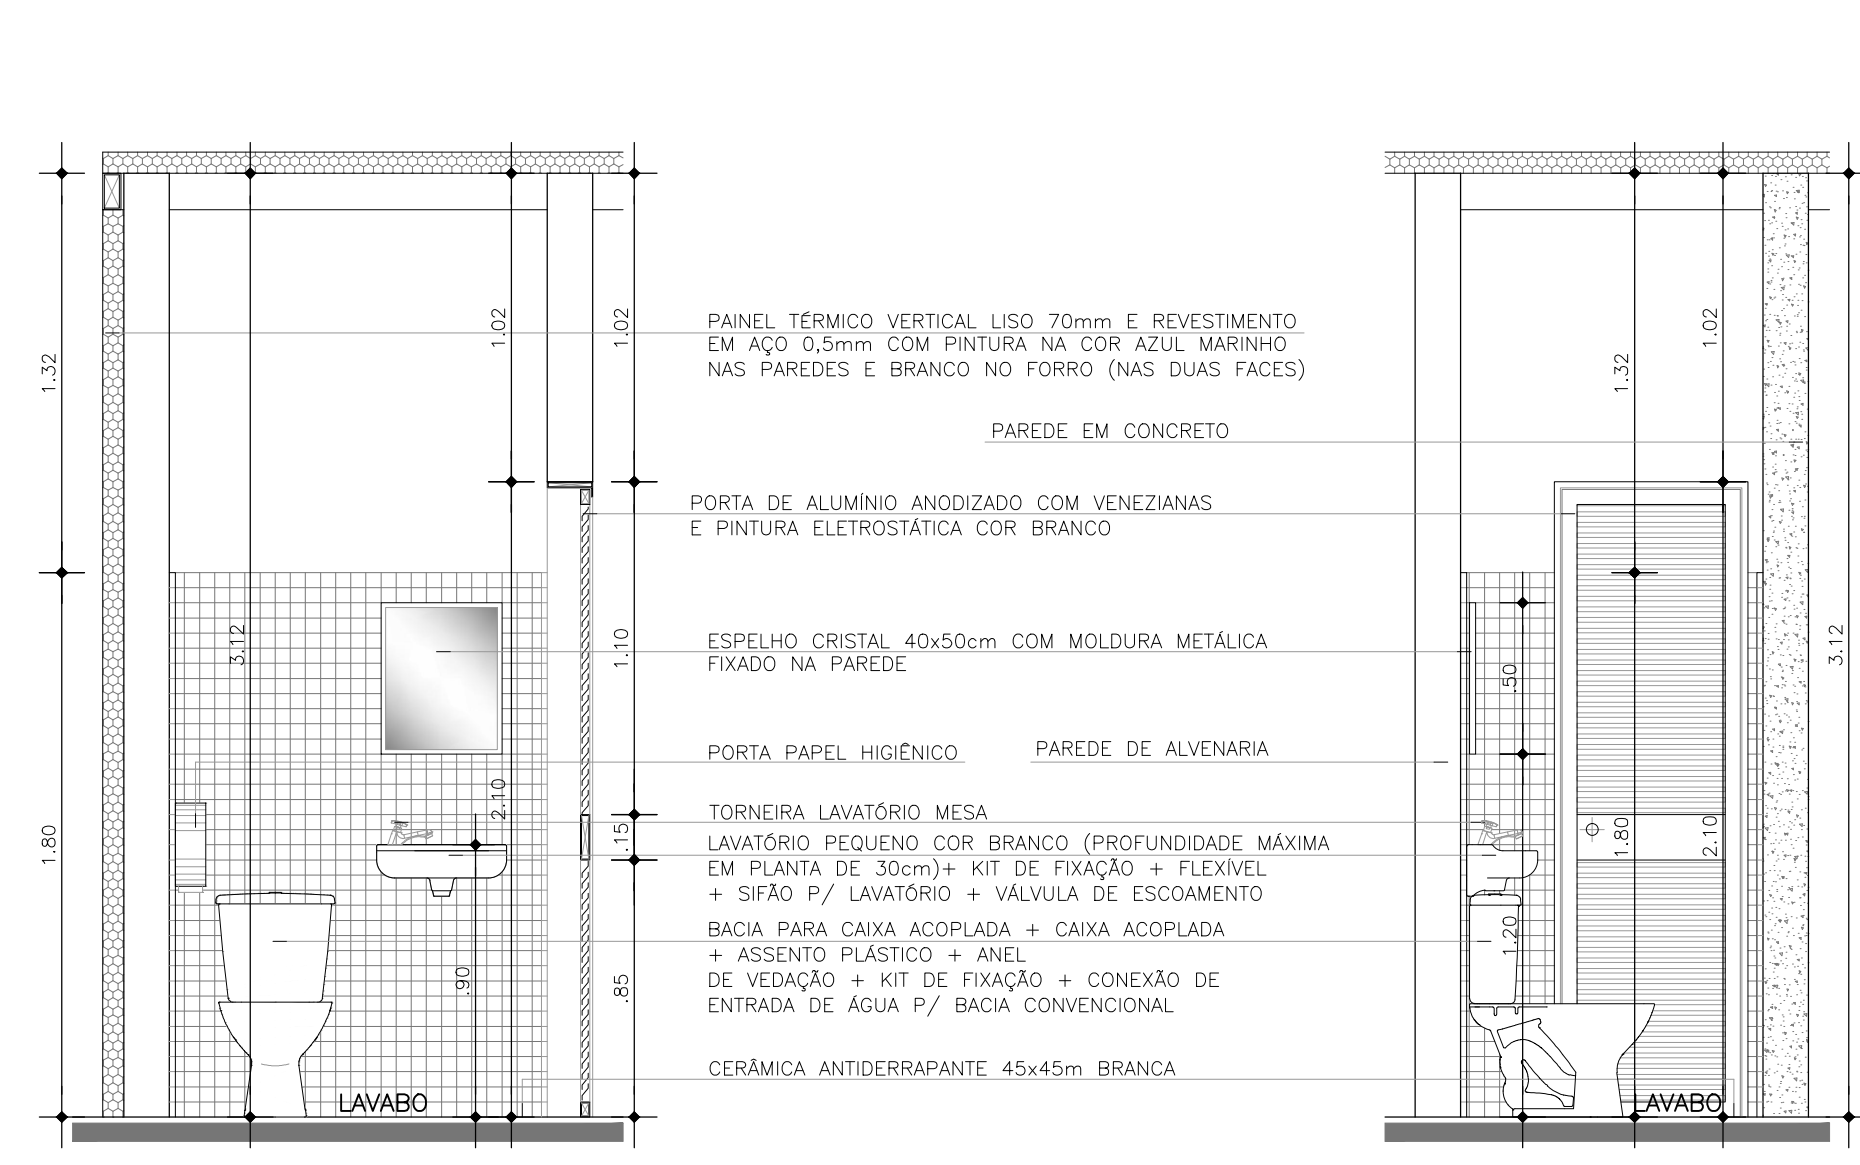


SEÇÃO A – ESC. 1:25
DET. LAVABO – LV01

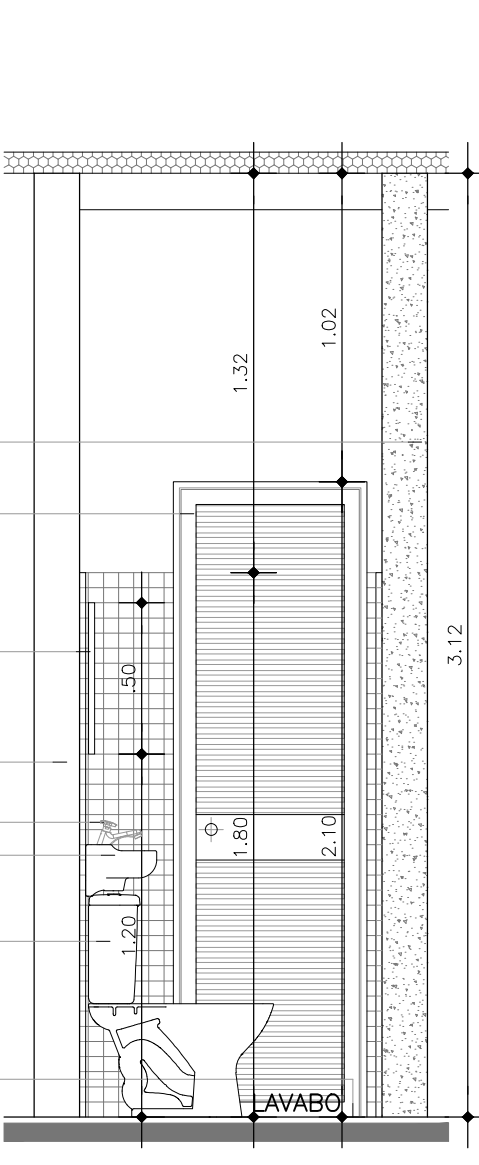


SEÇÃO B – ESC. 1:25
DET. LAVABO – LV01

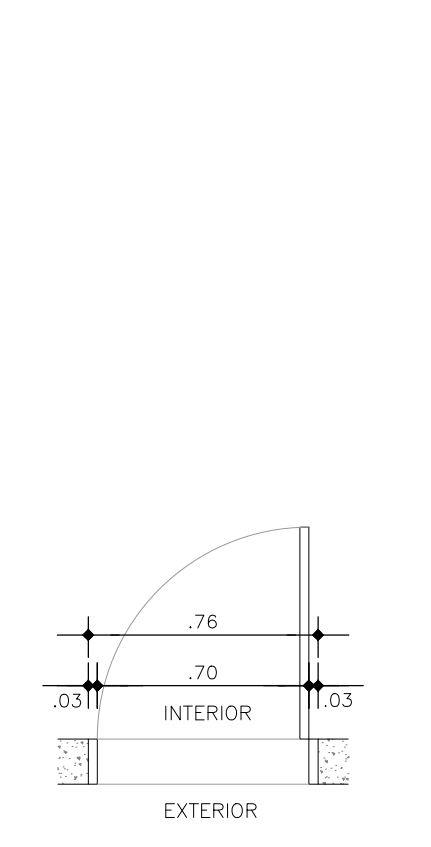


PLANTA – ESC. 1:25
PORTA BILHETERIA – PT02

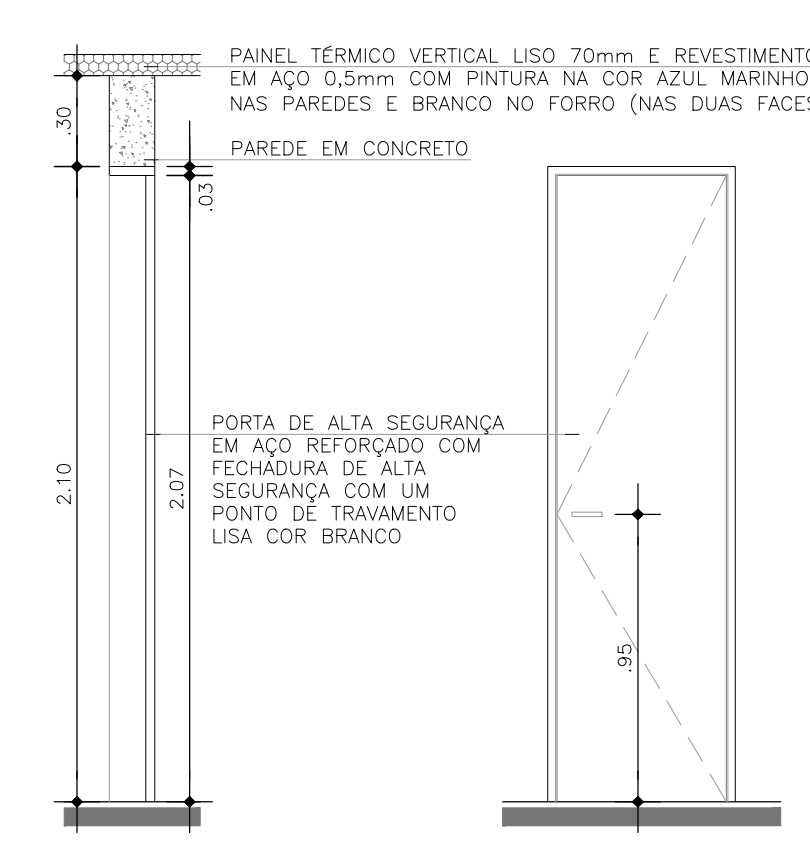


SEÇÃO – ESC. 1:25
PORTA BILHETERIA – PT02

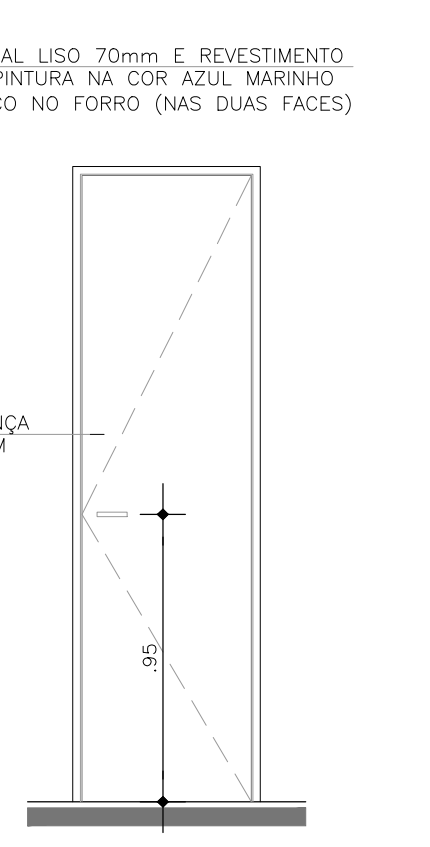


ELEVÇÃO – ESC. 1:25
PORTA BILHETERIA – PT02

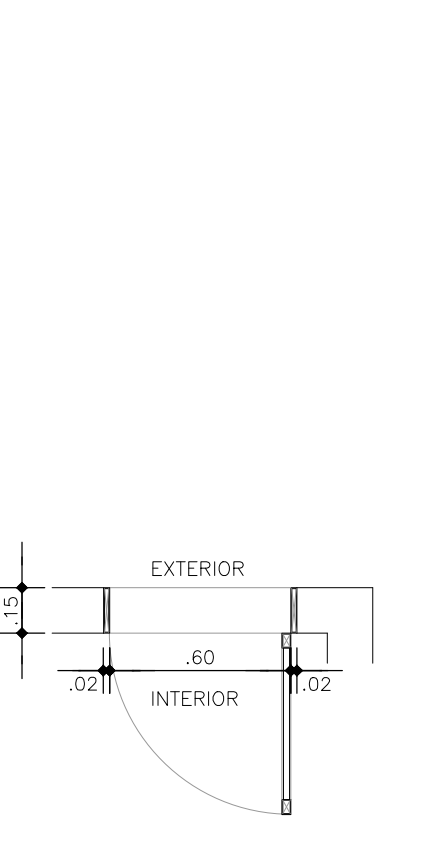

PLANTA – ESC. 1:25
PORTA LAVABO – PT03
PORTA EQUIPAMENTOS

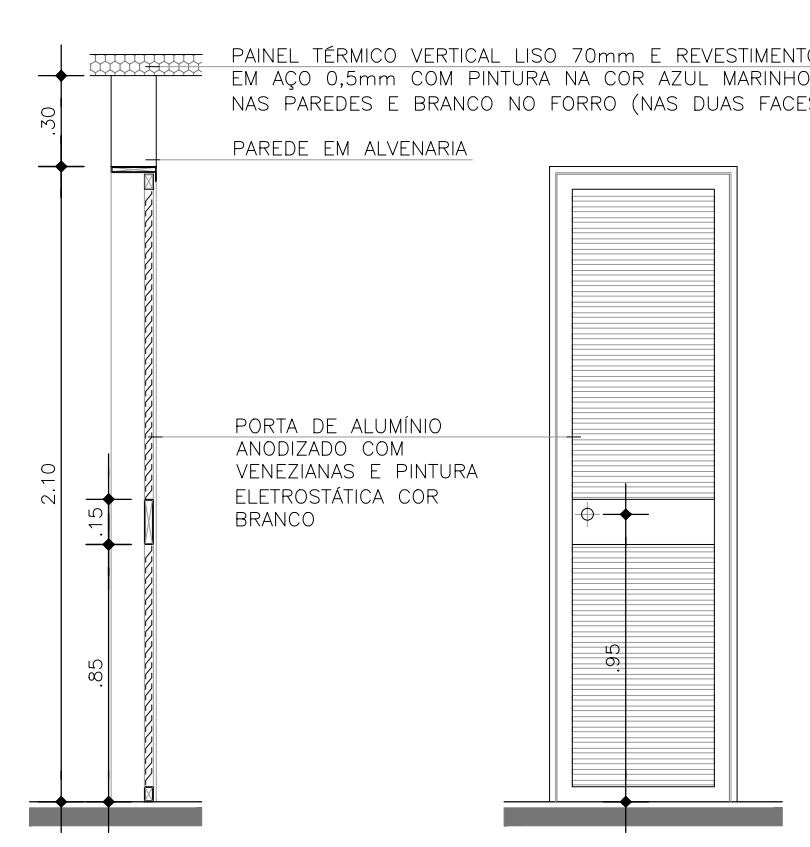


SEÇÃO – ESC. 1:25
PORTA LAVABO – PT03
PORTA EQUIPAMENTOS

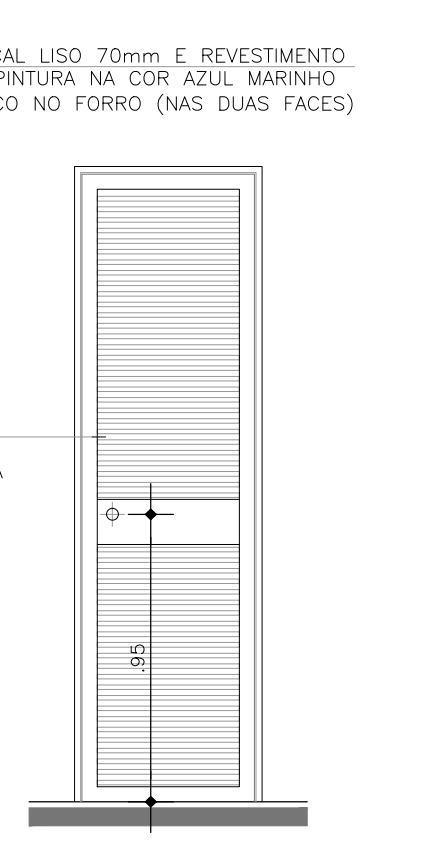


ELEVÇÃO – ESC. 1:25
PORTA LAVABO – PT03
PORTA EQUIPAMENTOS

OBSERVAÇÃO:
CONSIDEROU-SE PARA PISTA DO BRT COTA 0,00m.
A COTA DAS ESTAÇÕES É DE +0,95m EM RELAÇÃO À COTA 0,00m DA PISTA E DEVERÁ
ACOMPANHAR A INCLINAÇÃO DA MESMA.
CONFIRMAR AS COTAS NO LOCAL DE CADA MÓDULO DA ESTAÇÃO

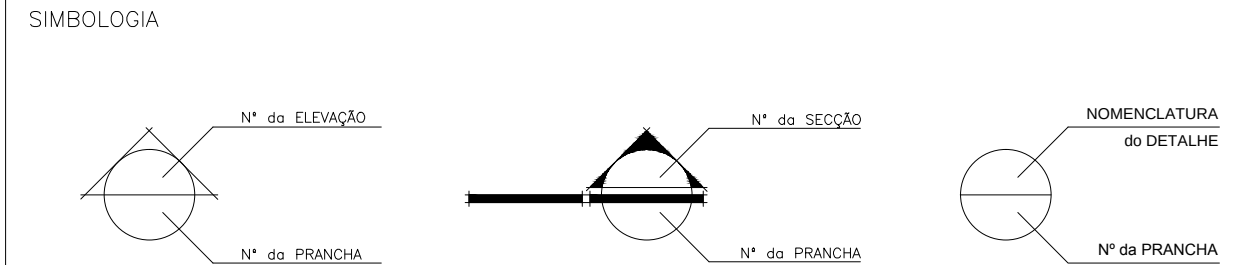

CONSTRUÇÃO
EQUIPE TÉCNICA SENIOR
Francimário Arceneide Gomes – CAU Nº 424384-5
Camilla da Silva Pereira – CAU Nº A86091-3
Onofre Veloso de Bastos – CREA Nº 9.745-0
DEPARTAMENTO DE PLANEJAMENTO
DIRETOR: ARG. Ednaldo Márcio Rente

PROJETO ARQUITETÔNICO
ARG. Armando Couceiro – CAU/PA Nº A0781-1
ARG. Alberto Rubim – CAU/PA Nº A0782-0
EQUIPE TÉCNICA COUCEIRO & RUBIM
Carles D.S.
Luciana Ribas
Shirley Martins
Roberta Fernandes
Telita Leonardo
Larissa Souza
Carla Góti
Nádia Guimarães
Amanda Foss

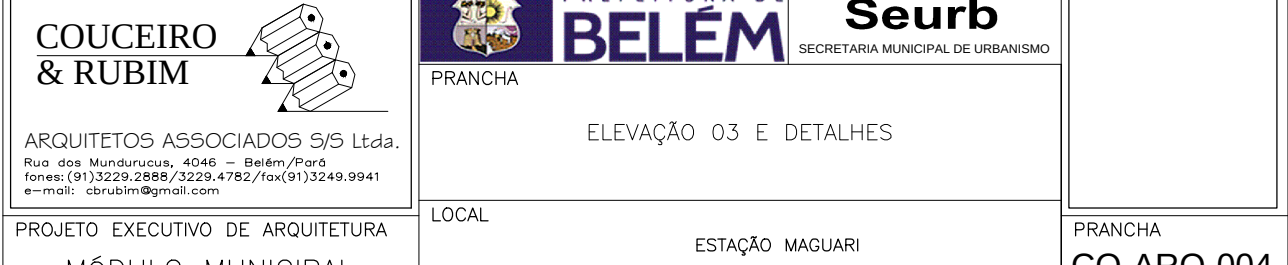

AS BUILT