





SECÇÃO B - ESC. 1:25
DET. RAMPA - RP01
DET. GUARDA-CORPO - GC05


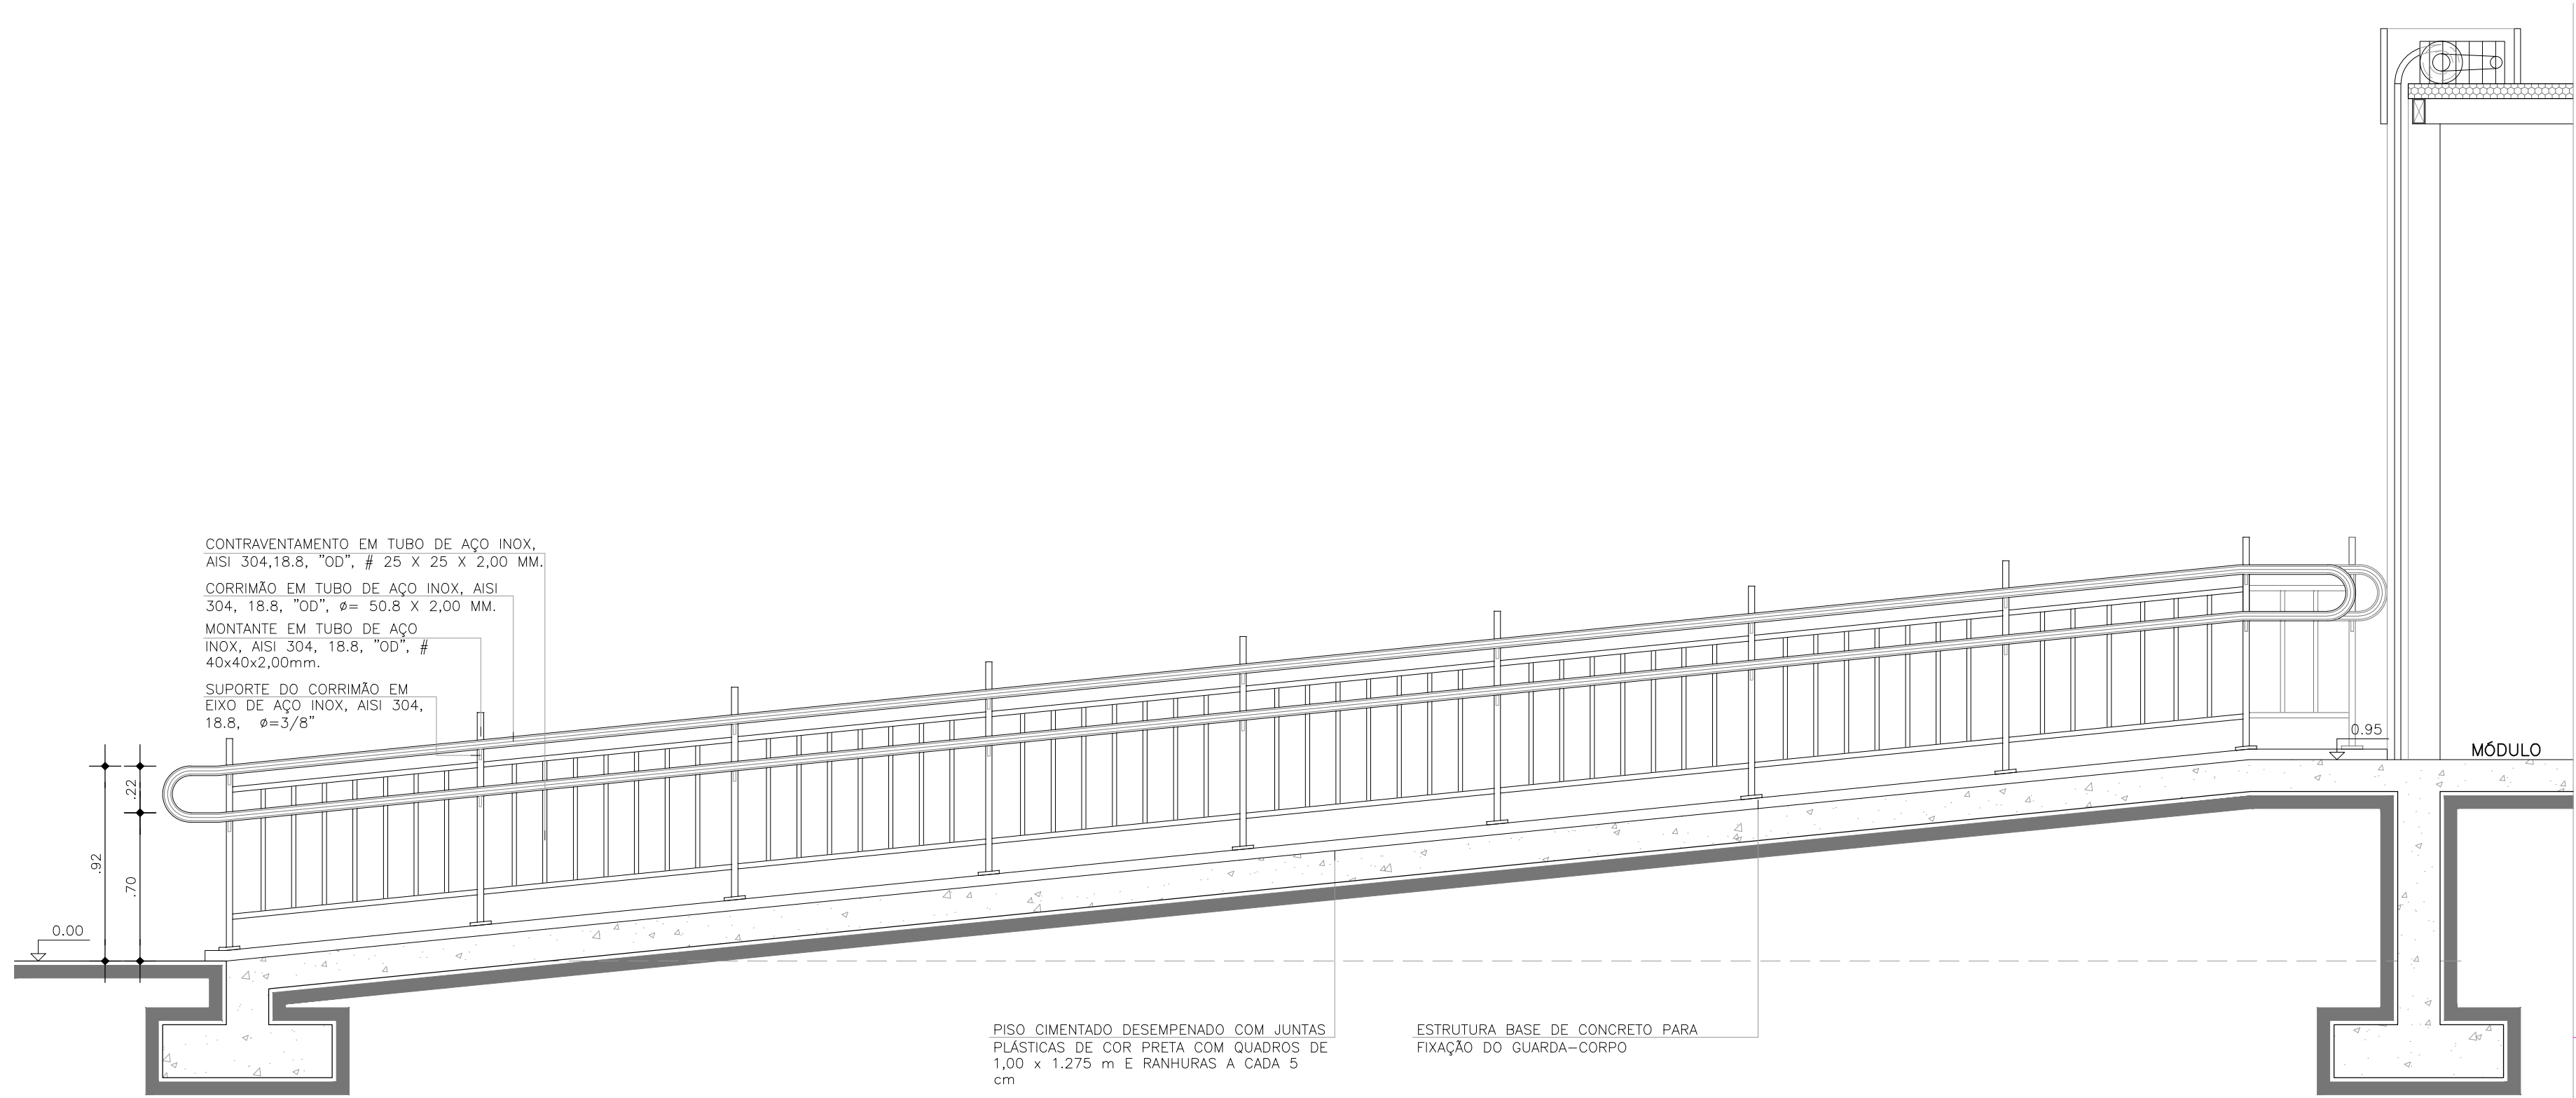


SECÇÃO A - ESC. 1:25
DET. RAMPA - RP01
DET. GUARDA-CORPO - GC05

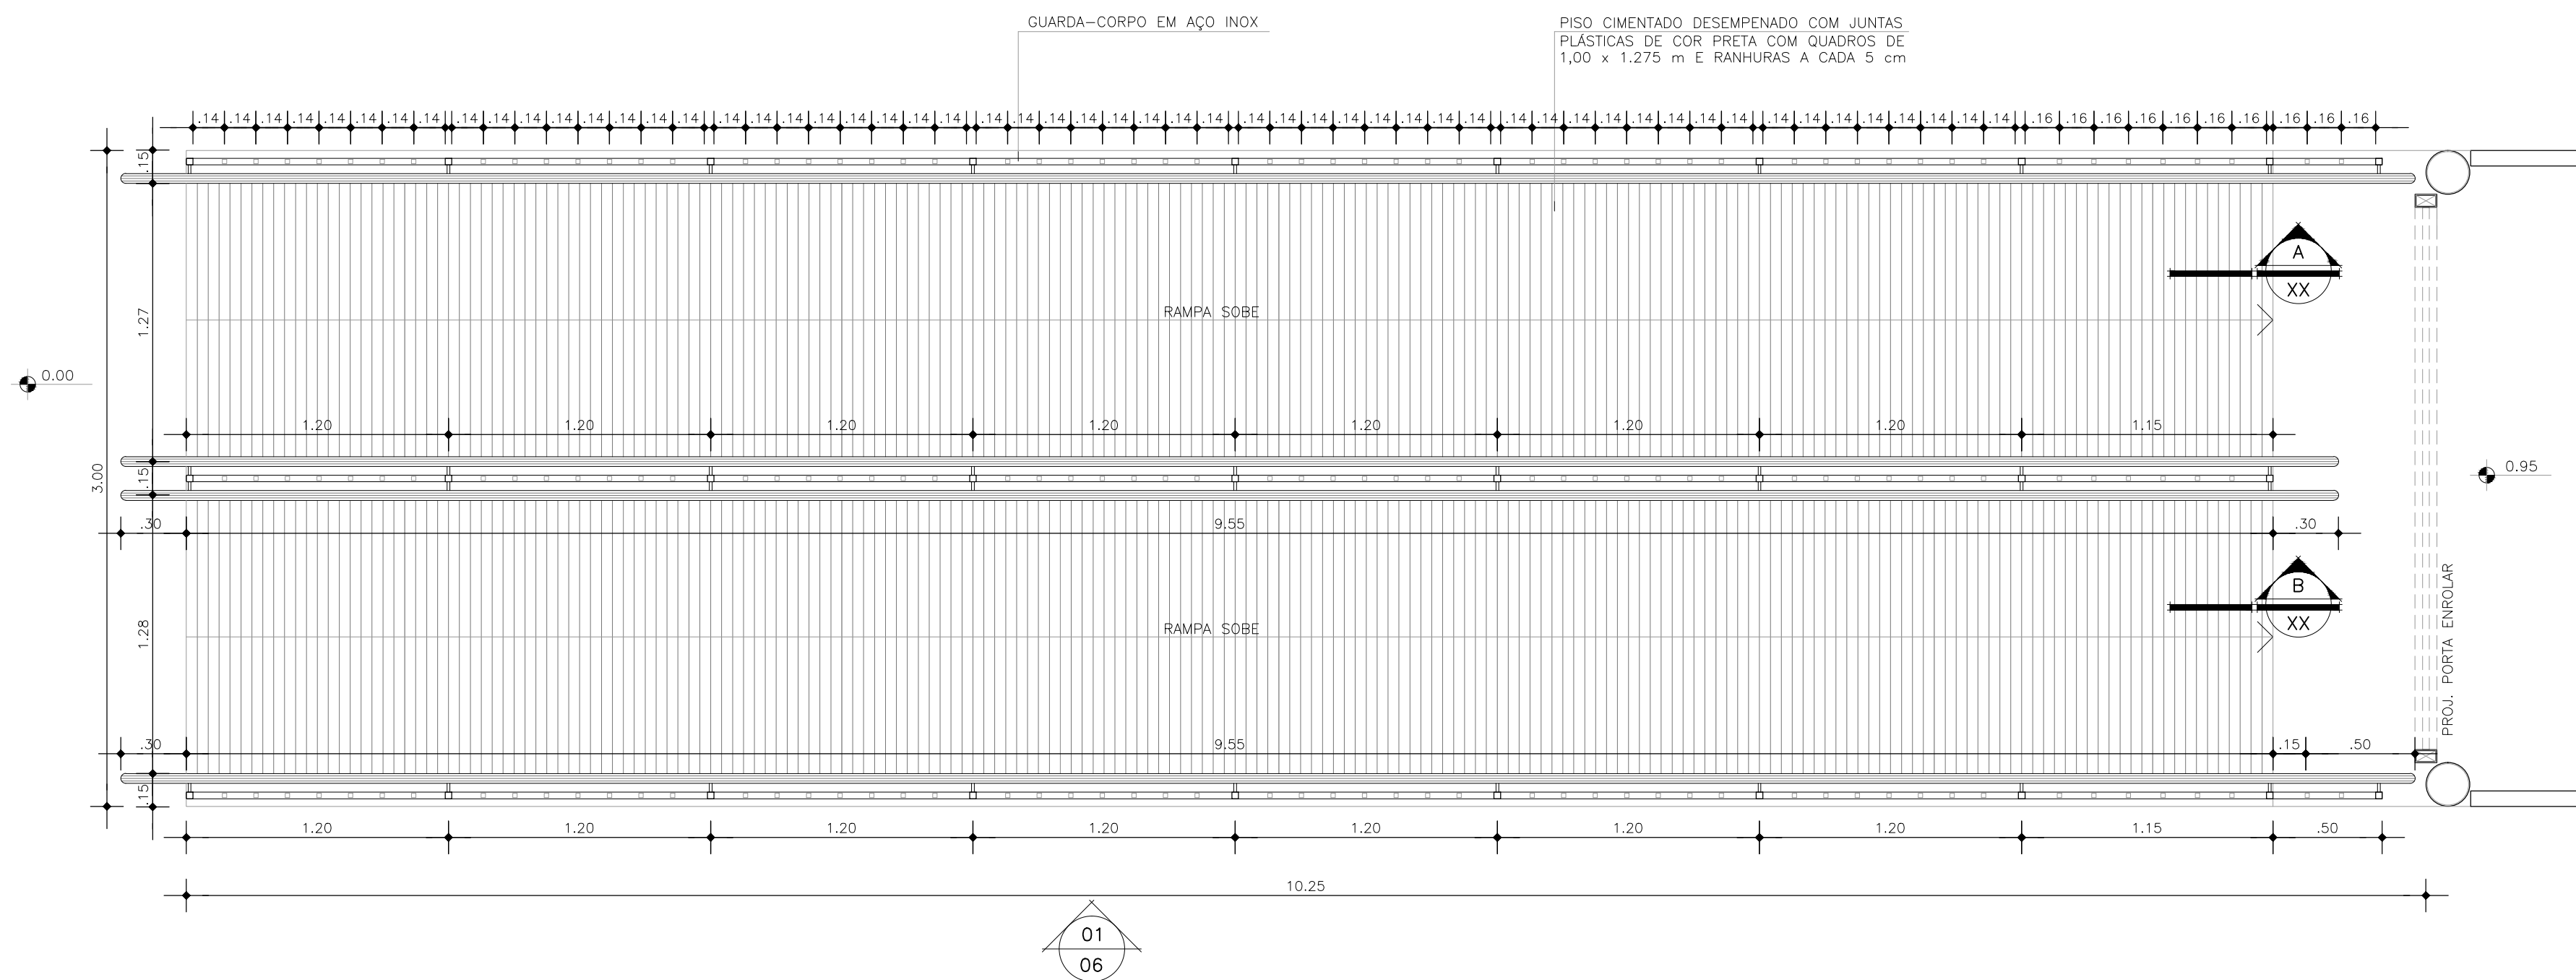

PLANTA BAIXA - ESC. 1:25
DET. RAMPA - RP01
DET. GUARDA-CORPO - GC05


OBSERVAÇÃO:
CONSIDEROU-SE PARA PISTA DO BRT COTA 0.00m.
A COTA DAS ESTAÇÕES É DE +0.95m EM RELAÇÃO À COTA 0.00m DA PISTA E DEVERÁ
ACOMPANHAR A INCLINAÇÃO DA MESMA.
CONFIRMAR AS COTAS NO LOCAL DE CADA MÓDULO DA ESTAÇÃO

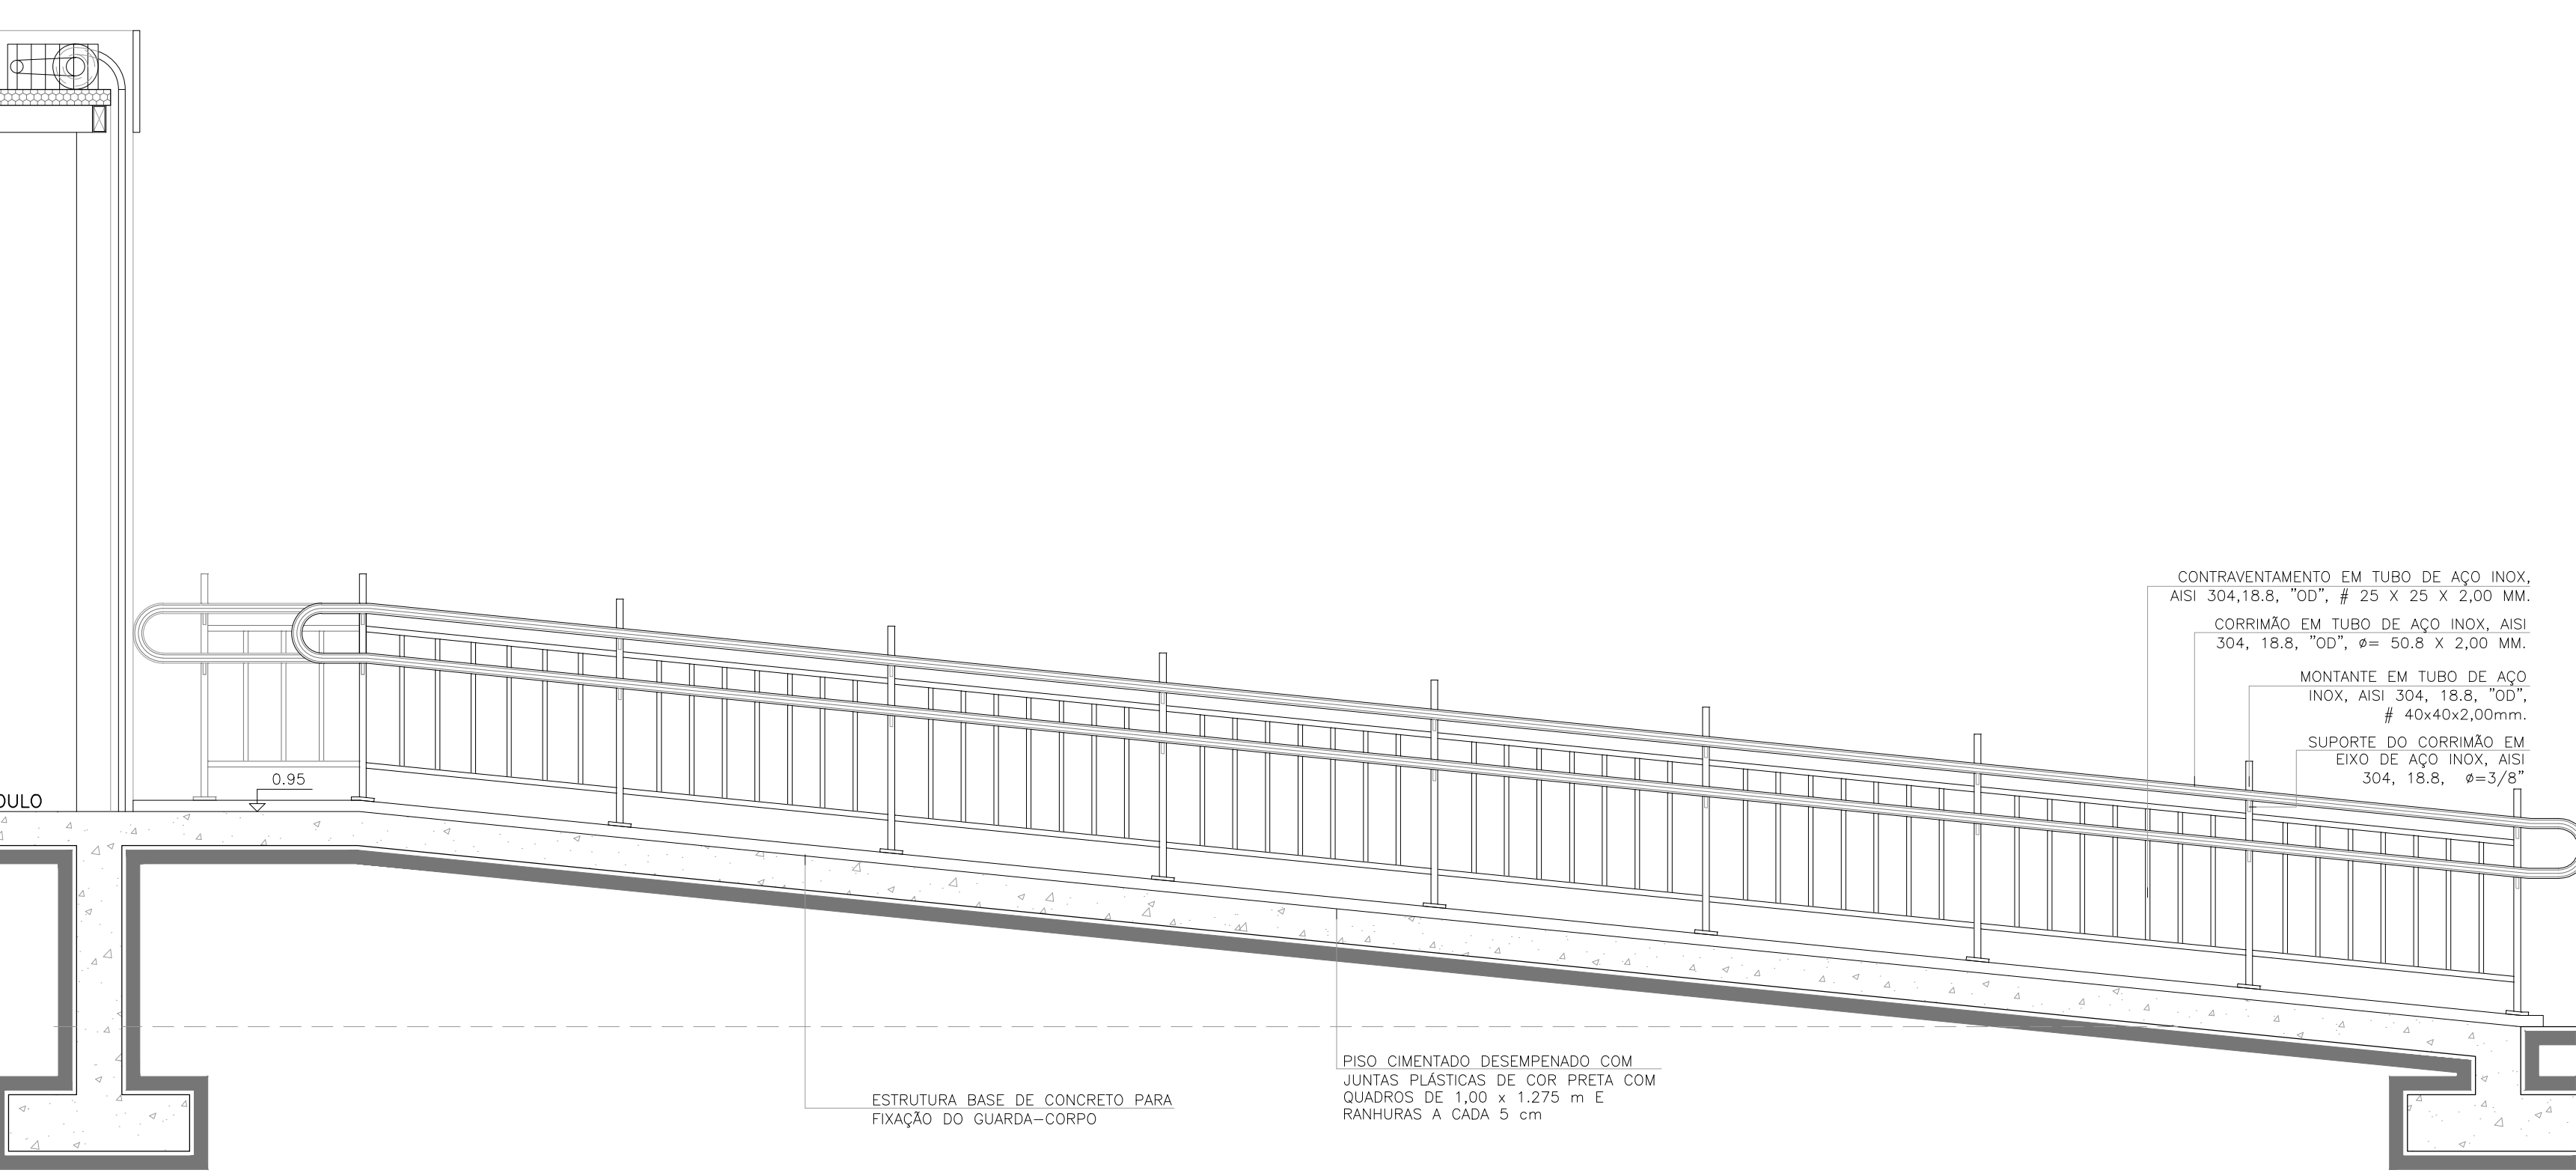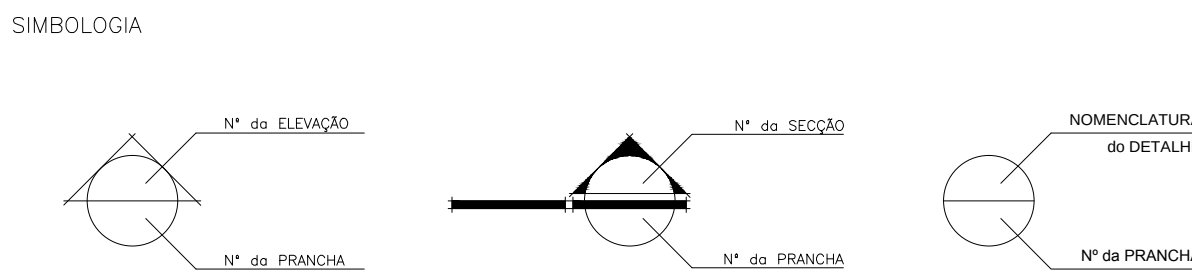

SECÇÃO B - ESC. 1:25
DET. RAMPA - RP02
DET. GUARDA-CORPO - GC05



SECÇÃO A - ESC. 1:25
DET. RAMPA - RP02
DET. GUARDA-CORPO - GC05

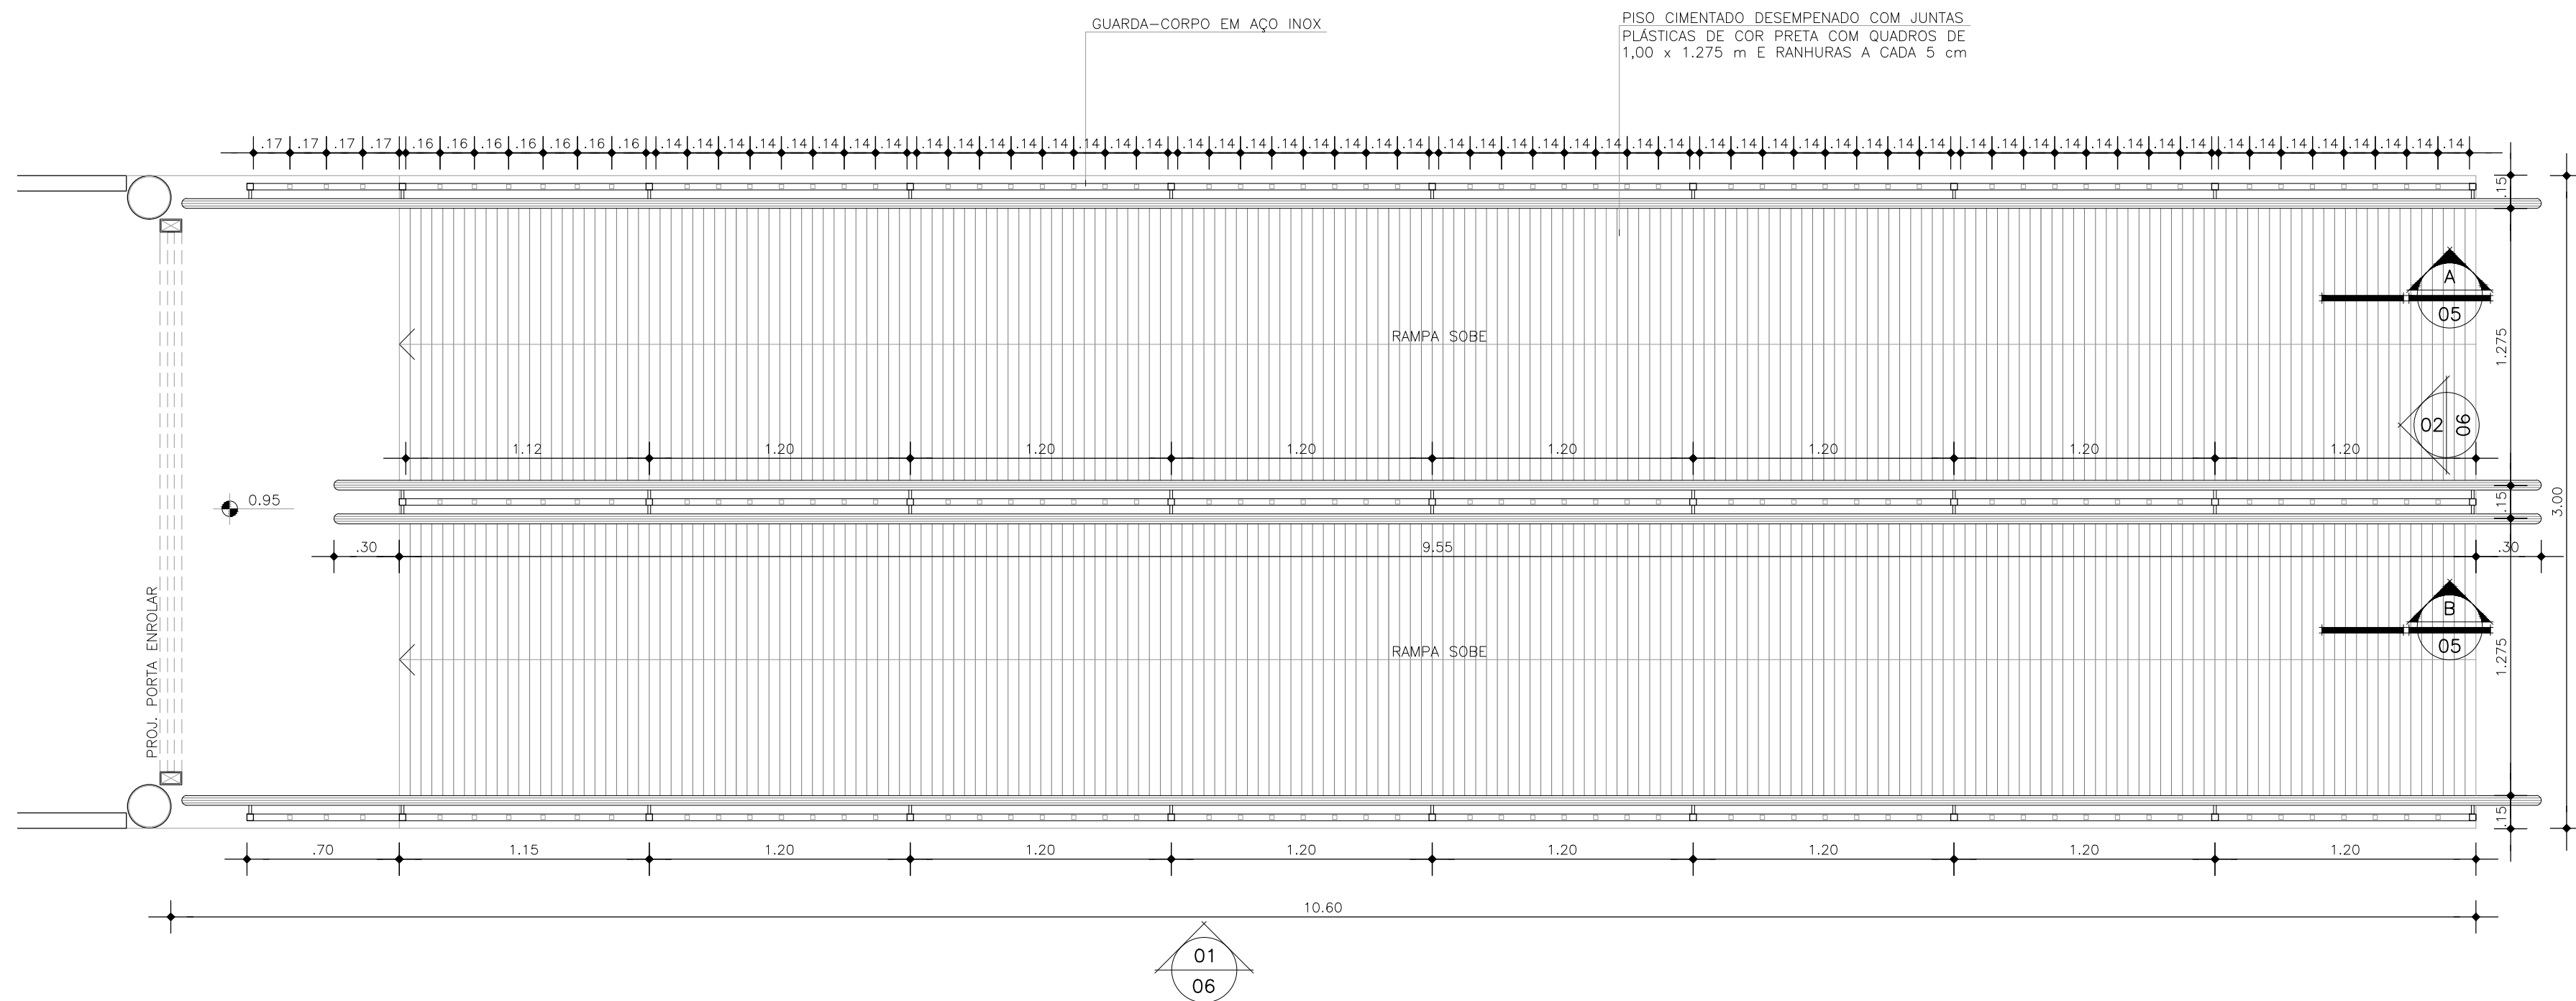

PLANTA BAIXA - ESC. 1:25
DET. RAMPA - RP02
DET. GUARDA-CORPO - GC05

EQUIPE TÉCNICA SENIOR
Francimário Arcanjo Gomes - CAU Nº 424384-5
Camilla da Silva Pereira - CAU Nº AB691-5
Onofre Veloso de Bastos - CREA Nº 9.745-0

DEPARTAMENTO DE PLANEJAMENTO
DIRETOR: ARG. Ednaldo Márcio Rente

PROJETO ARQUITETÔNICO
ARG. Armando Couceiro - CAU/PA Nº A0781-1
ARG. Alberto Rubim - CAU/PA Nº A0782-0

EQUIPE TÉCNICA COUCERO & RUBIM
Carles D.S. Luciana Ribas
Sílvia Martins
Roberta Fernandes

PROJETO ARQUITETÔNICO
Tatiana Leonardo
Larissa Souza
Carla Góes
Roberta Fernandes
Tamara Berman

AS BUILT

PROJETO ARQUITETÔNICO

COUCERO & RUBIM

ARQUITETOS ASSOCIADOS SDO LTDA

PROJETO ARQUITETÔNICO

PROJETO EXECUTIVO DE ARQUITETURA

MÓDULO MUNICIPAL

MÓDULO ATAQUE

PRINCIPAIS

BELEM Seurb

SECRETARIA MUNICIPAL DE URBANISMO

LOCAL


DATA

05/2015

ESCALA

INDICADA

COORDENADOR

ARG. Tatiana Leonardo

ARG. Larissa Guimarães

ARG. Roberta Berman

TRANSFORMAÇÃO

CQ-ARQ-005