
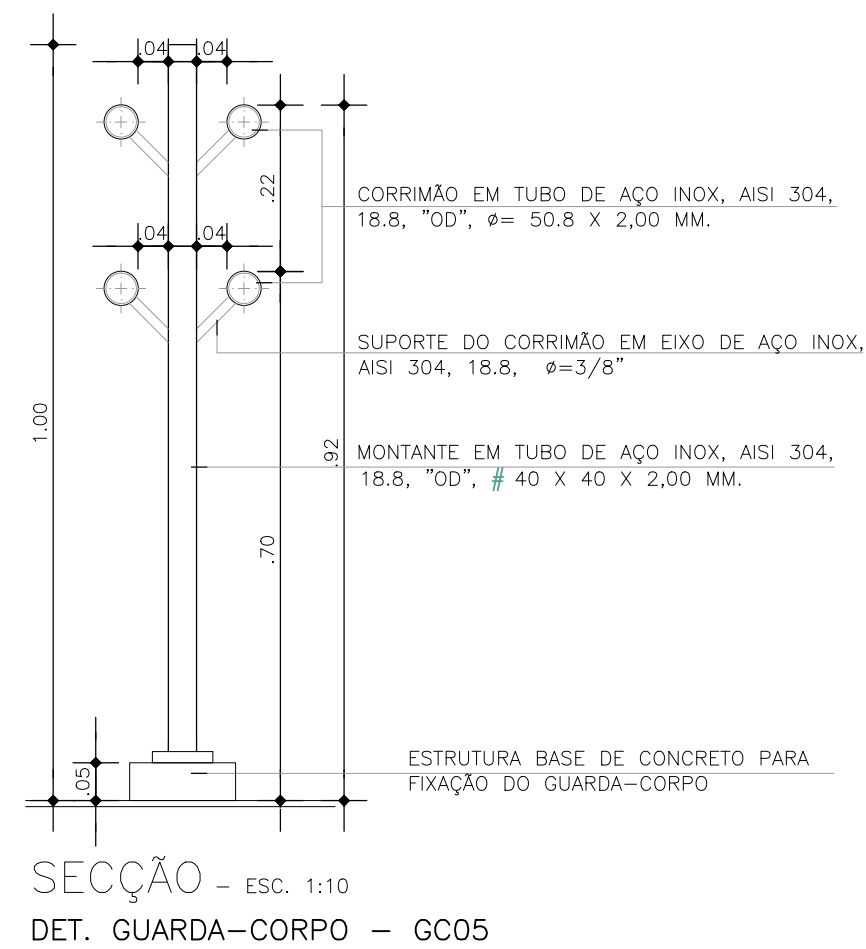
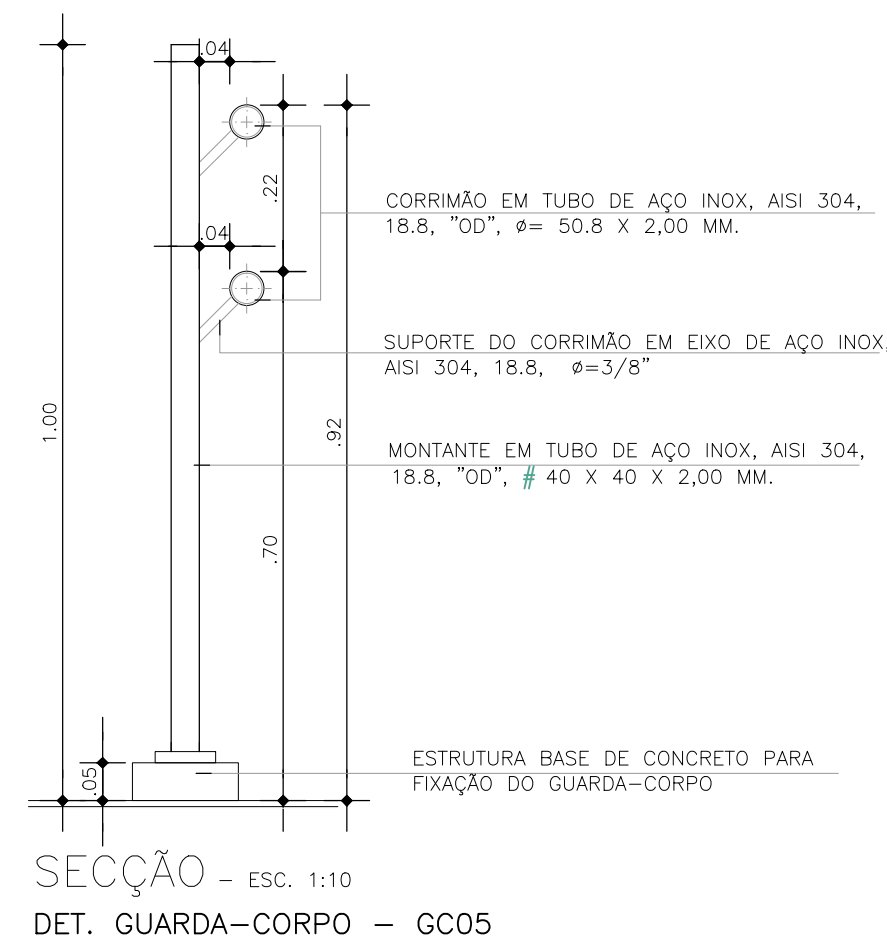
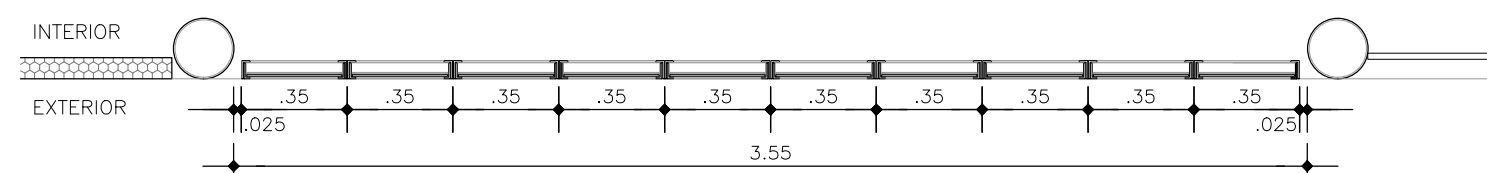
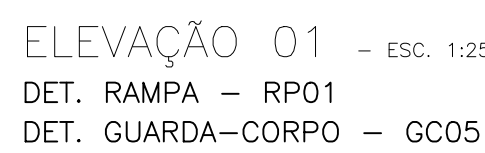
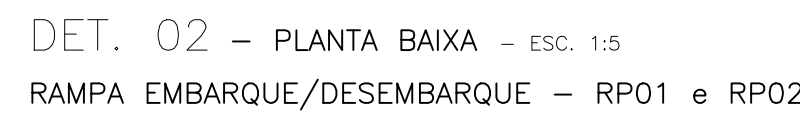
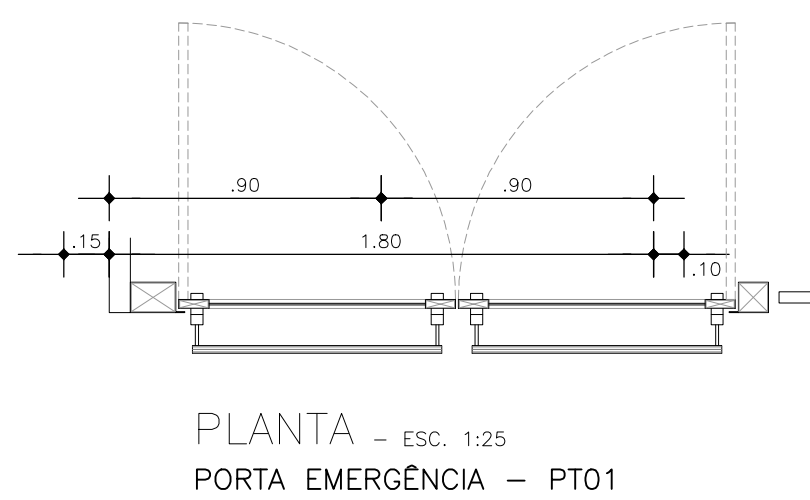
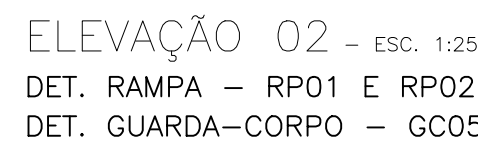


AS BUILT

OBSERVAÇÃO:

CONSIDEROU-SE PARA PISTA DO BRT COTA 0.00m.
A COTA DAS ESTAÇÕES É DE +0.95m EM RELAÇÃO À COTA 0.00m DA PISTA E DEVERÁ ACOMPANHAR A INCLINAÇÃO DA MESMA.
CONFIRMAR AS COTAS NO LOCAL DE CADA MÓDULO DA ESTAÇÃO

SIMBOLOGIA

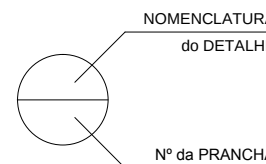

CONSTRUÇÃO

EQUIPE TÉCNICA SEMOR

Francimário Arcoverde Gomes – CAU N° A24284-5

Camila da Silva Pereira – CAU N° AB6091-3


PROJETO ARQUITETÔNICO

ARQ. Alberto Rubim - CAJ/PA n° A0782-0






LOCAL

FRANCHA

CQ-ARQ-006

CAO

Arq.Tatila Leandro

Arq.Rafaela Guimarães

Arq.Lenora Bierman

