



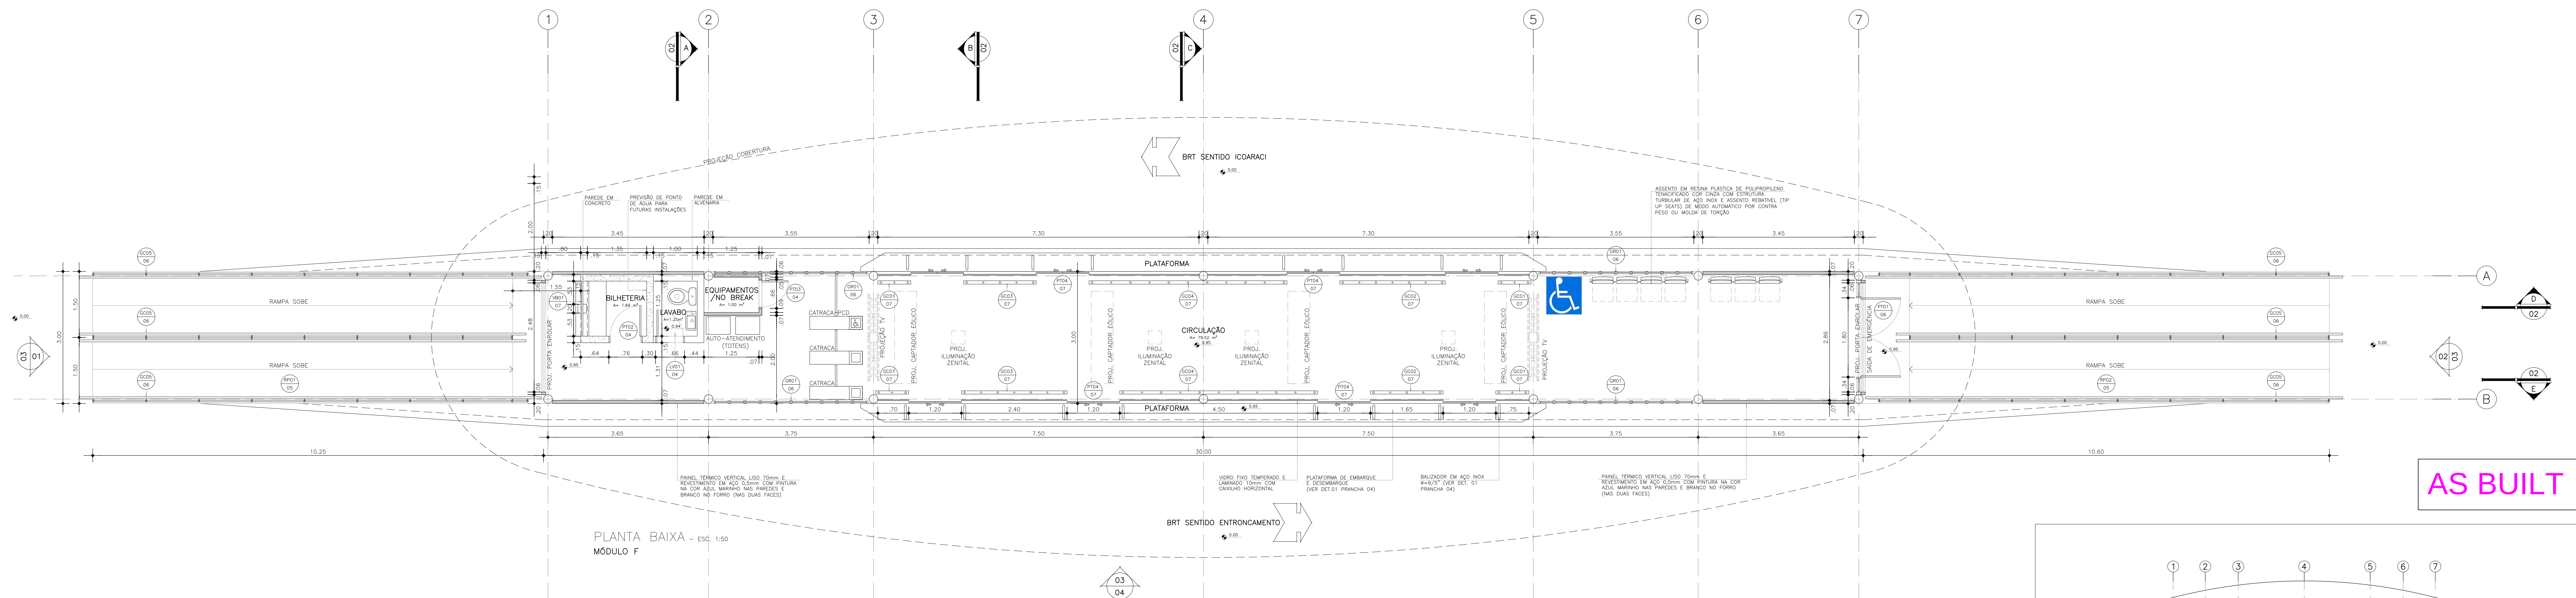

AS BUILT

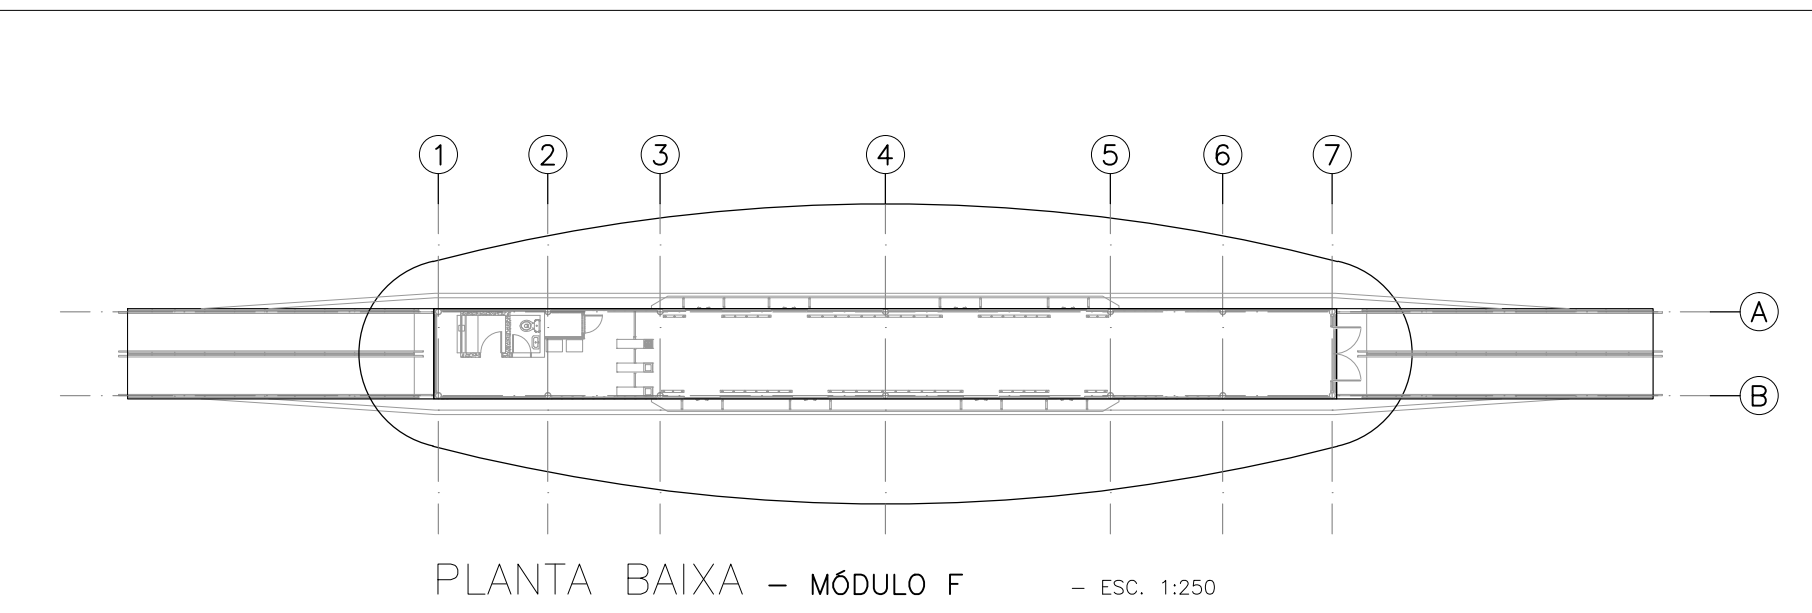

PROJETO ARQUITETÔNICO	COQUEIRO & RUBIM 	SECRETARIA DE PLANEJAMENTO E GESTÃO BELEM SECRETARIA MUNICIPAL DE URBANISMO	Seurb
ARQ. Alberto Rubim – CAU/PA nº 20781-1	ARQUITETOS ASSOCIADOS S/O Ltda. Rua da Marquês, 2004 - Apto 100 - Belém - PA e-mail: arquiteto@coqueiroeRubim.com.br e-mail: rubim@coqueiroeRubim.com.br	PLANTA BAIXA E COBERTURA	PROJETO:
ARQ. Alberto Rubim – CAU/PA nº 20782-0	PROJETO EXECUTIVO DE ARQUITETURA	LOCAL	PROJETO:
EQUIPE TÉCNICA COQUEIRO & RUBIM	MODULO MUNICIPAL	ESTAÇÃO JAROM PORTUGAL	PROJETO:
Carlos D. S. Lima Luciano Basso Clayton Martins Roberto Fernandes	MODULO DUPLO	ESCALA	CAD
Roberto Guimarães Larissa Sousa Cristina Costa Fernanda Fernandes Tatiana Berman	MODULO ATUQUE	COORDENADOR	Arq. Tatila Leonardo Arquiteto Basso
	Data / 2015	INDICADA	Arq. Tatila Leonardo

— PREVIA AUTORIZAÇÃO DE SEU AUTOR, FICARÁ SUJEITA AS MEDIDAS LEGAIS CABENTES.
A ALTERAÇÃO DESTES PROJETOS EXIBE SEU AUTOR DE QUALQUER RESPONSABILIDADE POSTERIOR.