




ELEVAÇÃO 03 - ESC. 1:50
MÓDULO DUPLO ATAQUE - AUGUSTO MONTENEGRO

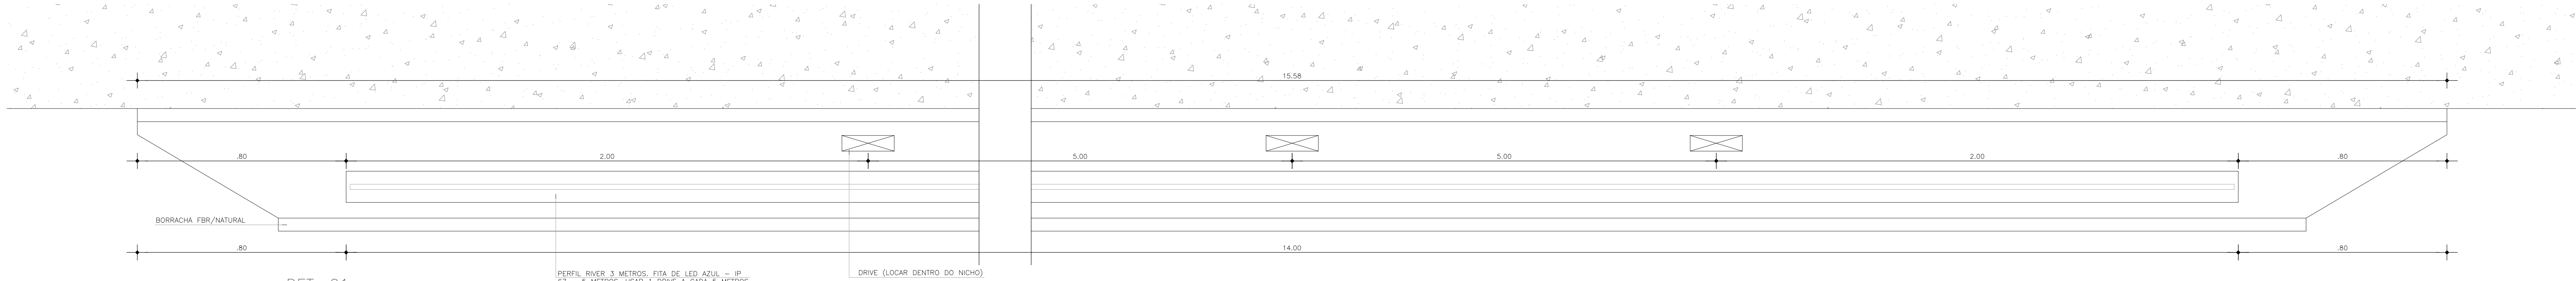


DET. 01 - PLANTA BAIXA - ESC. 1:10
PLATAFORMA EMBARQUE/DESEMBARQUE

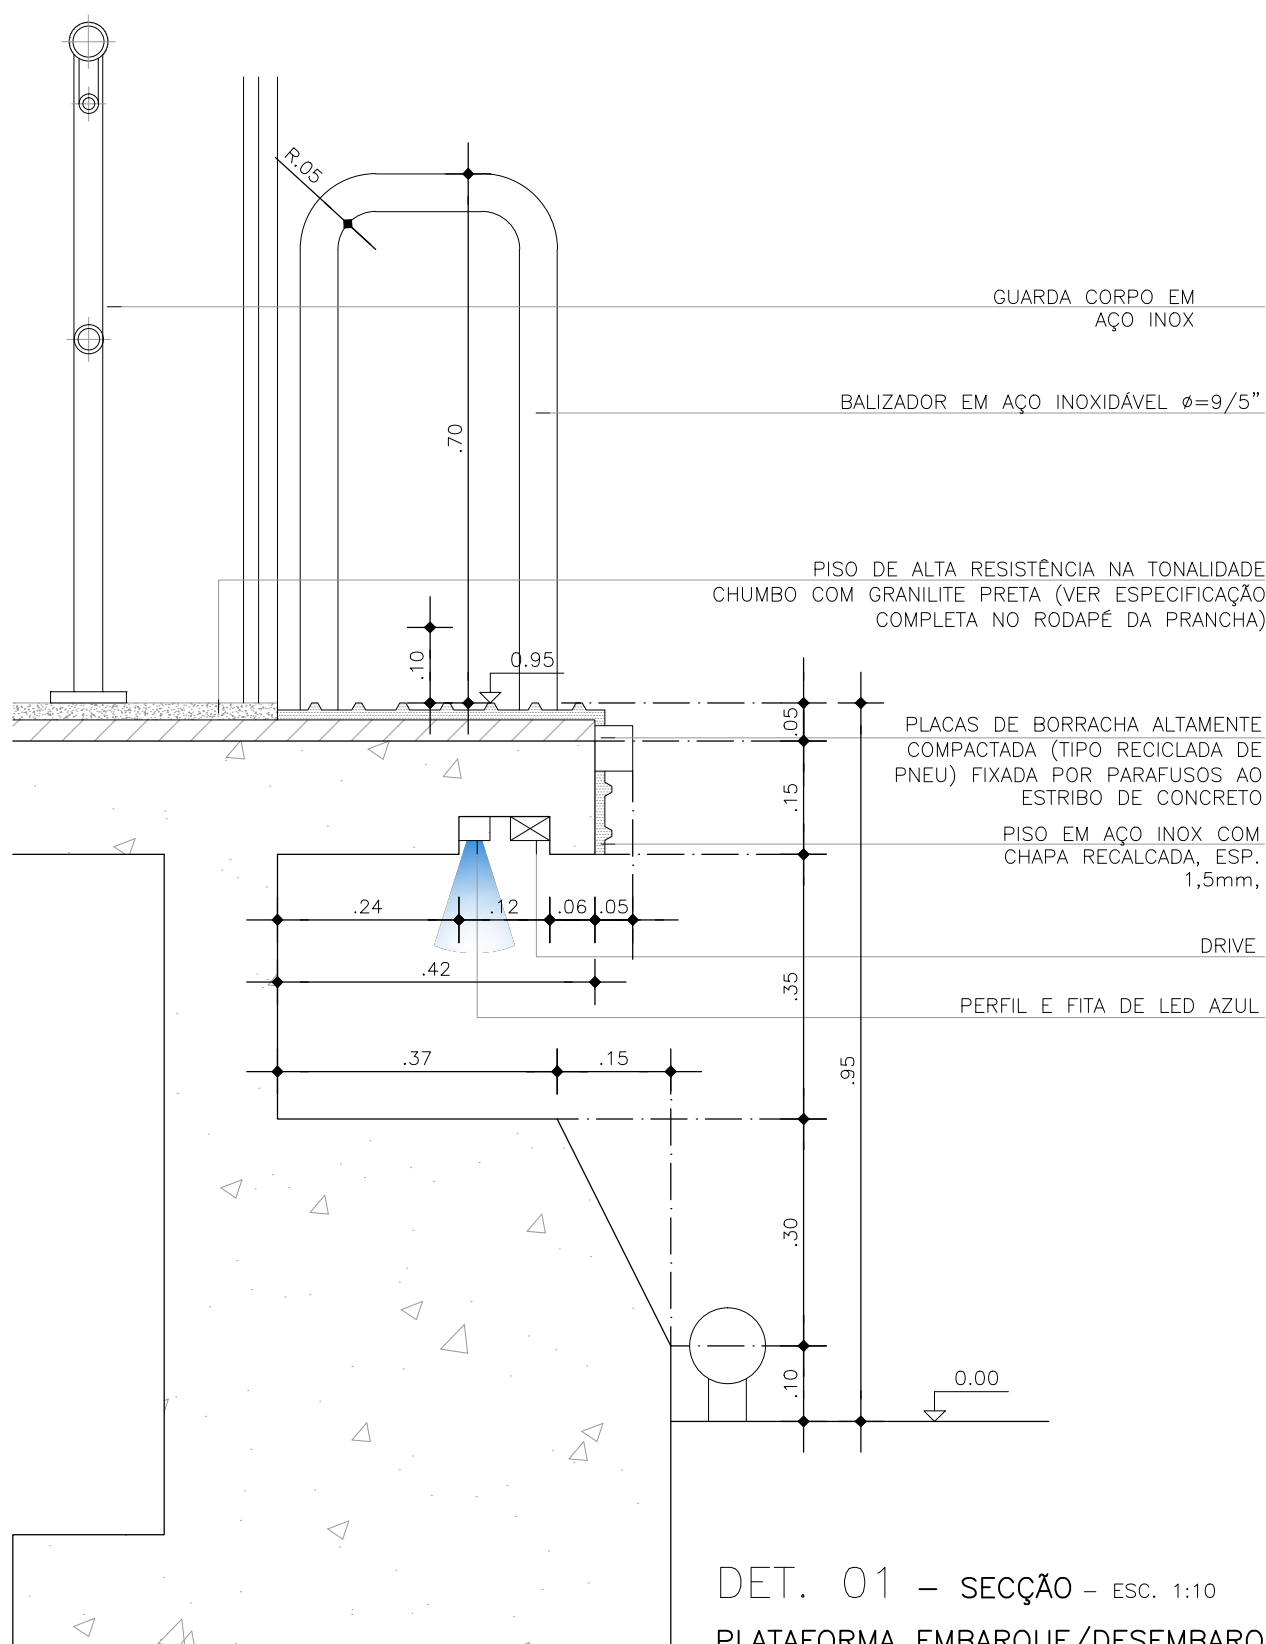


DET. 01 - SEÇÃO - ESC. 1:10
PLATAFORMA EMBARQUE/DESEMBARQUE

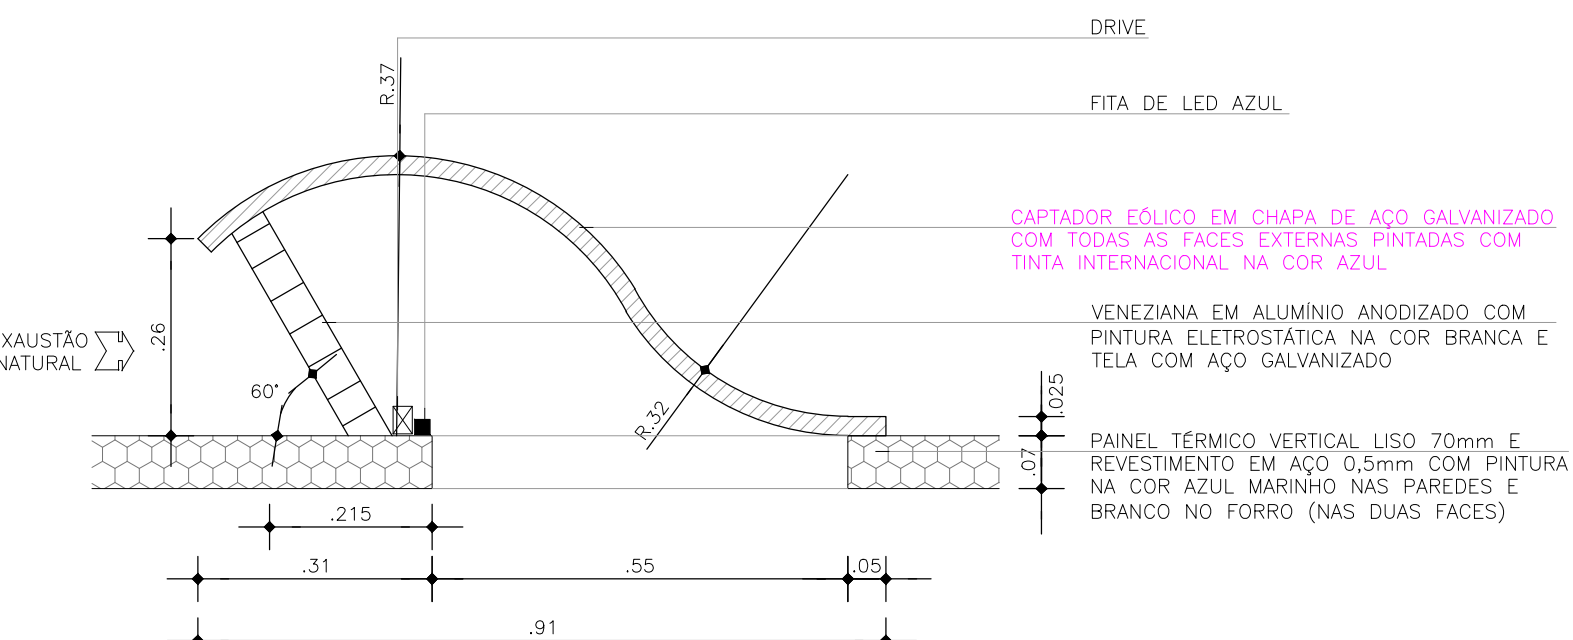


DET. 03 - SEÇÃO - ESC. 1:10
BRISÉ CAPTAÇÃO EÓLICA

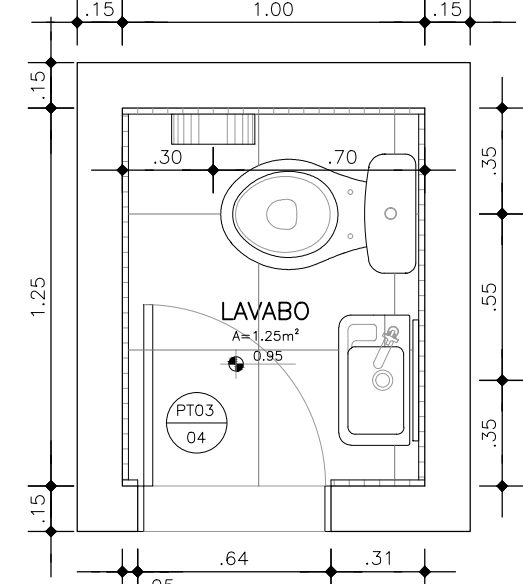


PLANTA BAIXA - ESC. 1:25
DET. LAVABO - LV01

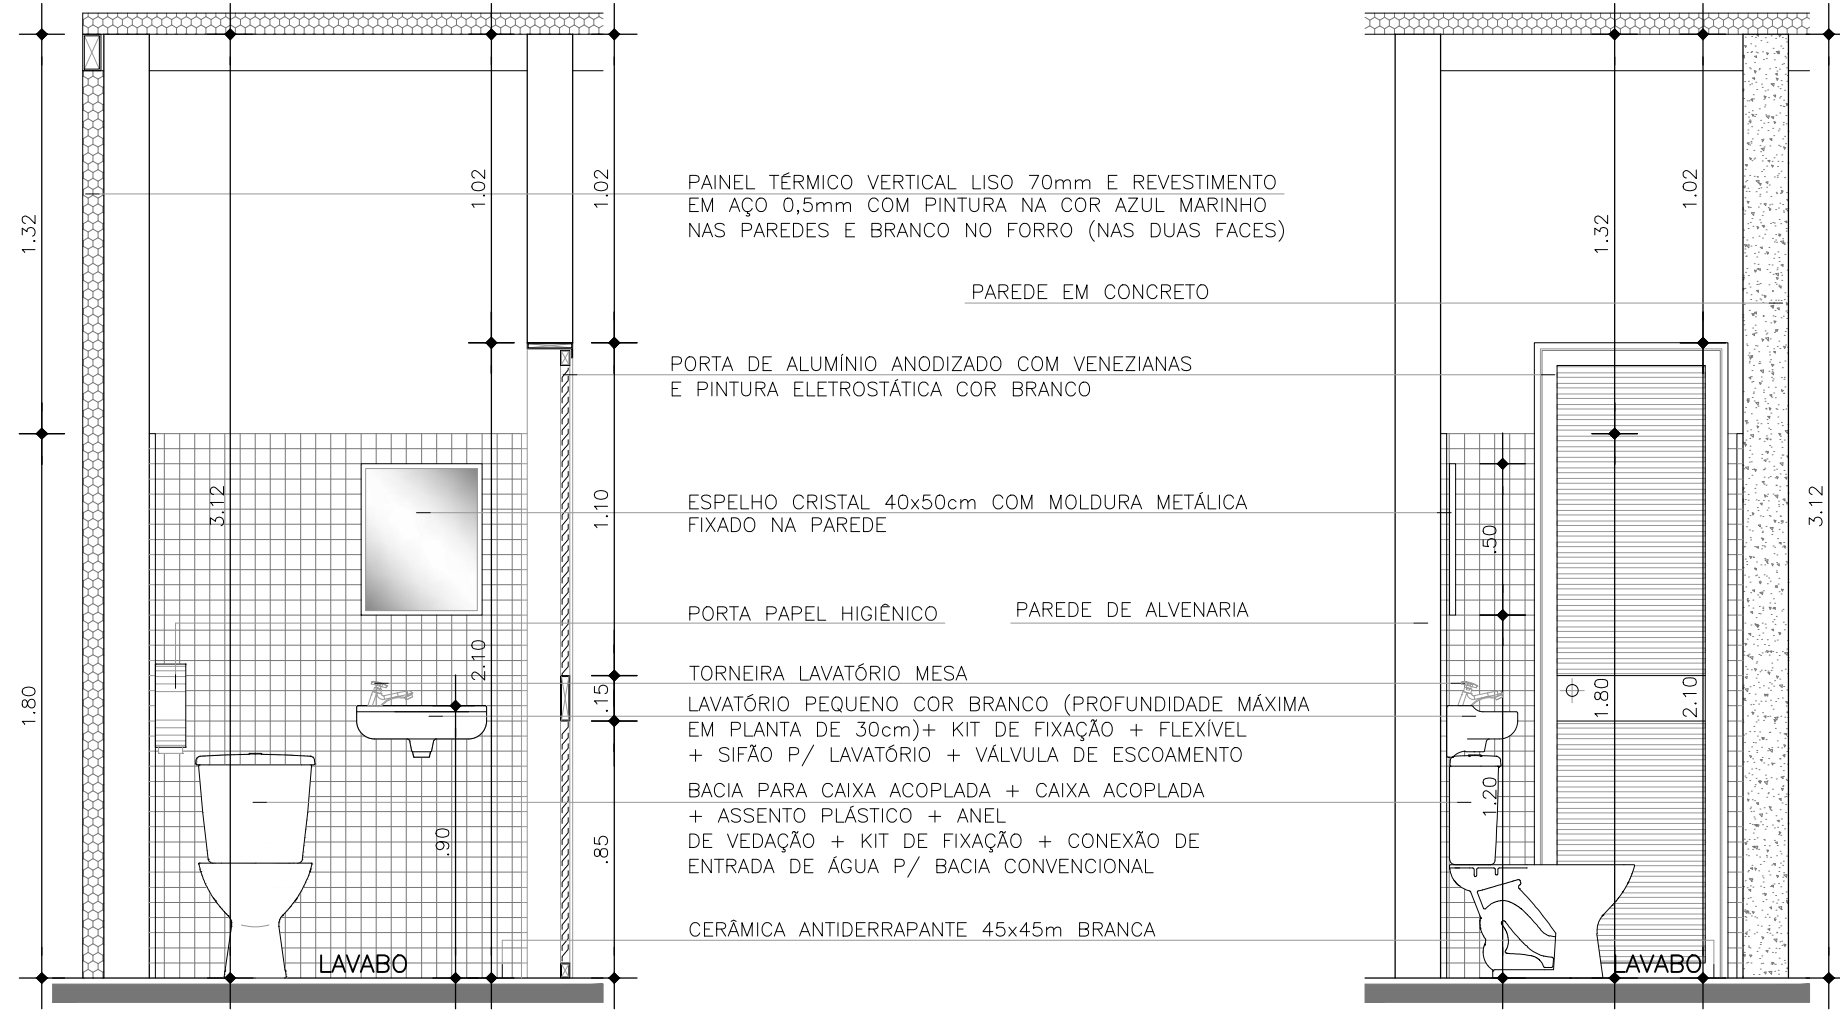


SEÇÃO A - ESC. 1:25
DET. LAVABO - LV01

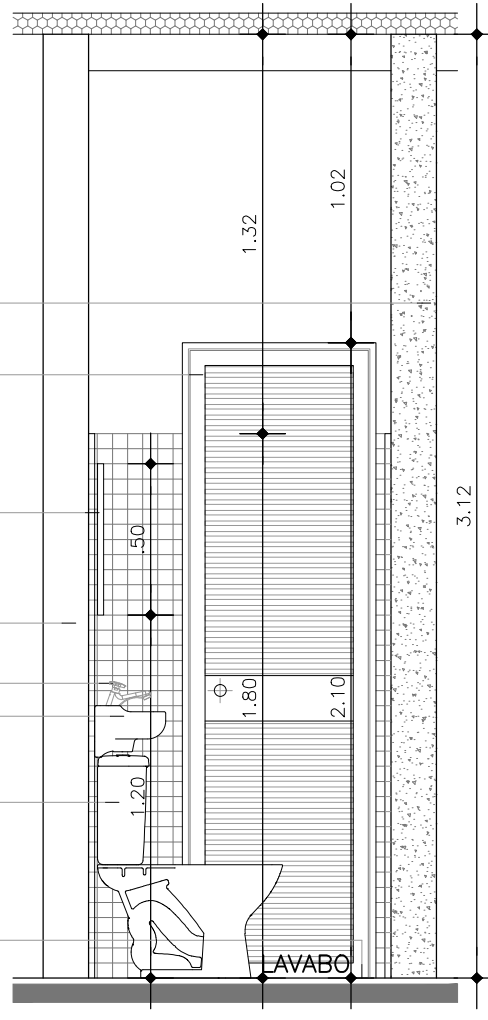


SEÇÃO B - ESC. 1:25
DET. LAVABO - LV01

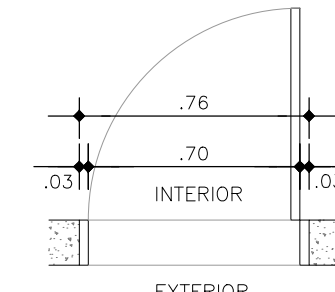


PLANTA - ESC. 1:25
PORTA BILHETERIA - PT02

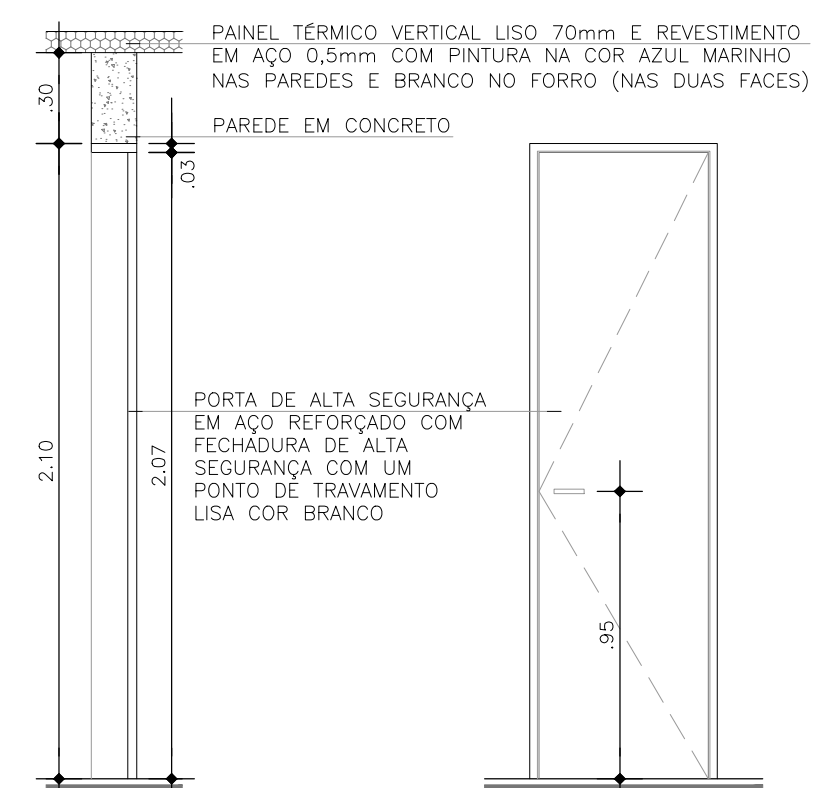


SEÇÃO - ESC. 1:25
PORTA BILHETERIA - PT02

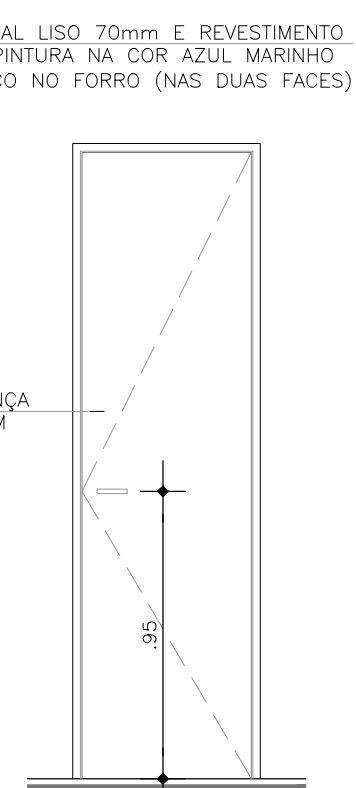


ELEVAÇÃO - ESC. 1:25
PORTA BILHETERIA - PT02

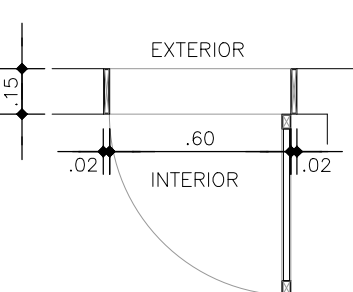

PLANTA - ESC. 1:25
PORTA LAVABO - PT03
PORTA EQUIPAMENTOS

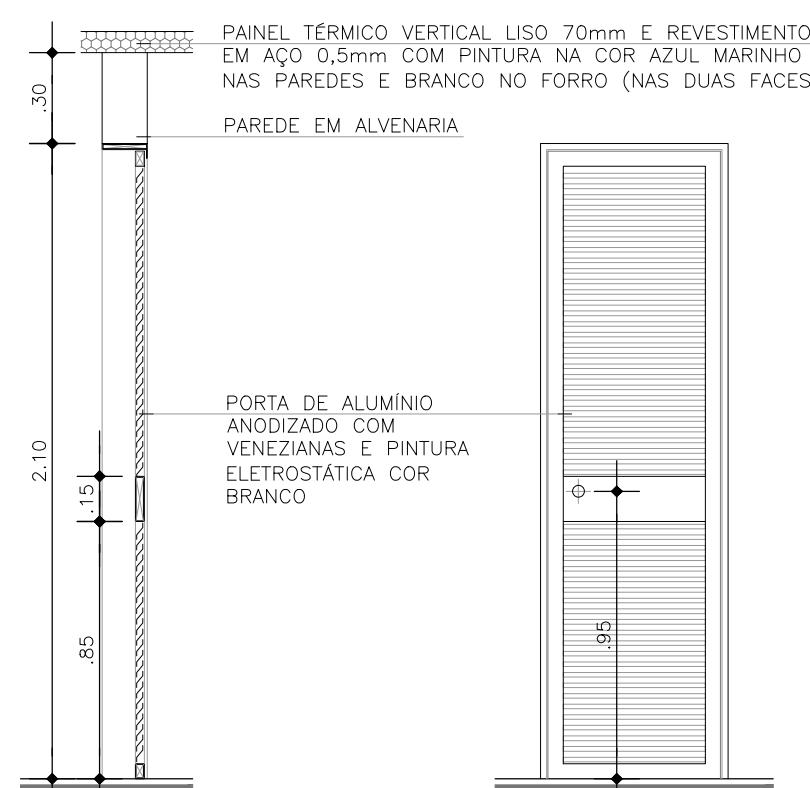


SEÇÃO - ESC. 1:25
PORTA LAVABO - PT03
PORTA EQUIPAMENTOS

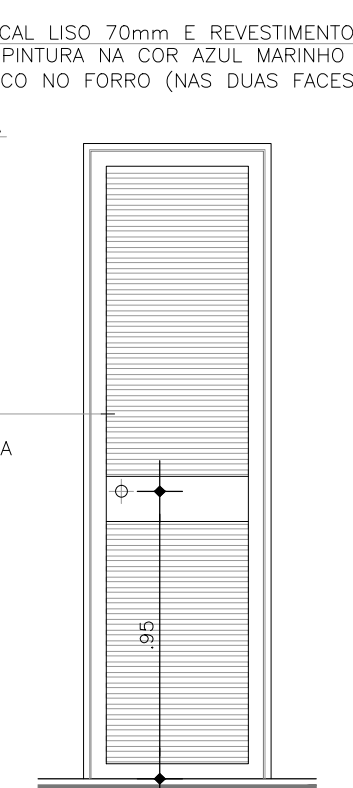

ELEVAÇÃO - ESC. 1:25
PORTA LAVABO - PT03
PORTA EQUIPAMENTOS

OBSERVAÇÃO:
CONSIDEROU-SE PARA PISTA DO BRT COTA 0,00m.
A COTA DAS ESTAÇÕES É DE +0,95m EM RELAÇÃO À COTA 0,00m DA PISTA E DEVERÁ
ACOMPANHAR A INCLINAÇÃO DA MESMA.
CONFIRMAR AS COTAS NO LOCAL DE CADA MÓDULO DA ESTAÇÃO

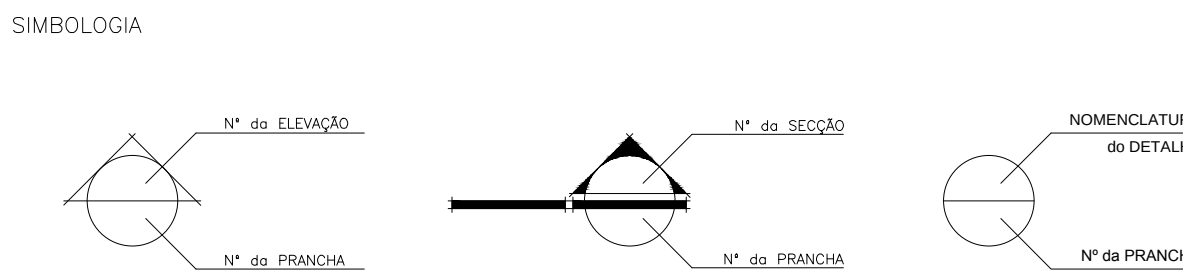

CONSTRUÇÃO

EQUIPE TÉCNICA SENIOR
Francimário Arcanjo Gomes - CAU N° 424384-5
Camilla da Silva Pereira - CAU N° 486091-3
Onofre Veloso de Bastos - CREA N° 9.745-0
DEPARTAMENTO DE PLANEJAMENTO
DIRETOR: ARG. Edinaldo Márcio Rente

PROJETO ARQUITETÔNICO
ARG. Armando Couceiro - CAU/PA N° A0781-1
ARG. Alberto Rubim - CAU/PA N° A0782-0
EQUIPE TÉCNICA COUCEIRO & RUBIM
Carles G.S.
Luciana Ribas
Shirley Martins
Roberta Fernandes
Telita Leonardo
Larissa Souza
Carla Góti
Nádia Guimarães
Amanda Foss

COUCEIRO & RUBIM				PREFEITURA DE BELÉM Seurb			
ARQUITETOS ASSOCIADOS SDO LTDA				ELEVÇÃO 03 E DETALHES			
PROJETO EXECUTIVO DE ARQUITETURA				LOCAL			
MÓDULO MUNICIPAL				ESTAÇÃO JARDIM PORTUGAL			
MÓDULO DUPLO ATAQUE				COORDENADOR			
DATA				INDICADA			
Maio/2015				Arg. Talita Leonardo			
DIRETOS RESERVADOS				CAD			
A AUTORIZAÇÃO DO PROJETO É DE USO EXCLUSIVO DO CLIENTE E NÃO PODE SER REPRODUZIDA SEM A AUTORIZAÇÃO DO PROJETO				ARG. Rubim, Guimarães			
LIT. 3172 DE 21/12/11				CQ-ARQ-004			

AS BUILT