
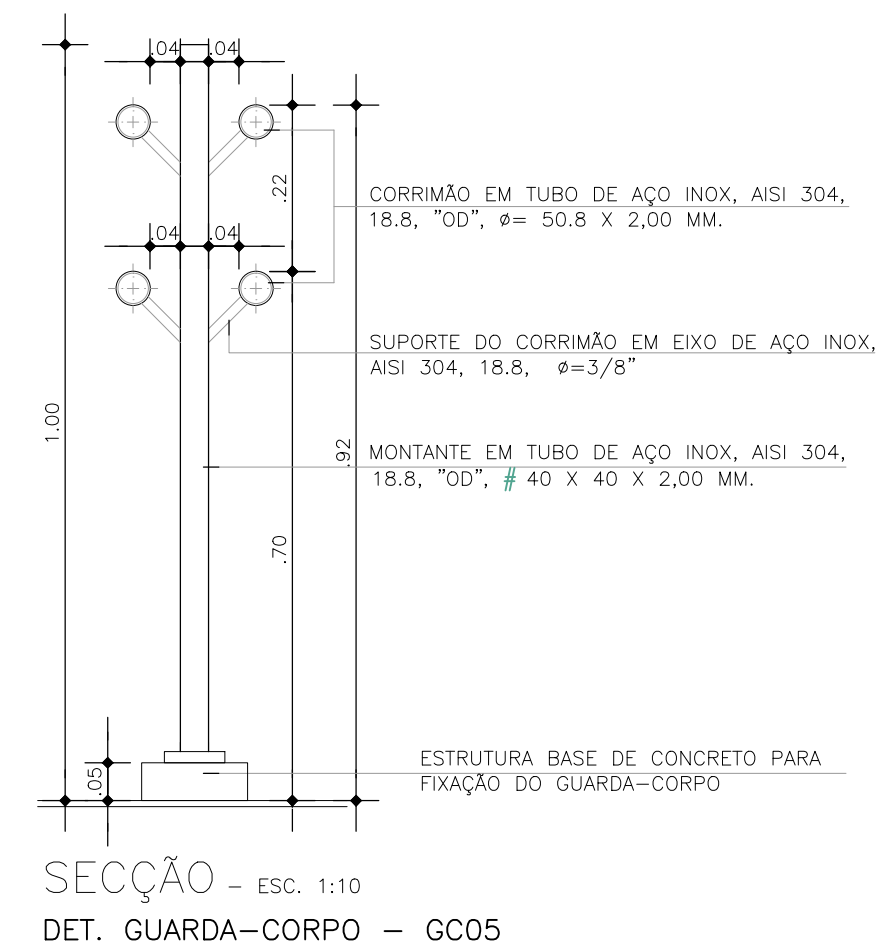
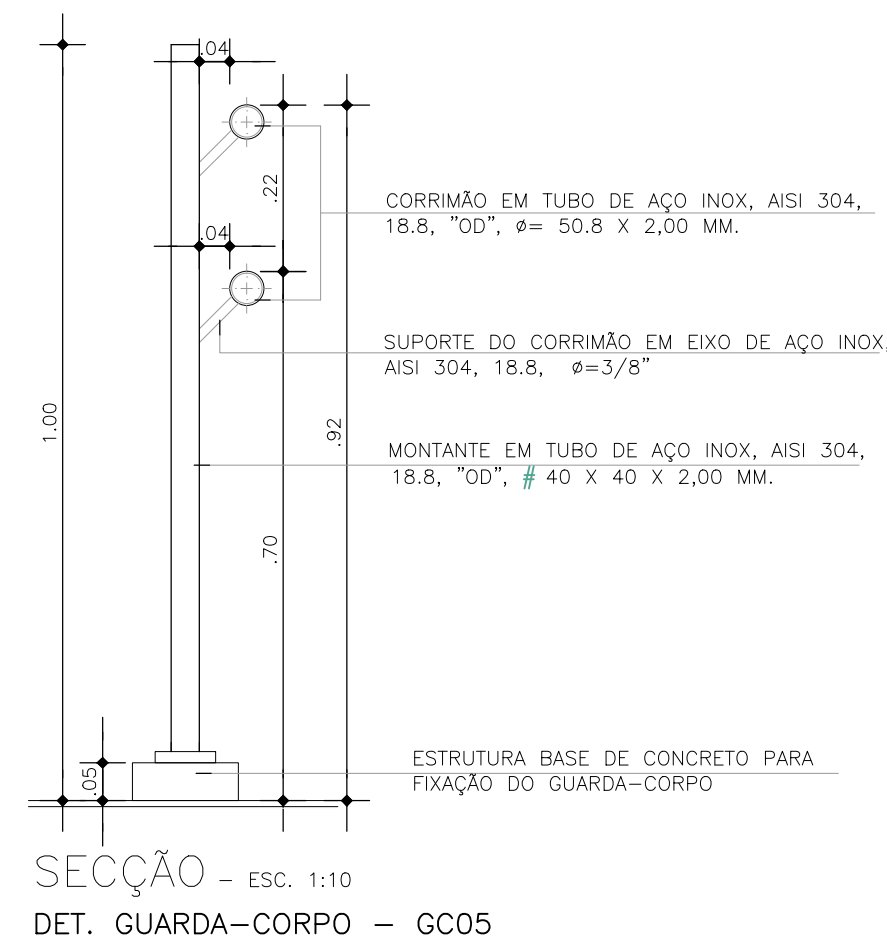
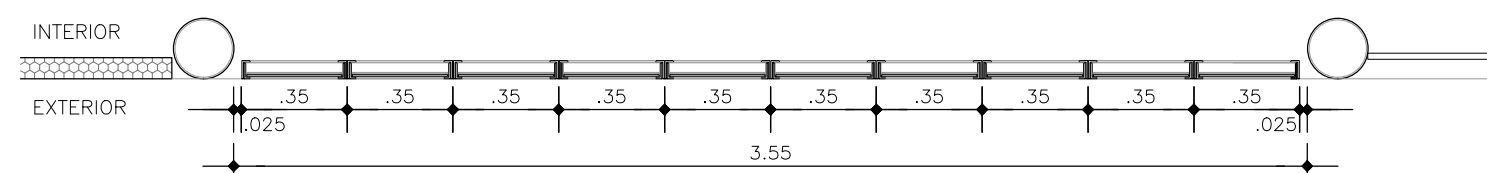
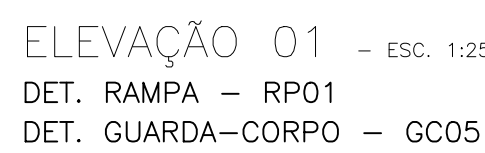
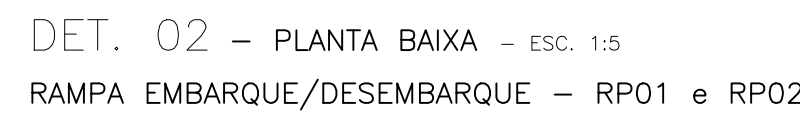
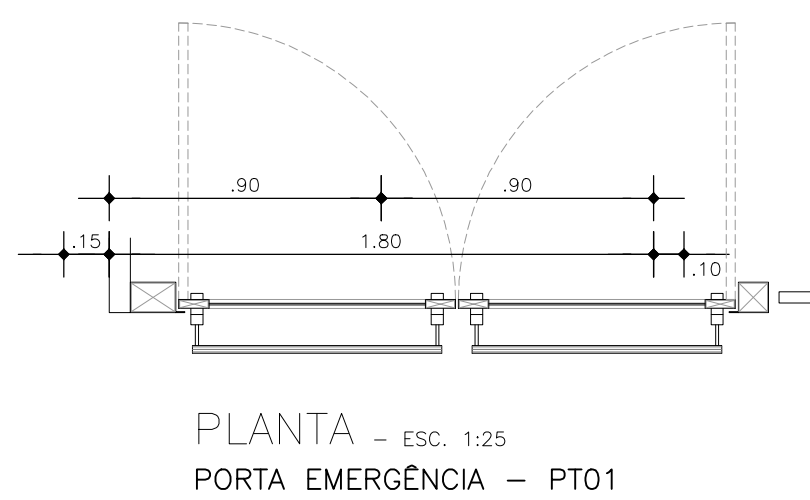
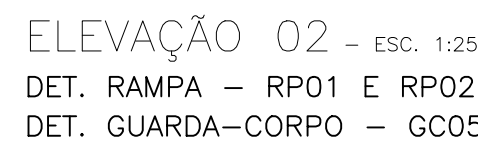


AS BUILT

OBSERVAÇÃO:

CONSIDEROU-SE PARA PISTA DO BRT COTA 0.00m.
A COTA DAS ESTAÇÕES É DE +0.95m EM RELAÇÃO À COTA 0.00m DA PISTA E DEVERÁ ACOMPANHAR A INCLINAÇÃO DA MESMA.
CONFIRMAR AS COTAS NO LOCAL DE CADA MÓDULO DA ESTAÇÃO

SIMBOLOGIA

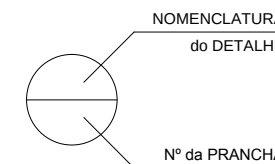

CONSTRUÇÃO

EQUIPE TÉCNICA SEMOR

Francimário Arcoverde Gomes – CAU N° A24284-5

Camila da Silva Pereira – CAD N° A86091-3

DEPARTAMENTO DE PLANEJAMENTO

DIRETOR: ARQ. Edinaldo Mácola Rente

PROJETO ARQUITETÔNICO

ARQ. Alberto Rubim - CAJ/PA n.º A0782-0

Carlos D.S. Talita Leandro Boisson




MÓDULO MUNICIPAL



LOCAL


CO-ARO-006

