




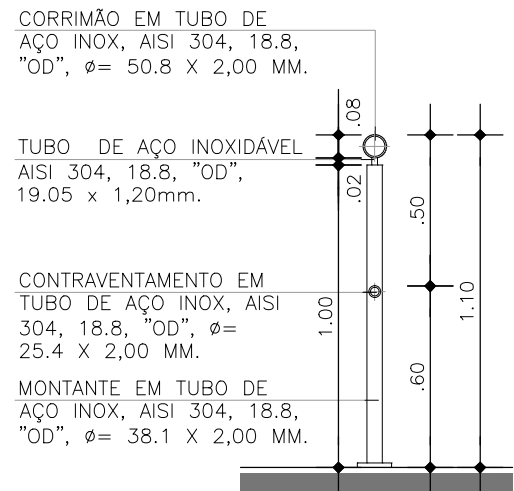


SECÇÃO - ESC. 1:25  
DET. GUARDA-CORPO - GC01 à GC04

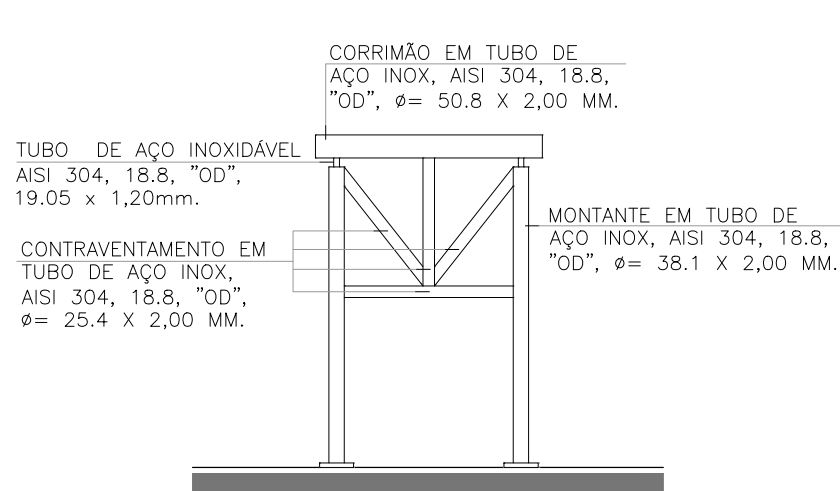


ELEVACÃO - ESC. 1:25  
DET. GUARDA-CORPO - GC01

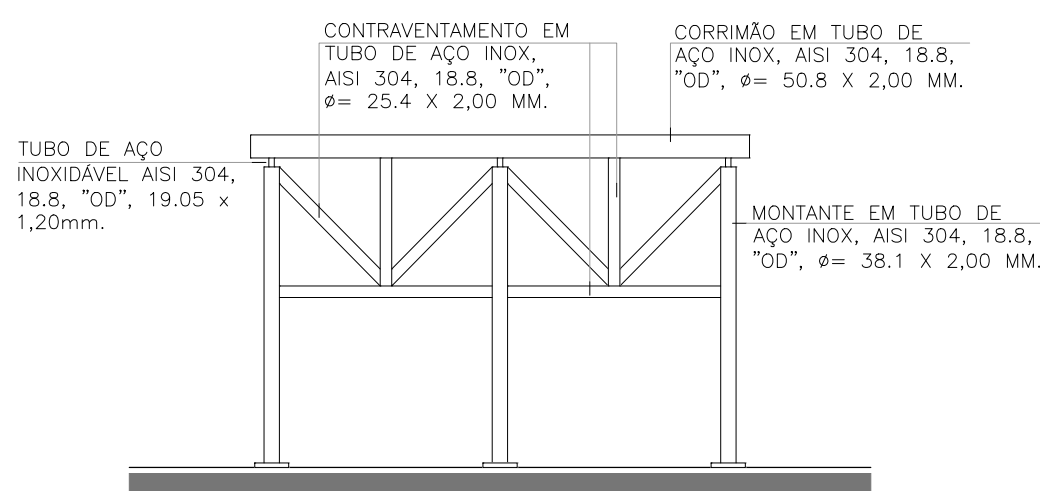


ELEVACÃO - ESC. 1:25  
DET. GUARDA-CORPO - GC02

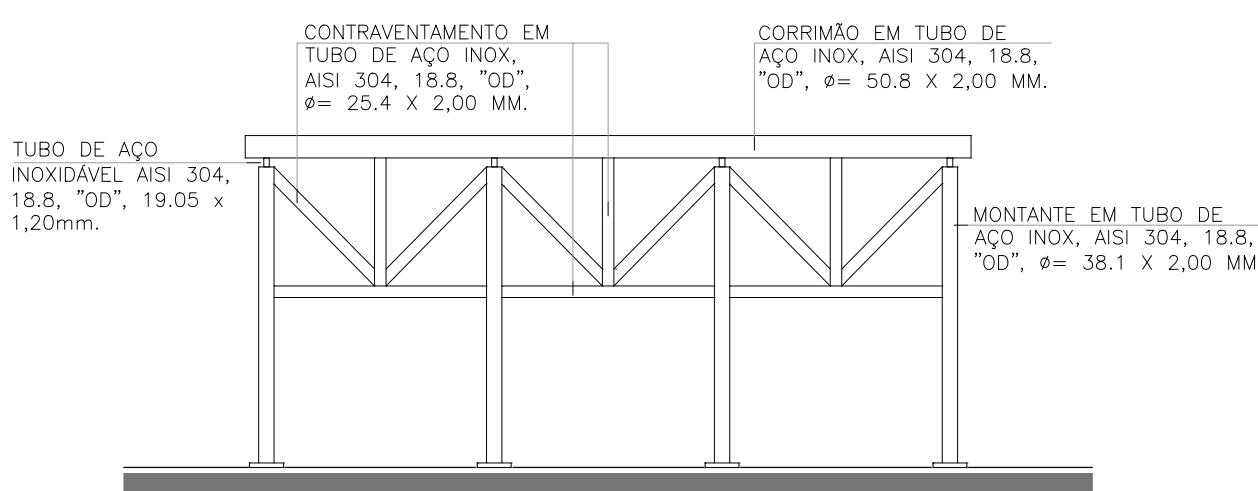


ELEVACÃO - ESC. 1:25  
DET. GUARDA-CORPO - GC03

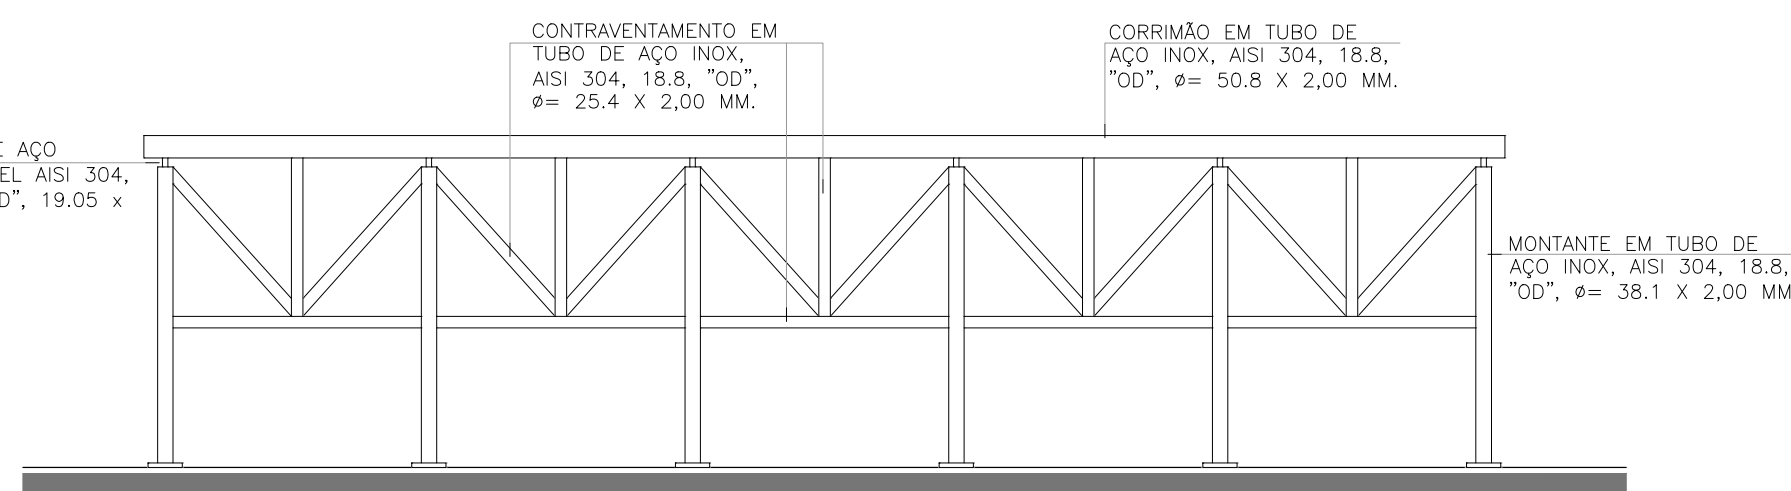


ELEVACÃO - ESC. 1:25  
DET. GUARDA-CORPO - GC04

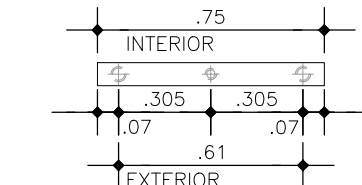


PLANTA BAIXA - ESC. 1:25  
DET. GUARDA-CORPO - GC01

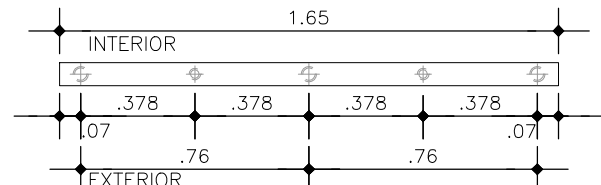


PLANTA BAIXA - ESC. 1:25  
DET. GUARDA-CORPO - GC02

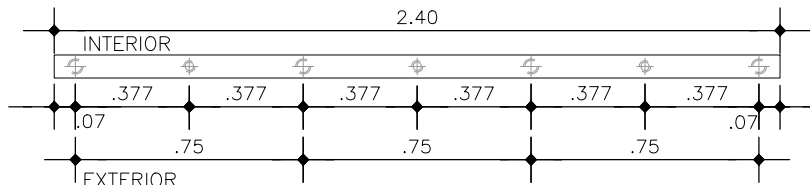


PLANTA BAIXA - ESC. 1:25  
DET. GUARDA-CORPO - GC03

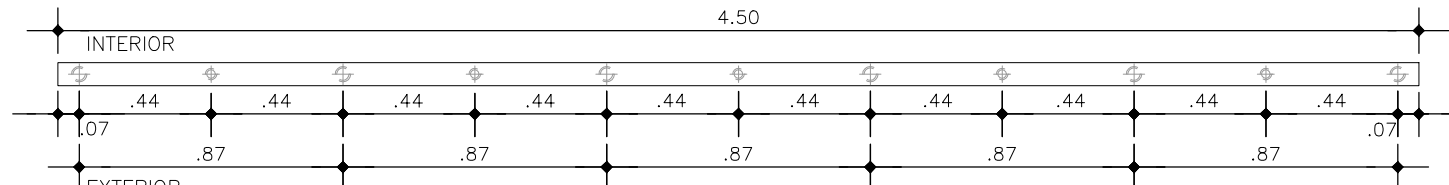


PLANTA BAIXA - ESC. 1:25  
DET. GUARDA-CORPO - GC04

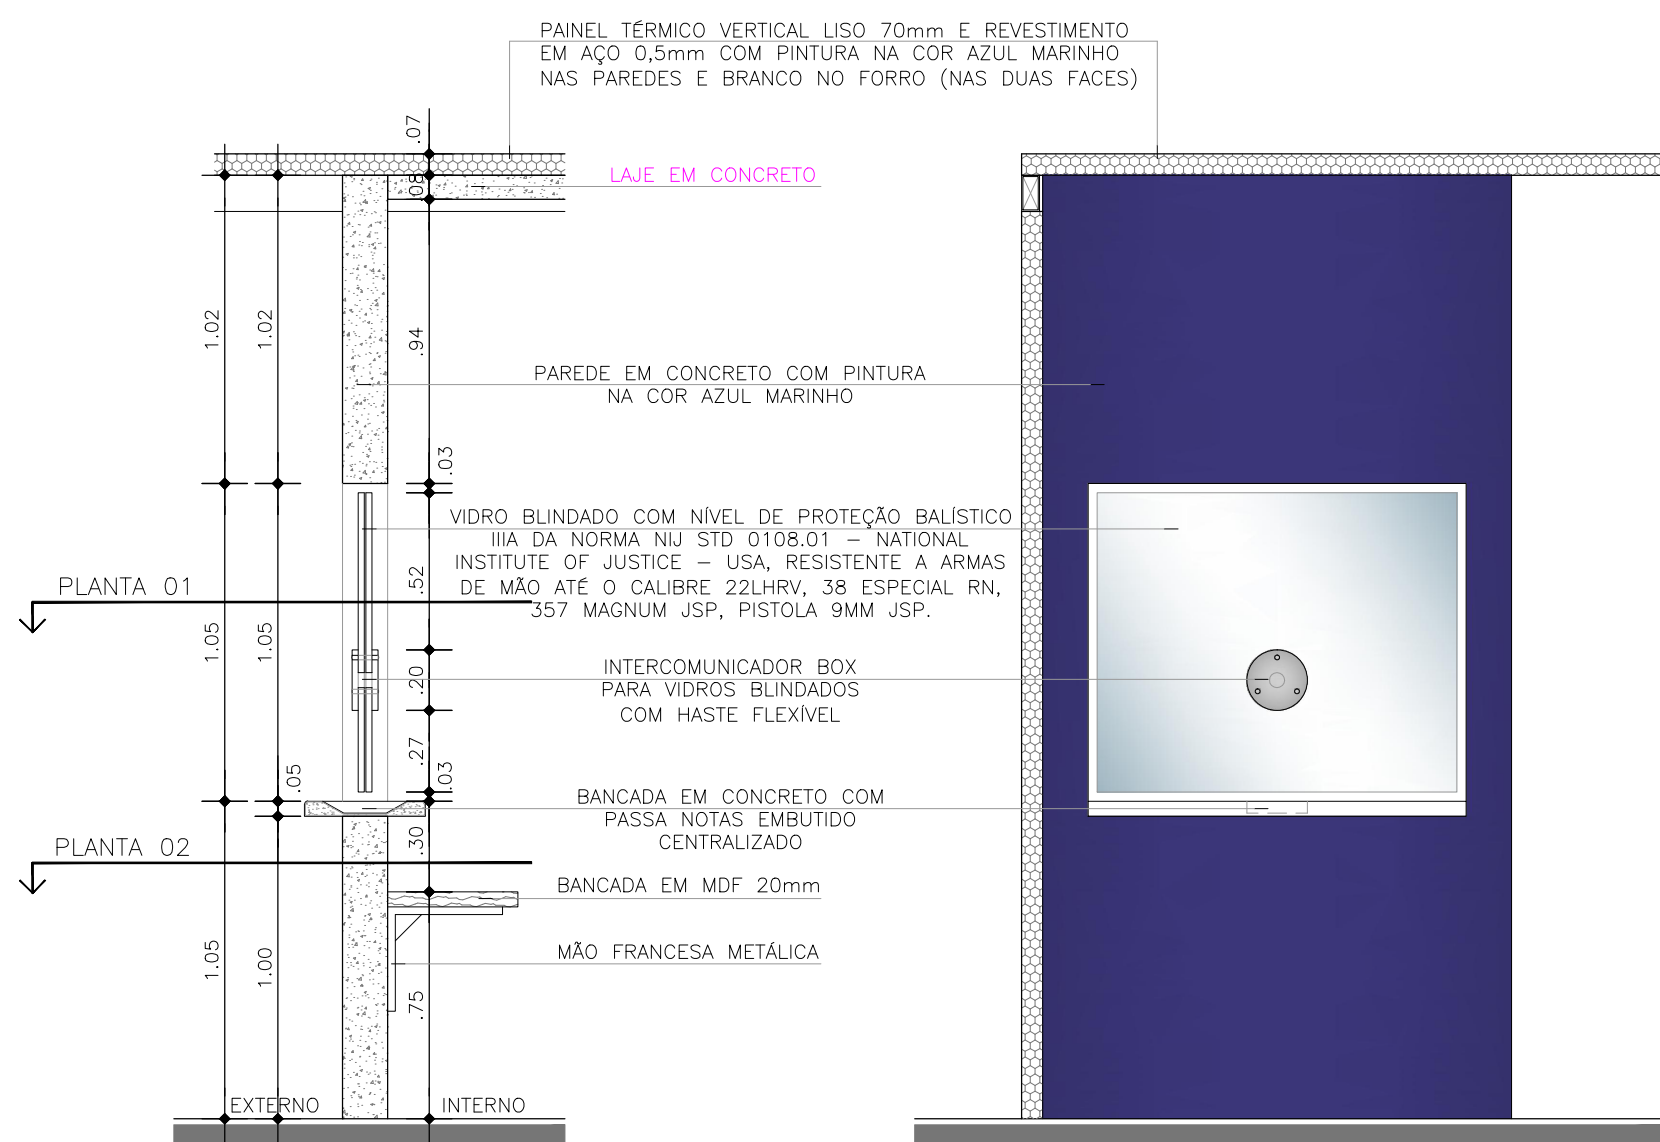

SECÇÃO - ESC. 1:25  
VIDRO BLINDADO - VB01

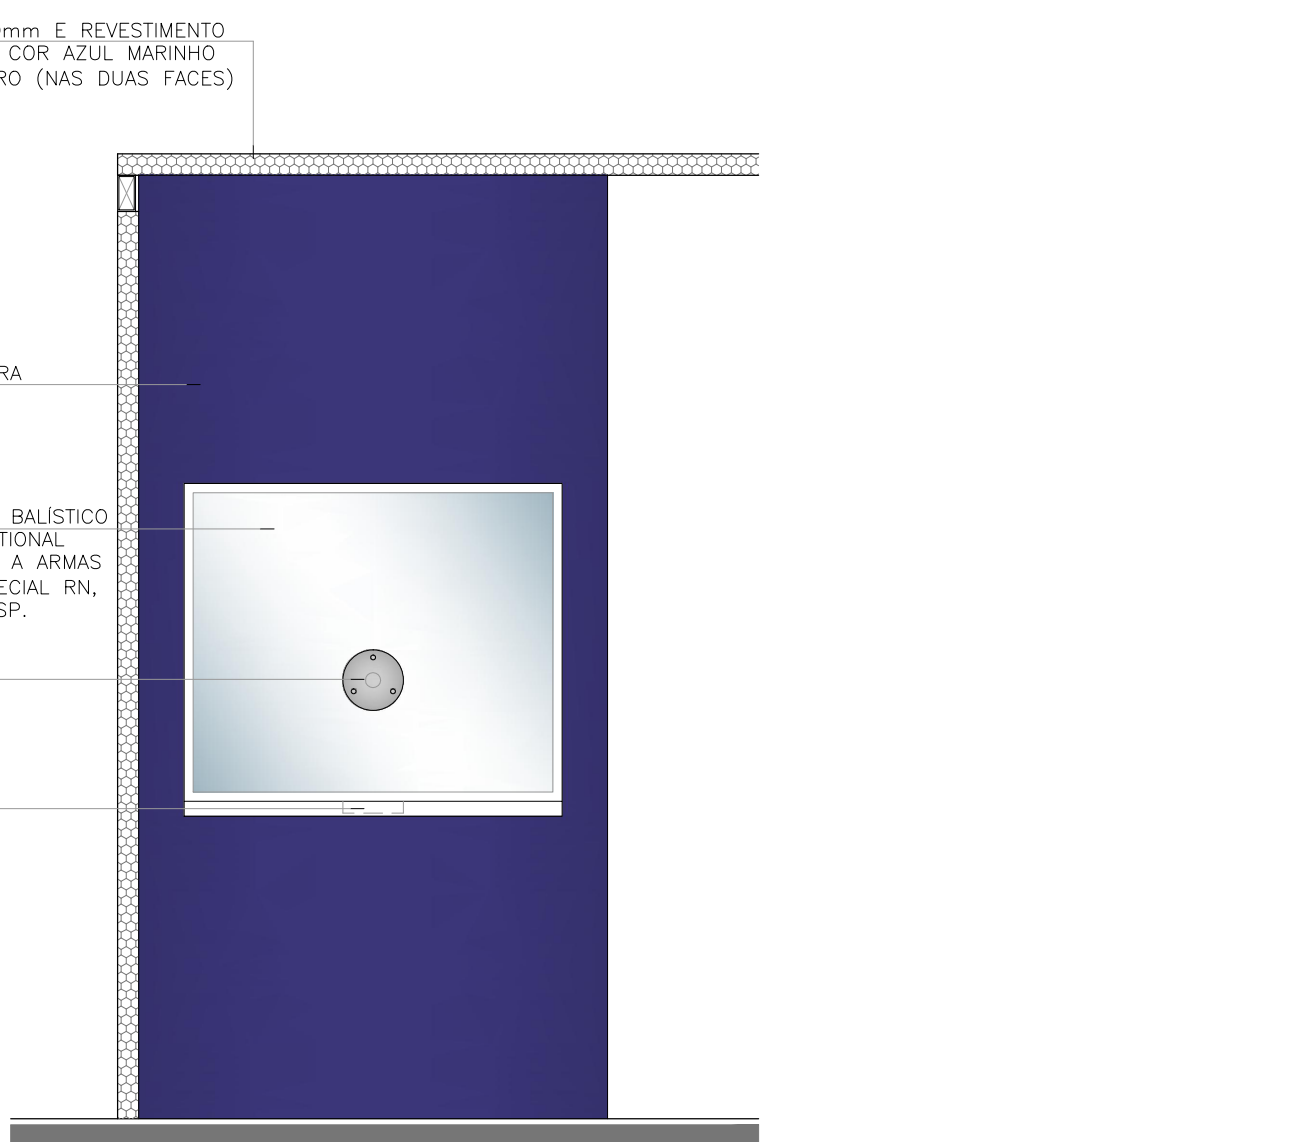


ELEVACÃO - ESC. 1:25  
VIDRO BLINDADO - VB01

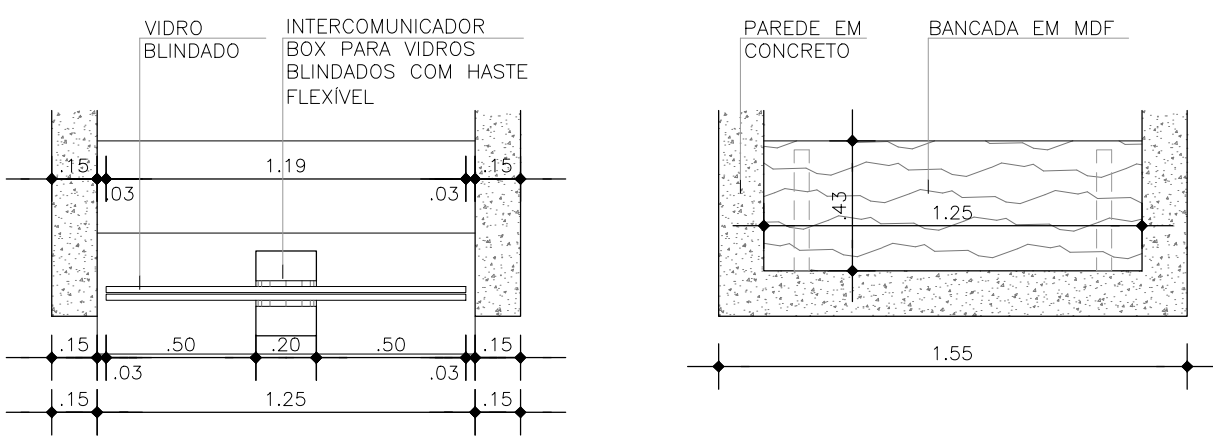


PLANTA 01 - ESC. 1:25  
VIDRO BLINDADO - VB01


PLANTA 02 - ESC. 1:25  
VIDRO BLINDADO - VB01

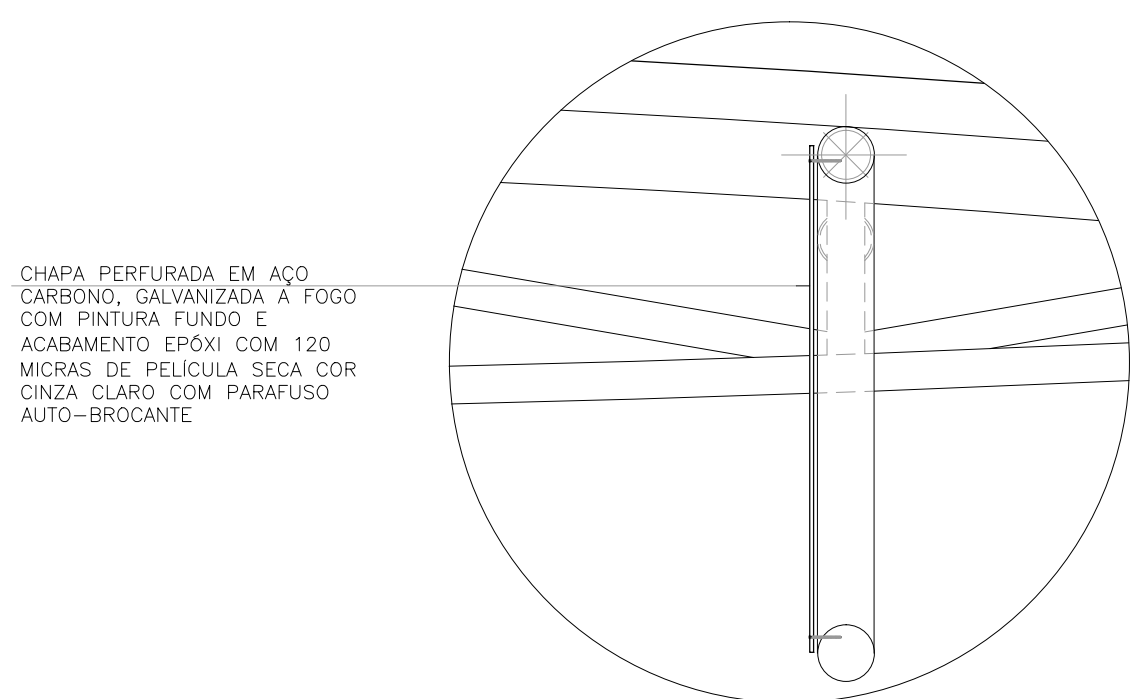

DET. 04 - ESC. 1:10  
CHAPA PERFURADA EM AÇO CARBONO

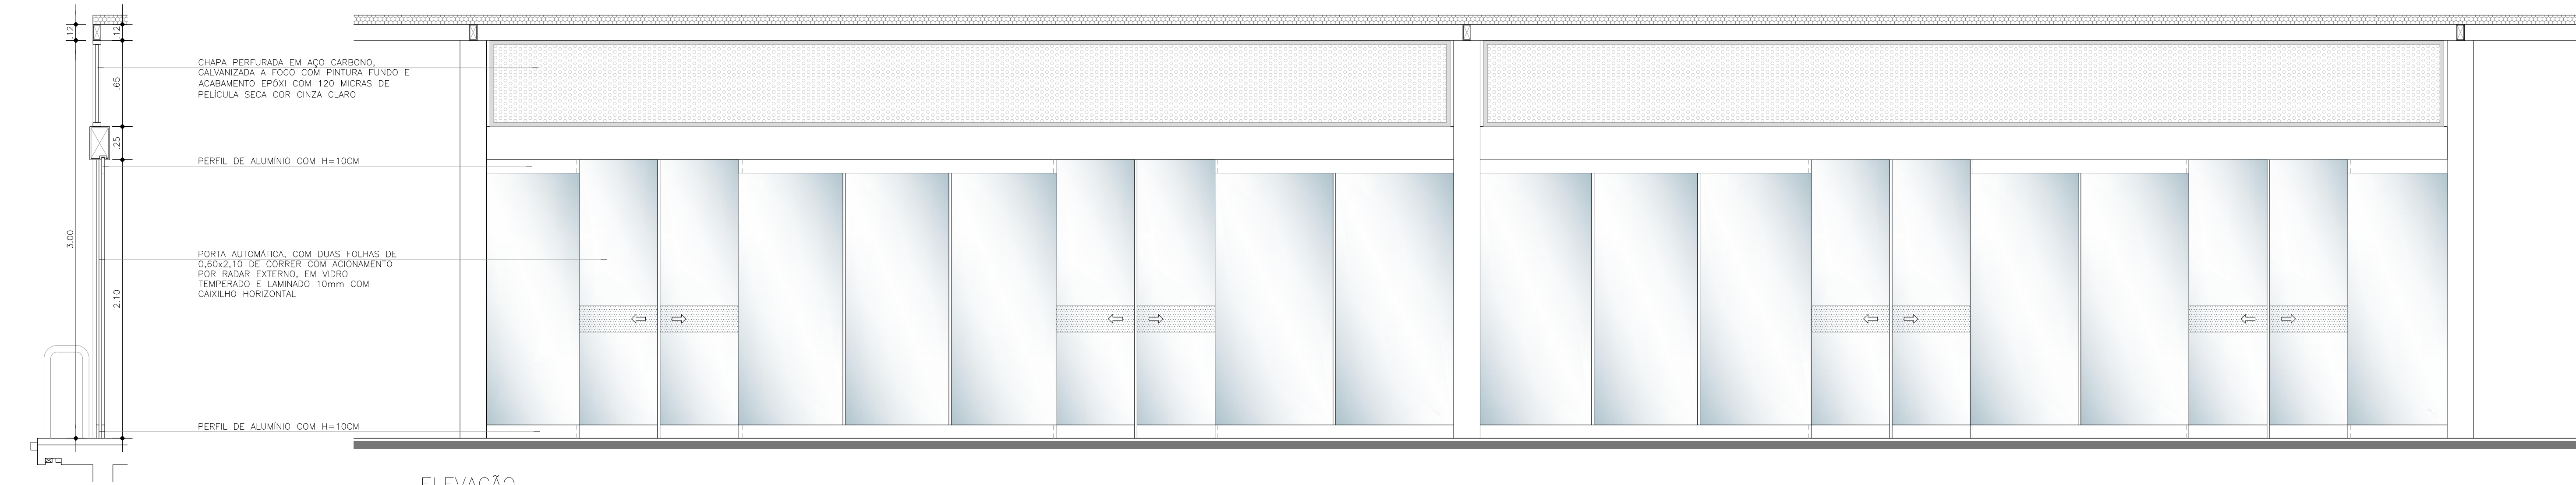


SECÇÃO - ESC. 1:25  
PORTA AUTOMÁTICA - PT04

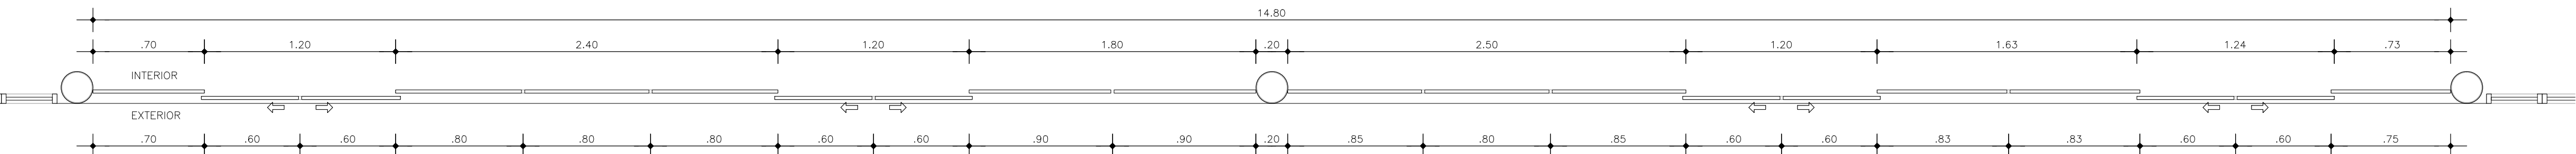

PLANTA BAIXA - ESC. 1:25  
PORTA AUTOMÁTICA - PT04

AS BUILT

OBSERVAÇÃO:  
CONSIDEROU-SE PARA PISTA DO BRT COTA 0.00m.  
A COTA DAS ESTAÇÕES É DE +0.95m EM RELAÇÃO À COTA 0.00m DA PISTA E DEVERÁ ACOMPANHAR A INCLINAÇÃO DA MESMA.  
CONFIRMAR AS COTAS NO LOCAL DE CADA MÓDULO DA ESTAÇÃO

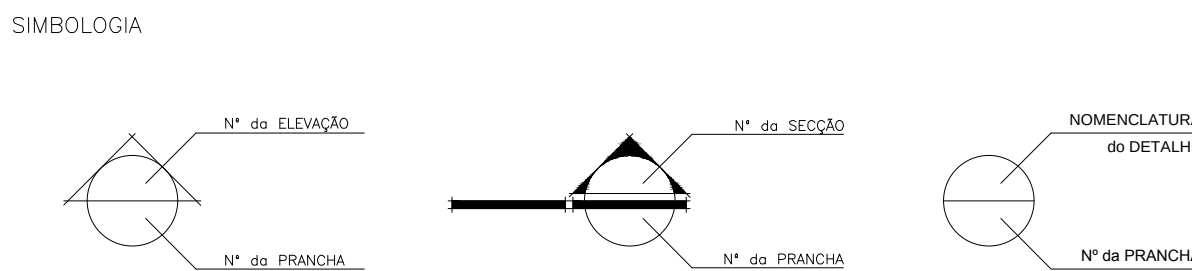

CONSTRUÇÃO

EQUIPE TÉCNICA SENIOR  
Francimário Acarvalho Gomes - CAU N° 424384-5  
Camilla da Silva Pereira - CAU N° A86091-3  
Onofre Veloso de Bastos - CREA N° 9.745-0  
DEPARTAMENTO DE PLANEJAMENTO  
DIRETOR: ARG. Ednaldo Márcia Rende  
EQUIPE TÉCNICA COUCERO & RUBIM  
Carles D.S. Telma Leonardo Nelsa Guimarães  
Luciana Ribas Larissa Souza Amanda Foss  
Shirley Martins Carlos Góes Roberto Fernandes Tamara Berman

PROJETO ARQUITETÓNICO  
ARG. Armando Couceiro - CAU/PA N° A0781-1  
ARG. Alberto Rubim - CAU/PA N° A0782-0  
PROJETO EXECUTIVO DE ARQUITETURA  
MÓDULO MUNICIPAL  
MÓDULO DUPLA ATQUE  
LOCAL: ESTAÇÃO JARDIM PORTUGAL  
COORDENADOR: Arq. Telma Leonardo  
DATA: Maio/2015  
ESCALA: INDICADA  
