



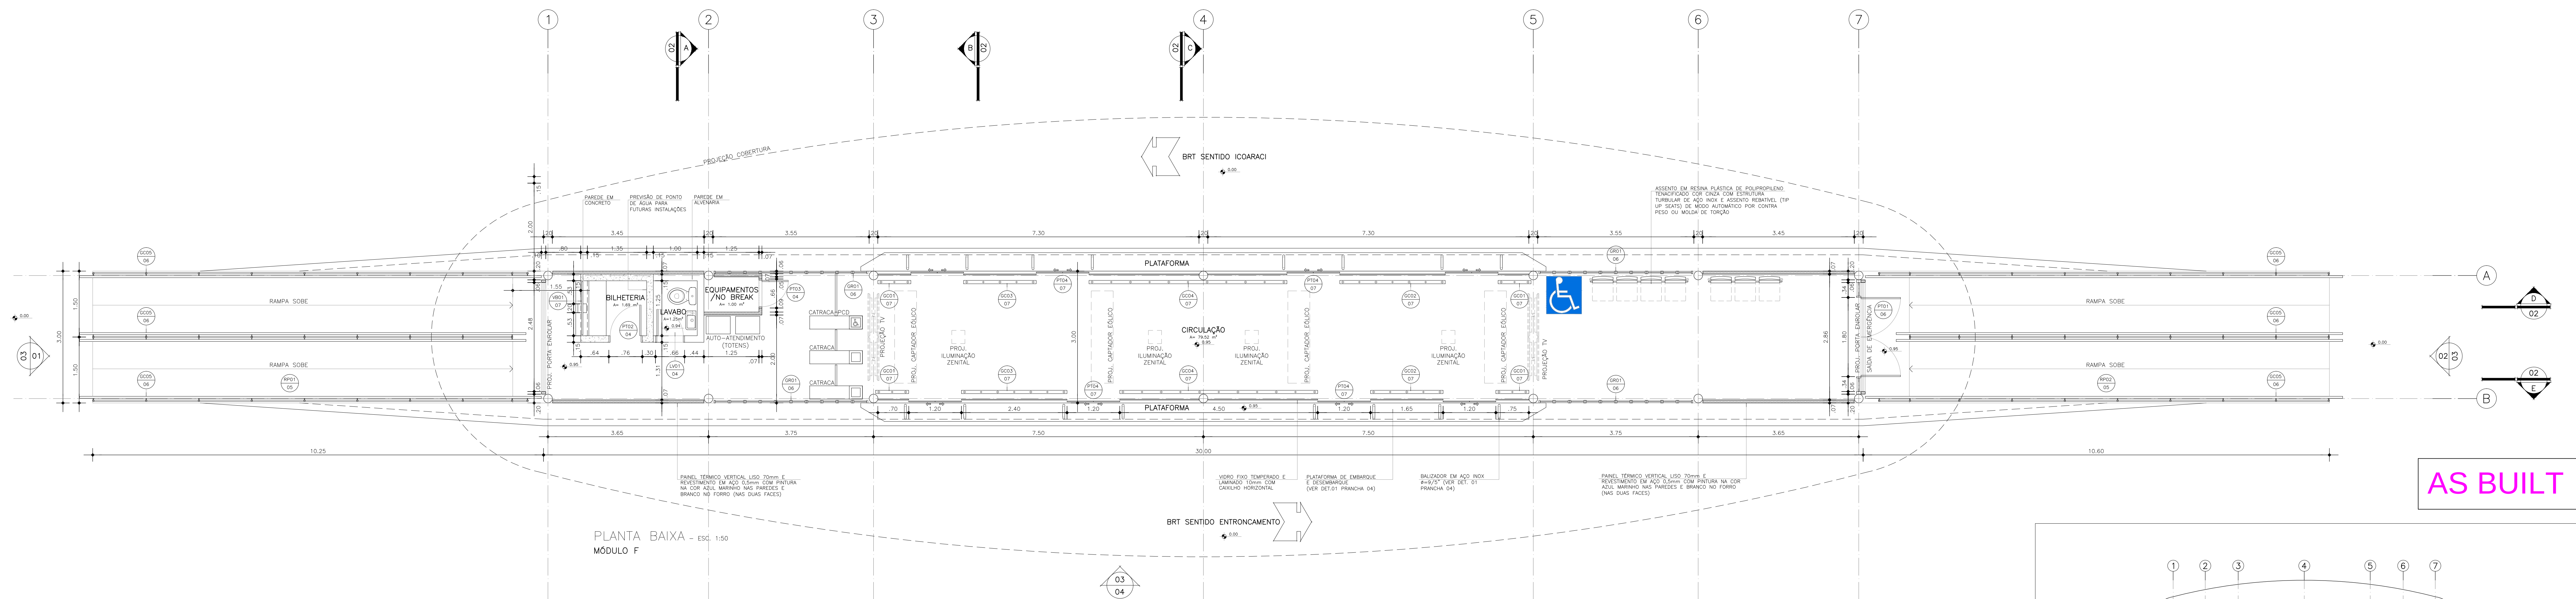

AS BUILT

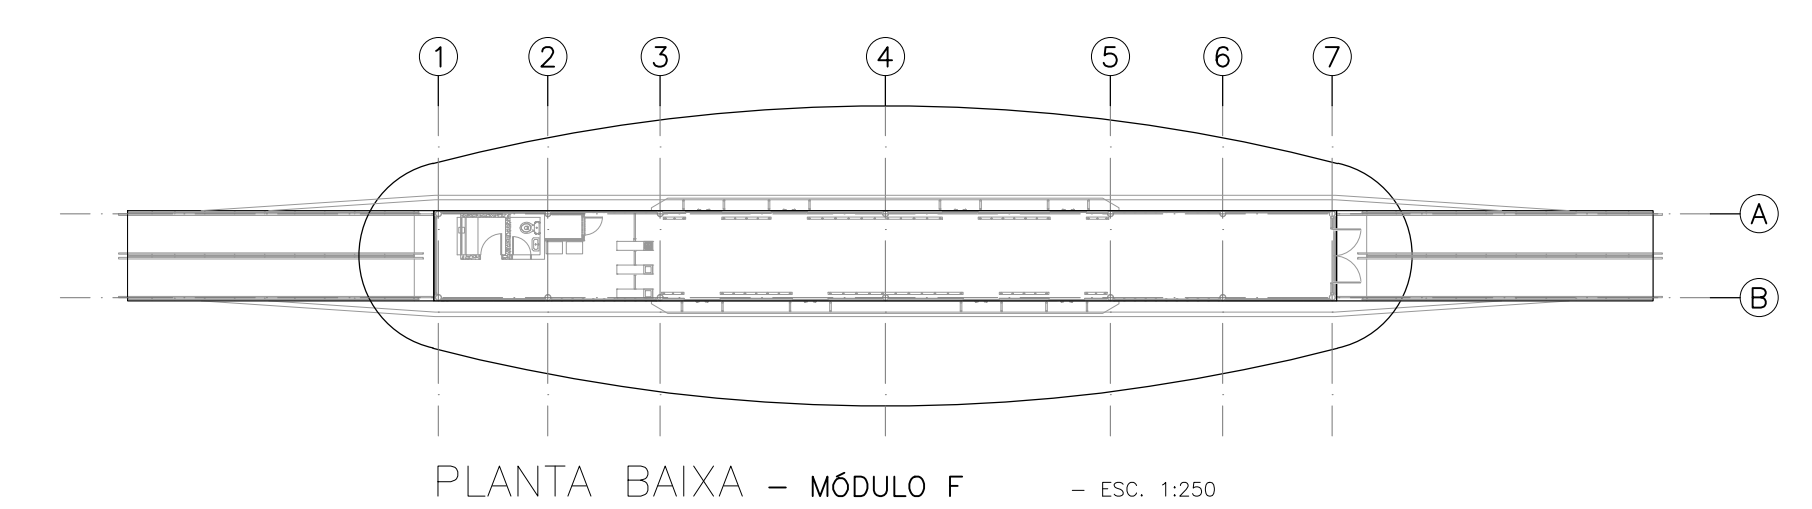

SIMBOLOGIA

Nº da ELEVACÃO

Nº da SECCÃO

NOMECLATURA do DETALHE

Nº da BRANCHA

EQUIPE TÉCNICA SEMOB

Francimária Arcoverde Gomes – CAU N° A24284-5

Camilla da Silva Pereira – CAU N° A86091-3

Onofre Velloso de Bastos – CREA N° 9.745-D

DEPARTAMENTO DE PLANEJAMENTO

DIRETOR: ARQ. Edinaldo Mécota Rente

PROJETO ARQUITETÔNICO

ARQ. Armando Couceiro – CAU/PA nº A0781-1

ARQ. Alberto Rubim – CAU/PA nº A0782-0

EQUIPE TÉCNICA COUCEIRO & RUBIM

Carlos D.S.	Tatila Leandro	Raissa Guimarães
Luciana Ribes	Larissa Souza	Amanda Pass
Silvana Martins	Carlos Gaiá	
Roberta Fernandes	Tamara Berman	

**COUCEIRO
& RUBIM**

ARQUITETOS ASSOCIADOS S/G Ltda
Rua dos Mundurucu, 43-65 - Beldem (Pord)
Fones: (31) 3229-2888 / (3229-4782 / fax: (31) 3249-9941
e-mail: contato@nho.com

PROJETO EXECUTIVO DE ARQUITETURA
MÓDULO MUNICIPAL
MÓDULO
DUPLO ATAQUE

	PREFEITURA DE BELEM	Seurb SECRETARIA MUNICIPAL DE URBANISMO
PRANCHA	PLANTA BAIXA E COBERTURA	
LOCAL	ESTAÇÃO EDUARDO ANGELIM	
DATA Maio /2015	ESCALA INDICADA	COORDENADOR Ara, Tolita Leandro

DIREITOS RESERVADOS — A REPRODUÇÃO OU EXECUÇÃO NO SEU TODO OU PARTE DESTA OBRA, SEM A PRÉVIA AUTORIZAÇÃO DE SEU AUTOR, FICARÁ SILETIA ÀS MEDIDAS LEGAIS CABÍVEIS. A ALTERAÇÃO DESTA OBRA SEM O CONSENTIMENTO DO SEU AUTOR É CONSIDERADA INFRATOÇÃO DAS LEIS DE DIREITOS RESERVADOS.