




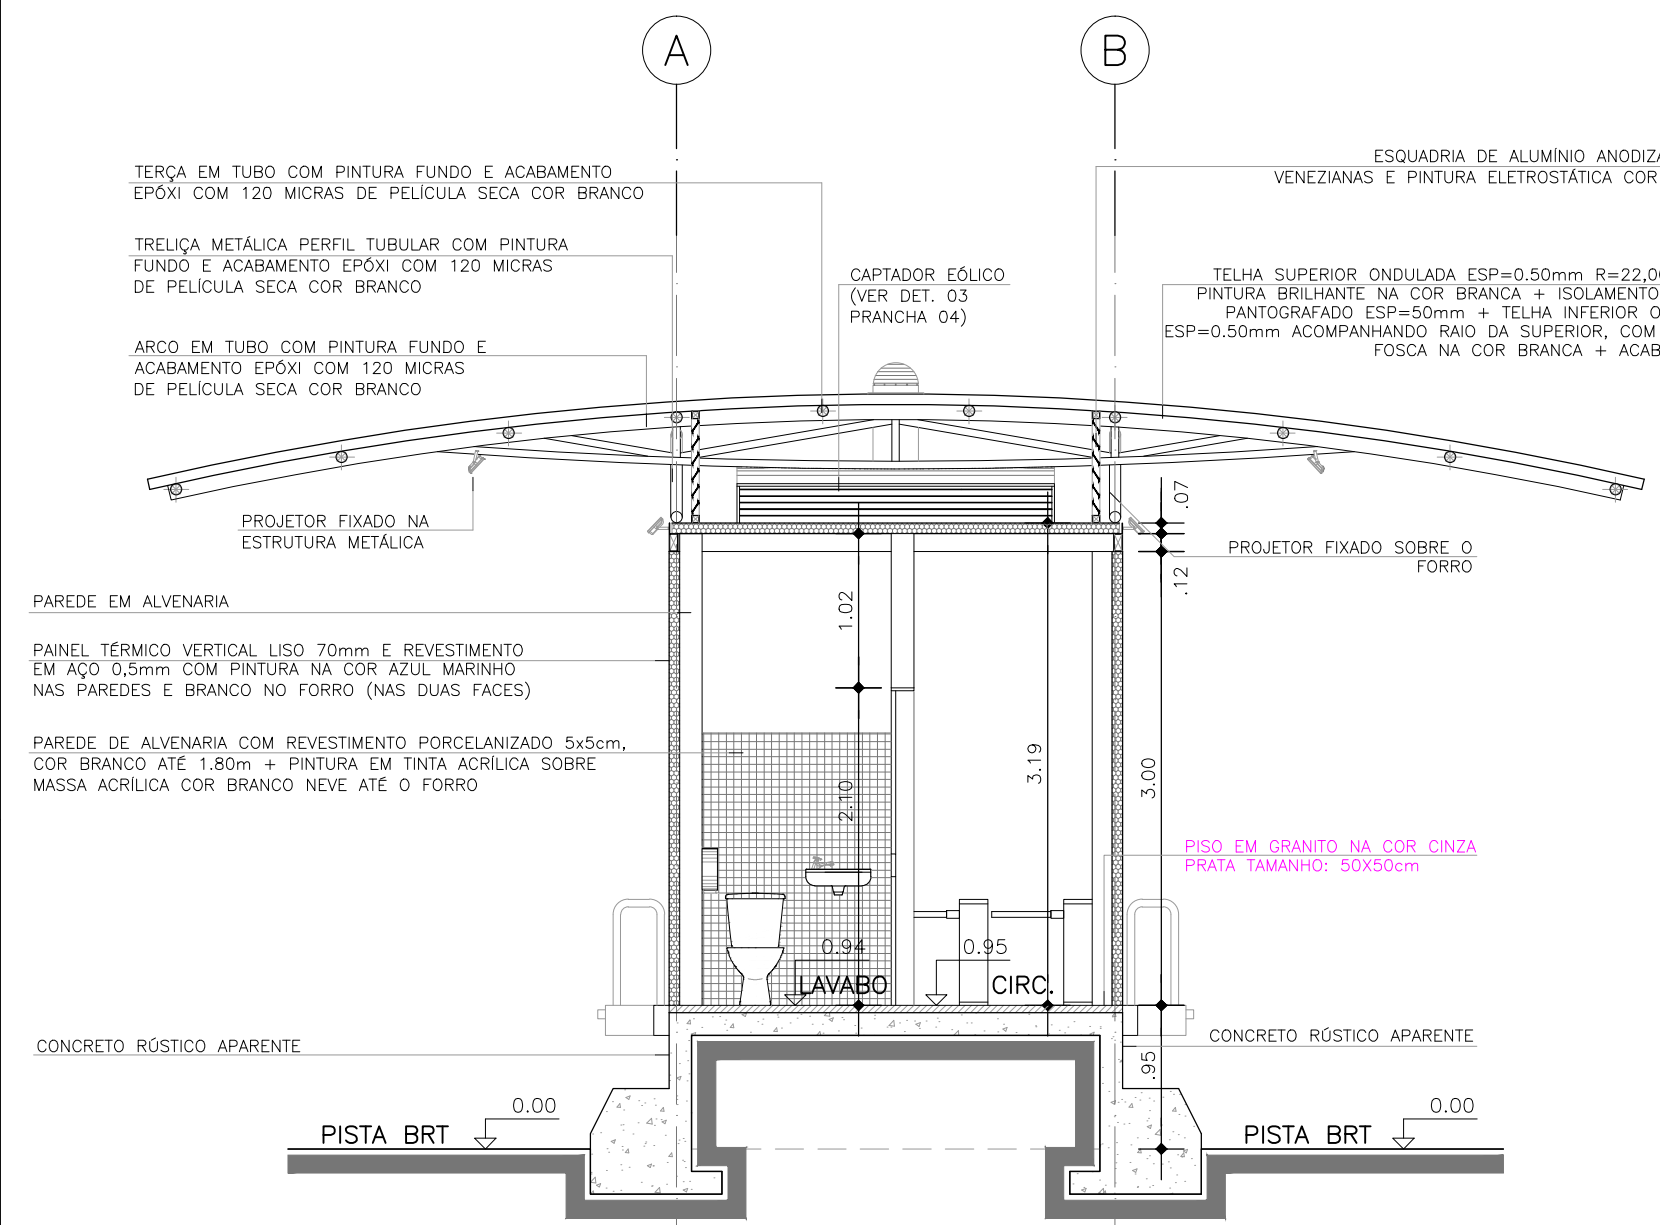


SEÇÃO A - ESC. 1:50
MÓDULO DUPLO ATAQUE - AUGUSTO MONTENEGRO

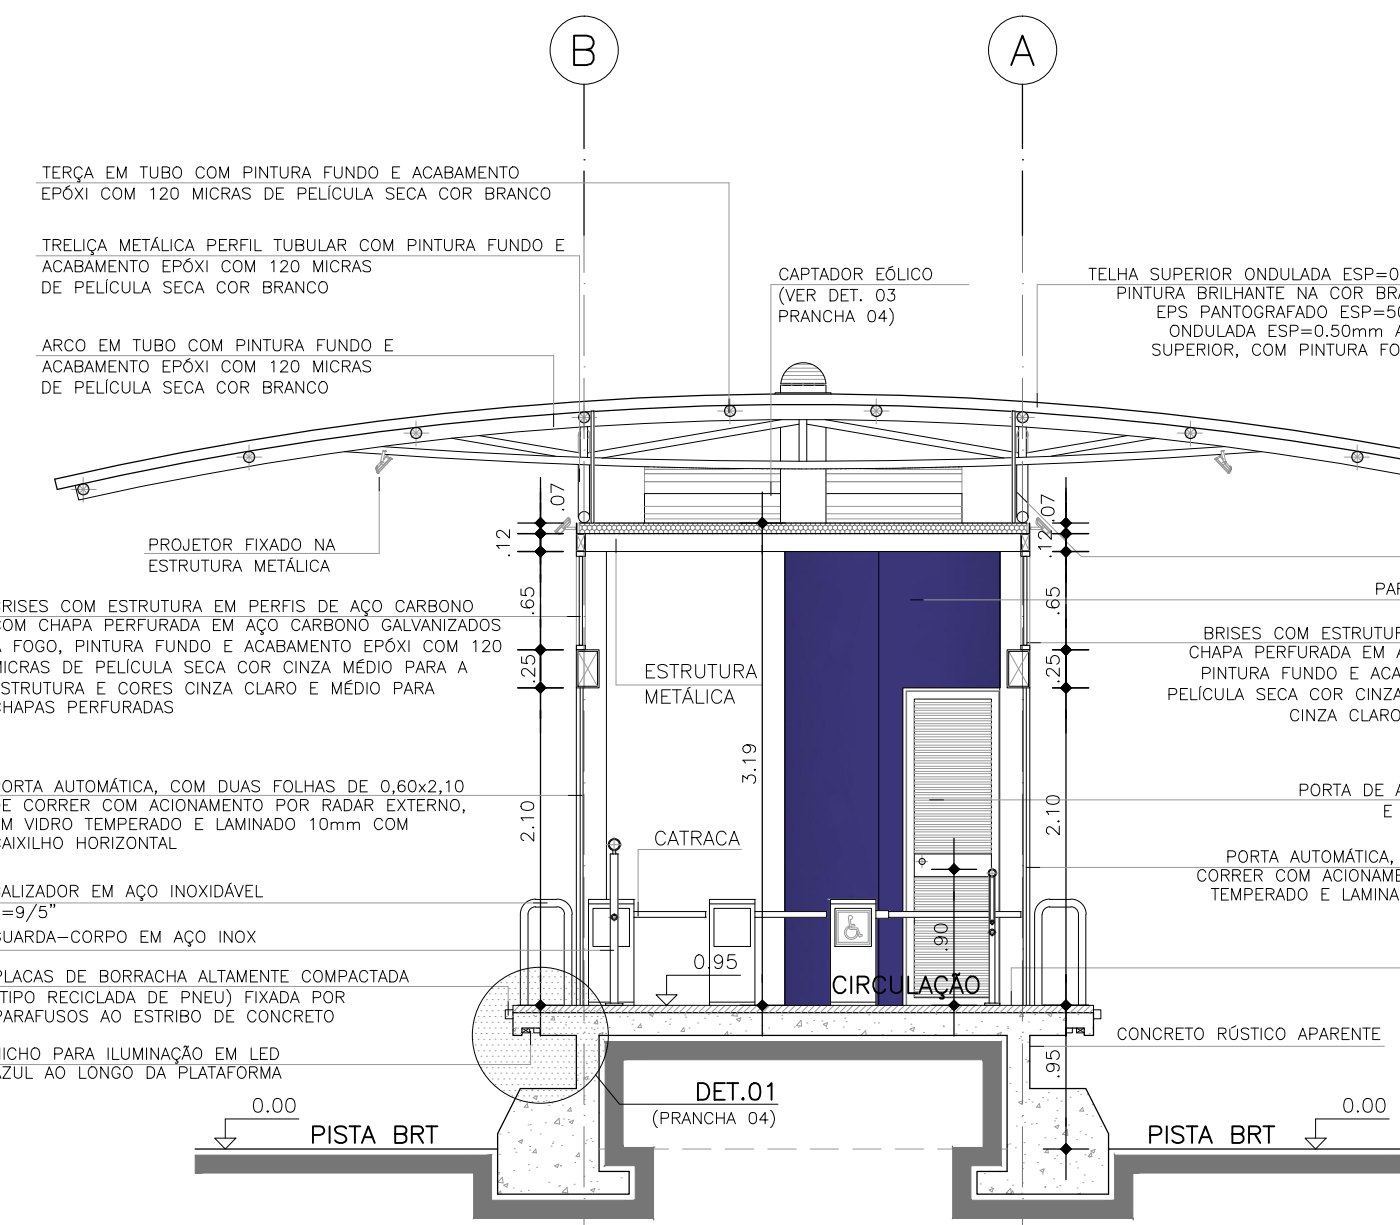


SEÇÃO B - ESC. 1:50
MÓDULO DUPLO ATAQUE - AUGUSTO MONTENEGRO

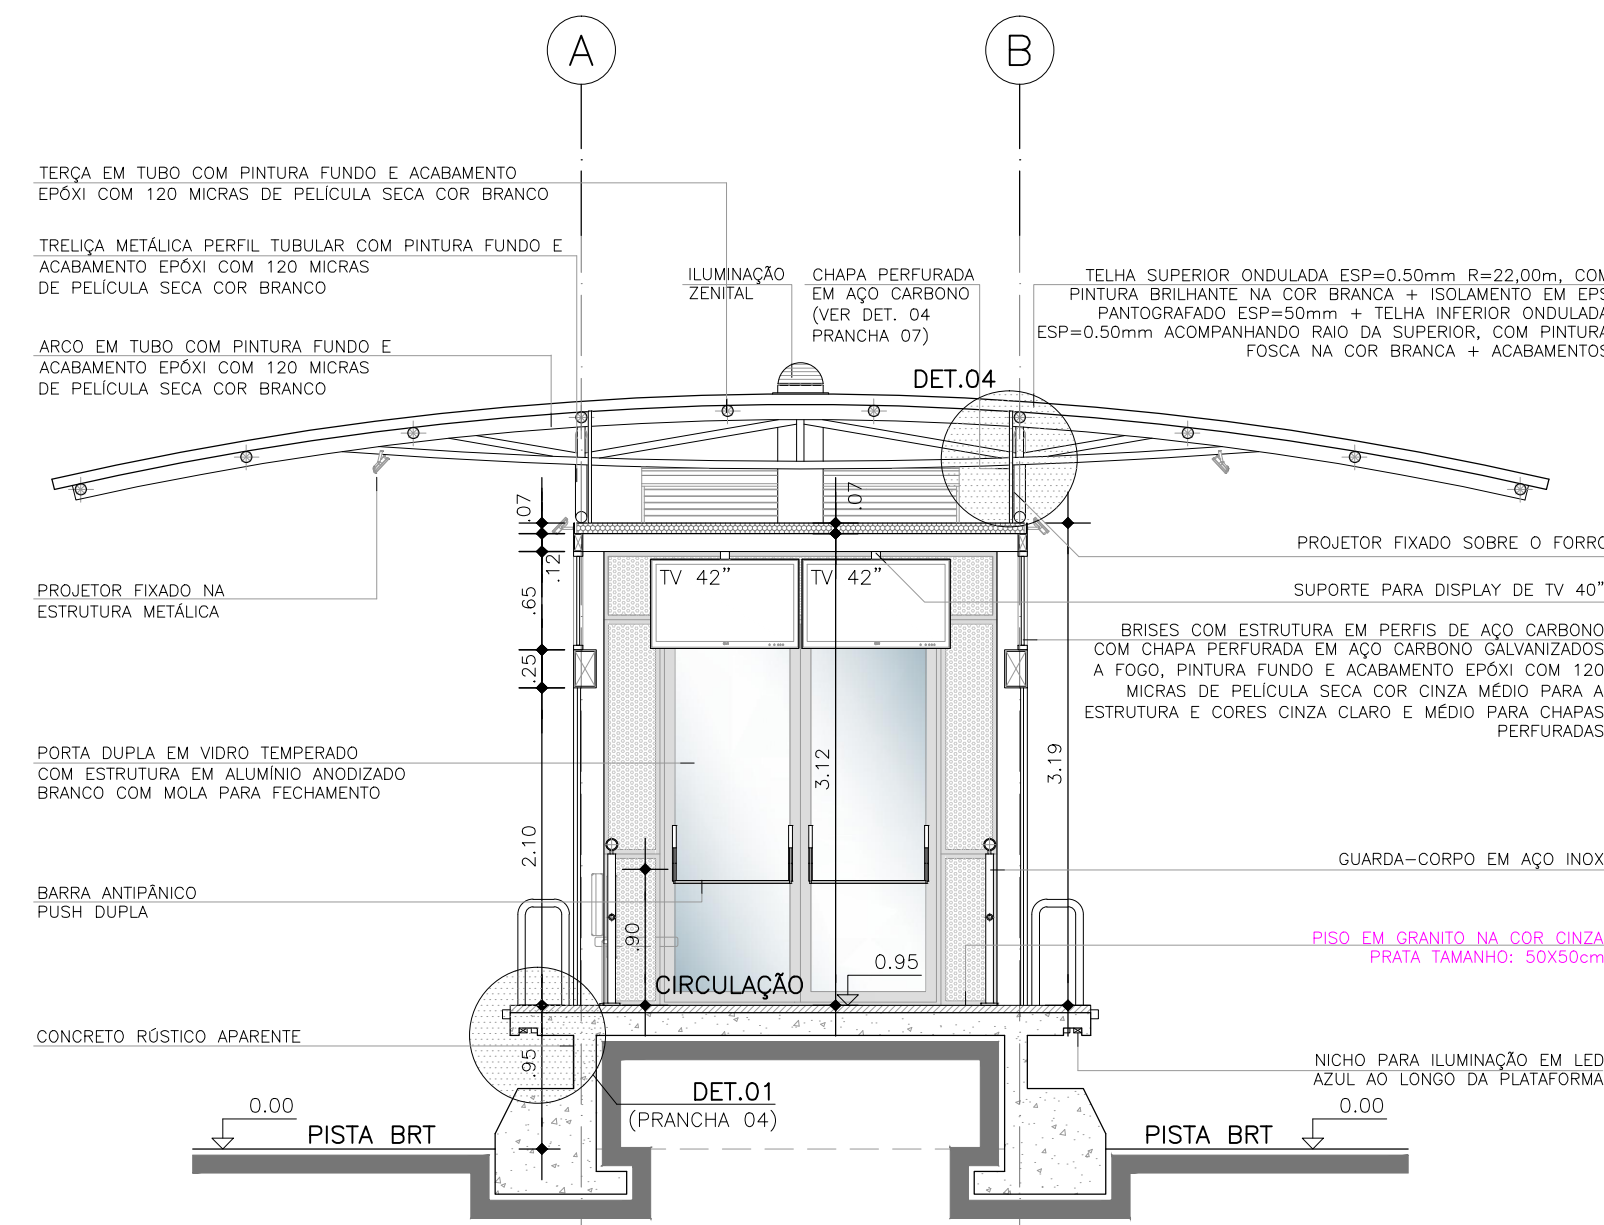


SEÇÃO C - ESC. 1:50
MÓDULO DUPLO ATAQUE - AUGUSTO MONTENEGRO

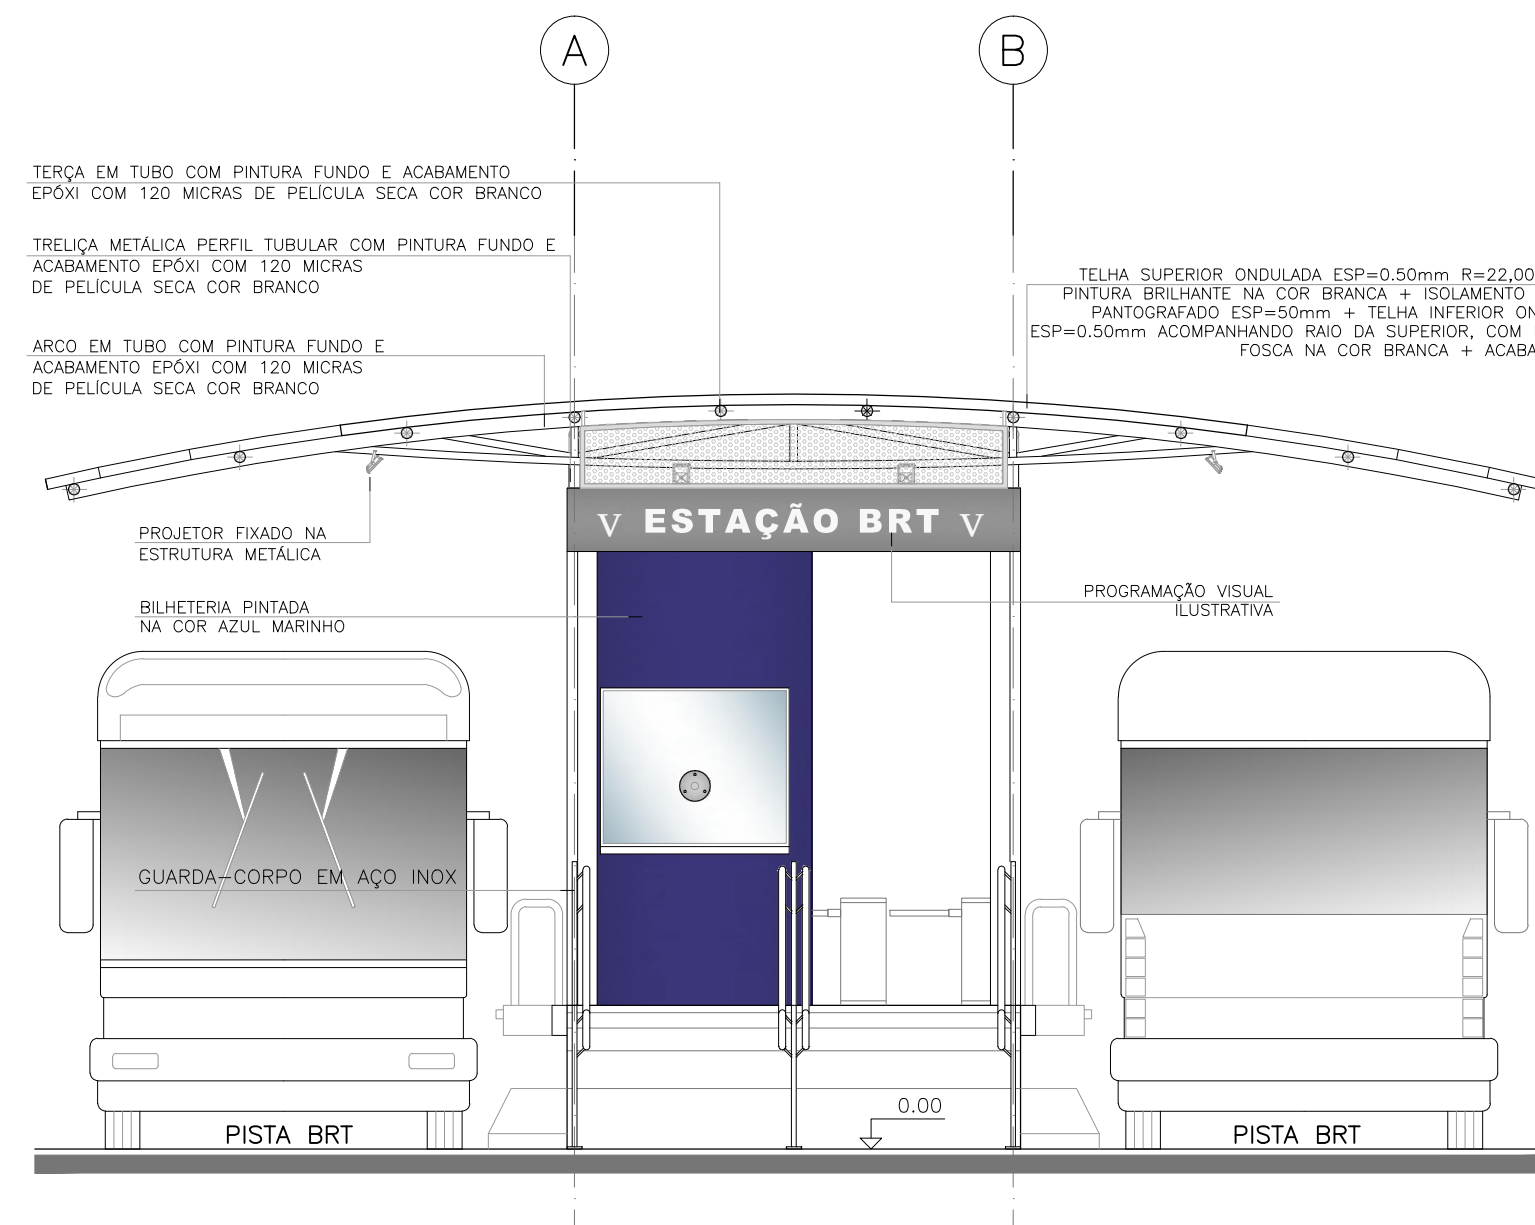


ELEVÇÃO 01 - ESC. 1:50
MÓDULO DUPLO ATAQUE - AUGUSTO MONTENEGRO

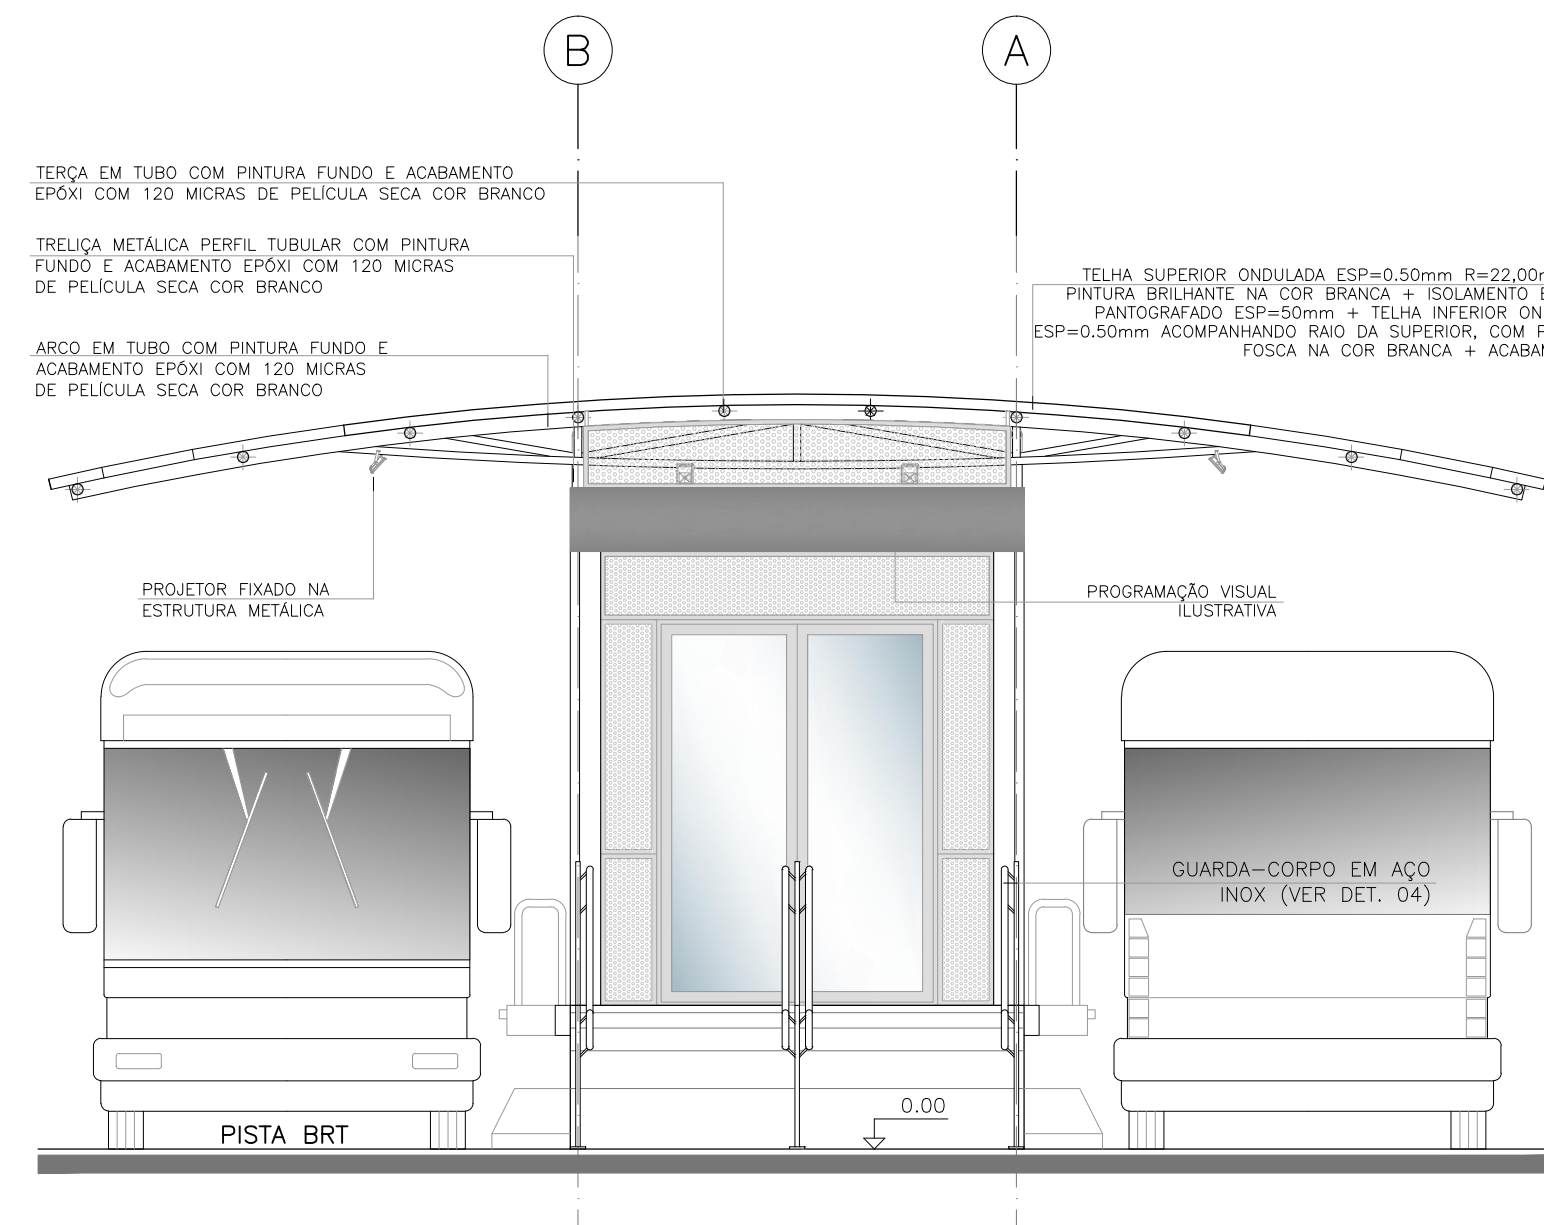

ELEVÇÃO 02 - ESC. 1:50
MÓDULO DUPLO ATAQUE - AUGUSTO MONTENEGRO

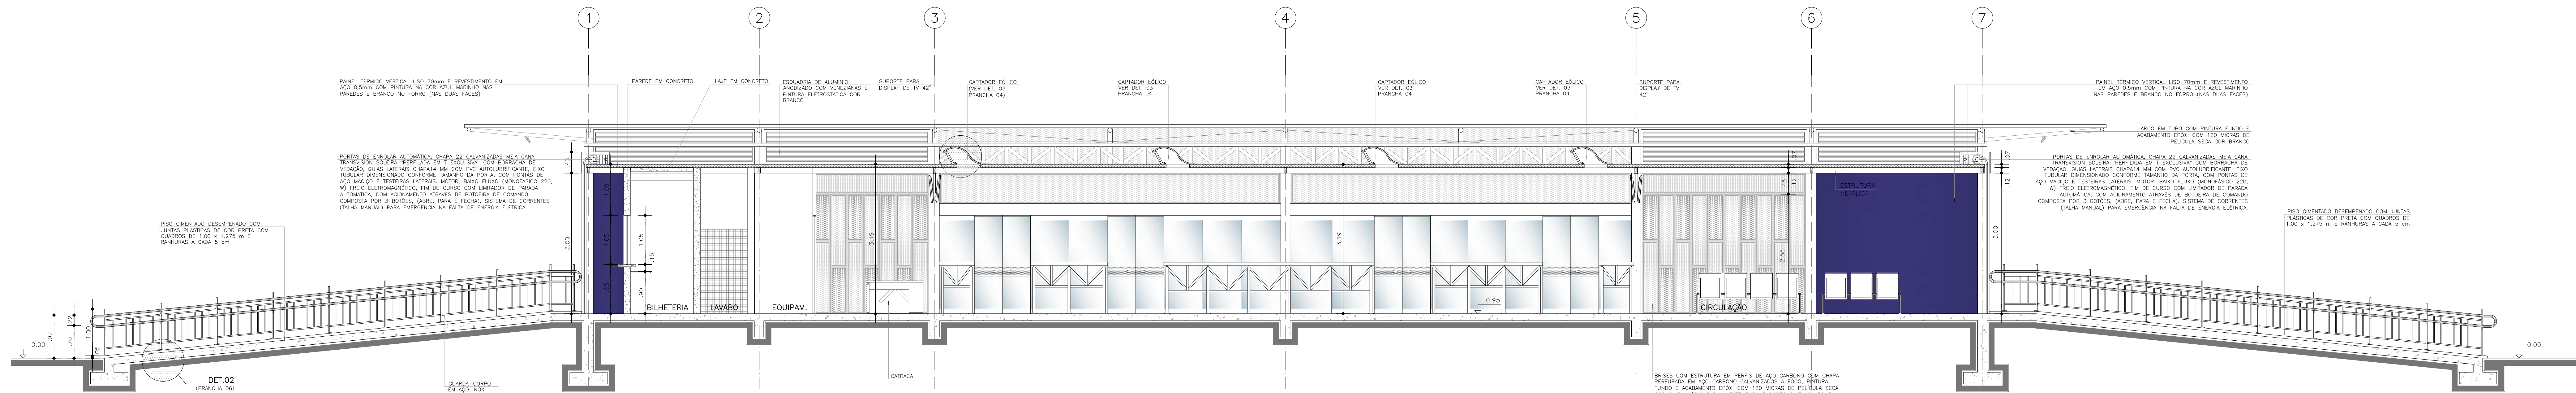


SEÇÃO D - ESC. 1:50
MÓDULO DUPLO ATAQUE - AUGUSTO MONTENEGRO

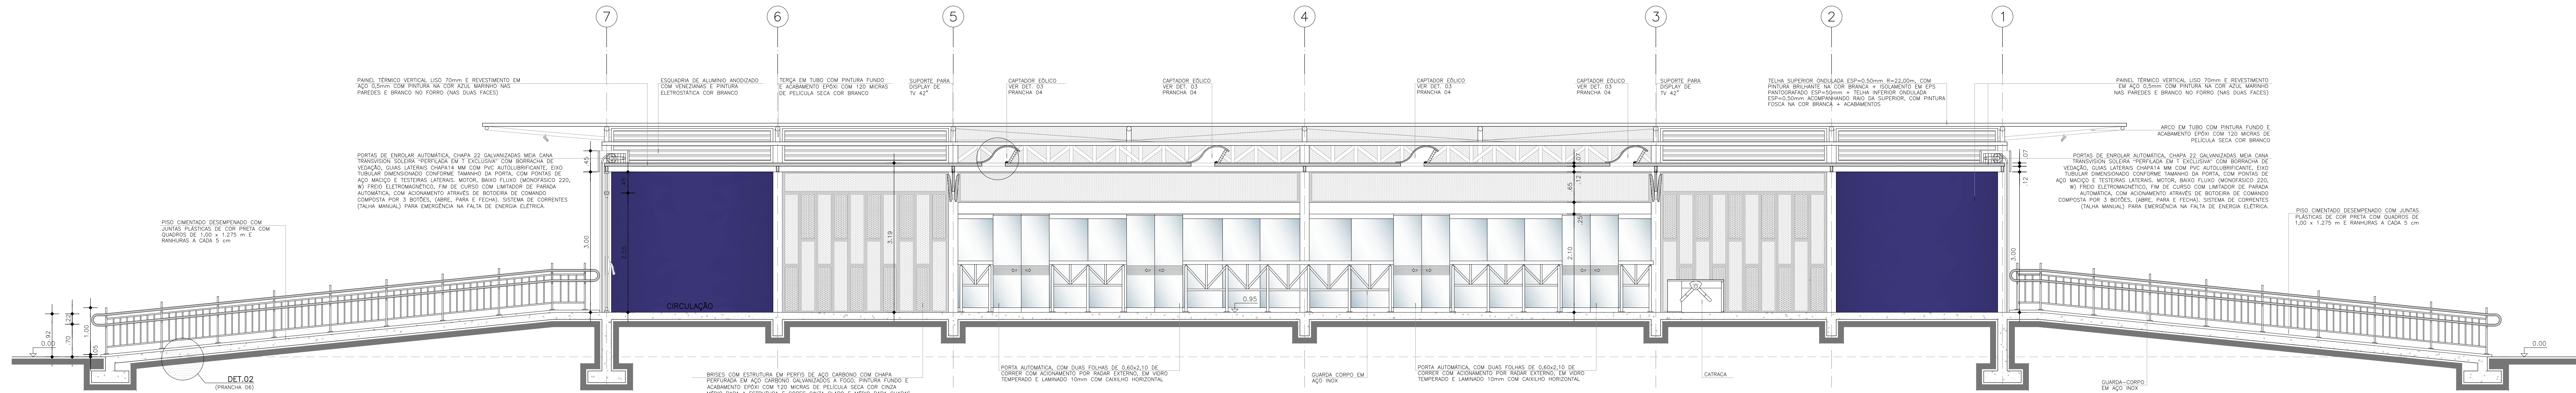

SEÇÃO E - ESC. 1:50
MÓDULO DUPLO ATAQUE - AUGUSTO MONTENEGRO

OBSERVAÇÃO:
CONSIDEROU-SE PARA PISTA DO BRT COTA 0,00m.
A COTA DAS ESTAÇÕES É DE +0,95m EM RELAÇÃO A COTA 0,00m DA PISTA E DEVERÁ
ACOMPANHAR A INCLINAÇÃO DA MESMA.
CONFIRMAR AS COTAS NO LOCAL DE CADA MÓDULO DA ESTAÇÃO

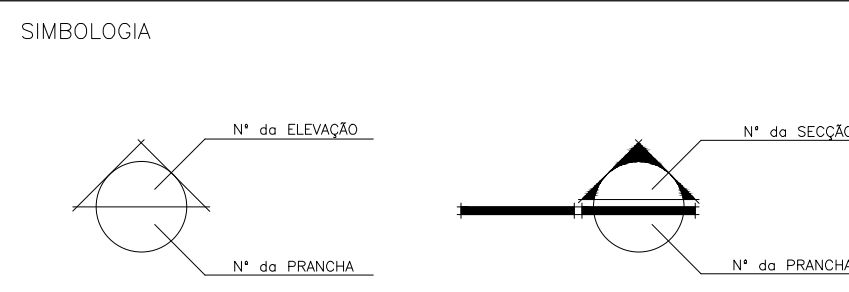

CONSTRUÇÃO

EQUIPE TÉCNICA SENIOR

Francimário Azevedo Gomes - CAU N.º 424384-5
Camila da Silva Pereira - CAU N.º 48691-5
Onofre Velloso de Bastos - CREA N.º 9.746-0

DEPARTAMENTO DE PLANEJAMENTO

DIRETOR: ARG. Ednaldo Márcio Rente

PROJETO ARQUITETÔNICO

ARG. Armando Couceiro - CAU/PA N.º A0781-1
ARG. Alberto Rubim - CAU/PA N.º A0782-0

EQUIPE TÉCNICA COUCERO & RUBIM
Carine G.S. Tereza Leal
Luciana Ribas Luciana Souza
Cristina Costa Roberto Fernandes
Roberta Guimarães
Amanda Foss
Tamara Berman

PROJETO EXECUTIVO DE ARQUITETURA
MÓDULO MUNICIPAL
MÓDULO
DUPLO ATAQUE

ESTÁÇÃO EDUARDO ANGIEM
DATA: Maio/2015
ESCALA: INDICADA
COORDENADOR: Arg. Tatilo Leandro

TRANSF. CQ-ARQ-003
CAD: Arg. Tatilo Leandro
ARG. Luciana Ribeiro

Comp. & C/Projeto/Projeto de Belem/BRT-01-BRT-03-Augusto Montenegro/VEI-M&A&S_F_002.dwg

AS BUILT

