

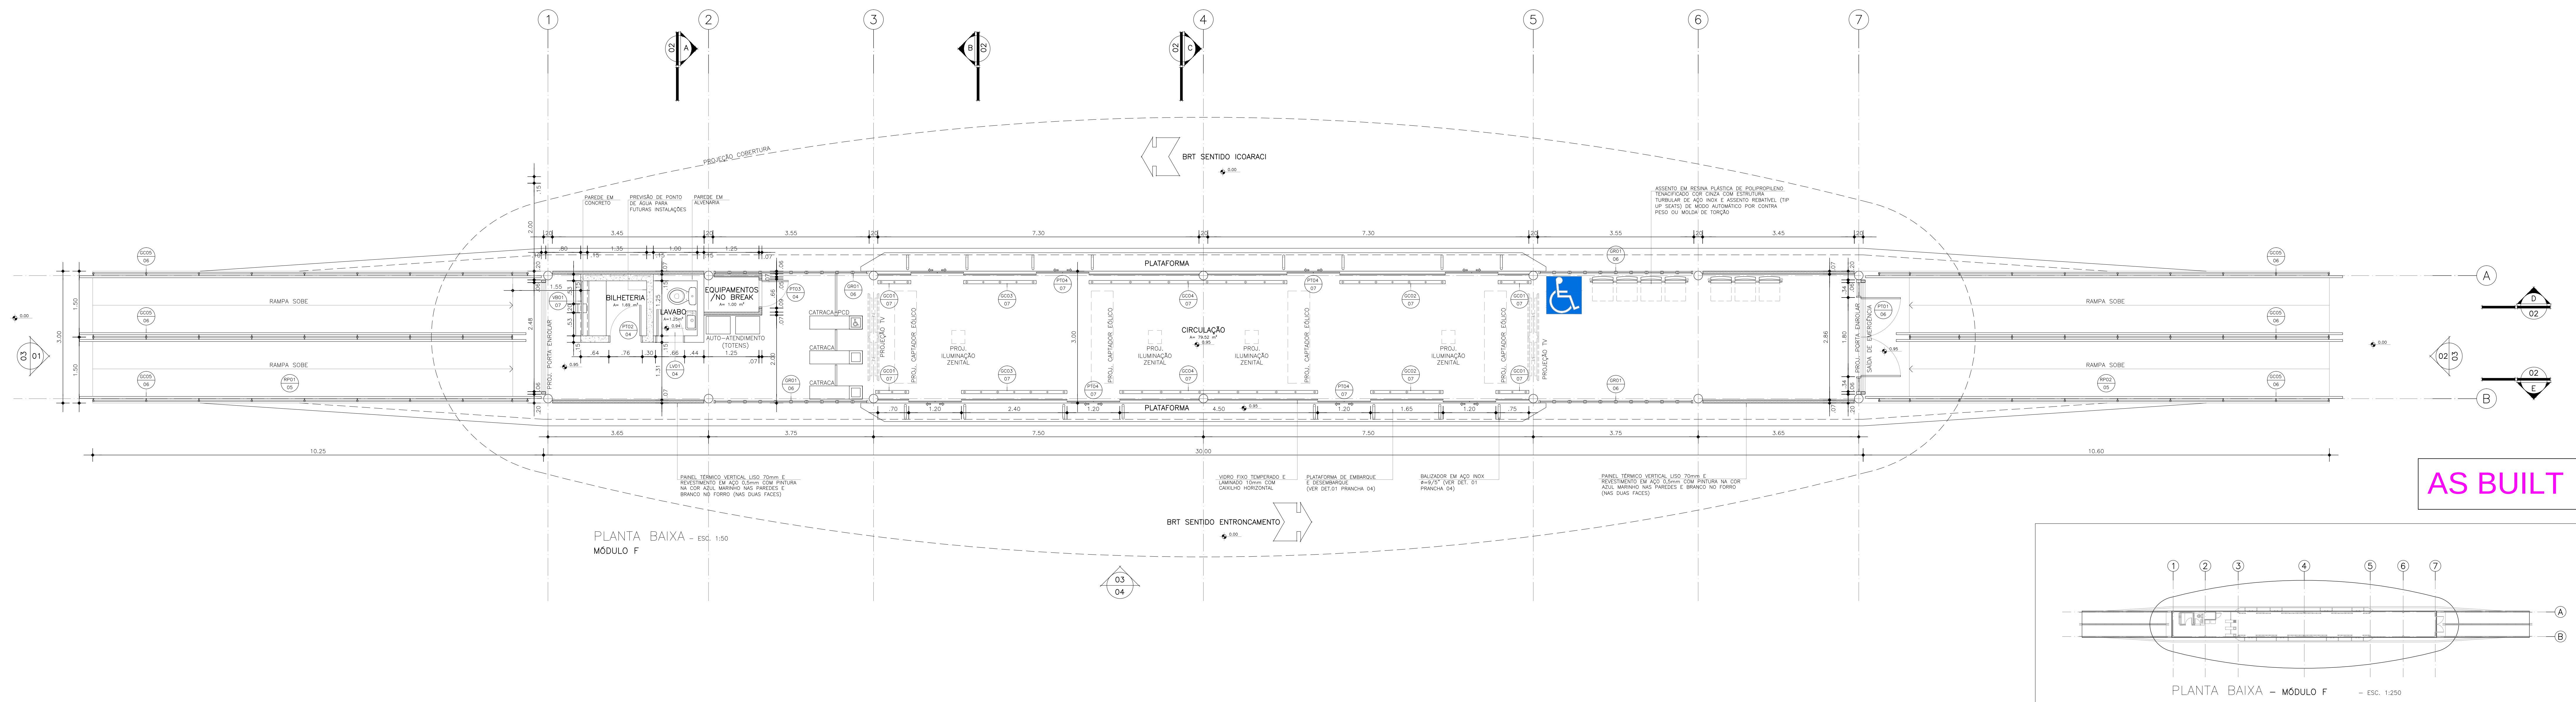


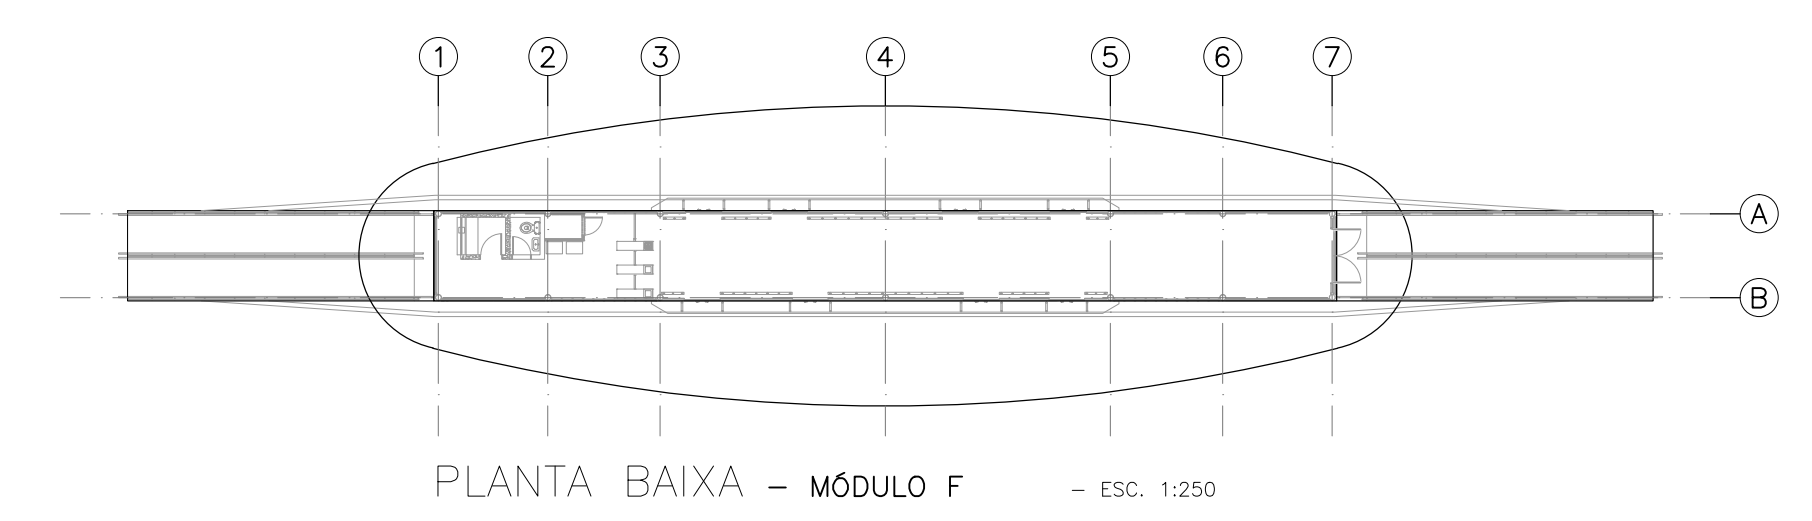

AS BUILT

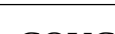

 COUCEIRO & RUMIM ARQUITETOS ASSOCIADOS S/S LTDA. Rua dos Monteiros, 458 - Belém - PA Fones: (91) 3246.0022 e (91) 3246.0021 e-mail: crumim@gmail.com	 BELÉM SECRETARIA MUNICIPAL DE URBANISMO	Seurb
PRANCHA PLANTA BAIXA E COBERTURA	LOCAL ESTAÇÃO CASTRO MOURA	PRANCHA CQ-ARQ-001
PROJETO EXECUTIVO DE ARQUITETURA MÓDULO MUNICIPAL MÓDULO DÚPLO ATaque	DATA Maio/2015 ESCALA INDICADA COORDENADOR Arq. Tarcila Leandro	CAD Arq.Tarcila Leandro Arquitetadora Elvira

DIREITOS RESERVADOS — A REPRODUÇÃO OU EXECUÇÃO DO SEU TODO OU PARTE DESTES PROJETOS, SEM A PRÉVIA AUTORIZAÇÃO DE SEU AUTOR, FICARÁ SUJEITA ÀS MEDIDAS LEGAIS CORRESPONDENTES. A ALTERAÇÃO DESTES PROJETOS EXIBE SEU AUTOR DE QUALQUER RESPONSABILIDADE POSTERIORES.