




ELEVÇÃO 03 – ESC. 1:50  
MÓDULO DUPLO ATAQUE – AUGUSTO MONTENEGRO

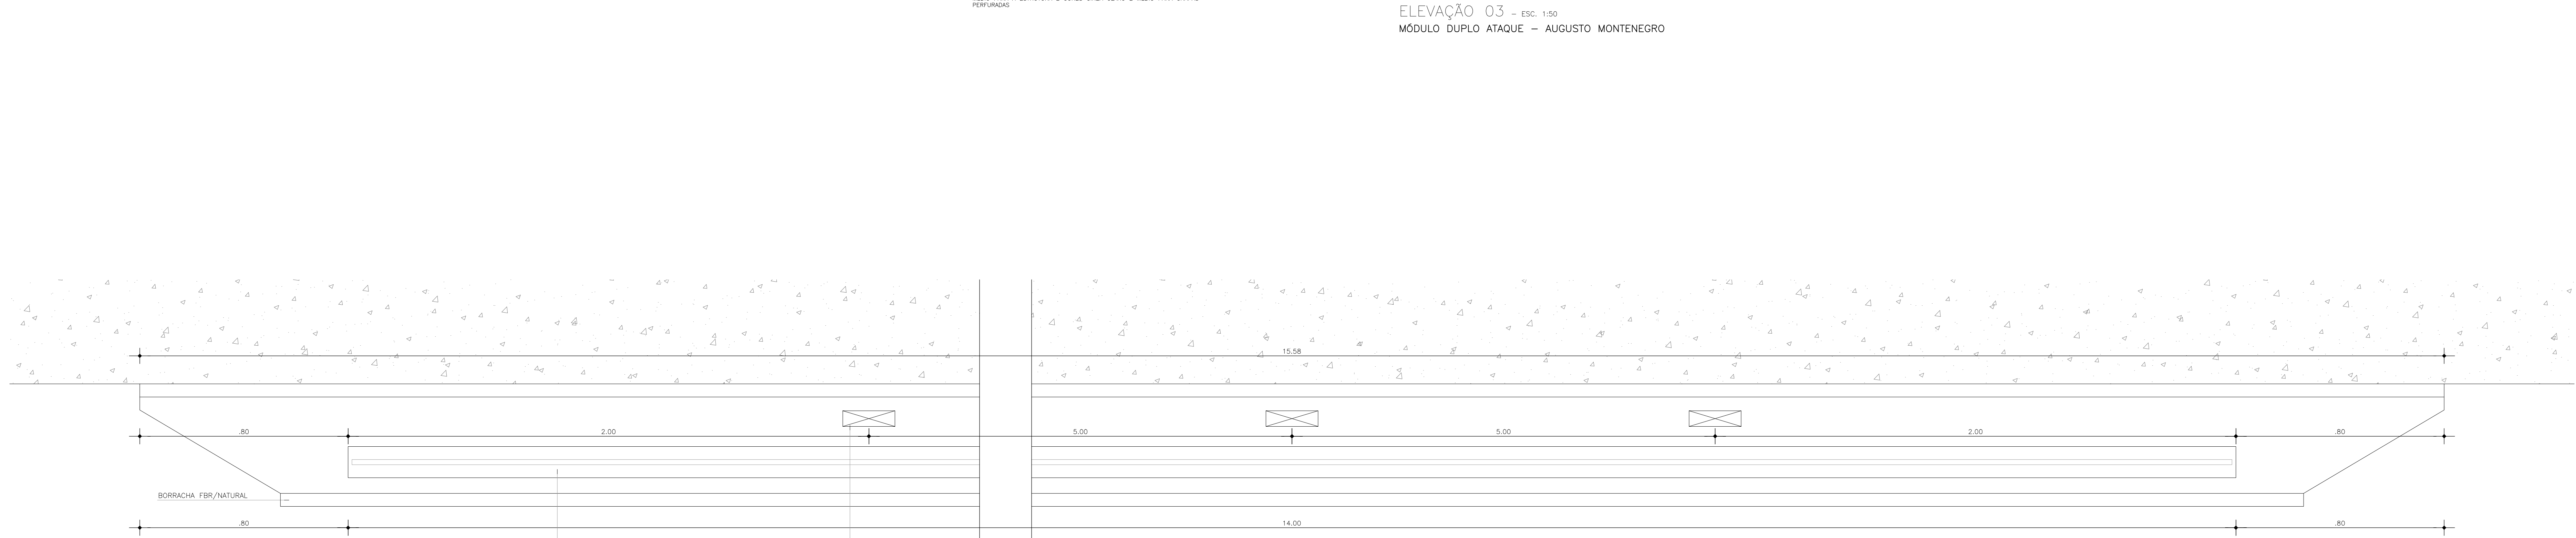


DET. 01 – PLANTA BAIXA – ESC. 1:10  
PLATAFORMA EMBARQUE/DESEMBARQUE

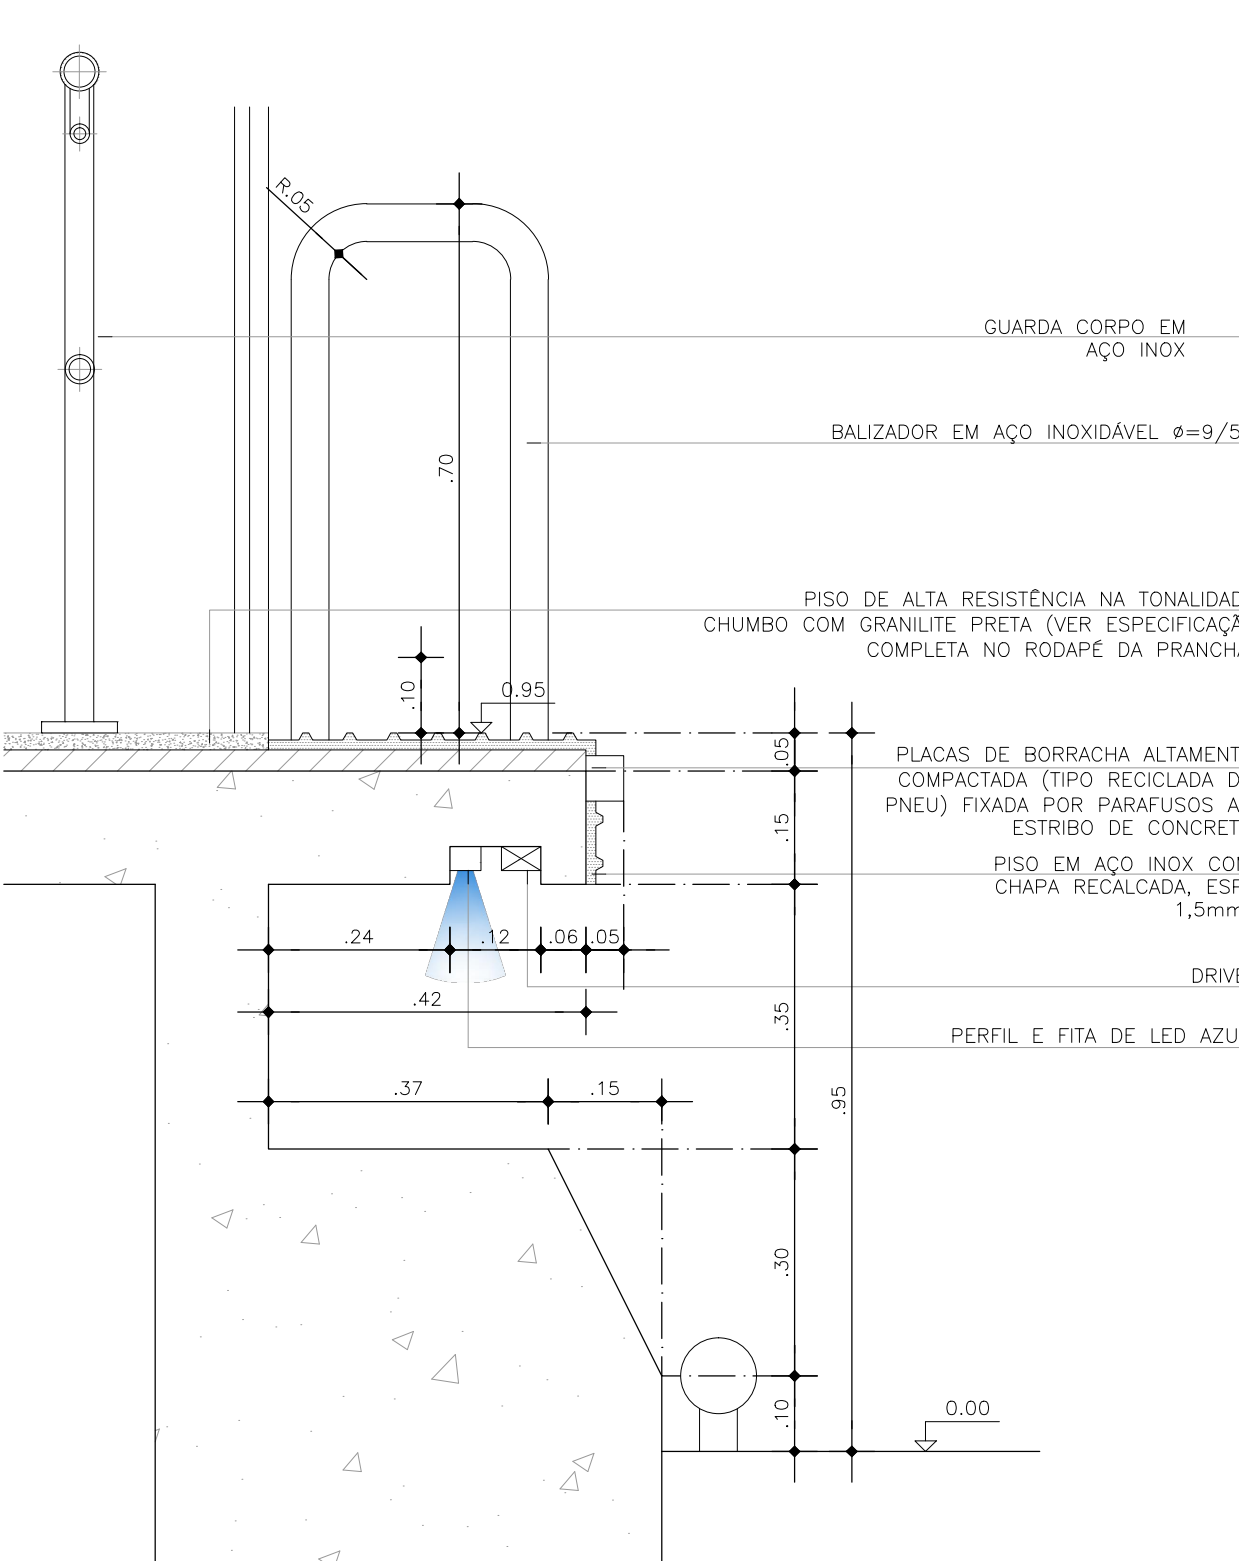


DET. 01 – SEÇÃO – ESC. 1:10  
PLATAFORMA EMBARQUE/DESEMBARQUE

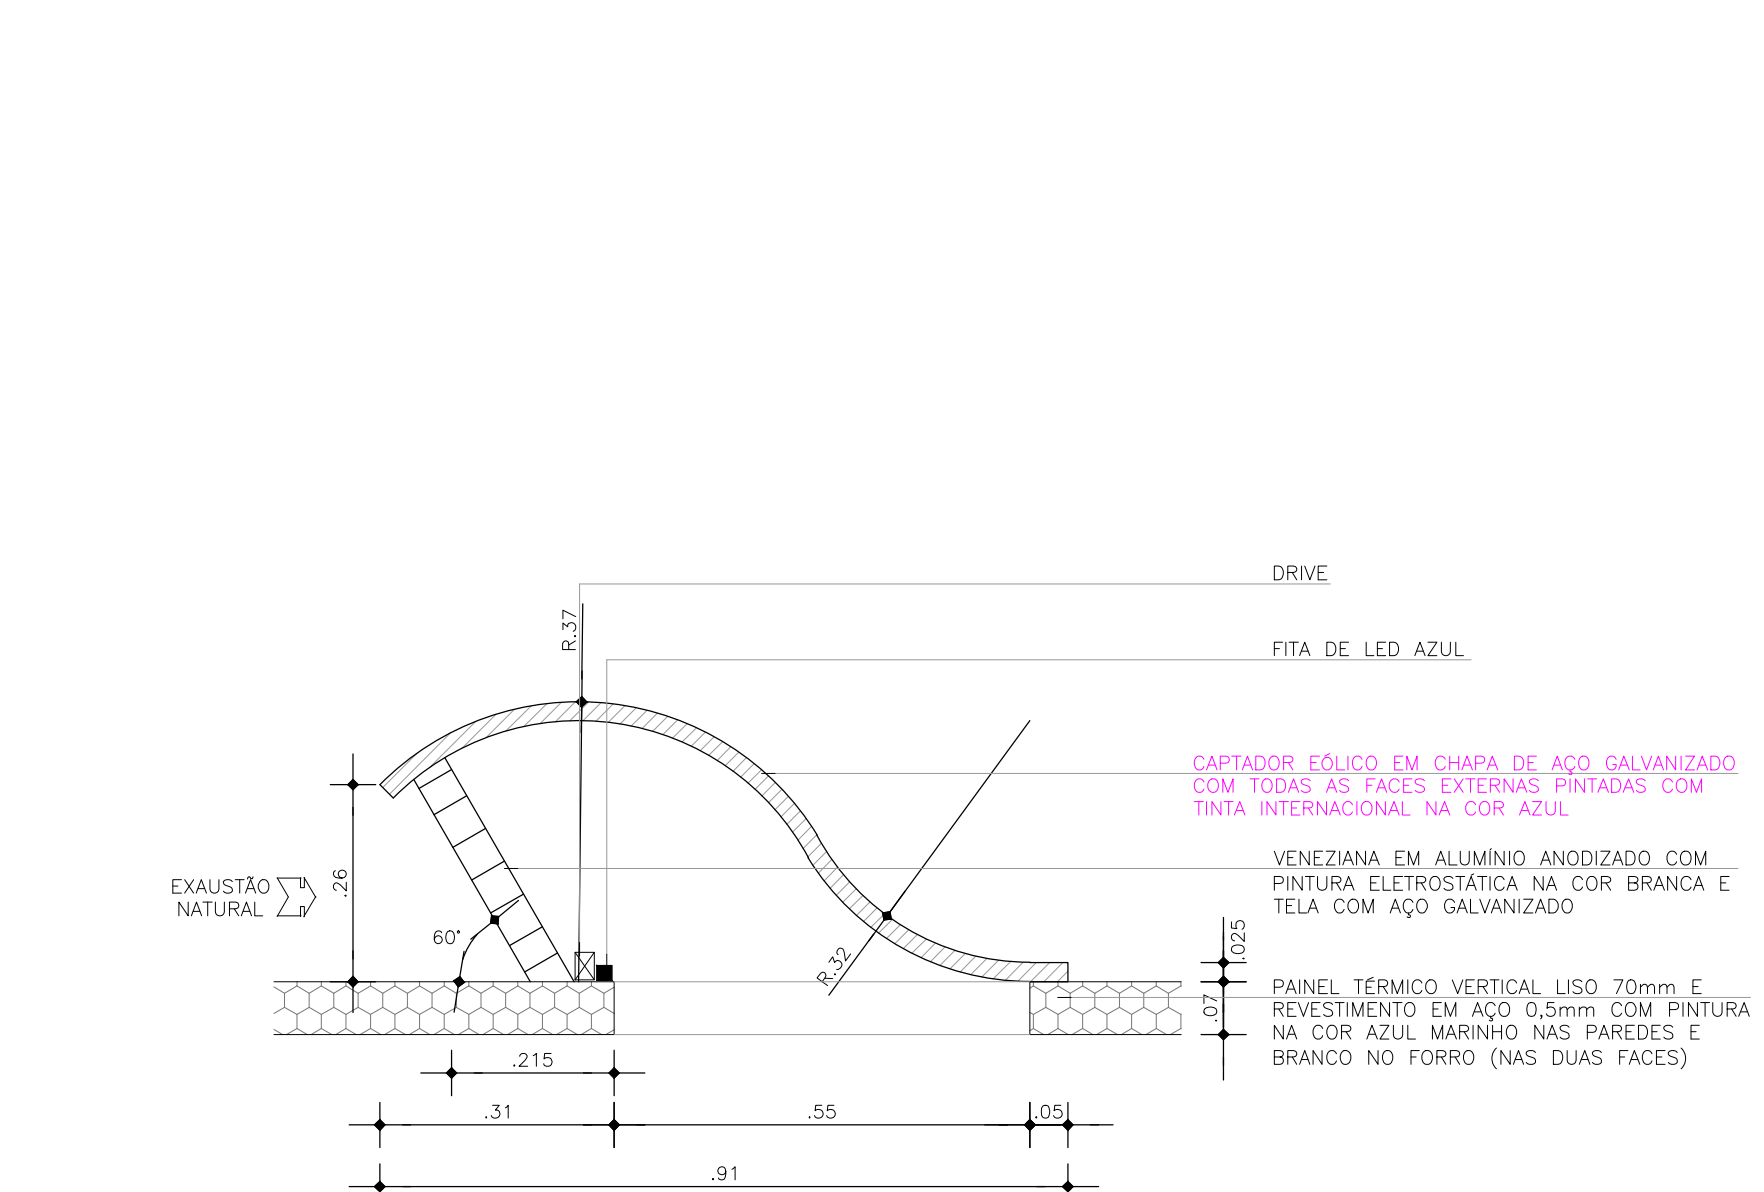


DET. 03 – SEÇÃO – ESC. 1:10  
BRISÉ CAPTAÇÃO EÓLICA

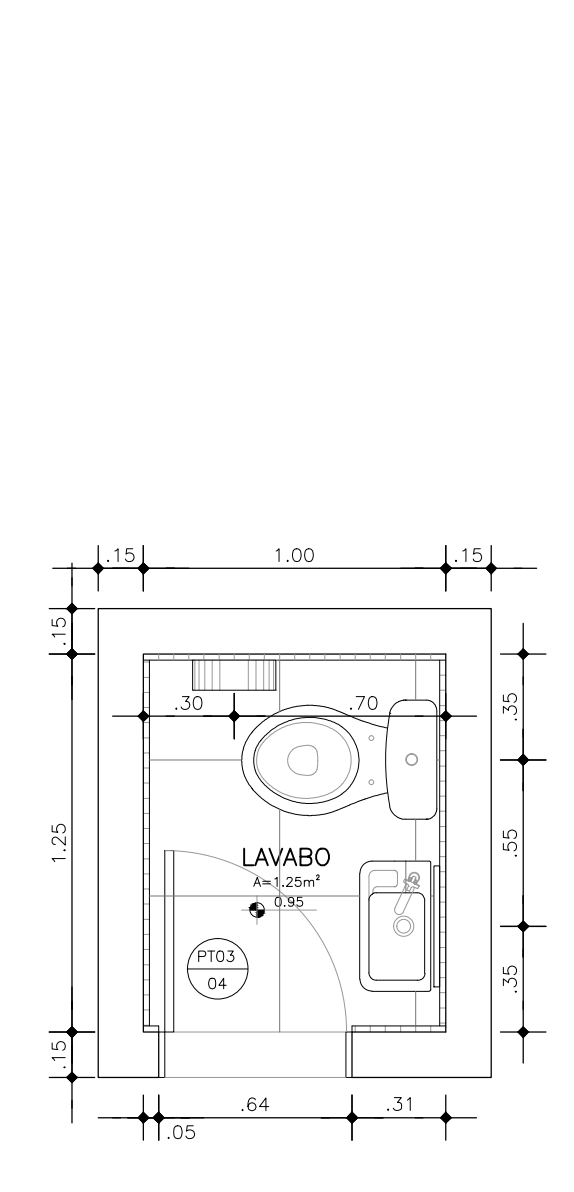


PLANTA BAIXA – ESC. 1:25  
DET. LAVABO – LV01

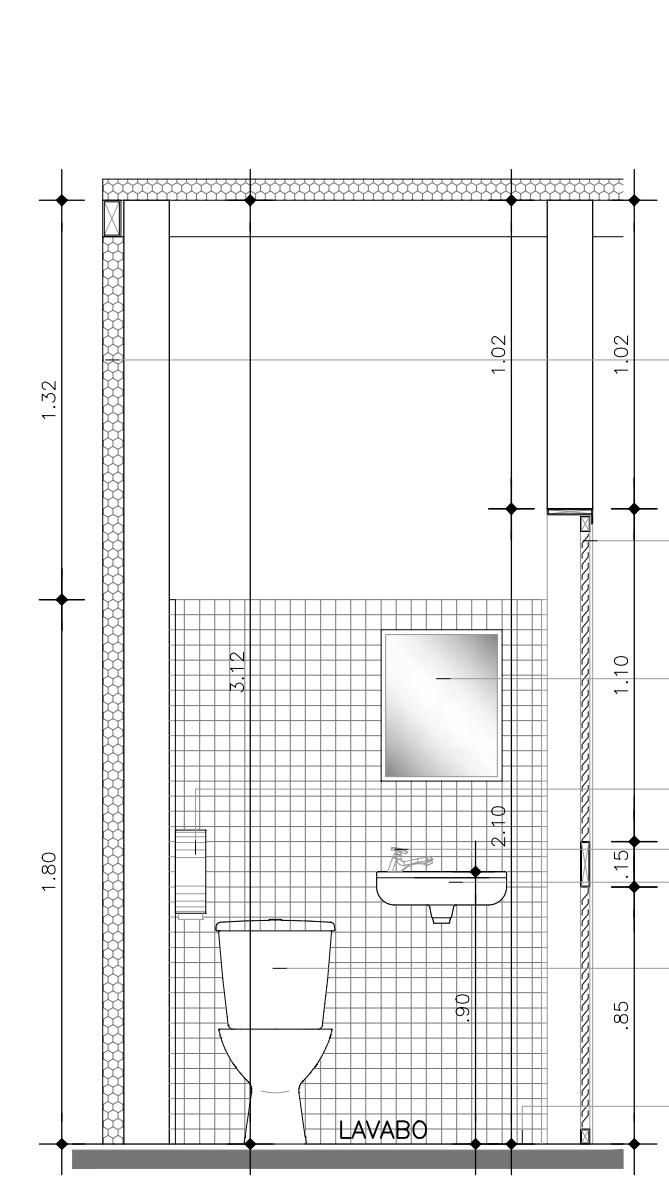


SEÇÃO A – ESC. 1:25  
DET. LAVABO – LV01

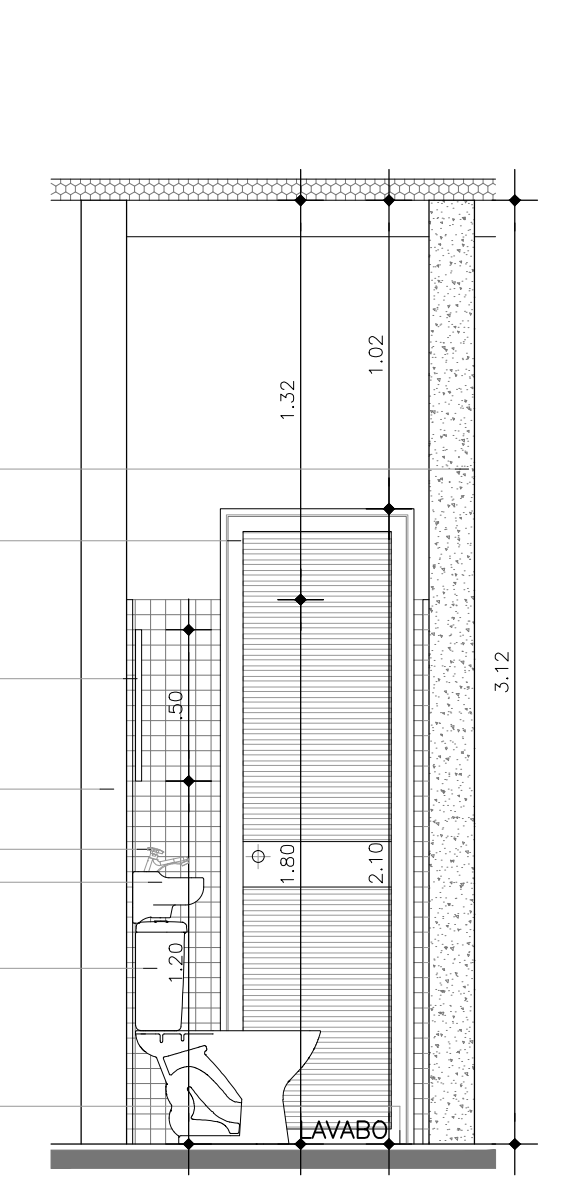


SEÇÃO B – ESC. 1:25  
DET. LAVABO – LV01

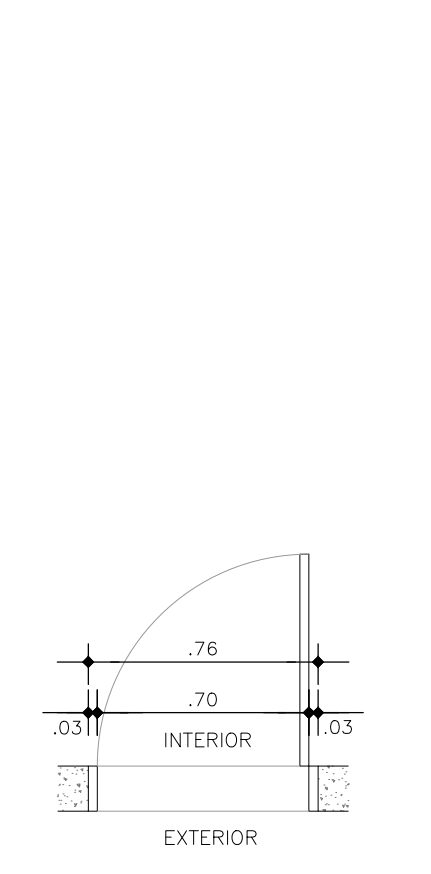


PLANTA – ESC. 1:25  
PORTA BILHETERIA – PT02

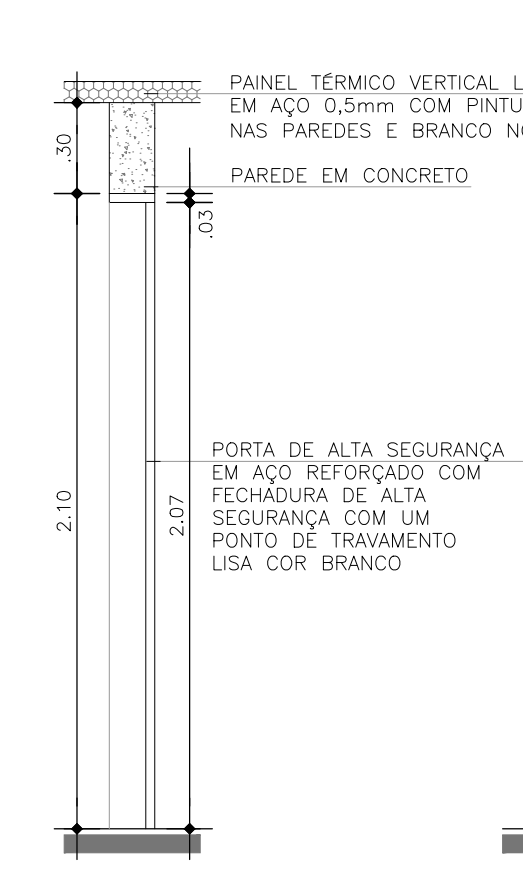


SEÇÃO – ESC. 1:25  
PORTA BILHETERIA – PT02

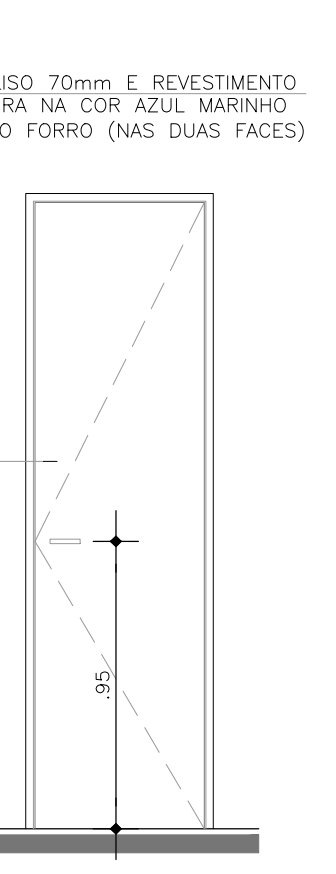


ELEVÇÃO – ESC. 1:25  
PORTA BILHETERIA – PT02

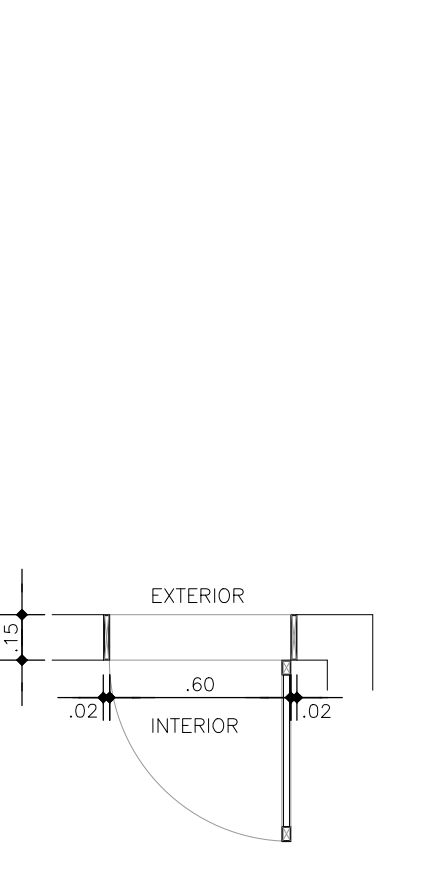

PLANTA – ESC. 1:25  
PORTA LAVABO – PT03  
PORTA EQUIPAMENTOS

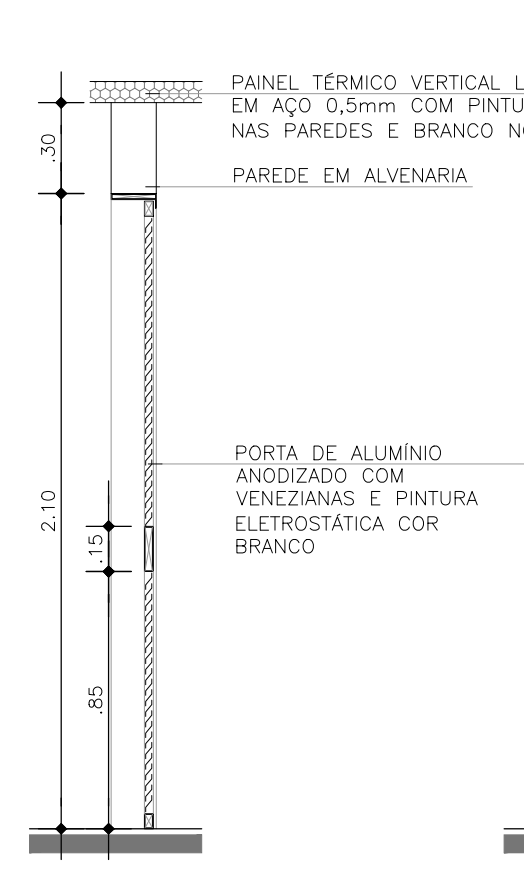


SEÇÃO – ESC. 1:25  
PORTA LAVABO – PT03  
PORTA EQUIPAMENTOS

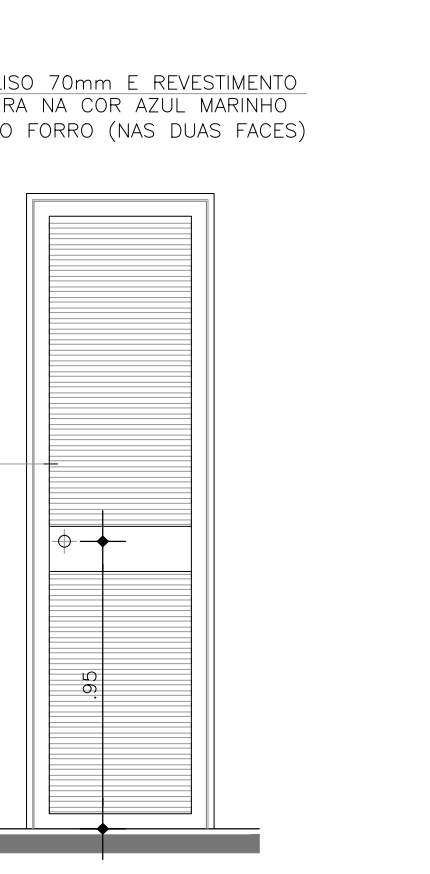


ELEVÇÃO – ESC. 1:25  
PORTA LAVABO – PT03  
PORTA EQUIPAMENTOS

OBSERVAÇÃO:  
CONSIDEROU-SE PARA PISTA DO BRT COTA 0.00m.  
A COTA DAS ESTAÇÕES É DE +0.95m EM RELAÇÃO À COTA 0.00m DA PISTA E DEVERÁ  
ACOMPANHAR A INCLINAÇÃO DA MESMA.  
CONFIRMAR AS COTAS NO LOCAL DE CADA MÓDULO DA ESTAÇÃO

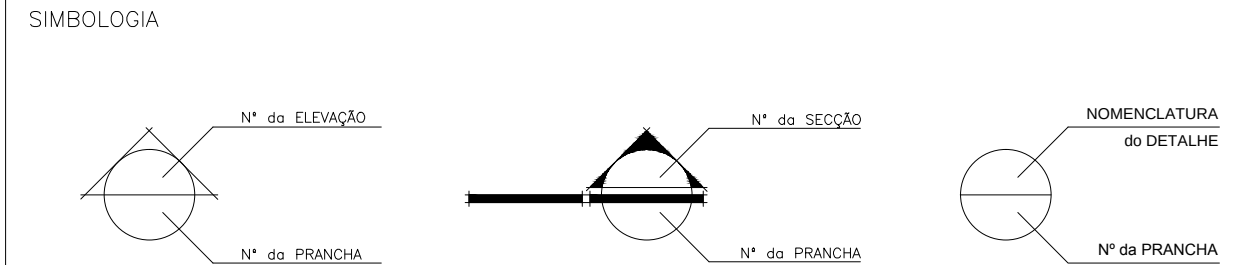

CONSTRUÇÃO  
EQUIPE TÉCNICA SENIOR  
Francimário Arcanjo Gomes – CAU Nº A24384-5  
Camilla da Silva Pereira – CAU Nº AB691-3  
Onofre Veloso de Bastos – CREA Nº 9.745-0  
DEPARTAMENTO DE PLANEJAMENTO  
DIRETOR: ARG. Ednaldo Márcio Rente

PROJETO ARQUITETÔNICO  
ARG. Armando Couceiro – CAU/PA Nº A0781-1  
ARG. Alberto Rubim – CAU/PA Nº A0782-0  
EQUIPE TÉCNICA COUCEIRO & RUBIM  
Carles D.S.  
Luciana Ribas  
Shirley Martins  
Roberta Fernandes  
Telita Leonardo  
Larissa Souza  
Carla Góes  
Nádia Guimarães  
Amanda Foss

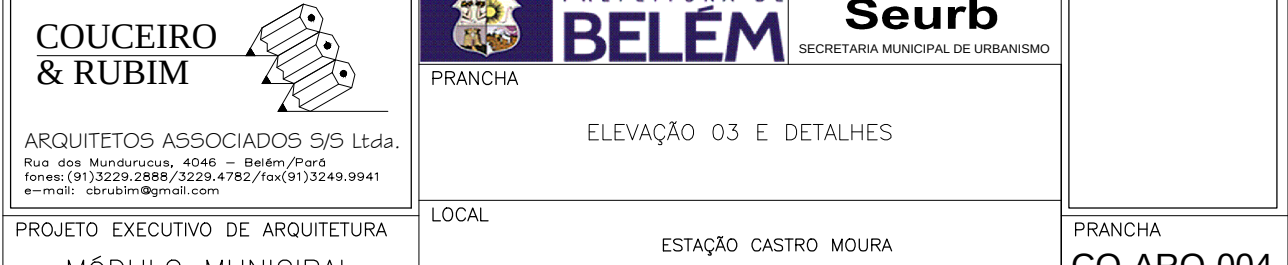

AS BUILT