





SEÇÃO B - ESC. 1:25
DET. RAMPA - RP01
DET. GUARDA-CORPO - GC05

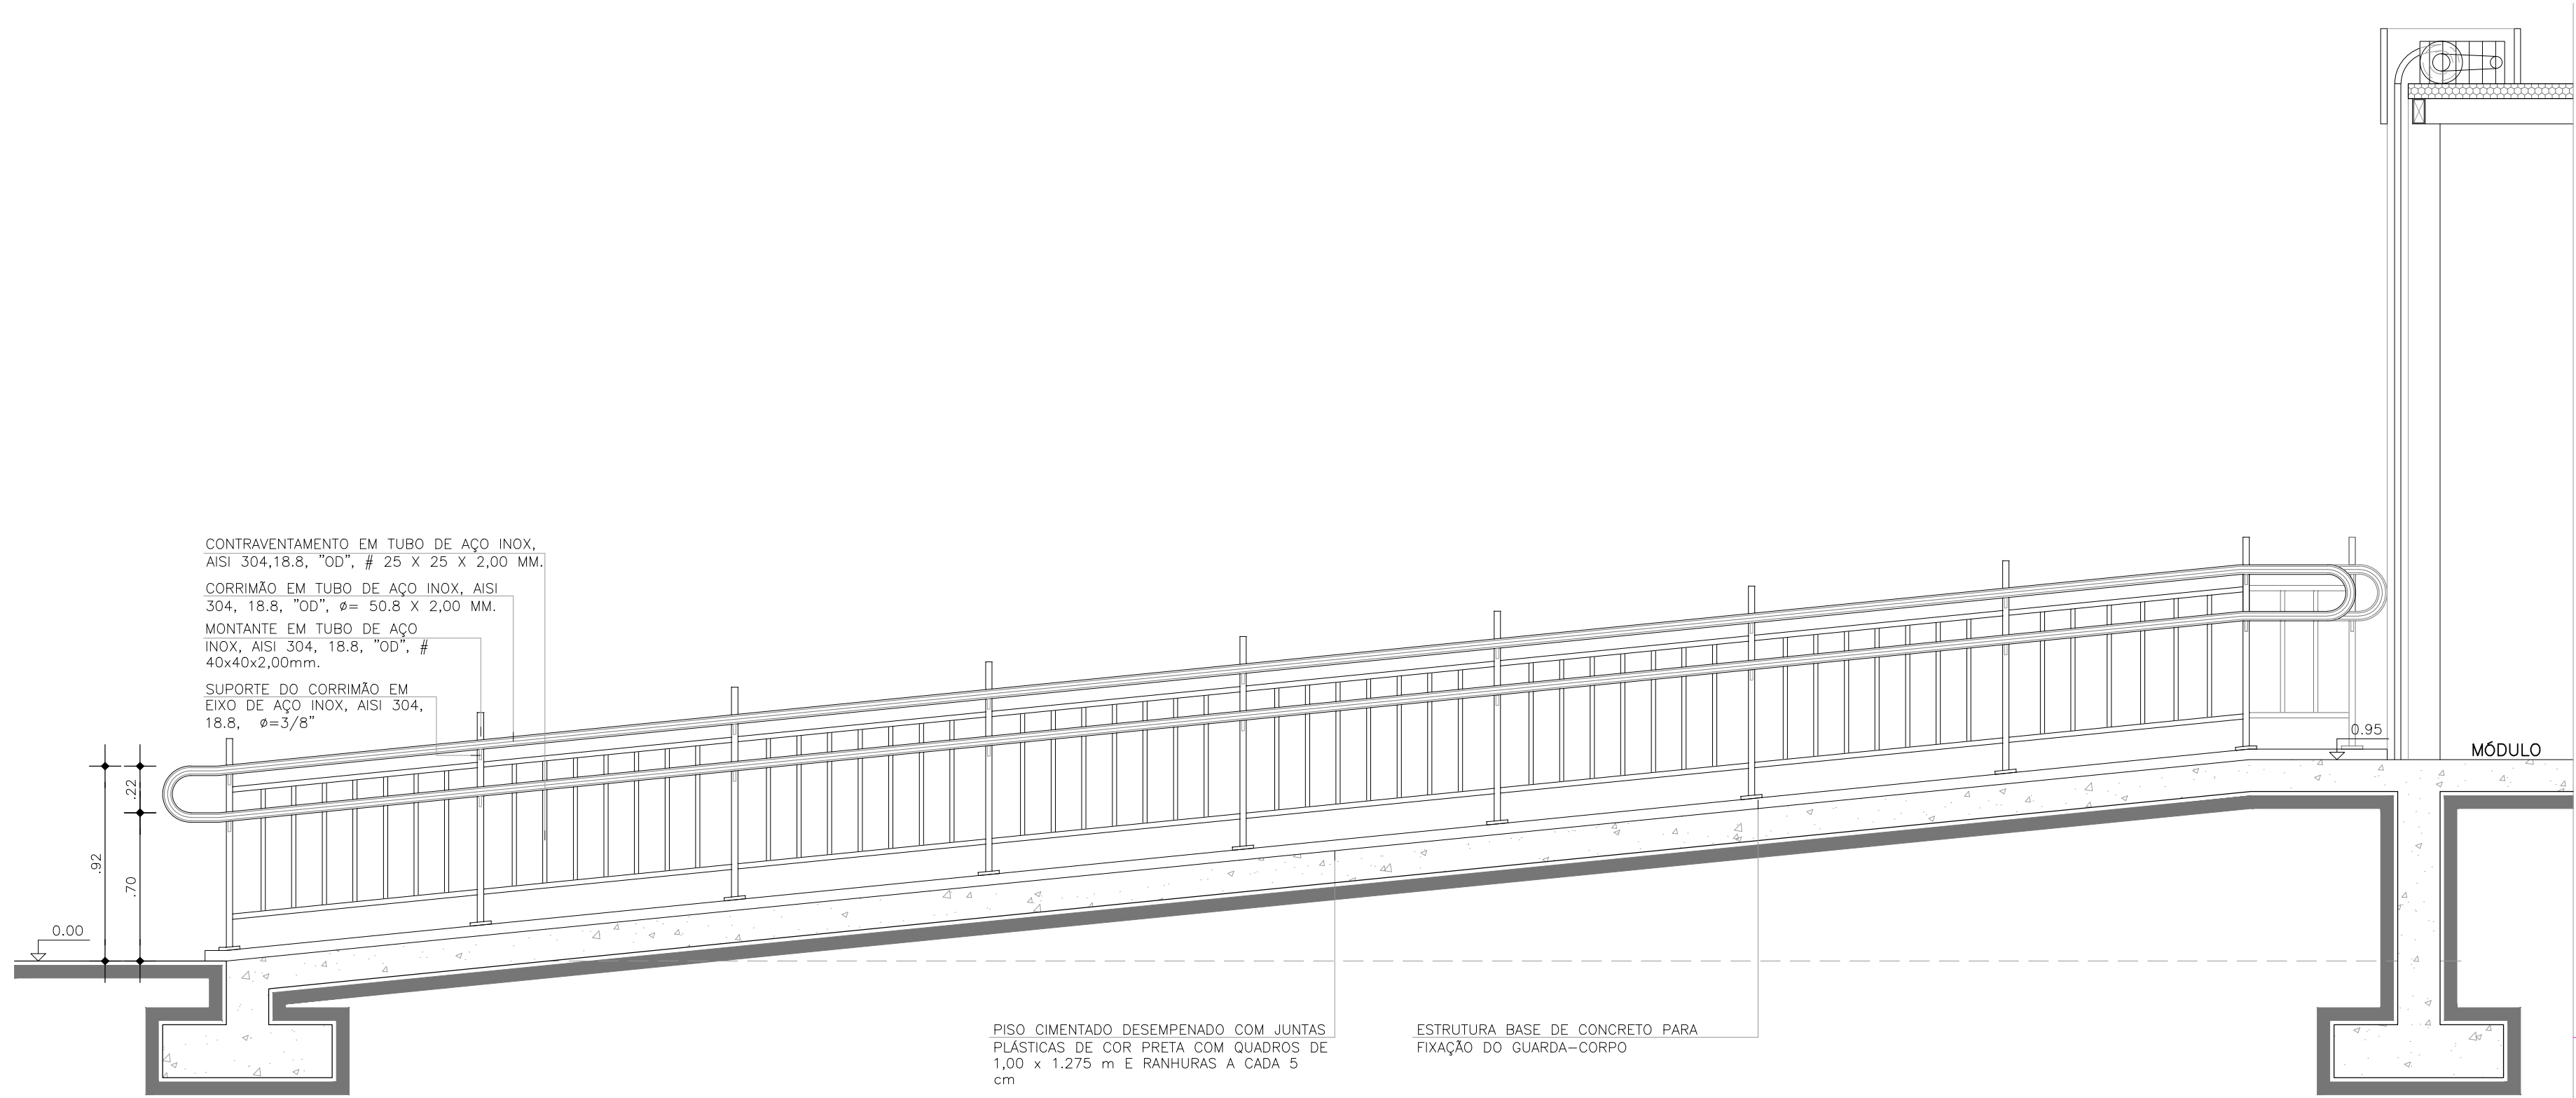




SEÇÃO A - ESC. 1:25
DET. RAMPA - RP01
DET. GUARDA-CORPO - GC05

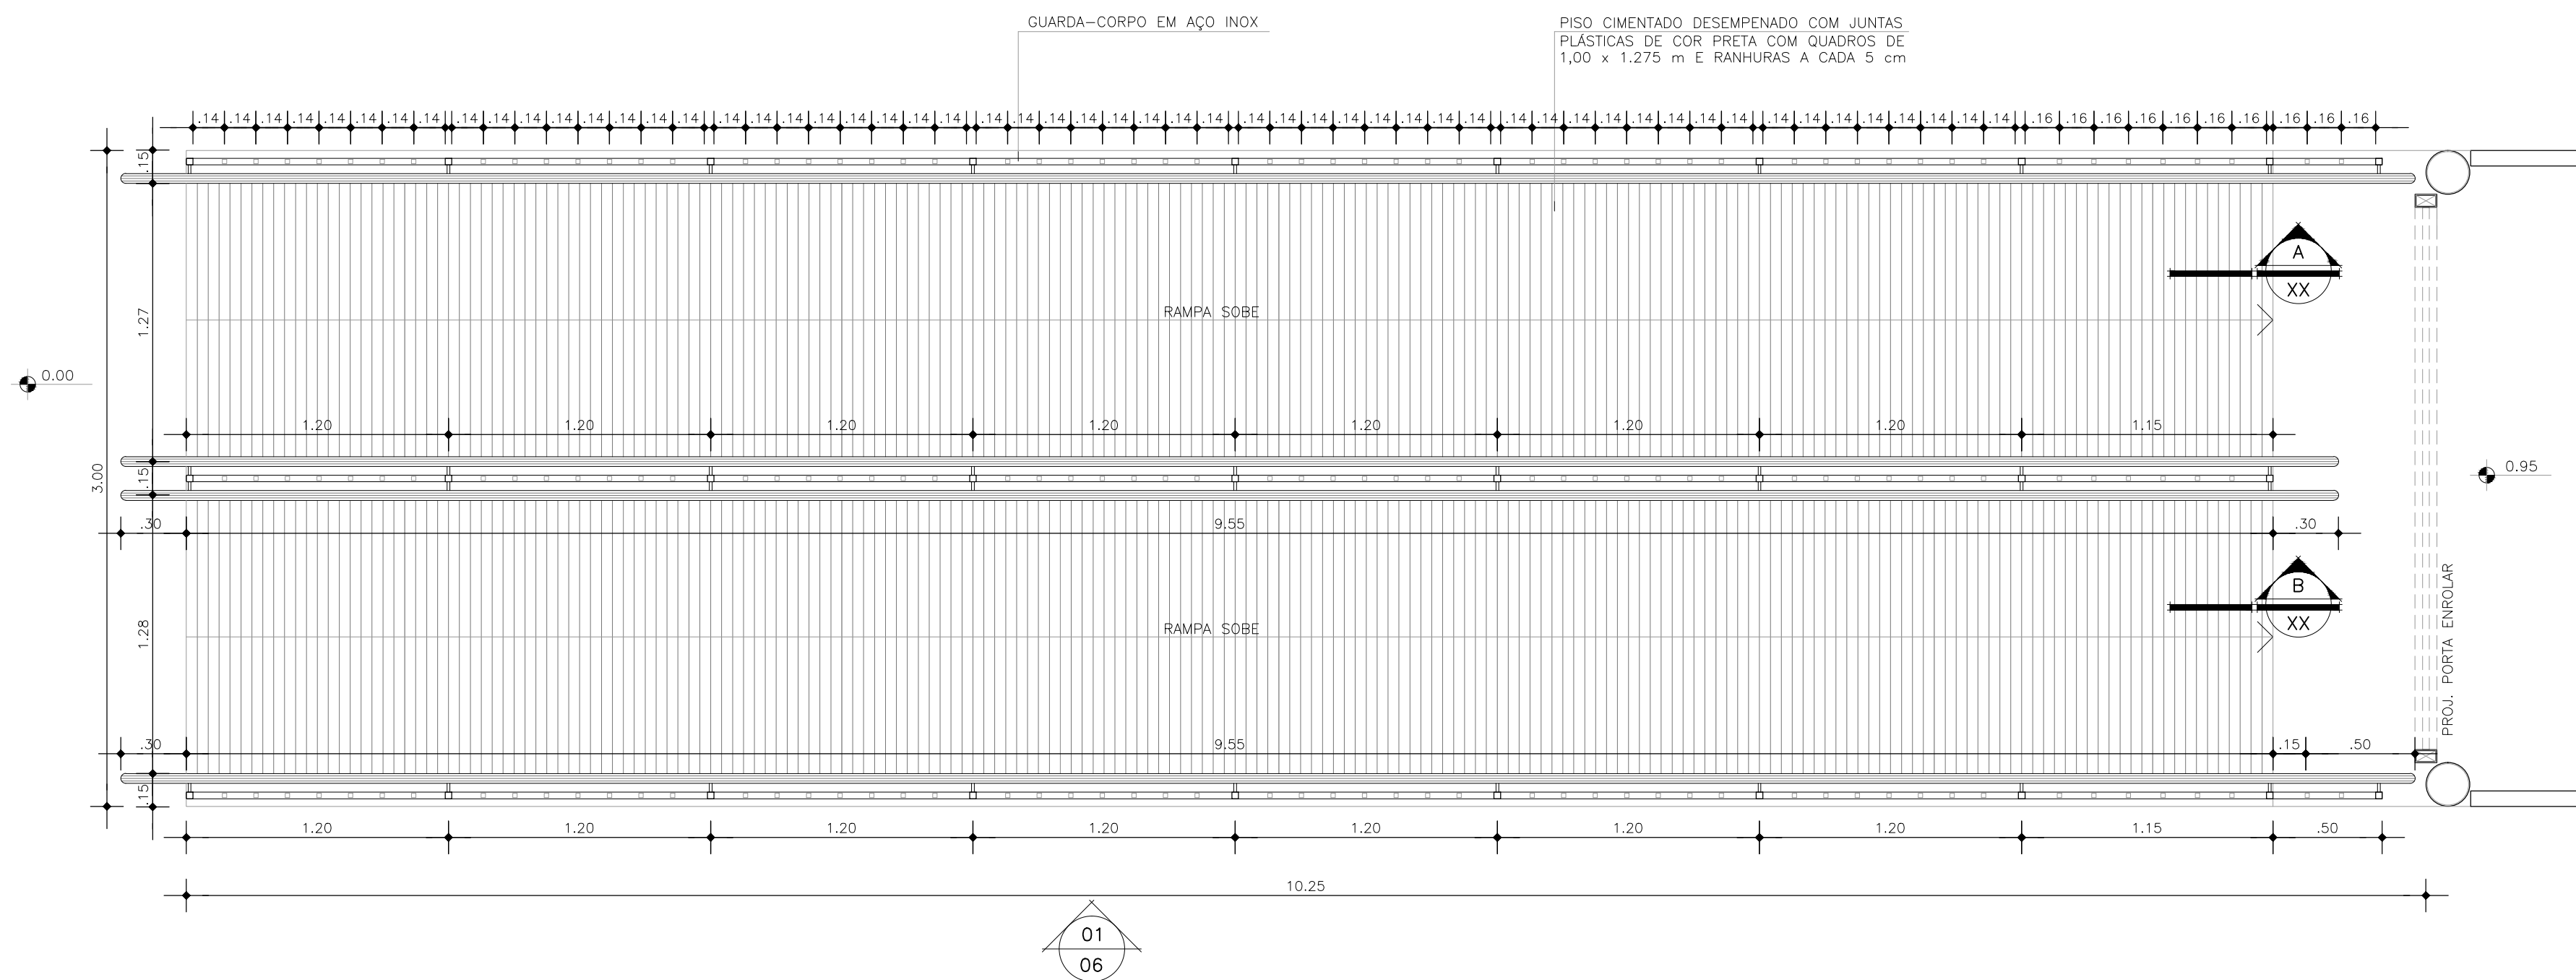

PLANTA BAIXA - ESC. 1:25
DET. RAMPA - RP01
DET. GUARDA-CORPO - GC05

OBSERVAÇÃO:
CONSIDEROU-SE PARA PISTA DO BRT COTA 0,00m.
A COTA DAS ESTAÇÕES É DE +0,95m EM RELAÇÃO À COTA 0,00m DA PISTA E DEVERÁ
ACOMPANHAR A INCLINAÇÃO DA MESMA.
CONFIRMAR AS COTAS NO LOCAL DE CADA MÓDULO DA ESTAÇÃO

SIMBOLOGIA

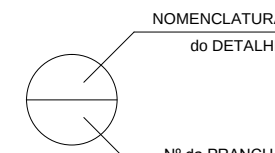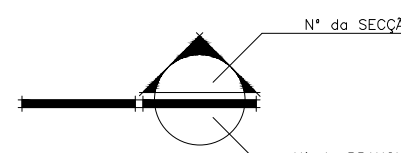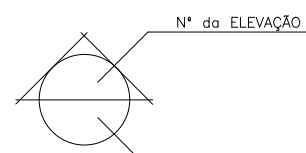

CONSTRUÇÃO

EQUIPE TÉCNICA SENIOR

Francimário Arcanjo Gomes - CAU N° 424384-5
Camilla da Silva Pereira - CAU N° AB691-5
Onofre Veloso de Bastos - CREA N° 9.745-0

DEPARTAMENTO DE PLANEJAMENTO

DIRETOR: ARG. Ednaldo Márcio Rente

PROJETO ARQUITETÔNICO

ARG. Armando Couceiro - CAU/PA N° AD781-1
ARG. Alberto Rubim - CAU/PA N° AD782-0

EQUIPE TÉCNICA COUCERO & RUBIM

Carles D.S. Talita Leonardo Nelsa Guimarães
Luciana Ribas Larissa Souza Amanda Foss
Sâmia Martins Cíntia Góes Roberta Fernandes Tamara Bermon

PROJETO EXECUTIVO DE ARQUITETURA

MODULO MUNICIPAL
MODULO DUPLA ATAQUE

LOCAL

ESTACAO CASTRO MOURA

DATA

ESCALA

INDICADA

COORDENADOR

ARG. Talita Leonardo

ARG. Roberta Guimarães

ARG. Tamara Bermon

AS BUILT

COUCERO & RUBIM

ARQUITETOS ASSOCIADOS SDO LTDA.


Comp. 6 C:\Projeto\Prefeitura de Belém\BRT\01-BRT\03-Agosto Montenegro\VE1-Módulo F_R02.dwg