
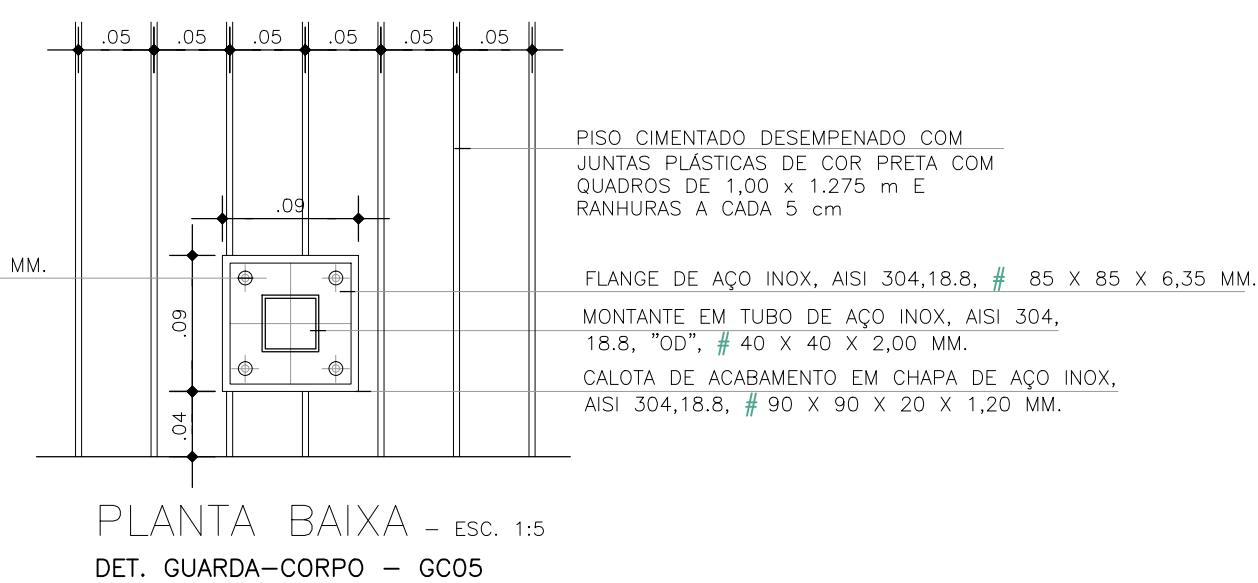
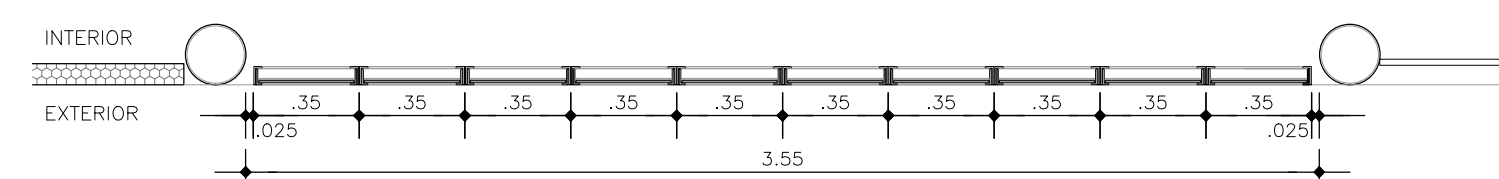
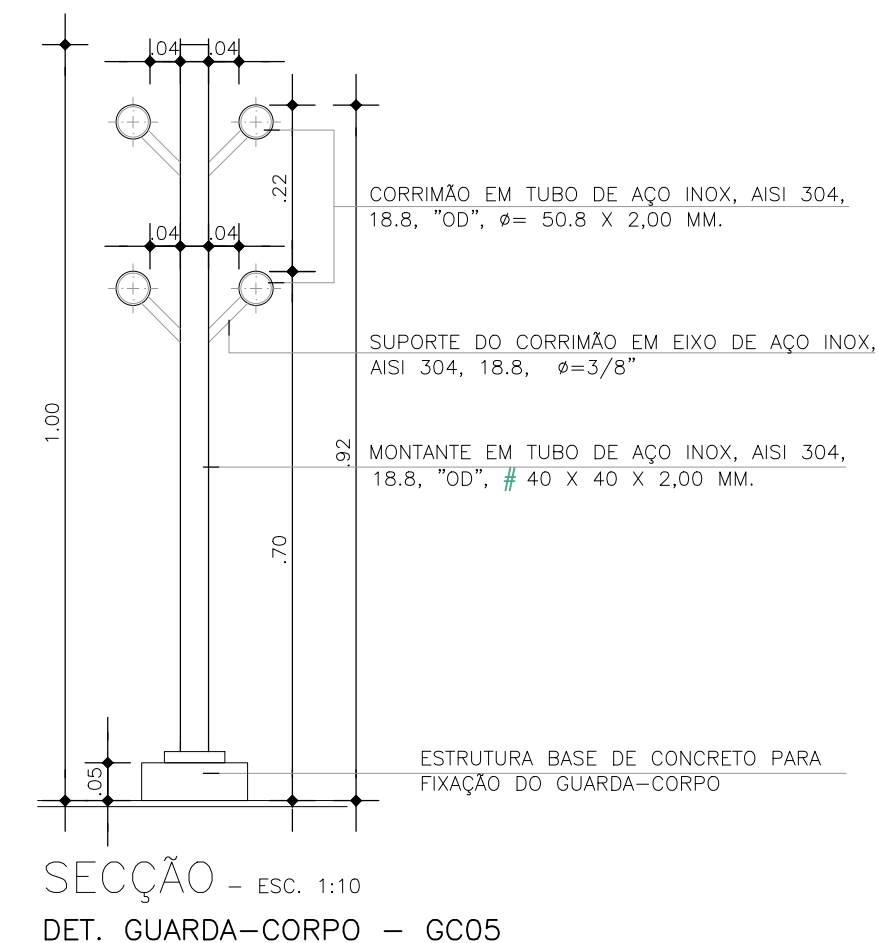
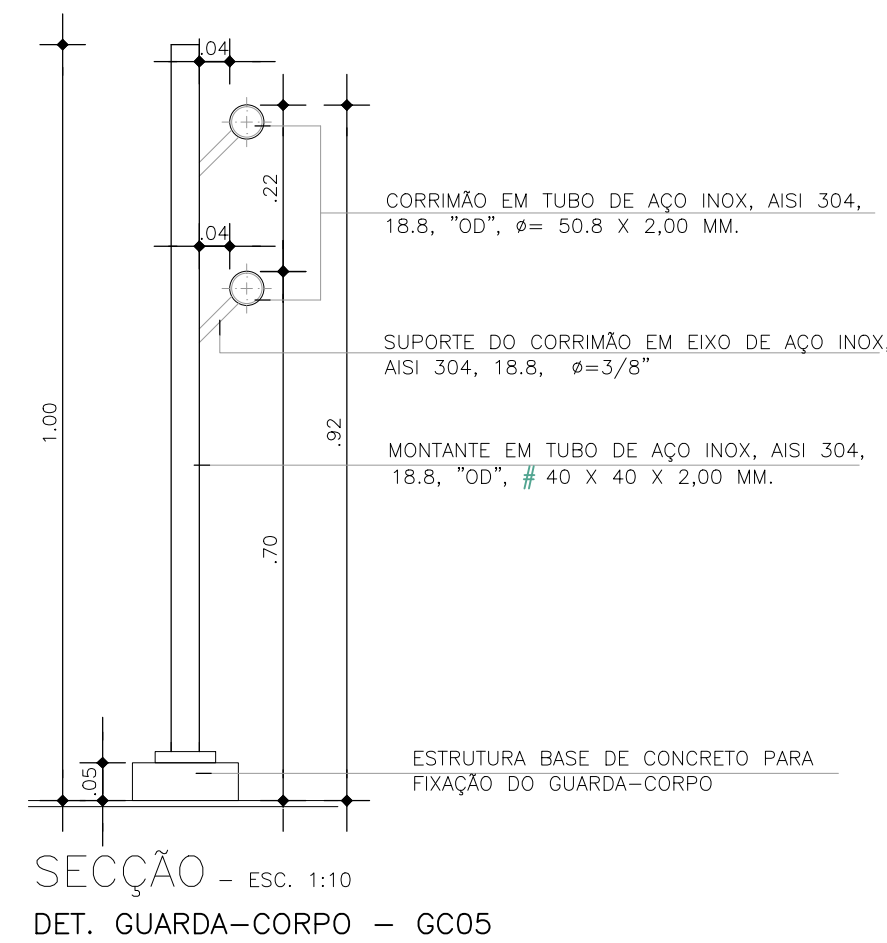
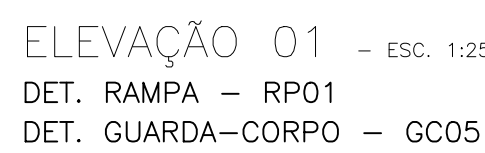
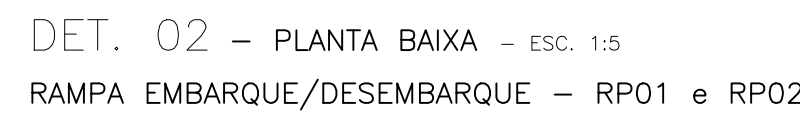
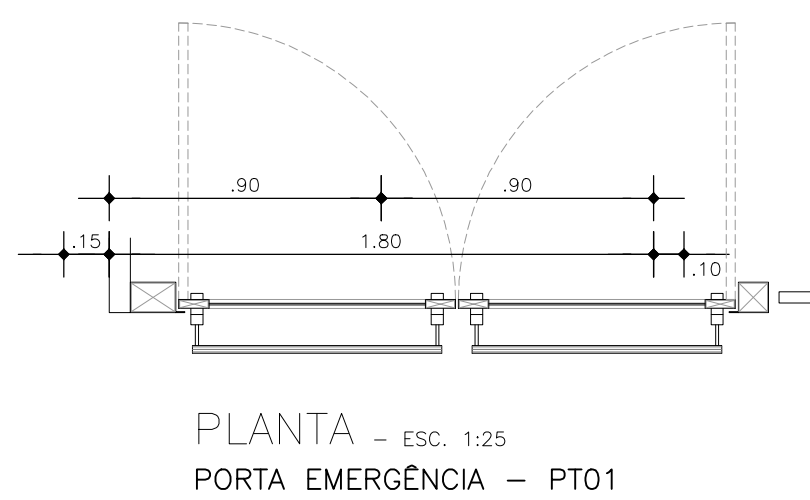
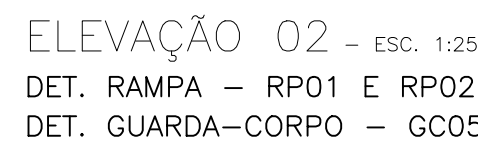


AS BUILT

OBSERVAÇÃO:

CONSIDEROU-SE PARA PISTA DO BRT COTA 0.00m.
A COTA DAS ESTAÇÕES É DE +0.95m EM RELAÇÃO À COTA 0.00m DA PISTA E DEVERÁ ACOMPANHAR A INCLINAÇÃO DA MESMA.
CONFIRMAR AS COTAS NO LOCAL DE CADA MÓDULO DA ESTAÇÃO

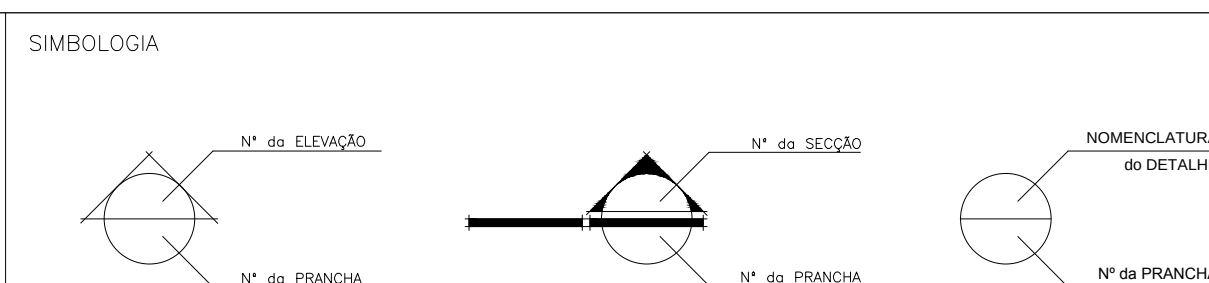

CONSTRUÇÃO

EQUIPE TÉCNICA SEMOB

Francimário Arcoverde Gomes – CAU N° A24284-5


Camila da Silva Pereira – CAU N° A86091-3

DEPARTAMENTO DE PLANEJAMENTO

PROJETO ARQUITETÔNICO

ARQ. Armando Loureiro - CAJ/PA n.º 40/81

ARQ. ROBERTO RUBINI = CAO/FA N° 40782=0

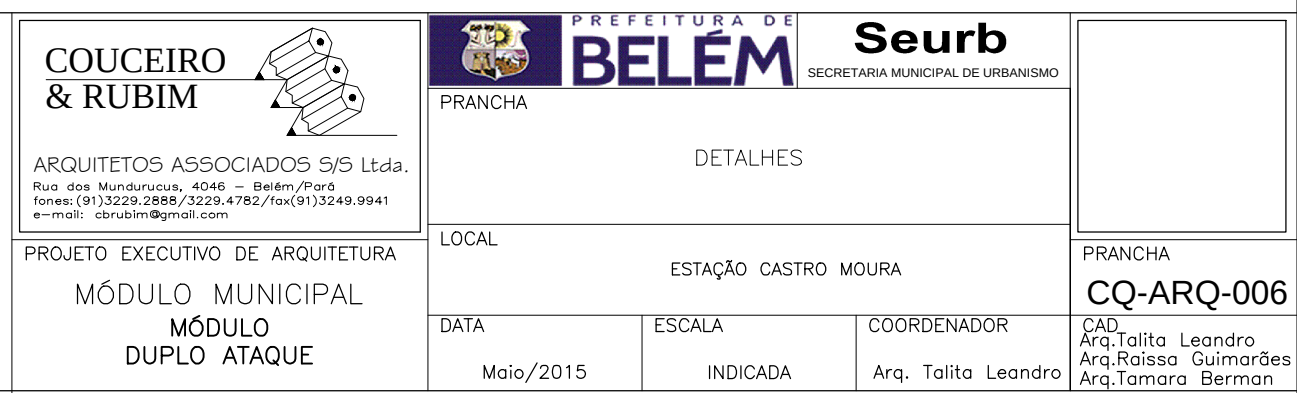

— DIREITOS RESERVADOS — A REPRODUÇÃO OU EXECUÇÃO NO SEU TODO OU PARTE DESTA OBRA, SEM A PRÉVIA AUTORIZAÇÃO DE SEU AUTOR, FICARÁ SUJEITA ÀS MEDIDAS LEGAIS CABÍVEIS. A ALTERAÇÃO DESTA OBRA SEM O CONSENTO DO SEU AUTOR É CONSIDERADA ILÍCITA E SUJEITA ÀS SANÇÕES LEGISLATIVAS. 5772 DE 21/12/71