


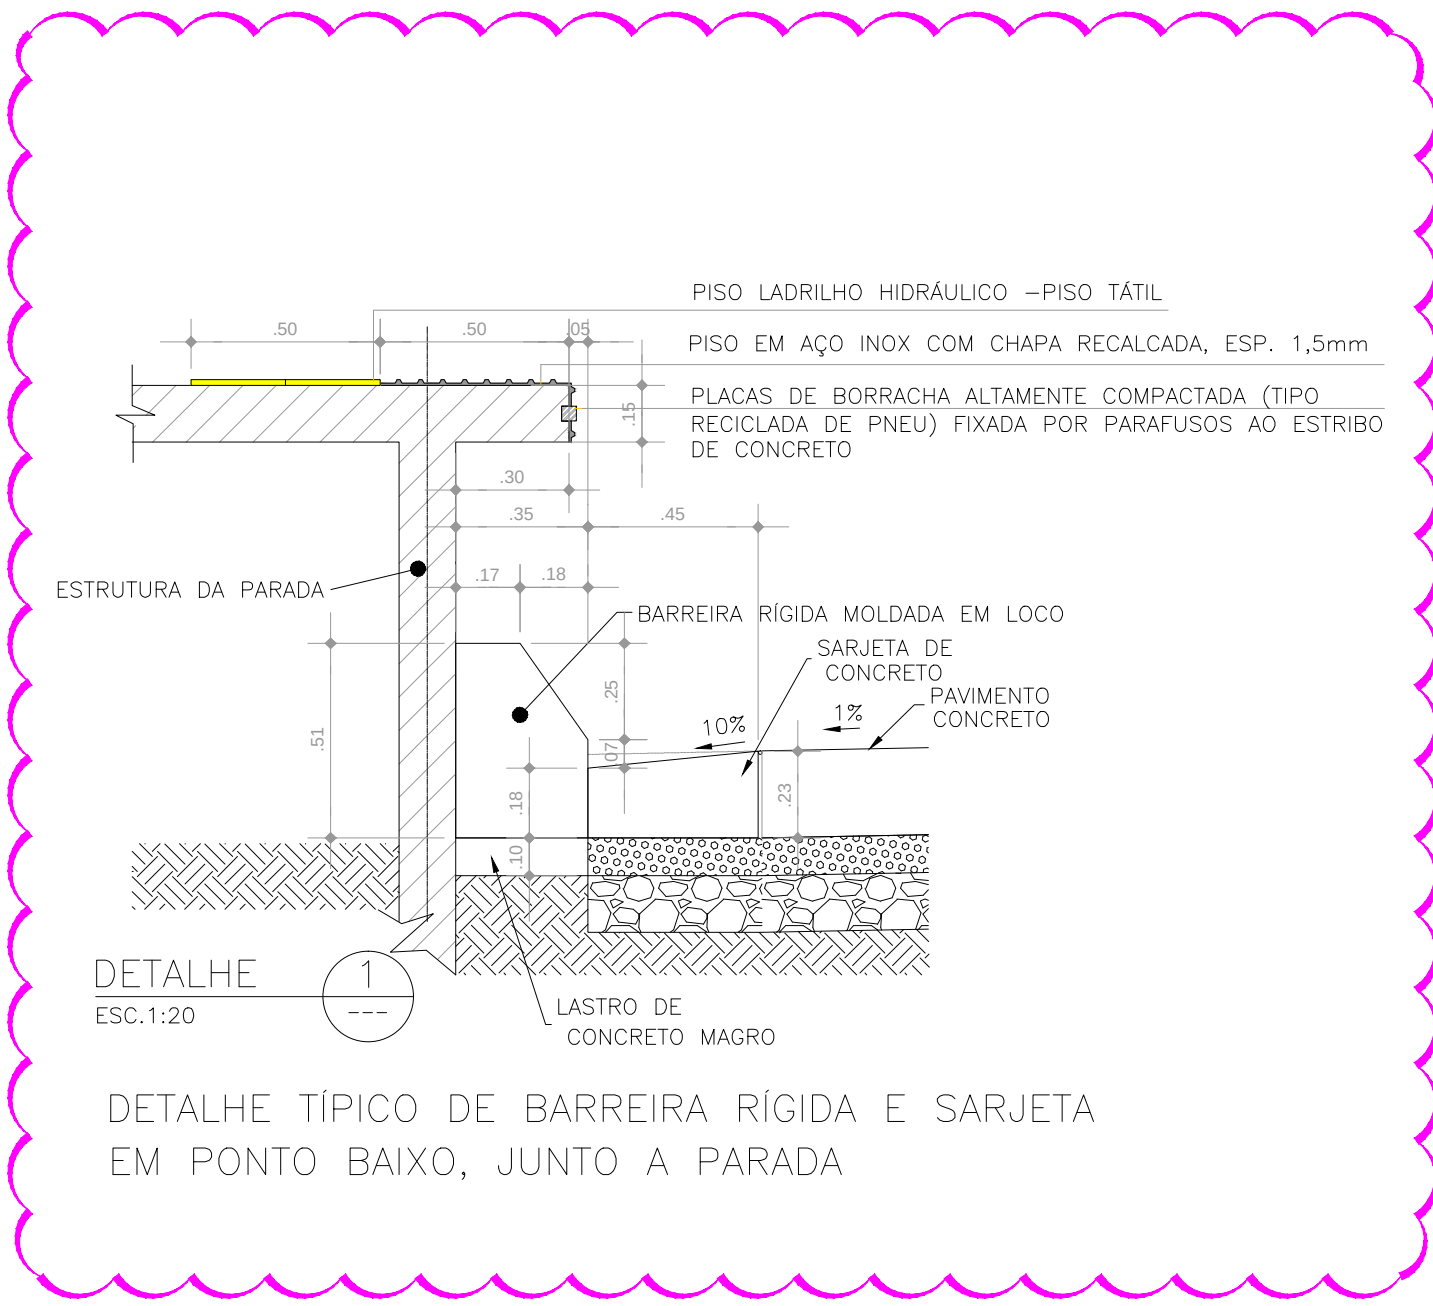

2 CORTE D
ESC. 1:100

AS BUILT

NOTAS

- 1- Para descrição dos acabamentos, ver LM-03.01.80/6B3-001.
2- O projeto executivo da instalação do laminado deverá ser submetido à aprovação pela arquitetura.
3- Piso em aço inox com chapa recalcada.

[illegible]