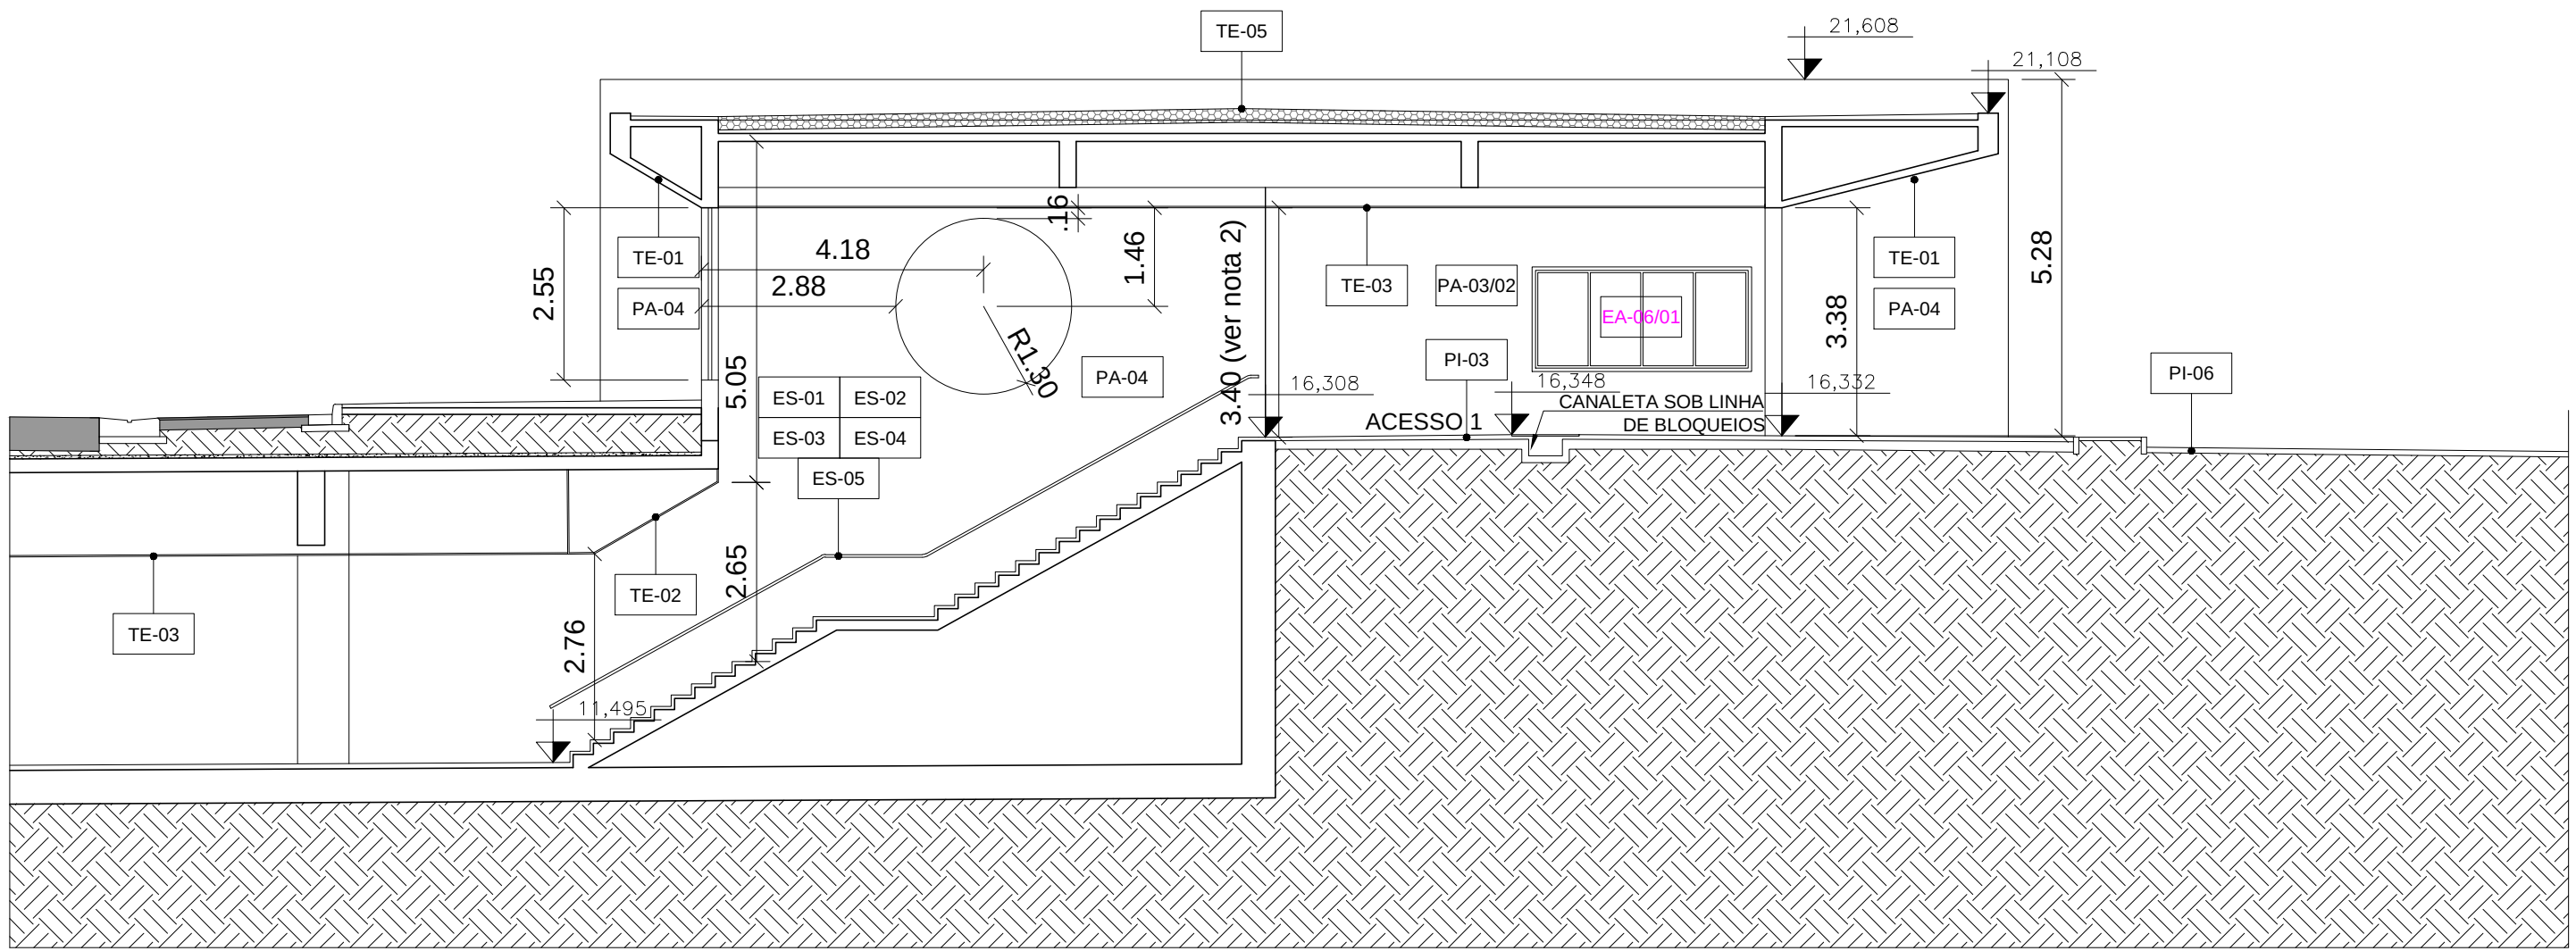
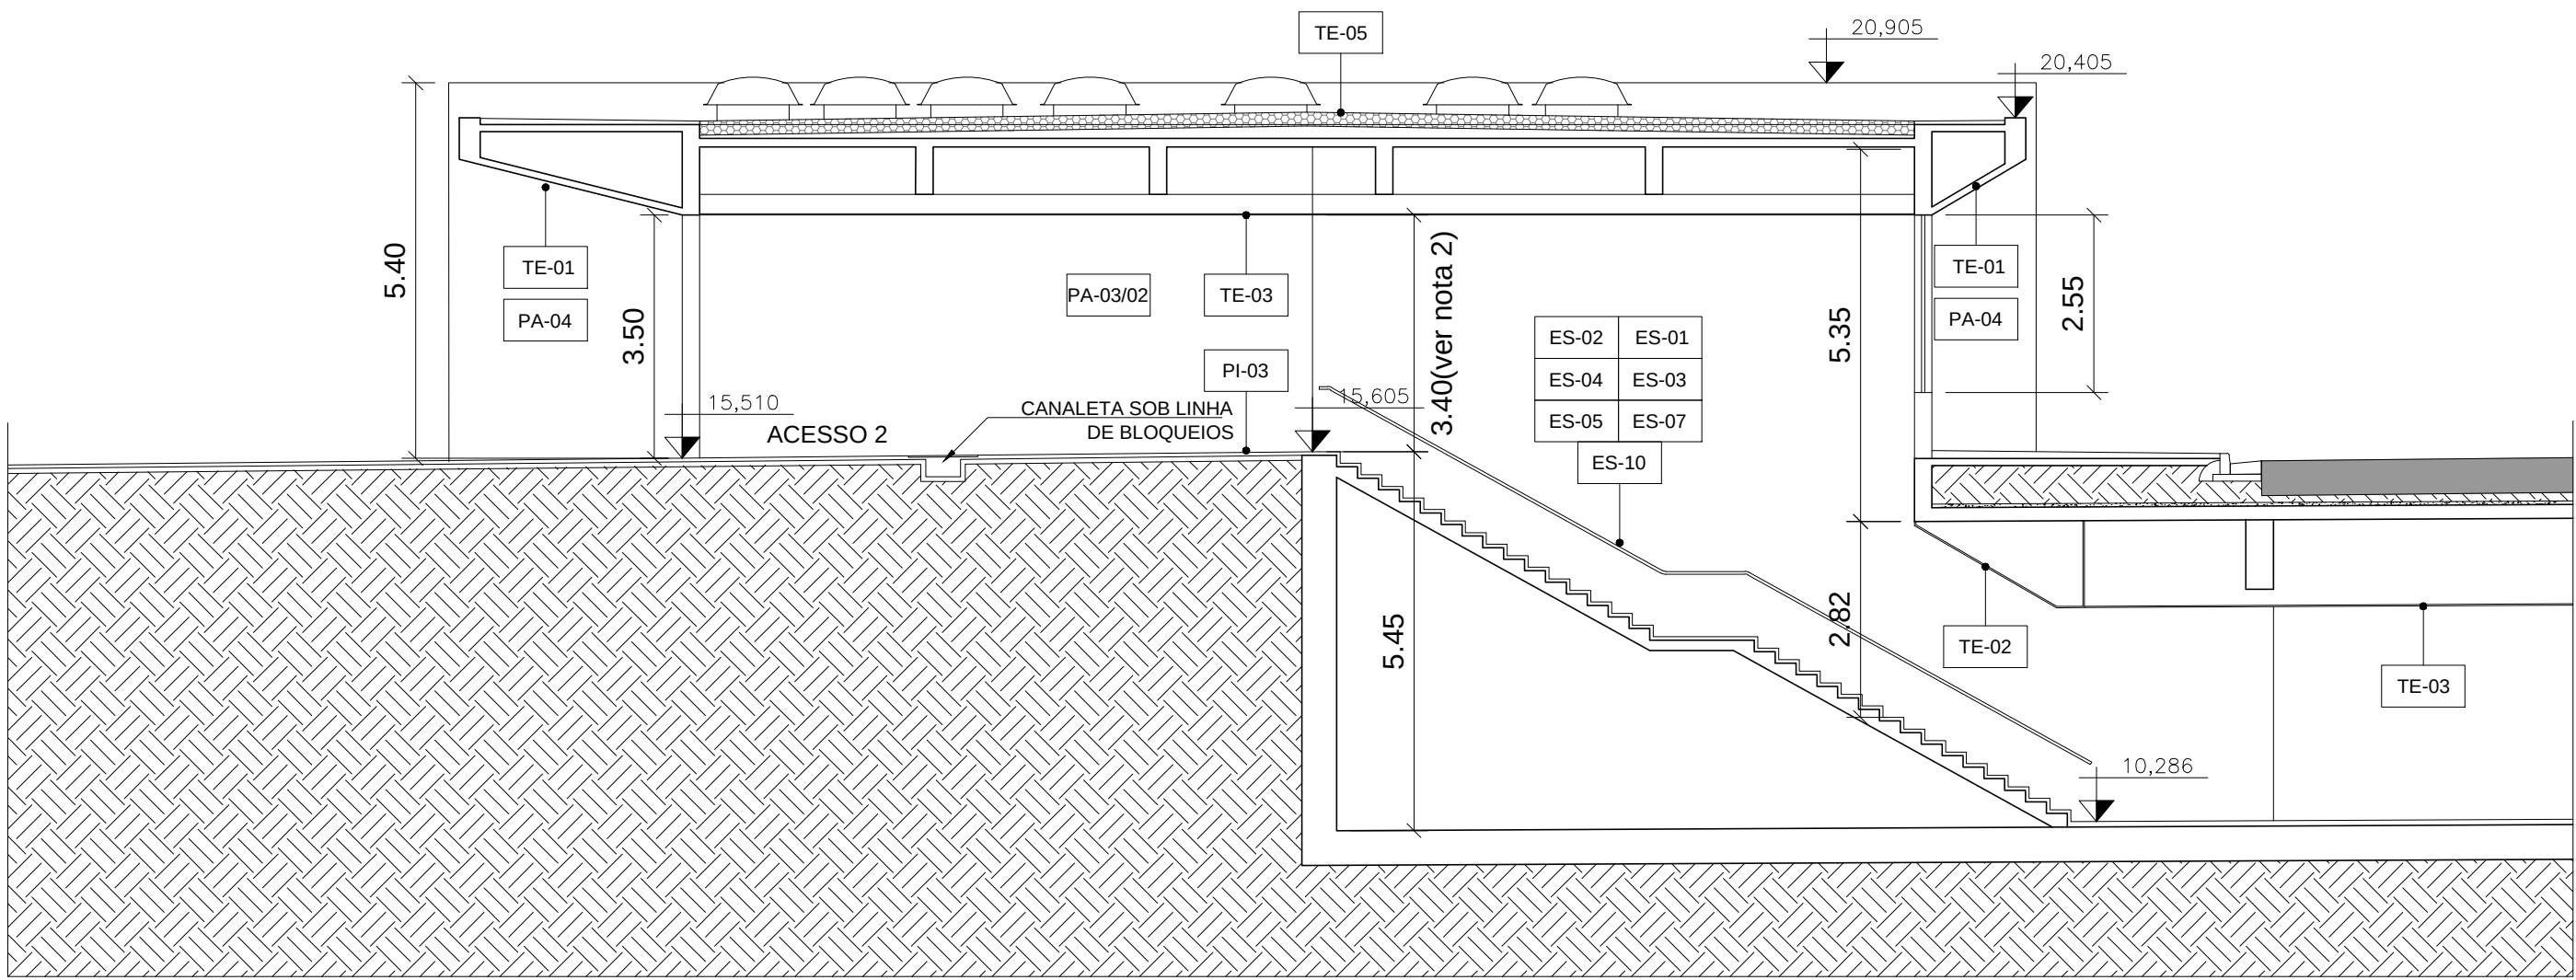
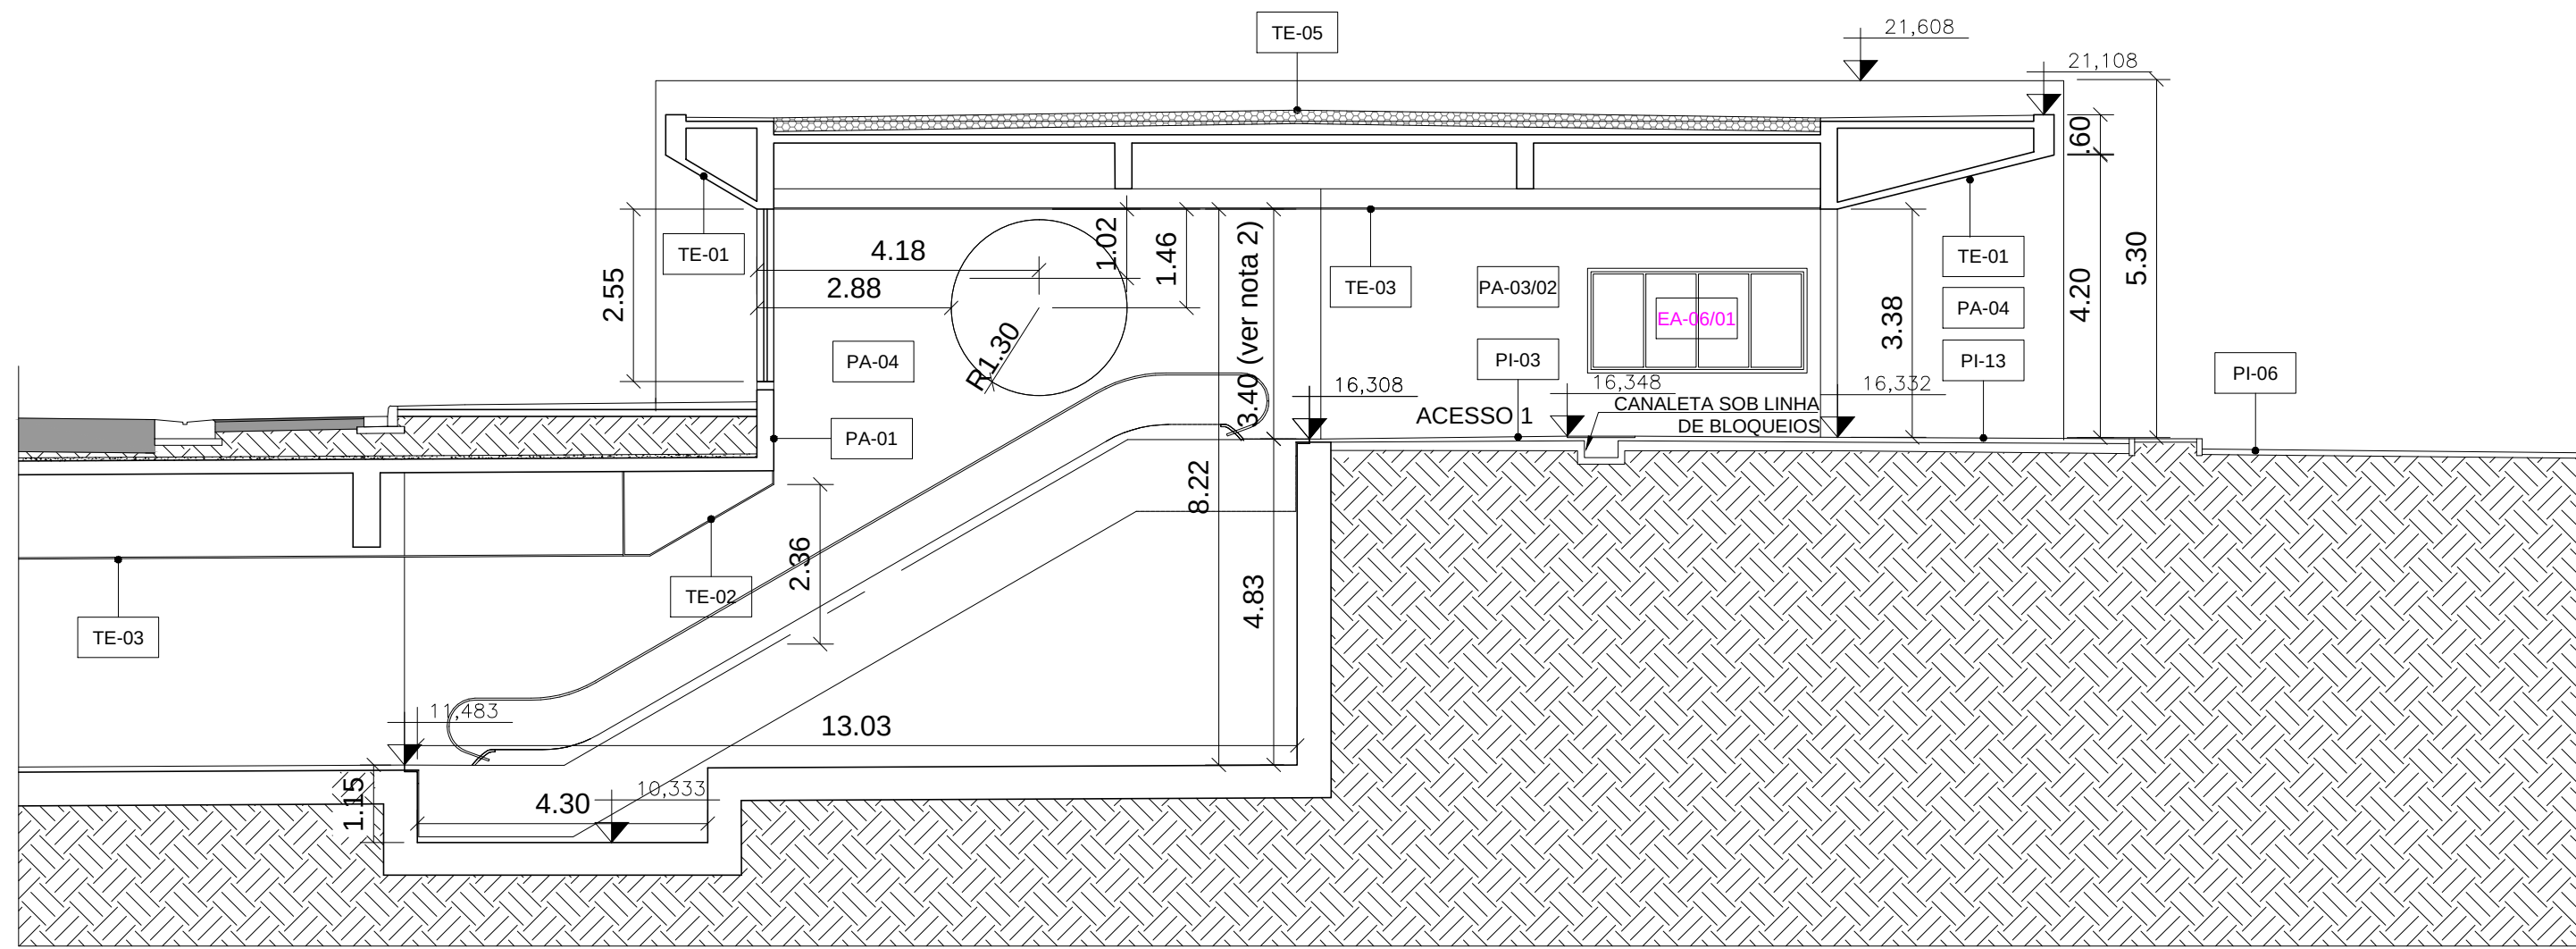





1 CORTE E  
ESC. 1:100




4 CORTE I  
ESC. 1:100



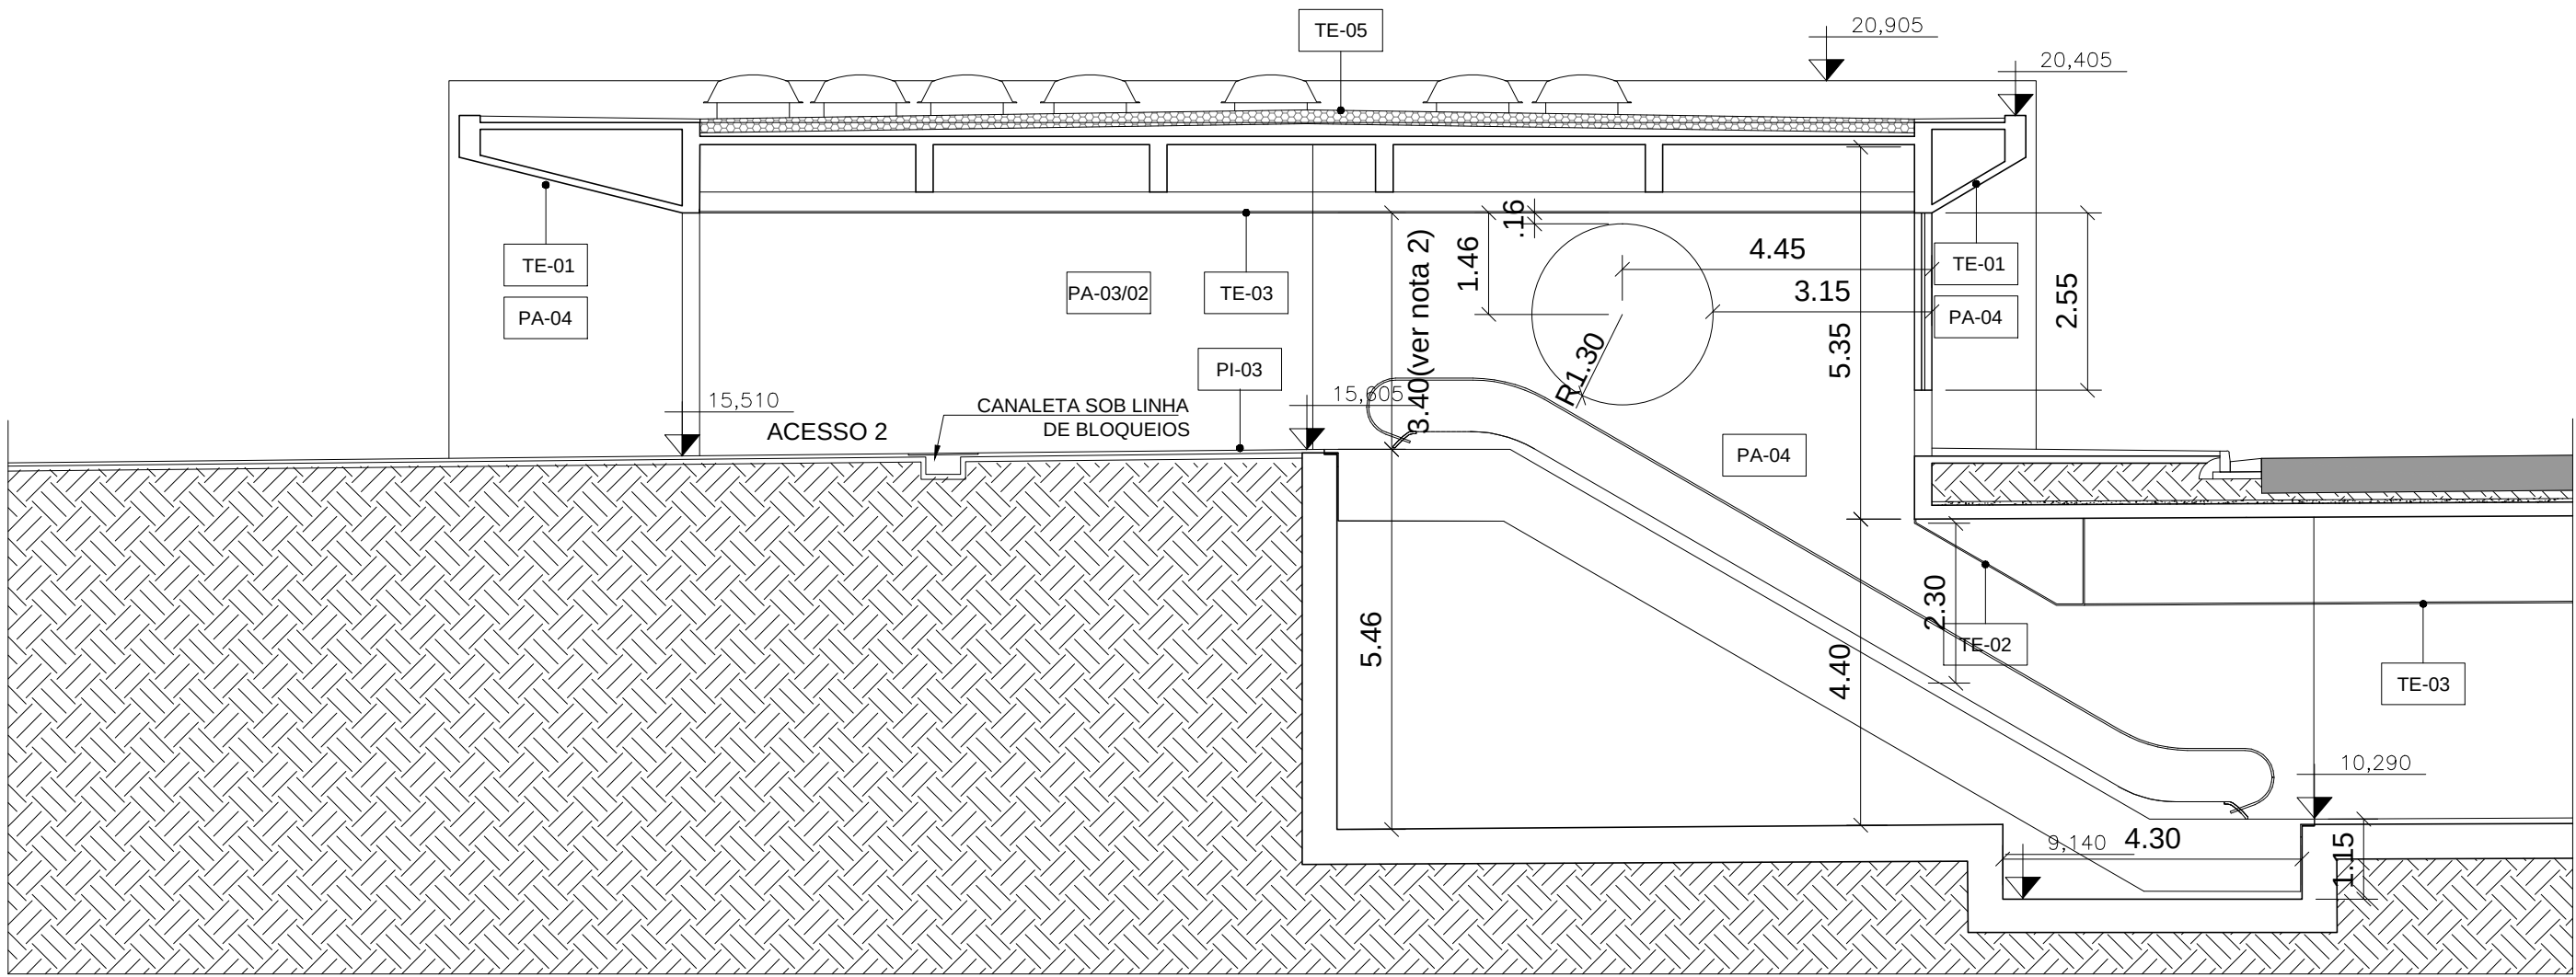
2 CORTE H  
ESC. 1:100



5 CORTE J  
ESC. 1:100

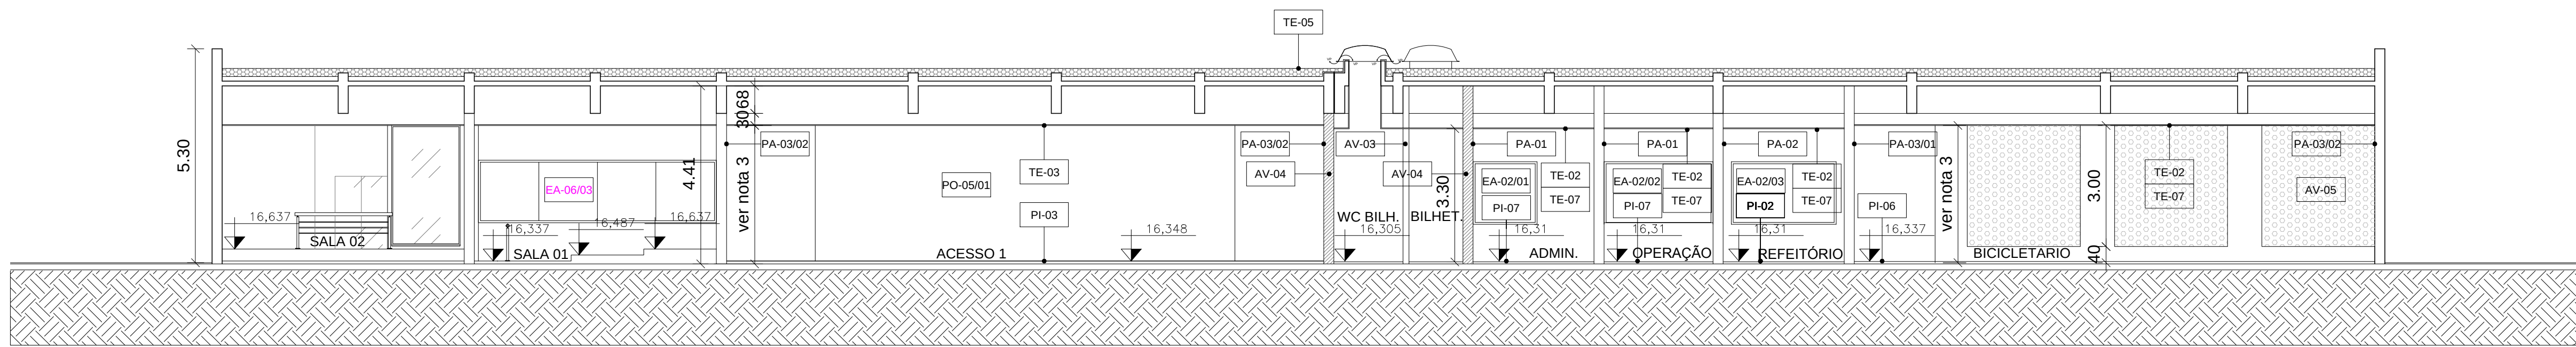

3 CORTE G  
ESC. 1:100

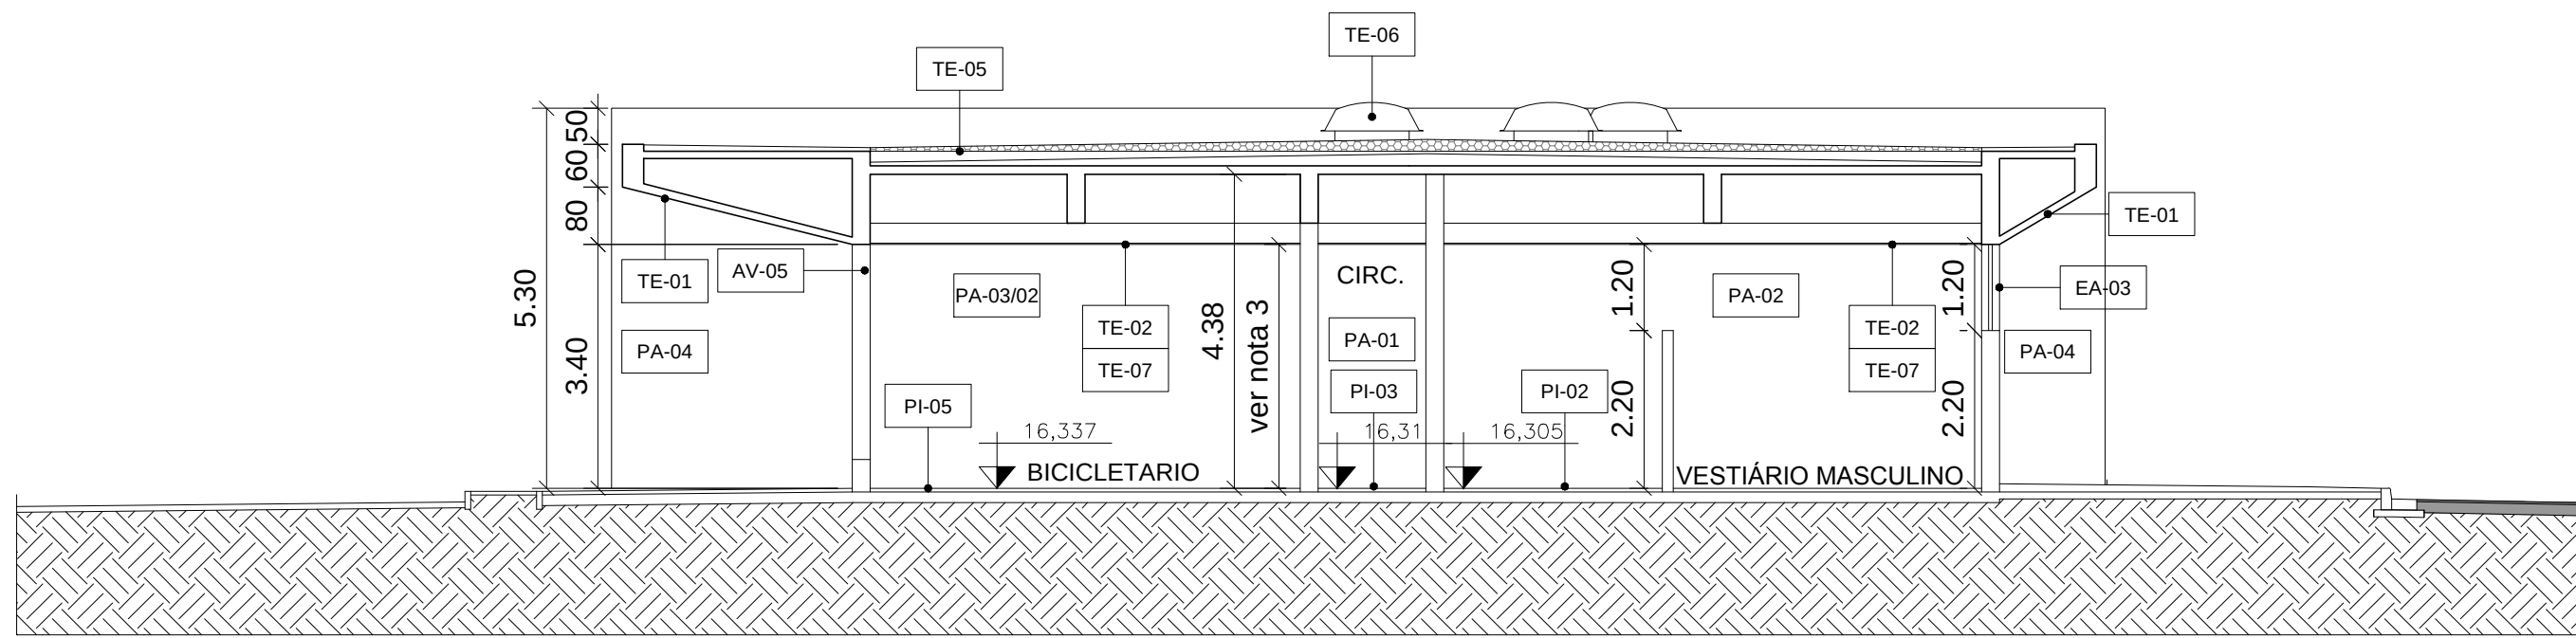

6 CORTE F  
ESC. 1:100

AS BUILT

NOTAS

- 1- Para descrição dos acabamentos, ver LM-03.01.80/6B3-001.
- 2 - Ambiente com piso inclinado, pé-direito variável. Alinhar face inferior do forro com vigas externas.
- 3 - Forro e elementos vazados alinhados com a viga externa.

| |
|---|
| |
|---|