



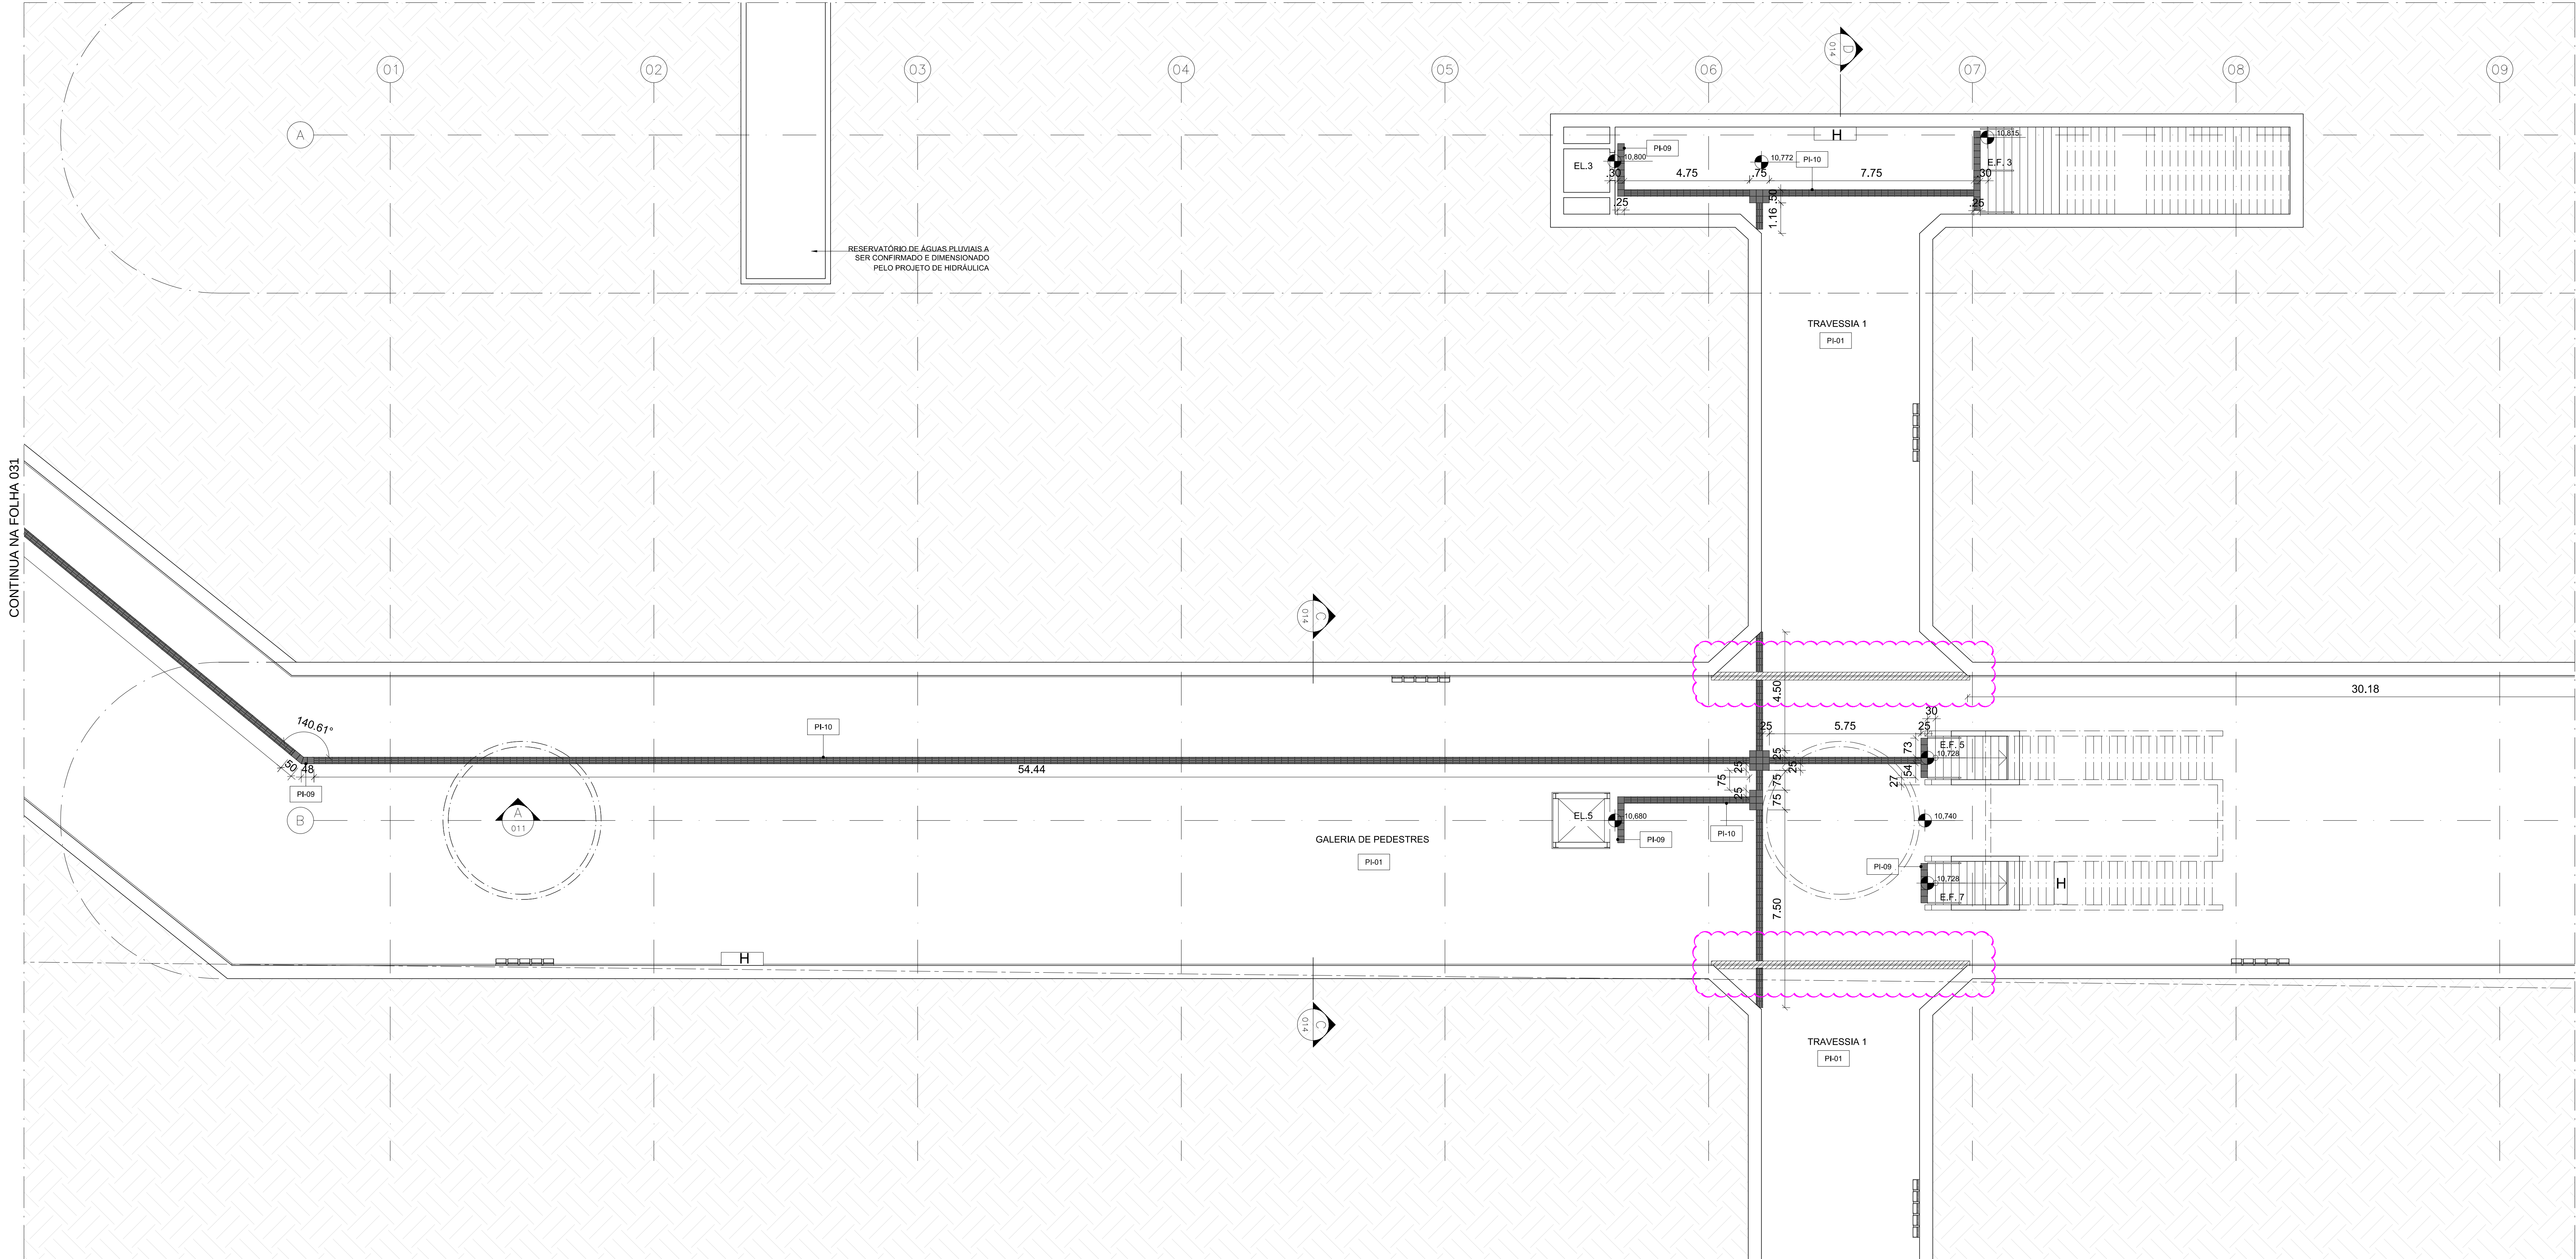

AS BUILT

- NOTAS
- 1- Para descrição dos acabamentos, ver LM-03.01.80/6B3-001.
- Instalação de Grelha para Calha de Piso.

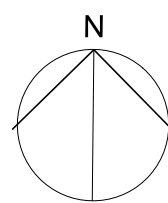

1 GALERIA DE PEDESTRES
ESC. 1:100

REVISÕES		Data	Código	Objeto	DOCUMENTOS DE REFERÊNCIA
Nº	Descrição				
1	EMISSÃO FINAL	08/03/2016			

EMITENTE		CONTRATANTE	
		Contrato Nº 001/2015	
Data: 08/03/2016		Ordem de Serviço: 01	
Verificação: / /		Projeto: BRT AUGUSTO MONTENEGRO	
Assinatura: / /		Objeto: Terminal Mangueirão	
Assinatura: / /		Arquitetura	
Assinatura: / /		AS BUILT - PAGINAÇÃO DE PISO - GALERIA DE PEDESTRES - PARTE 1	
Assinatura: / /		Escala: 1:100	
Assinatura: / /		Código: CQ-03.01.80/6B3-029	
Assinatura: / /		Folha: 29 / 40	
Assinatura: / /		Rev: 0	