


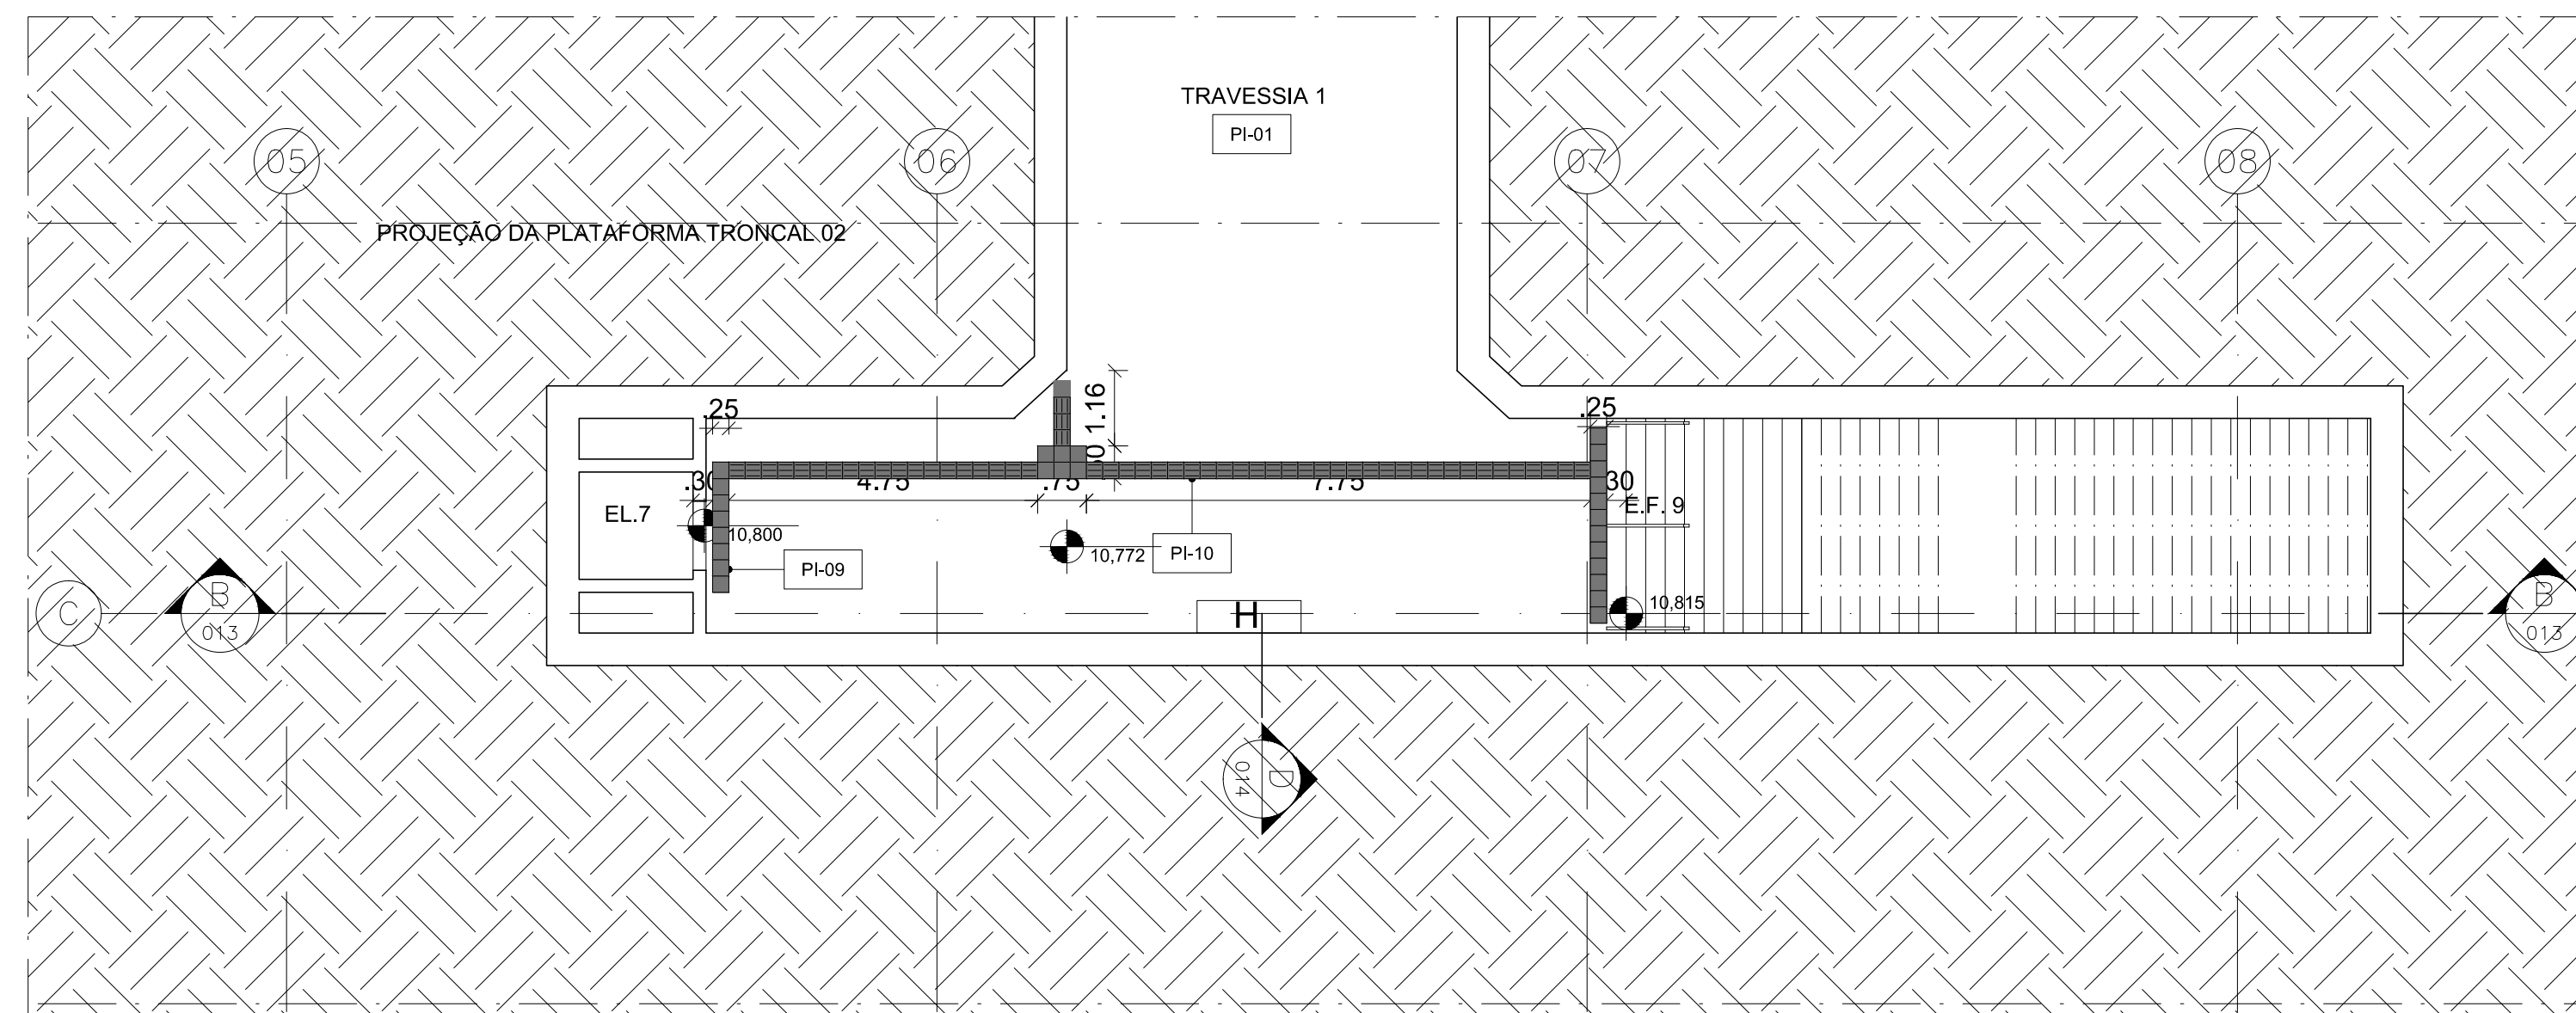


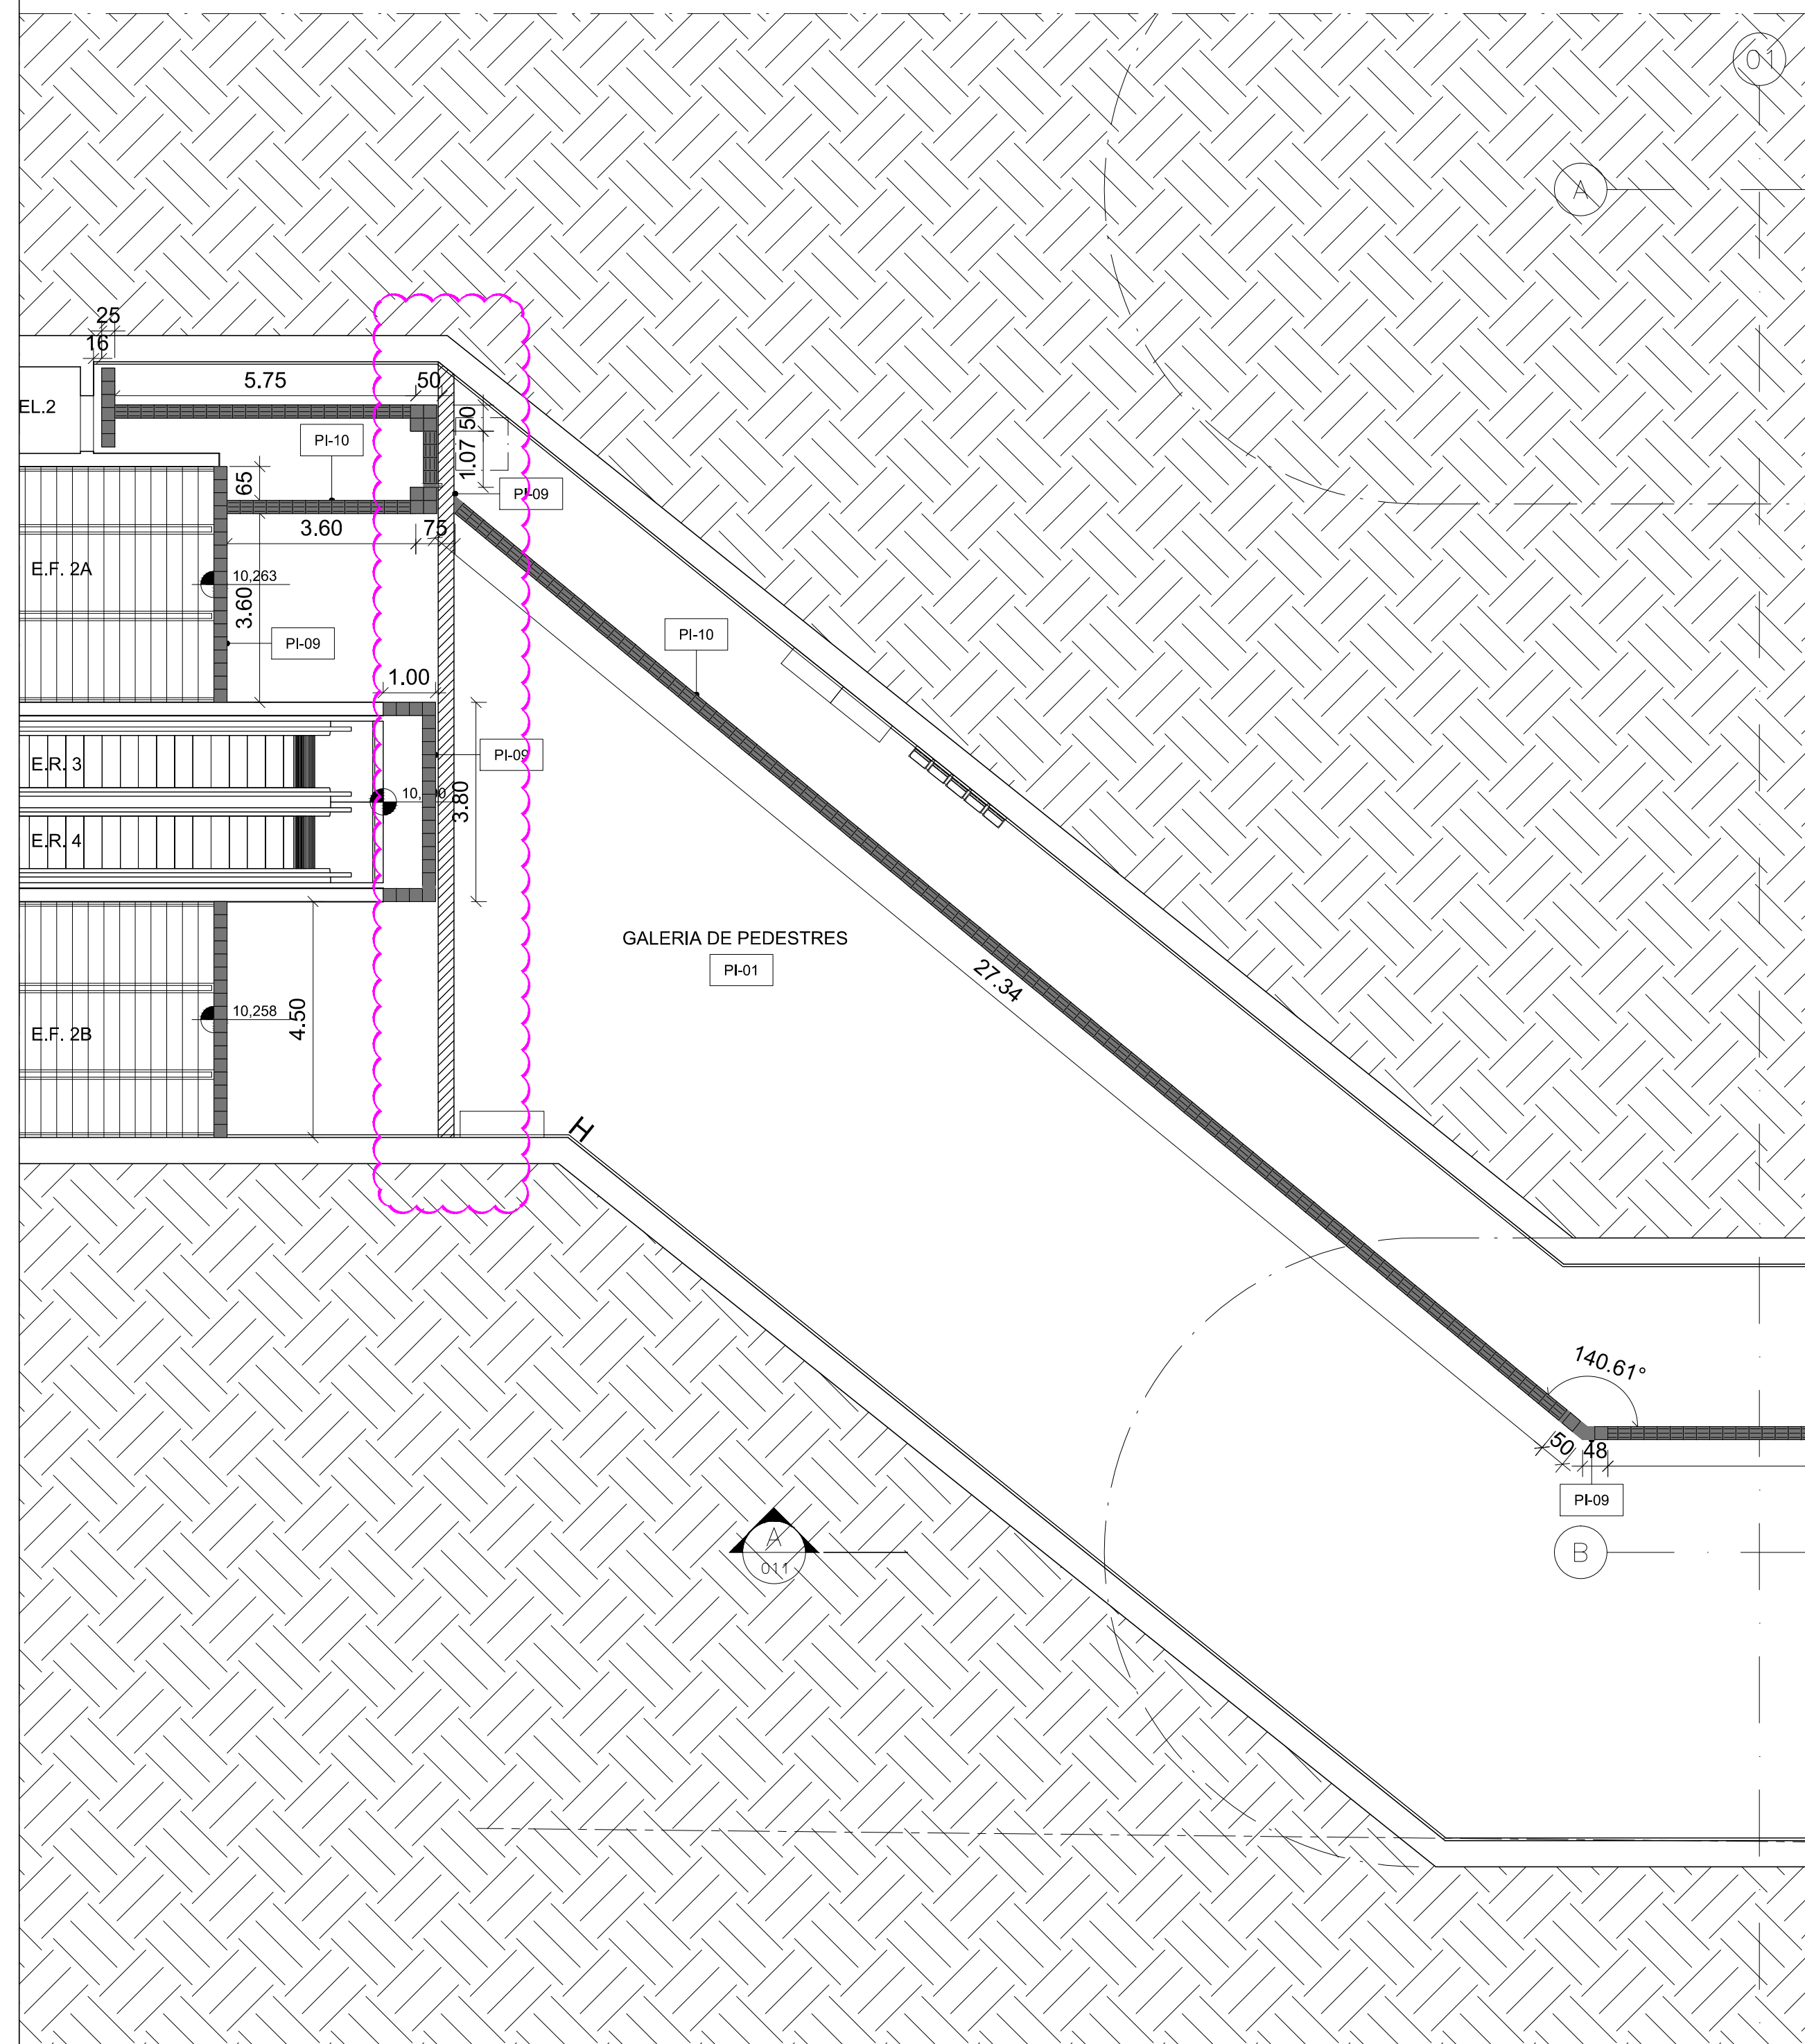


2 GALERIA DE PEDESTRES - TRAVESSIA 1
ESC. 1:100

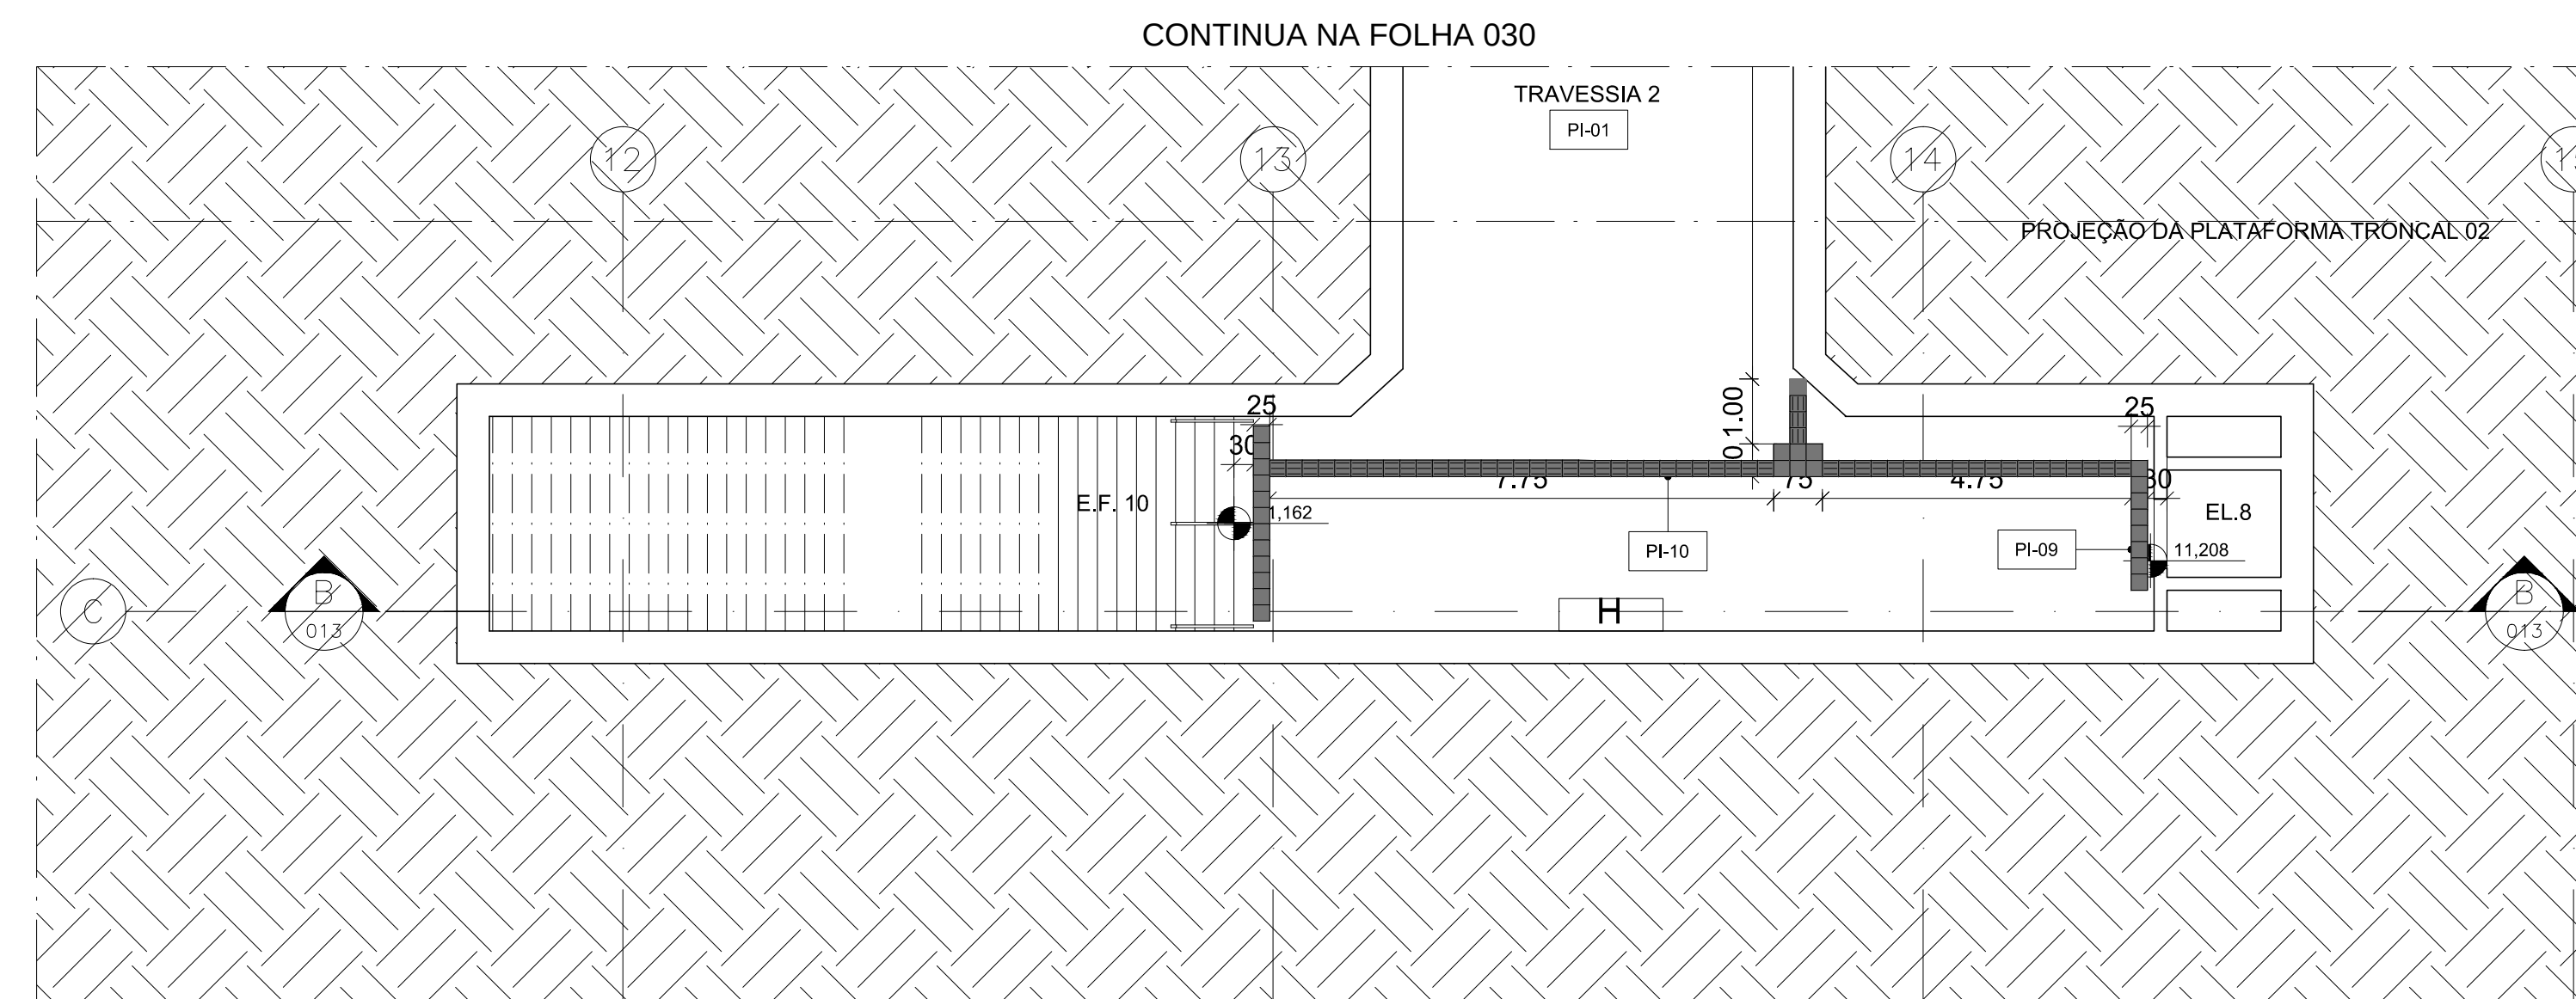

3 GALERIA DE PEDESTRES - TRAVESSIA 2
ESC. 1:100

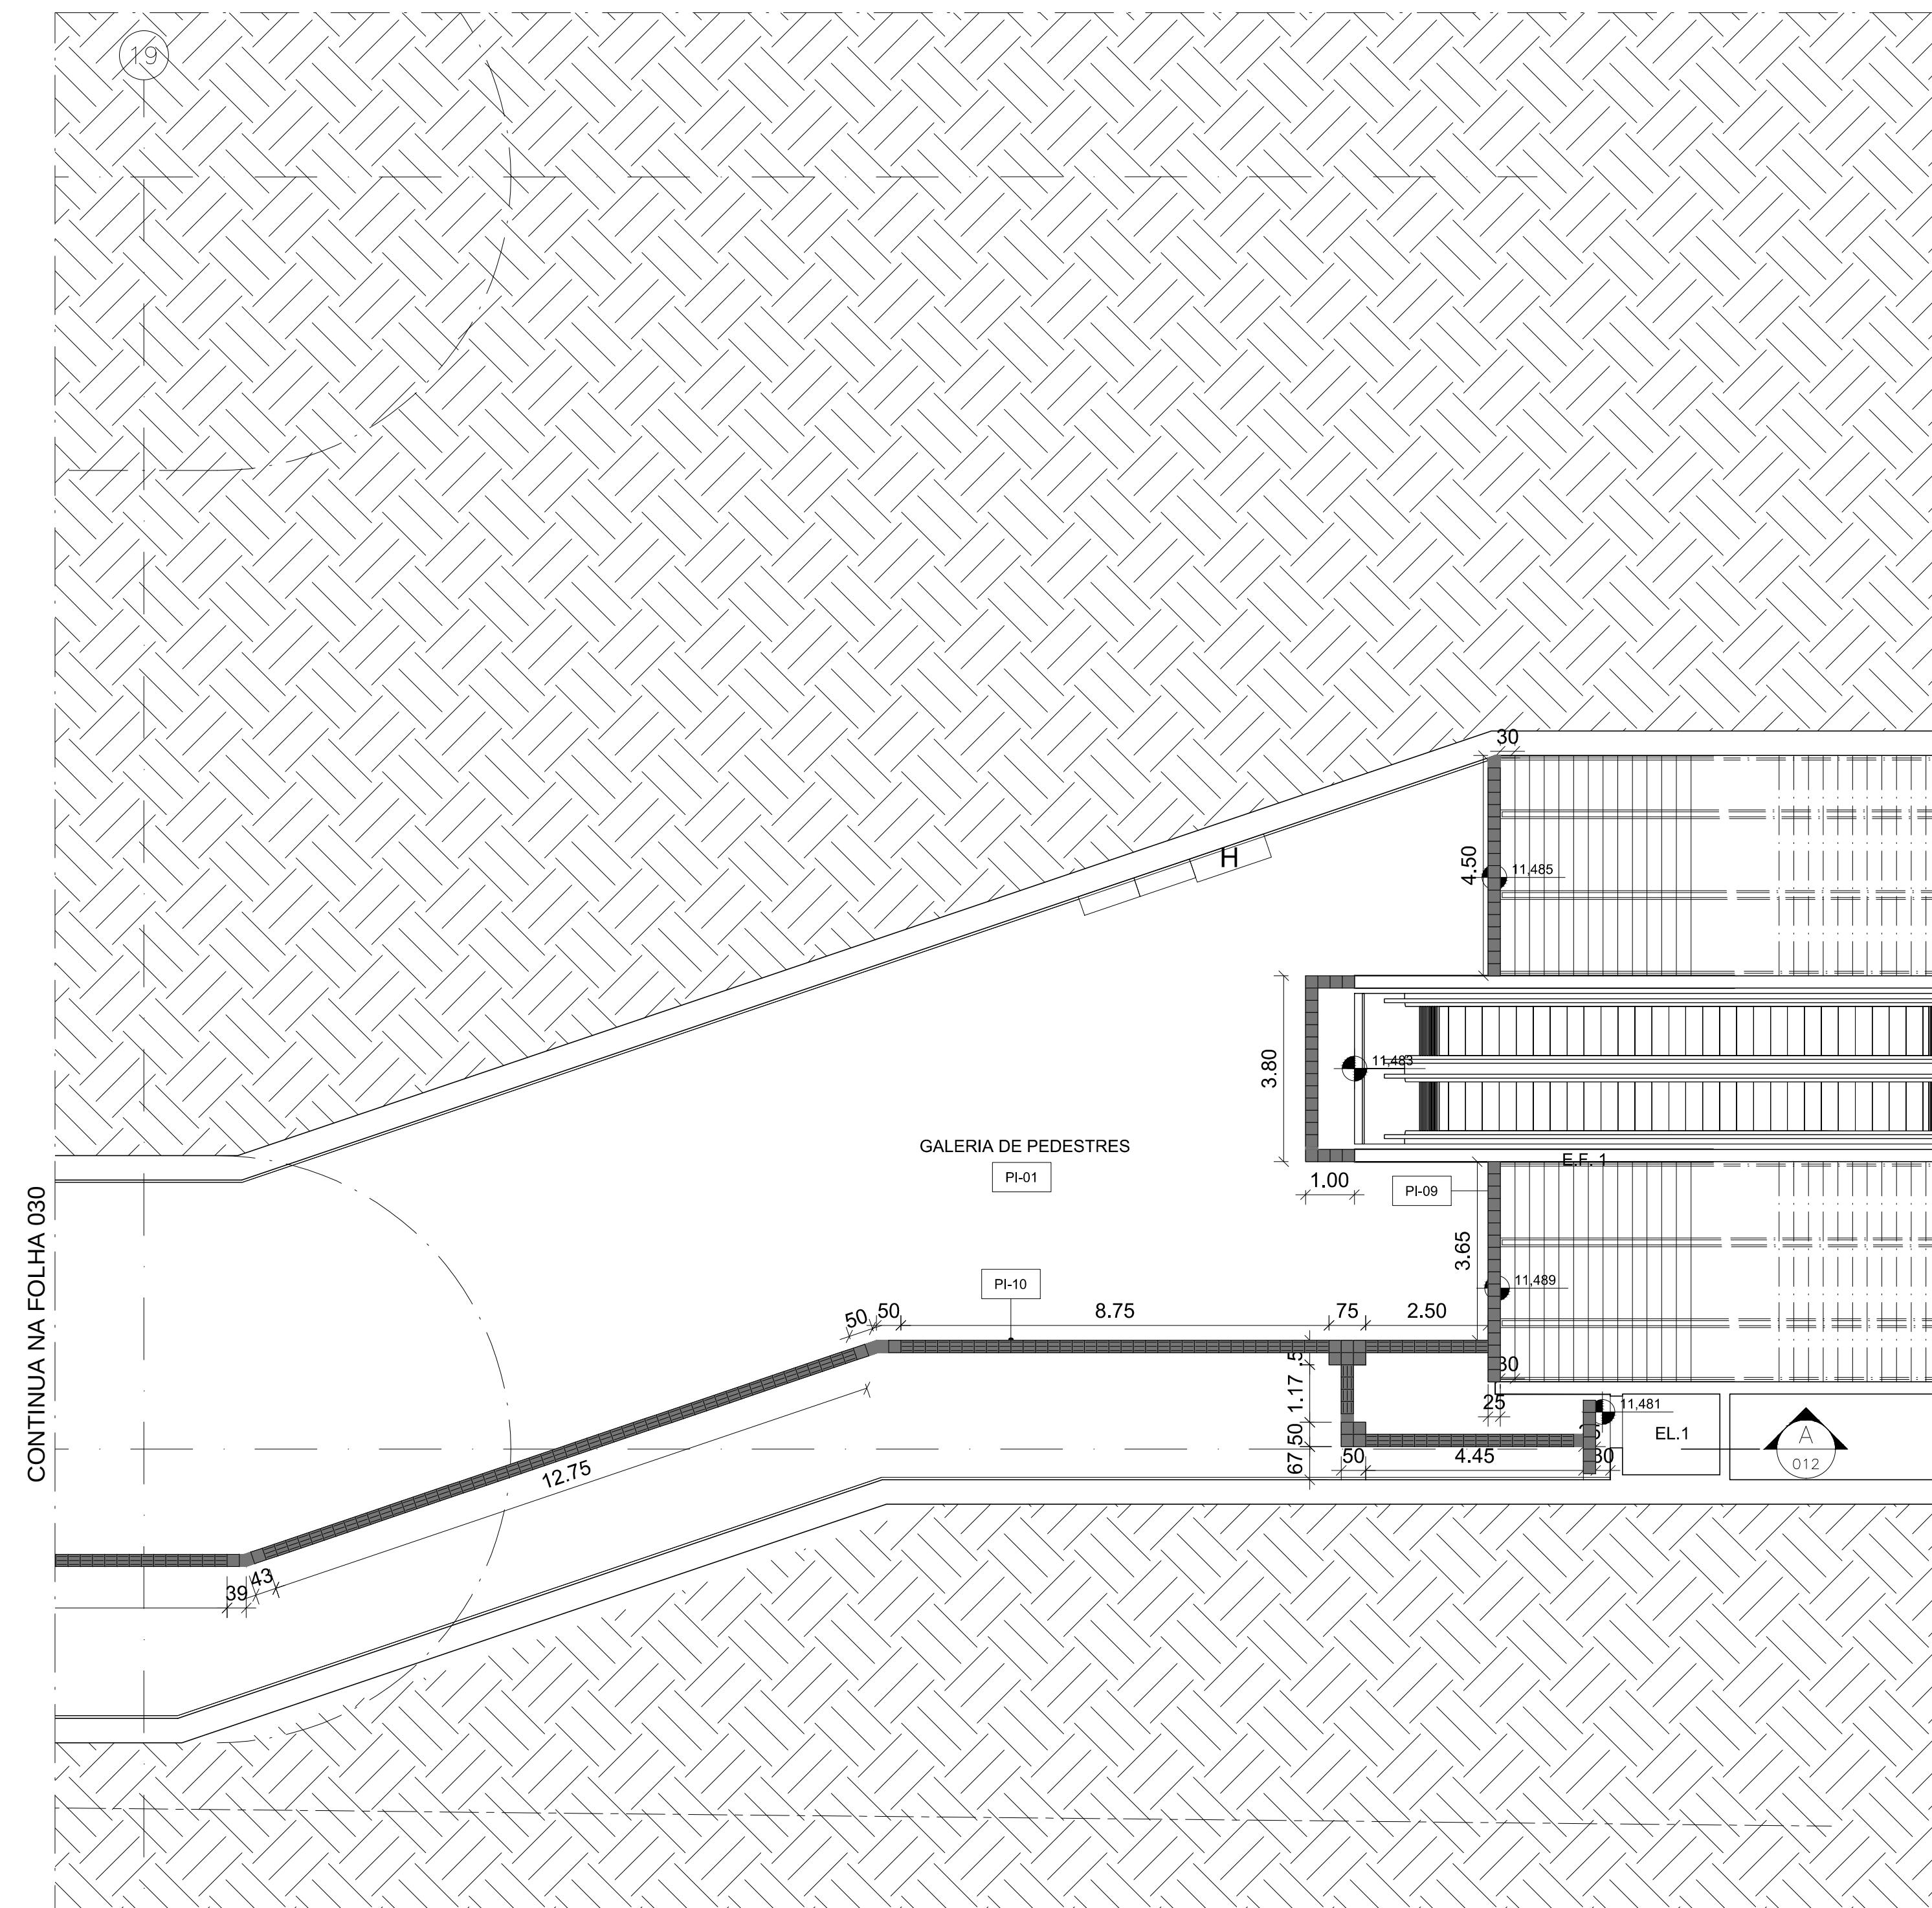

4 GALERIA DE PEDESTRES - ACESSO 1
ESC. 1:100

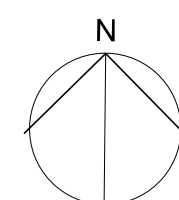

1 GALERIA DE PEDESTRES - ACESSO 2
ESC. 1:100

R 0	EMIÇÃO FINAL		08/03/2016	
Nº	Descrição REQUISIÇÕES	Data	Código	Objeto DOCUMENTOS DE REFERÊNCIA

[illegible]

EMITENTE	CONTRATANTE	 PREFEITURA DE BELEM	 CONSÓRCIO BRT BELEM
 SIS/TRAN	Contrato Nº 001/2015 Ordem de Serviço: 01		
END: JOSE C. GARCIA 07/ 03 / 2008	CREA/R: 000007863	Projeto: BRT AUGUSTO MONTENEGRO Objeto:	Trecho Entrocamento - Mangueiro
Nomencl: ENZF-CAD	Versão: / /		
ART 1º: 00231201000001	Emissão: 08/04/2015		
END: LUIZ CARLOS MONTENEGRO 08/ 03 / 2008	Emissão: / /		
CREA/R: 000009592	Emissão: 08/04/2015		
END: JOSE C. GARCIA 07/ 03 / 2008	Emissão: / /	Projeto Executivo BRT AUGUSTO MONTENEGRO Terminal Mangueiro Arquitetura AS BUILT - PAGINAÇÃO DE PISO - GALERIA DE PEDESTRES - PARTE 3	CQ-03.01.80/6B3-031
Nomencl: ENZF-CAD	Versão: / /		
ART 1º: 00231201000001	Emissão: 08/04/2015		
END: LUIZ CARLOS MONTENEGRO 08/ 03 / 2008	Emissão: / /	Escala: 1:100	Código: CQ-03.01.80/6B3-031
Nomencl: ENZF-CAD	Versão: / /	Folha: 31	Total: 40
ART 1º: 00231201000001	Emissão: 08/04/2015	Rótulo:	Rev: