




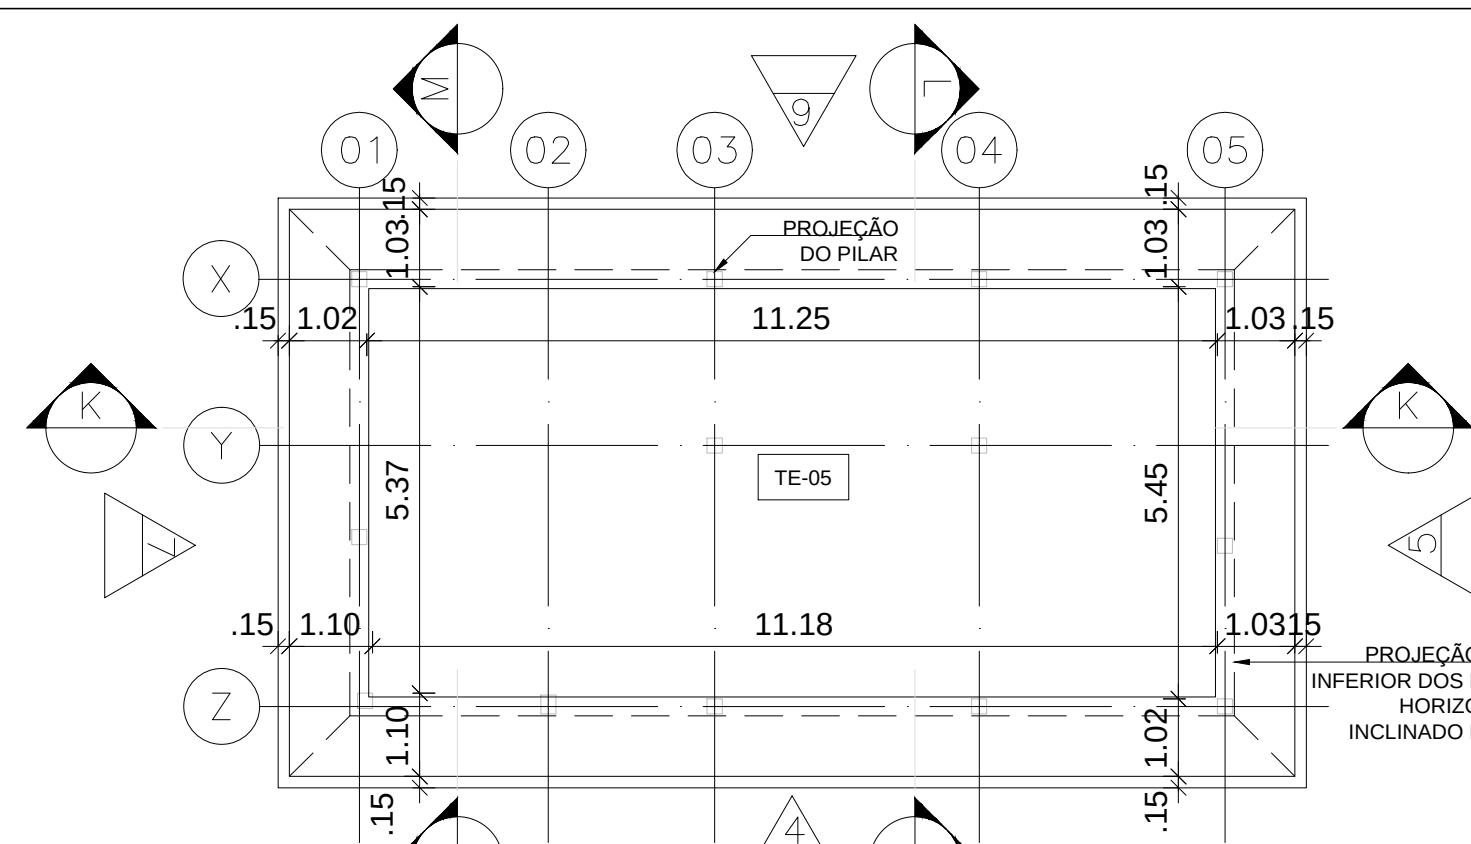

2 PLANTA COBERTURA
ESC. 1:100

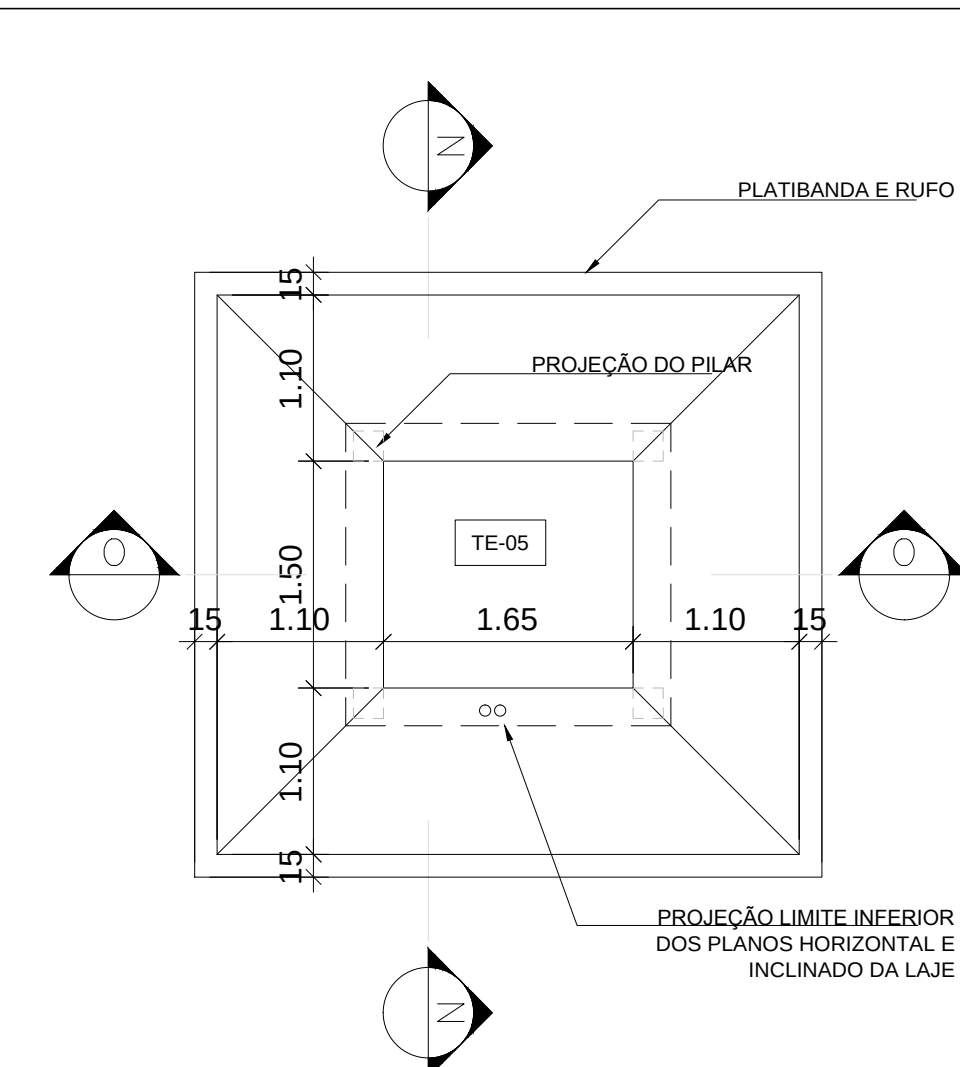


11 COBERTURA POSTO DE CONTROLE
ESC. 1:50

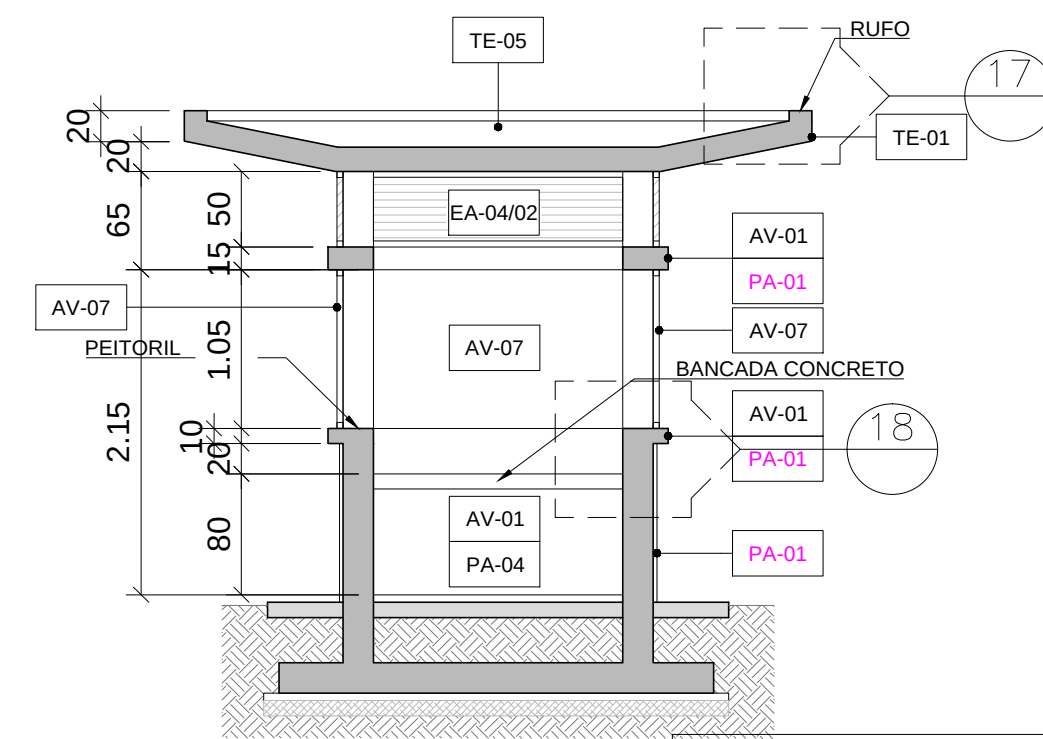

13 CORTE O
ESC. 1:50


TABELA DO POSTO DE CONTROLE	
POSTO DE COTROLE	NÍVEL
1	16,30
2	16,24

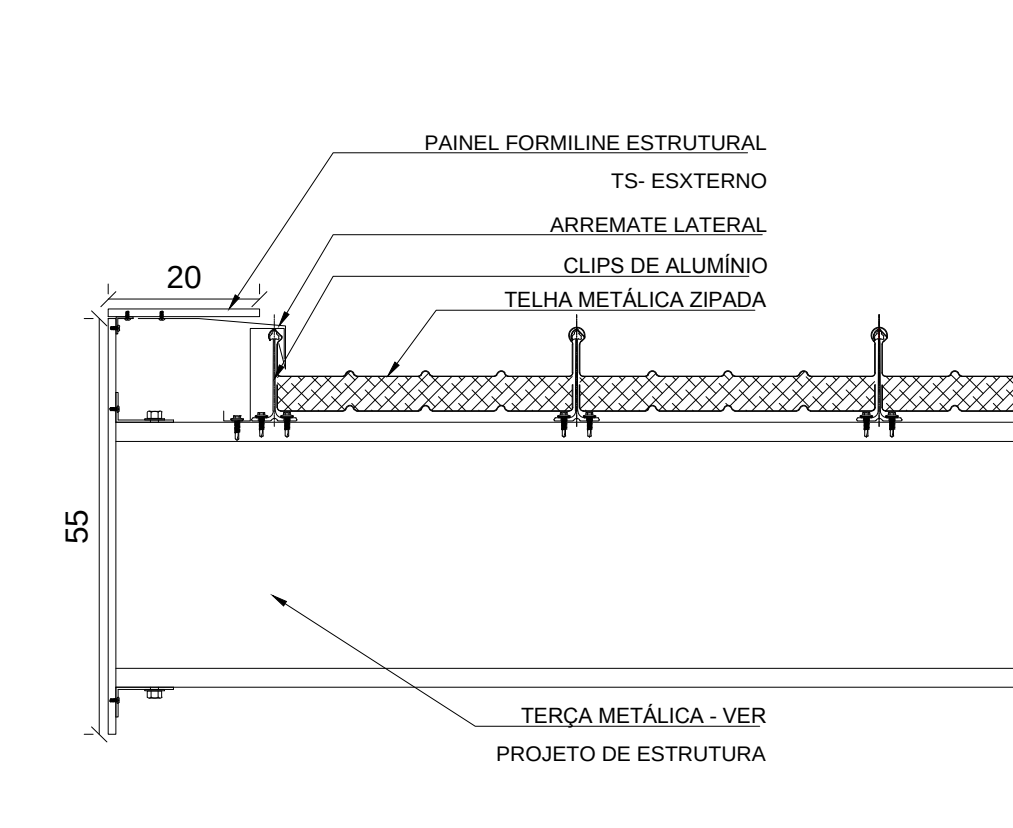

15 DETALHE COBERTURA
ESC. 1:10



16 DETALHE COBERTURA
ESC. 1:10

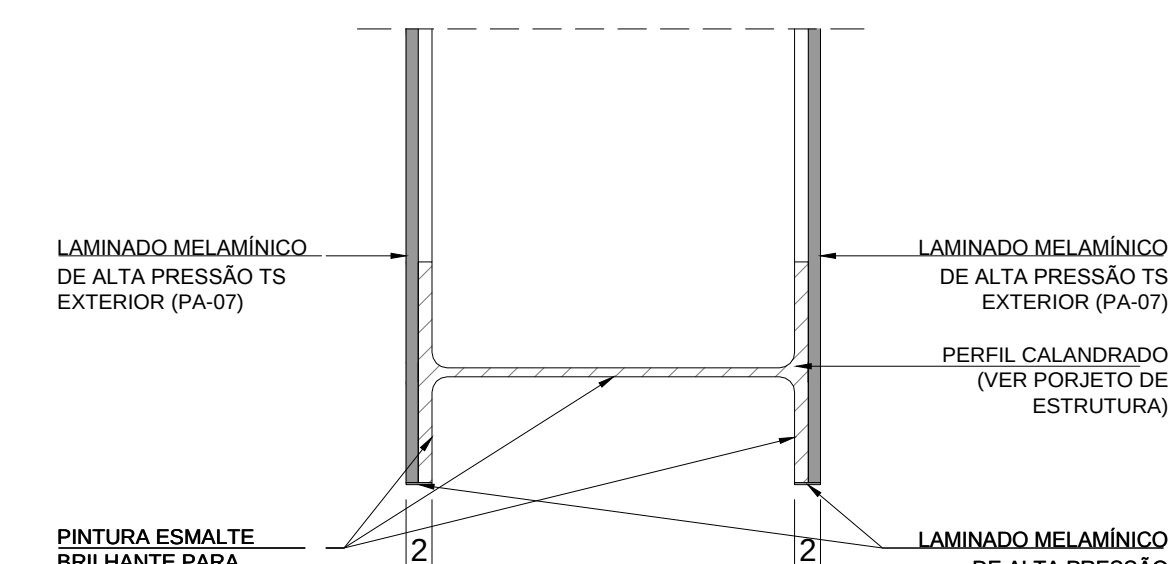

19 DETALHE REVESTIMENTO PÓRTICOS
ESC. 1:5

AS BUILT

[illegible]

OBSERVAÇÕES