



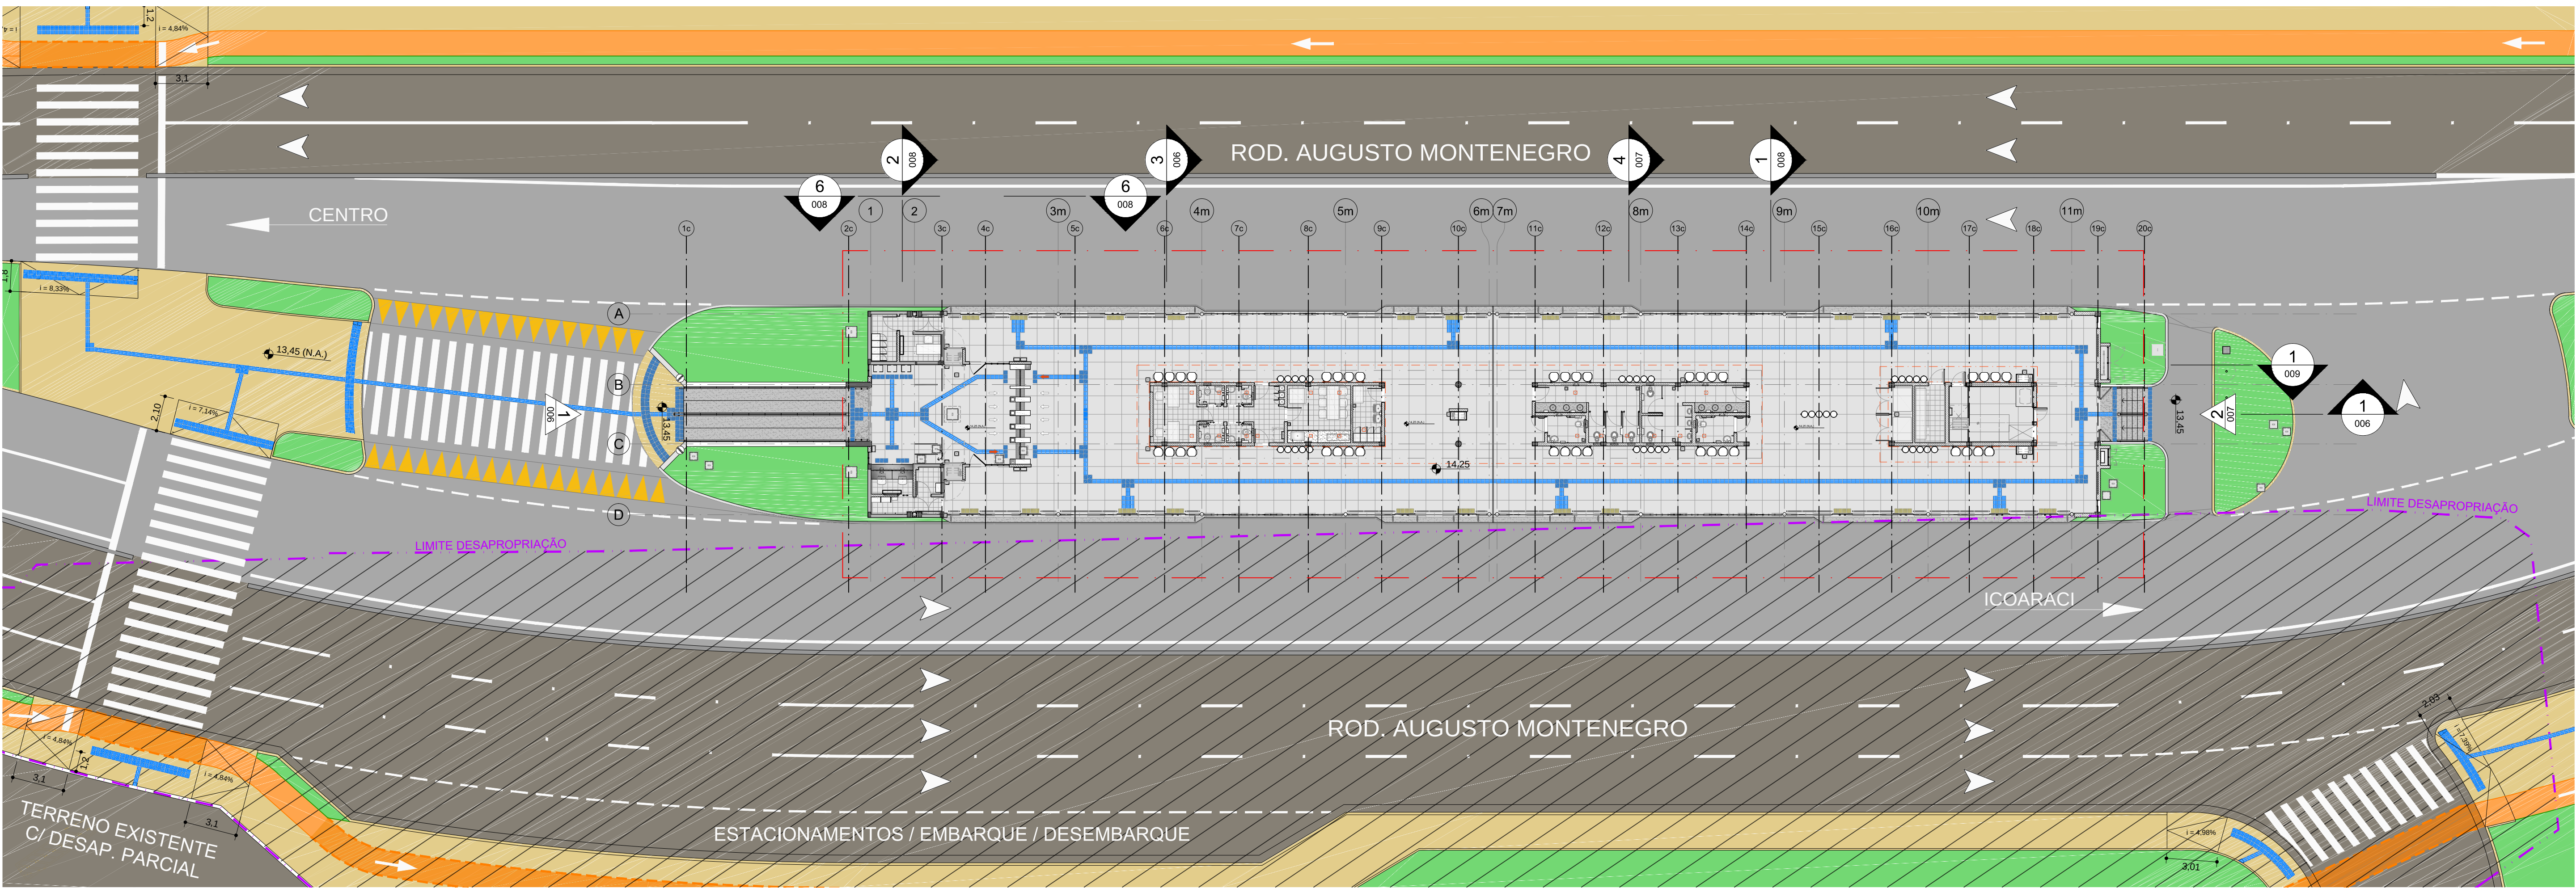

1 PLANTA - IMPLANTAÇÃO
ESC. 1:200

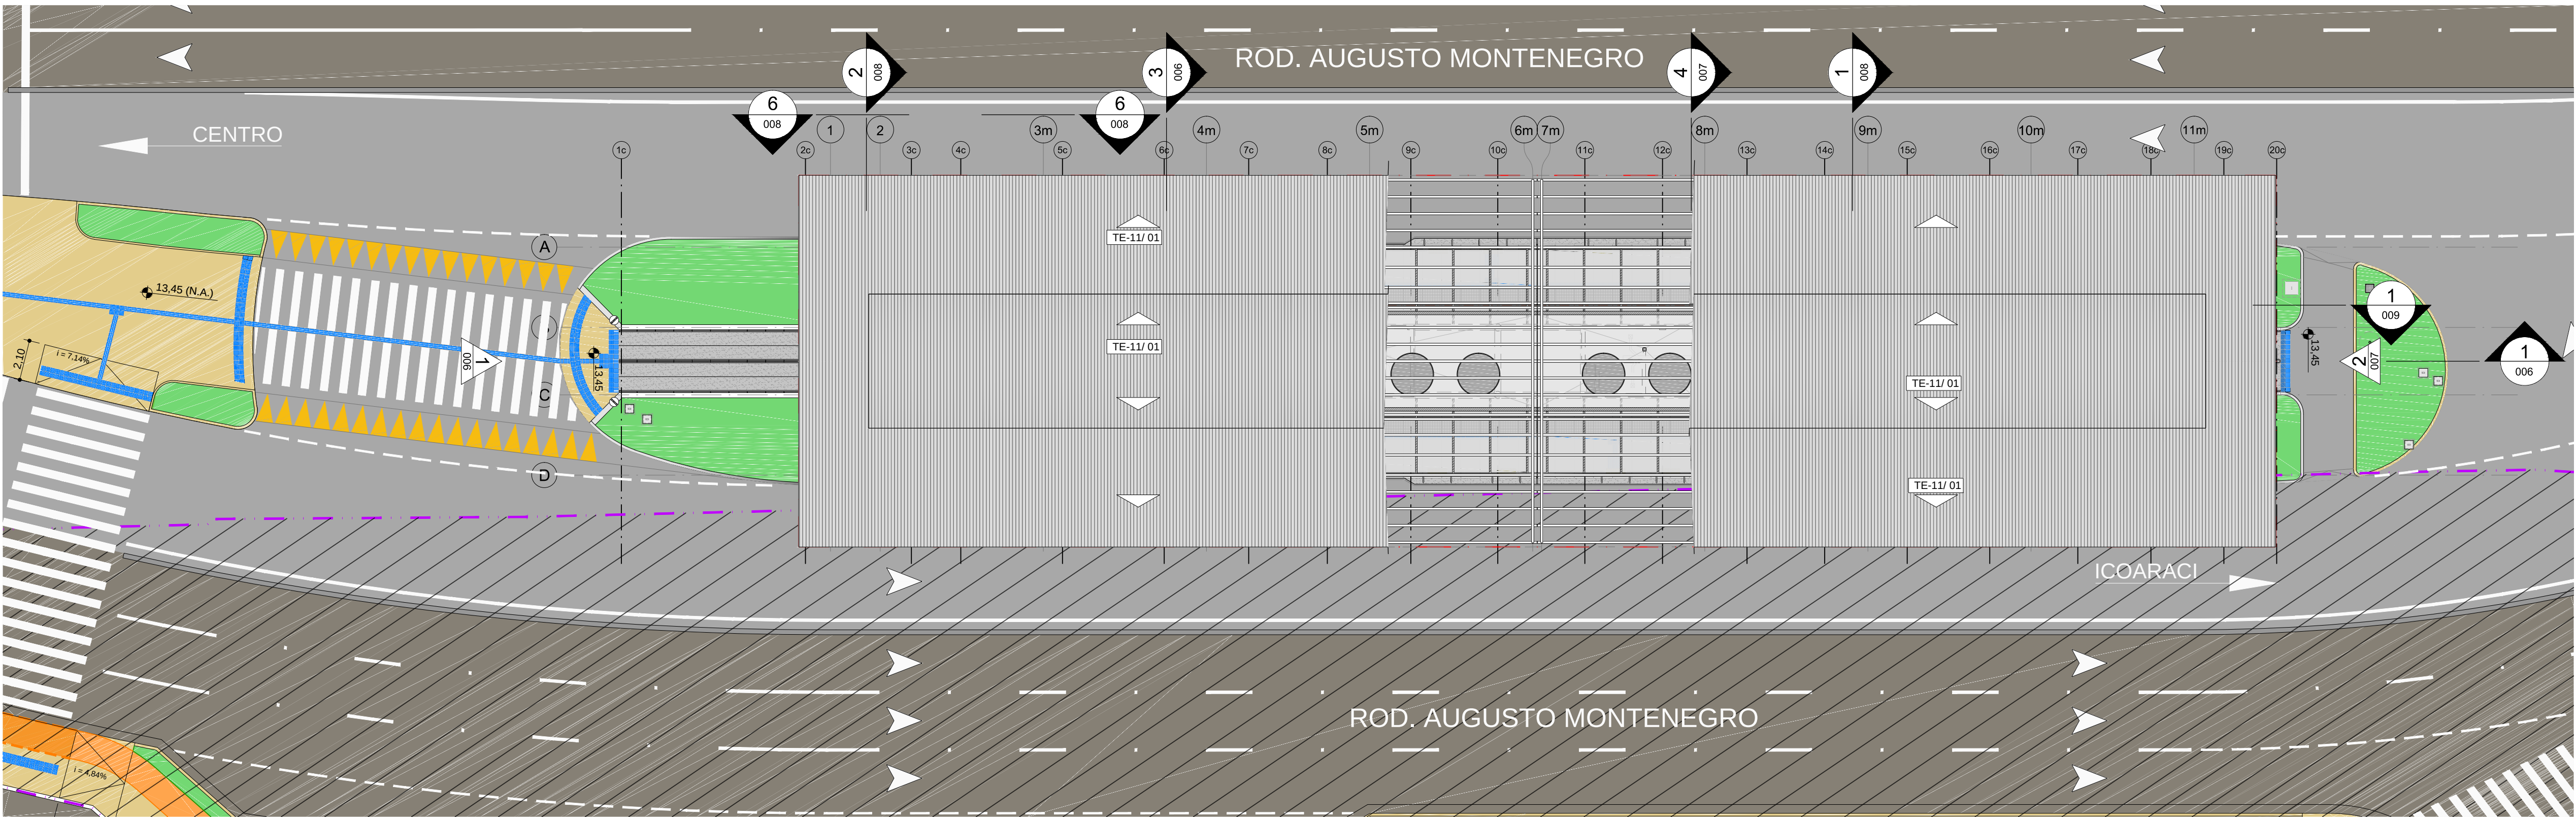

2 PLANTA DE COBERTURA
ESC. 1:200 (REPRESENTAÇÃO PARCIALMENTE SEM TELHAS)

NOTAS
1- Para descrição dos acabamentos, ver CQ-LM-03.03.81/6B3-001.
2- Medidas em metros.

AS BUILT

REVISÕES				DOCUMENTOS DE REFERÊNCIA				OBSERVAÇÕES			
Nº	Descrição	Data	Código	Objeto							
0	Emissão Final	06/06/2019									
3	Revisão	30/06/2017									
2	Revisão	21/06/2017									
2	Revisão	29/05/2017									
1	Emissão Inicial	20/04/2017									

EMITENTE	CONTRATANTE	PROJETO	OBJETO
ENP RODNEY SCHAVIN 30/06/2017 VERIFICAÇÃO CREA Nº 300593288 MODIFICADO ENP CIVIL ART Nº 92211201020081508 ENP CLAUDIO MACEDO 30/06/2017 RESPONSÁVEL TÉCNICO CREA Nº 300593967 MODIFICADO ENP CIVIL ART Nº 9221120102008624	Contrato: Nº 001/2015 Ordem de Serviço: 01 Verificação CREA / CAU nº Aprovação CREA / CAU nº	Projeto BRT AUGUSTO MONTENEGRO Trecho Tapanã - Maracacura	Terminal de Integração Maracacura Implantação e Planta de Cobertura

Escala	Código	Folha	Rev.
1:200	CQ-03.03.81/6B3-001	01 / 09	0