




1 PLANTA NÍVEL TÉRREO - 14,25 - Eixos 1 a 6m  
ESC. 1:75

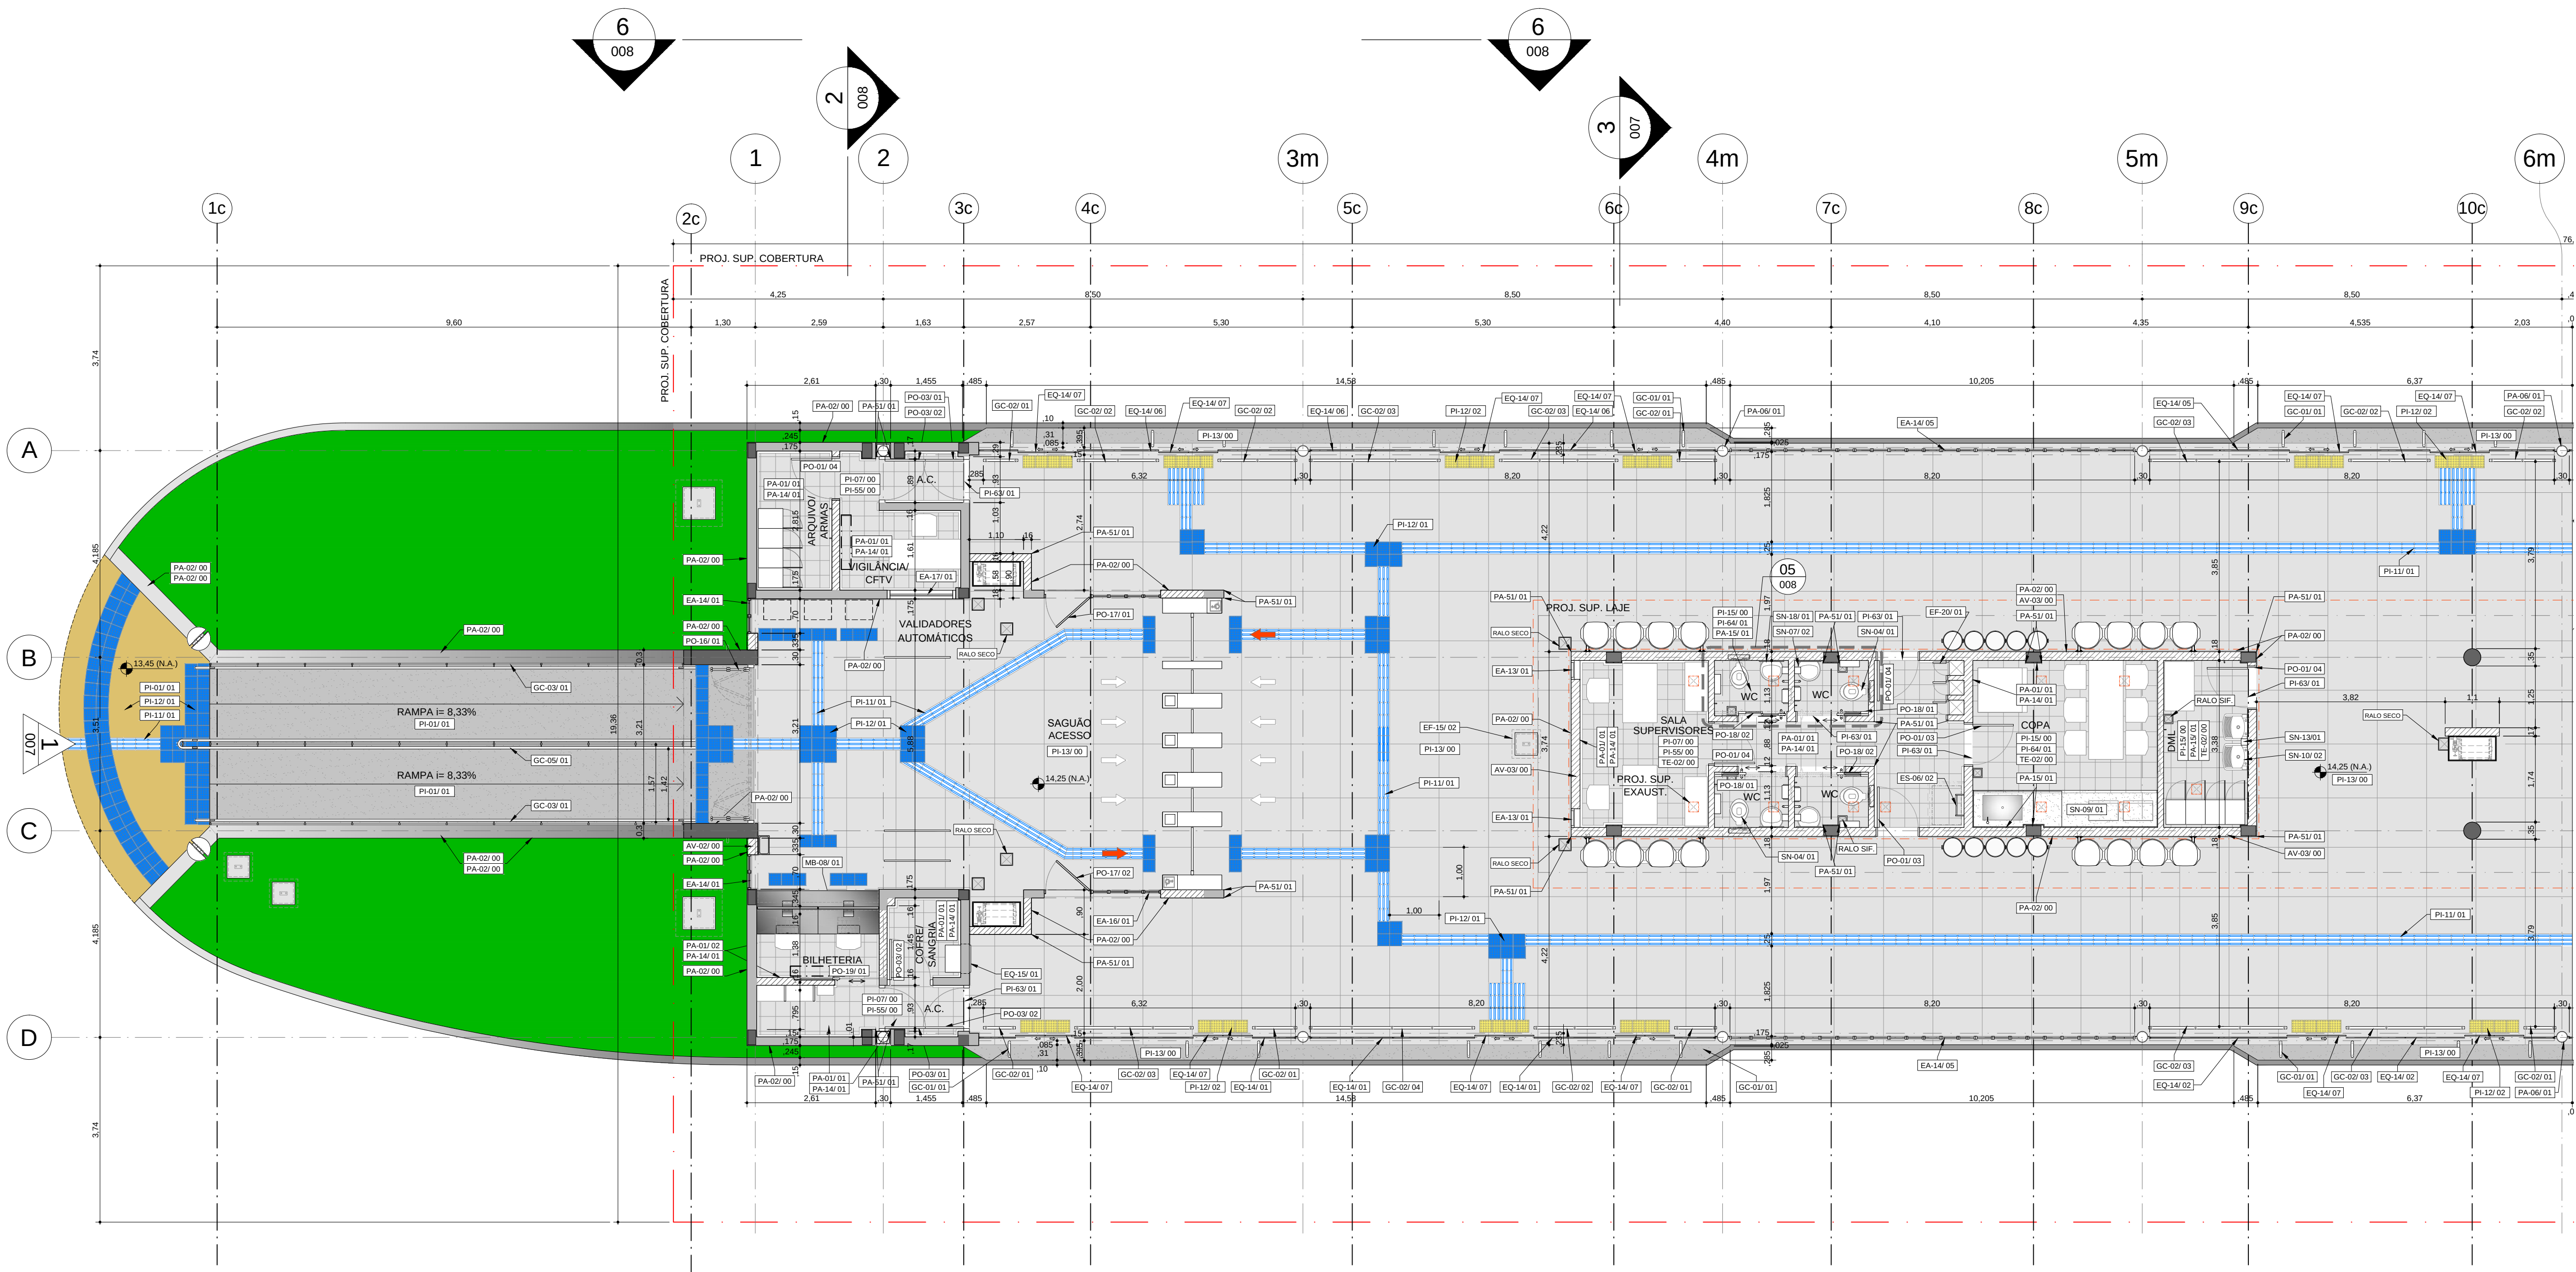

**NOTAS**  
1- Para descrição dos acabamentos, ver  
CQ-LM-03.03.81/6B3-001.  
2- Medidas em metros.

AS BUILT

|          |                 |            |                          |        |
|----------|-----------------|------------|--------------------------|--------|
|          |                 |            |                          |        |
|          |                 |            |                          |        |
|          |                 |            |                          |        |
|          |                 |            |                          |        |
| AS BUILT | As Built        | 11/04/2019 |                          |        |
| 0        | Emissão Final   | 30/06/2017 |                          |        |
| 3        | Revisão         | 21/06/2017 |                          |        |
| 2        | Revisão         | 02/06/2017 |                          |        |
| 1        | Emissão Inicial | 15/02/2017 |                          |        |
| Nº       | Descrição       | Data       | Código                   | Objeto |
| REVISÕES |                 |            | DOCUMENTOS DE REFERÊNCIA |        |

| EMITENTE                        |  | CONTRATANTE           |  |
|---------------------------------|--|-----------------------|--|
| SISTRAN                         |  | Contrato: Nº 001/2015 |  |
| ENEP RODNEY SCHAVON 30/ 06/2017 |  | Ordem de Serviço: 01  |  |
| Verificação                     |  | Verificação           |  |
| CRIA nº 30050598                |  | CRIA / CAU nº         |  |
| Modificado                      |  | Aprovação             |  |
| ENEP CLAUDIO MACEDO 30/ 06/2017 |  | CRIA / CAU nº         |  |
| Responsável Técnico             |  | Escala                |  |
| CRIA nº 30050598                |  | 1:75                  |  |
| Modificado                      |  | Código                |  |
| ART nº 3021220150206624         |  | CQ-03.03.81/6B3-002   |  |



Projeto BRT AUGUSTO MONTENEGRO  
Trecho Tapaná - Maracucra  
Objeto  
**BRT AUGUSTO MONTENEGRO**  
Projeto de Arquitetura  
Terminal de Integração Maracucra  
Plataforma PLANTA - Eixos 1 a 6m

Folha 02 / 09  
Rev. 0