


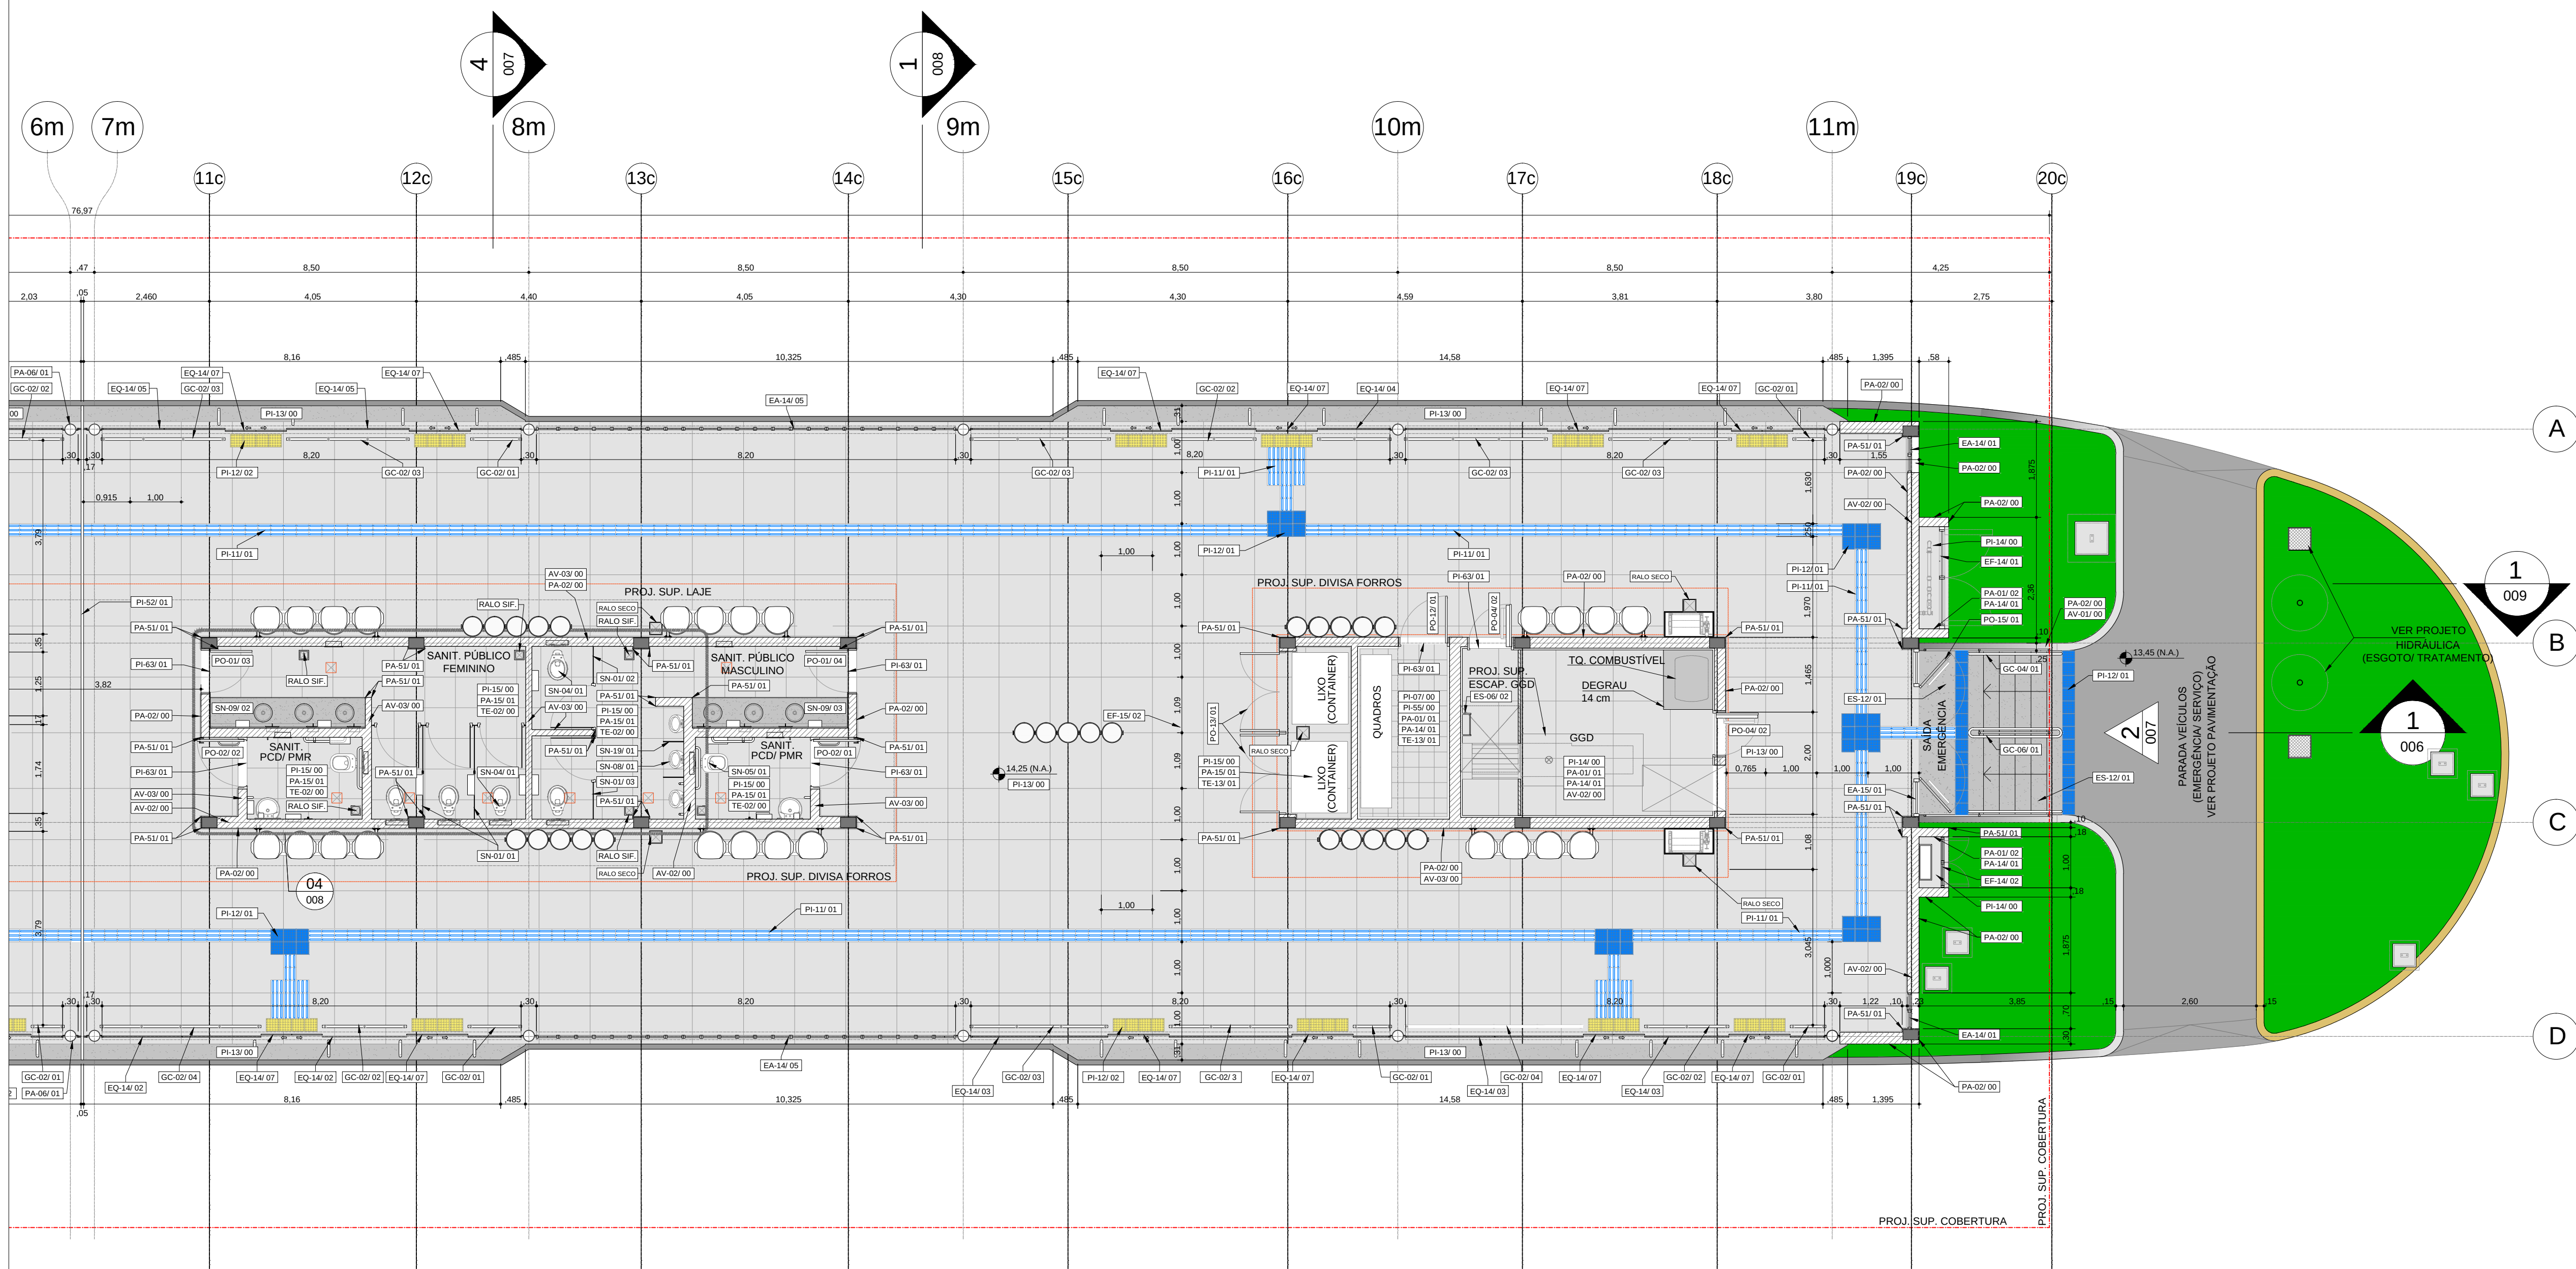

1 PLANTA NÍVEL TÉRREO - 14,25 - Eixos 7m a 11m
ESC. 1:75

NOTAS
1- Para descrição dos acabamentos, ver CQ-LM-03.03.81/6B3-001.
2- Medidas em metros.

AS BUILT

																																																																																																																																																																																																																																																																																																																																																																																																																																																																																																																																																																																																																																																																																																																																																																																																																																																																																																																																																																																																																																																																																																																																																																																																																																																																																																																																																																																																																					</
--	--	----