


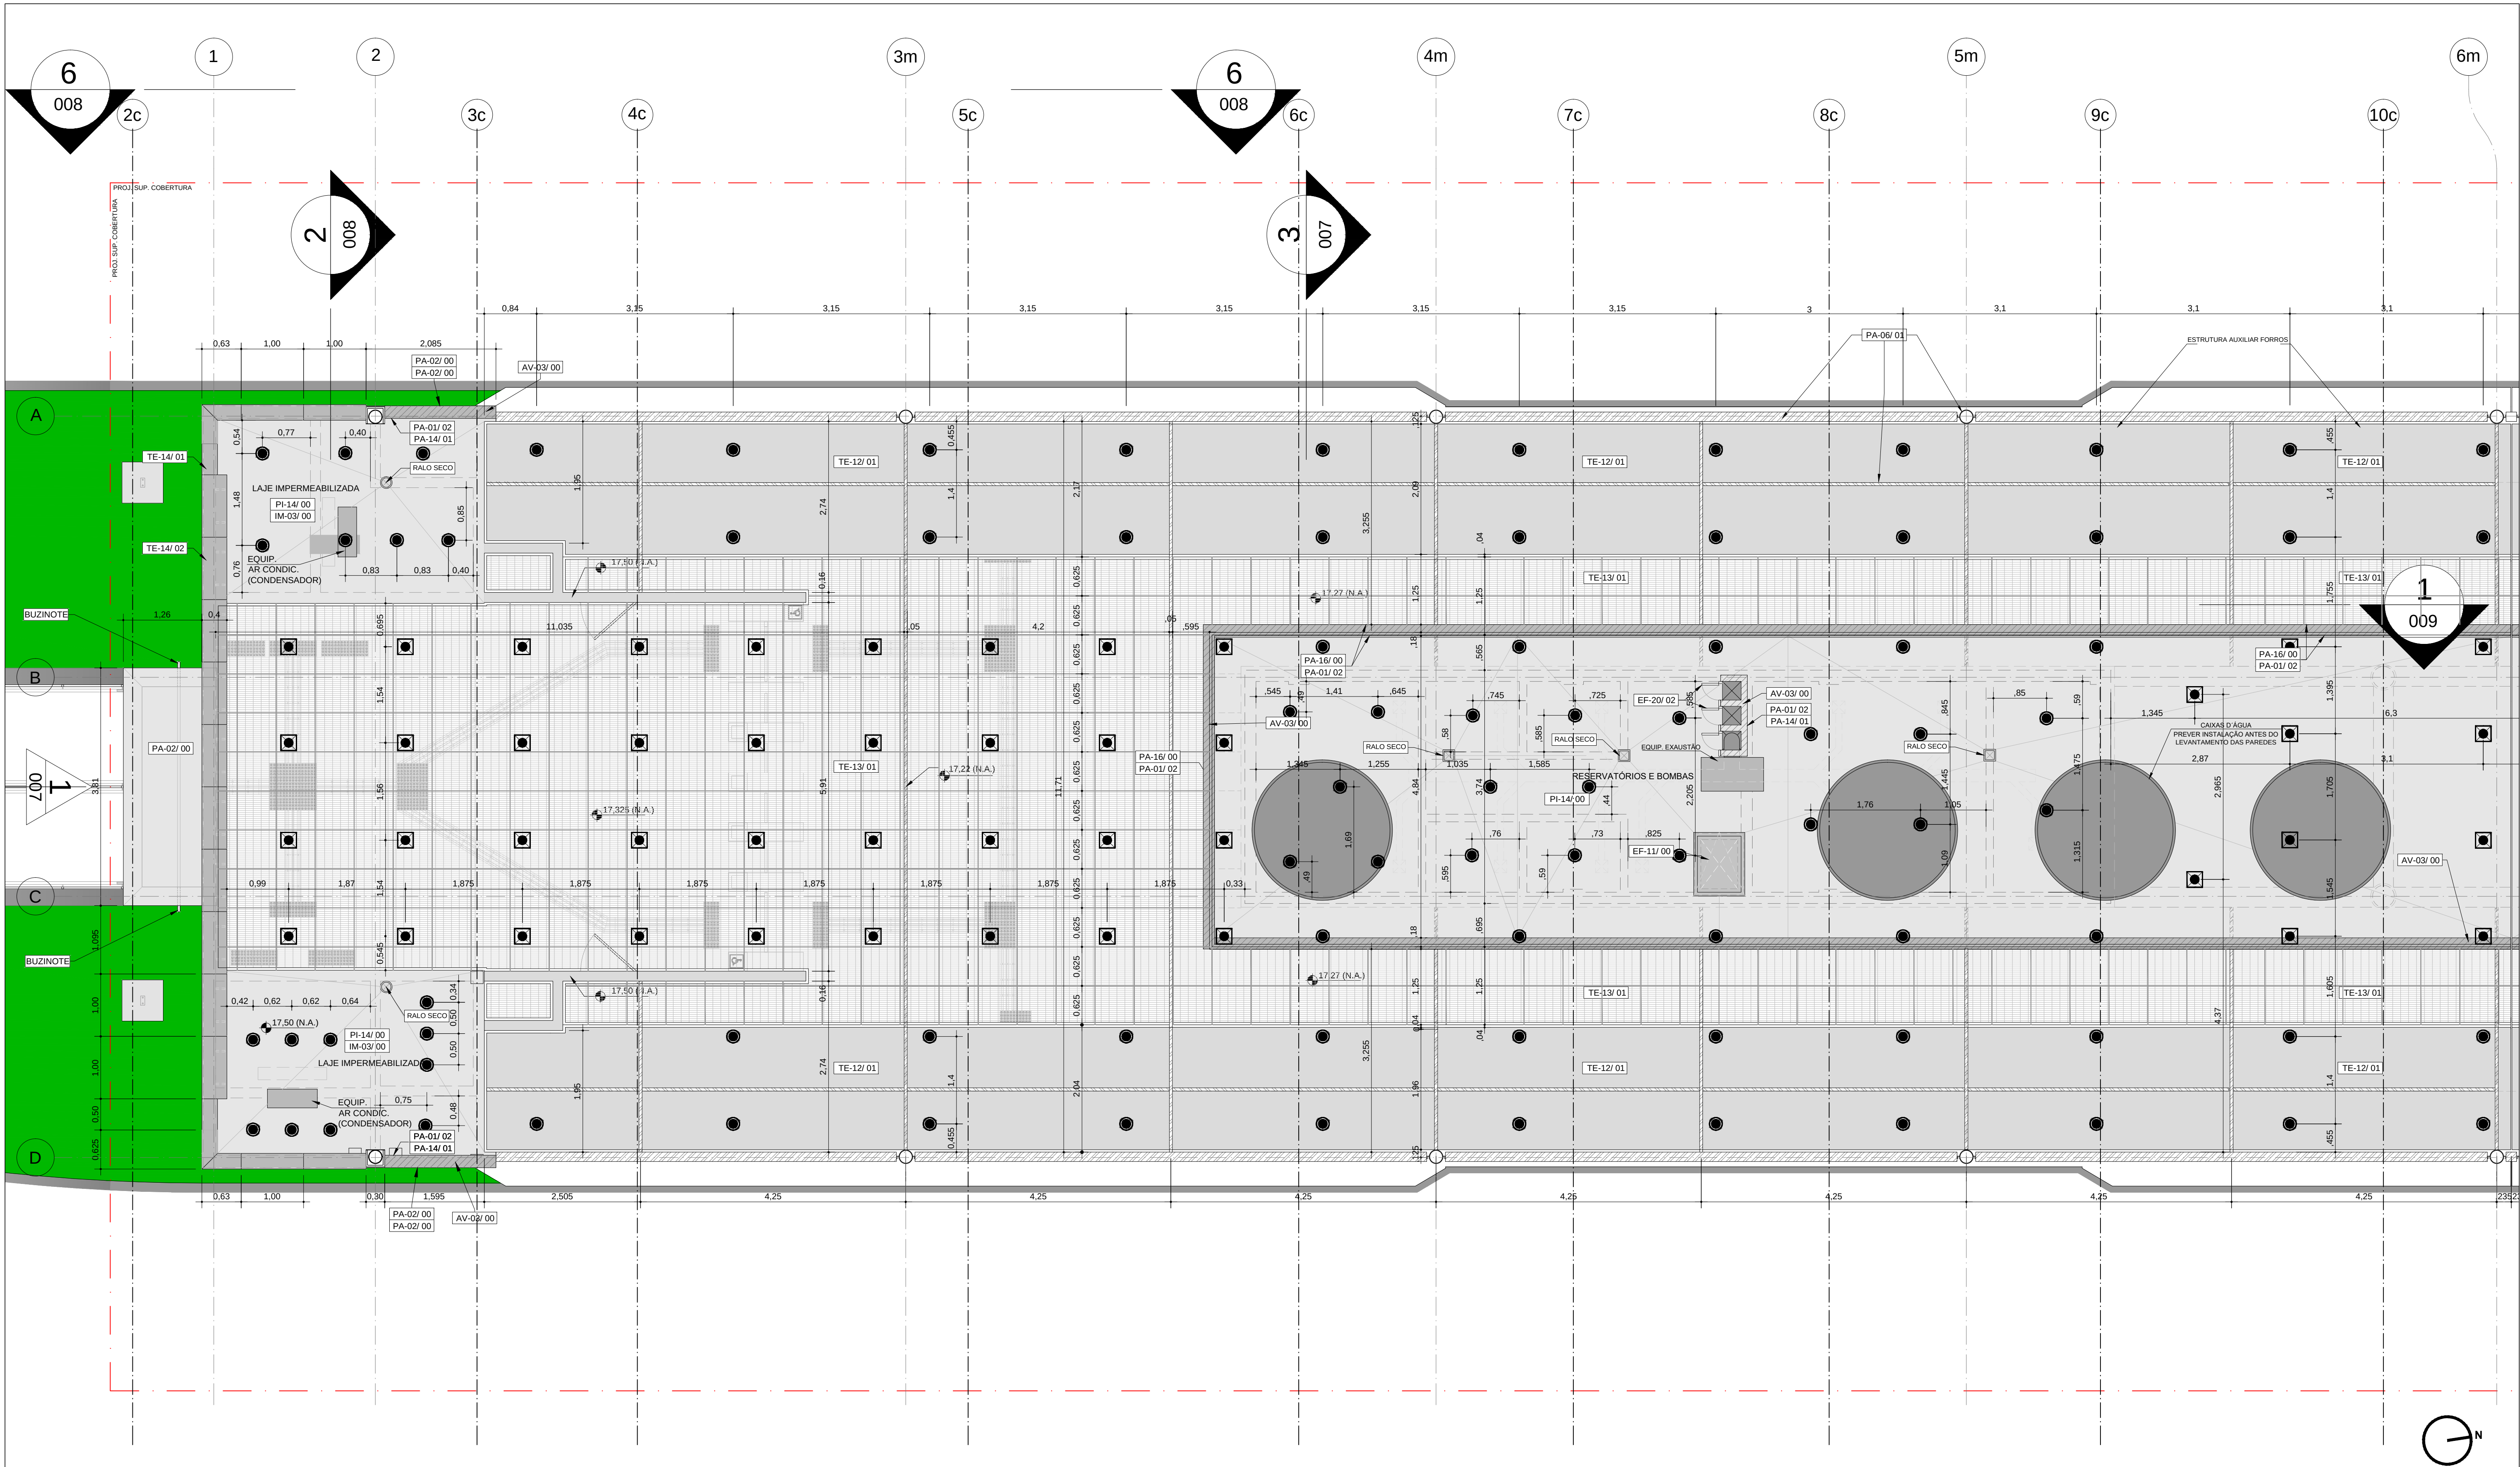

1 PLANTA NÍVEL RESERVATÓRIOS - 17,90 - Eixos 1 a 6m
ESC. 1:50

- NOTAS**
1- Para descrição dos acabamentos, ver CQ-LM-03.02.81/6B3-001.
2- Medidas em metros.

AS BUILT

																																																																																																																																																																																																																																																																																																																																																																																																																																																																																																																																																																																																																																																																																																																																																																																																																																																																																																																																																																																																																																																																																																																																																																																																																																																			