



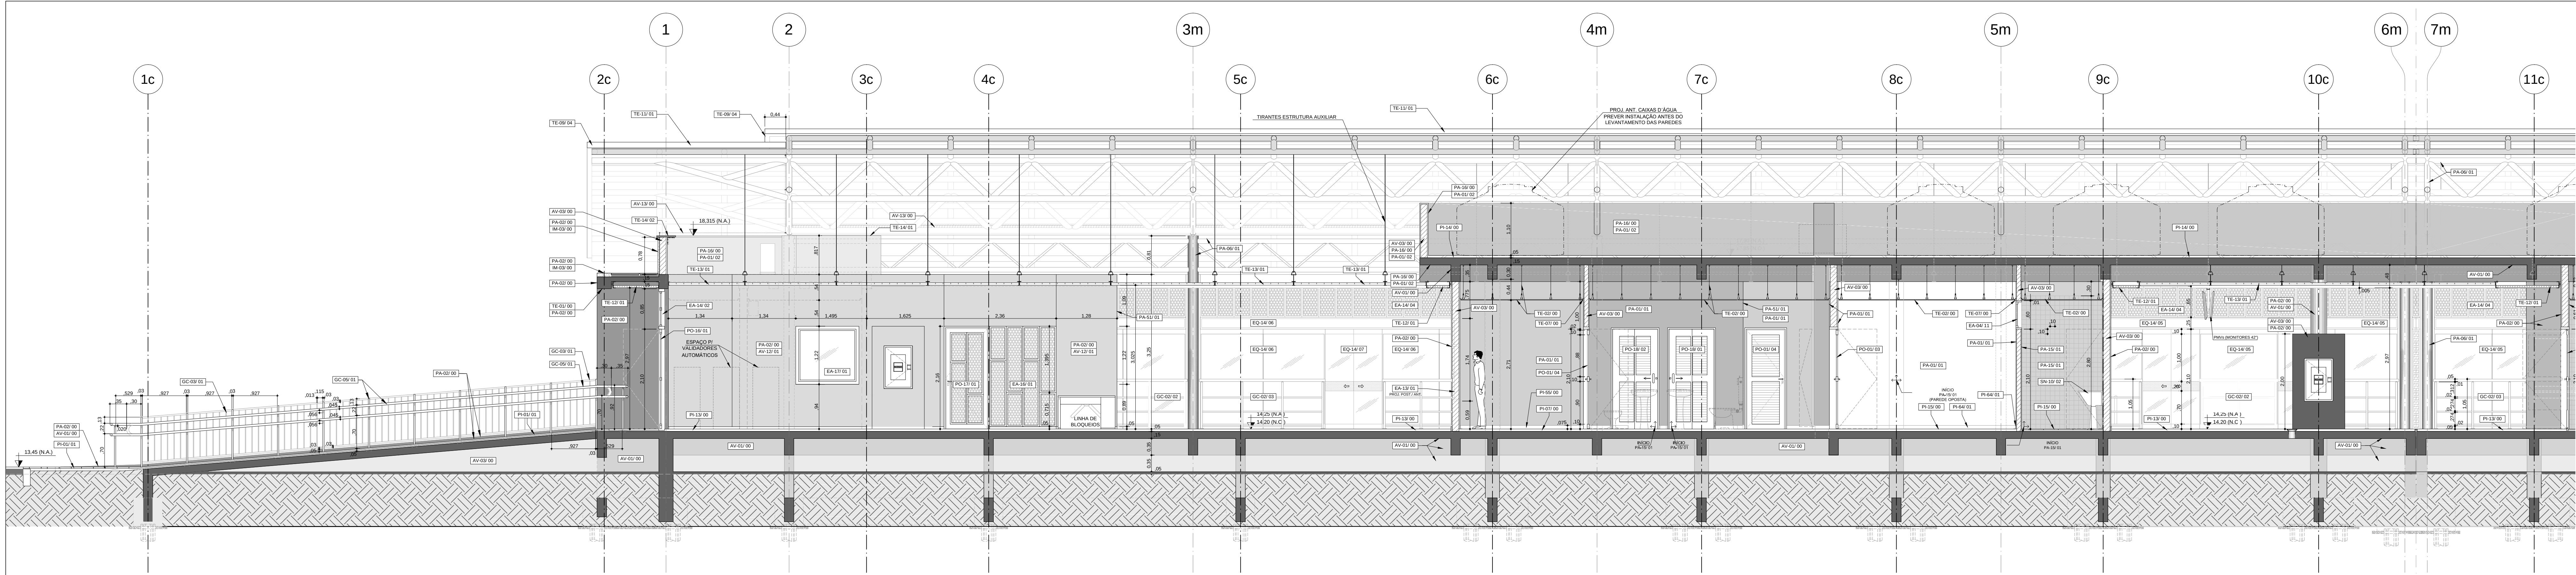

1 CORTE LONGITUDINAL Eixos 1 ao 7m
ESC. 1:50

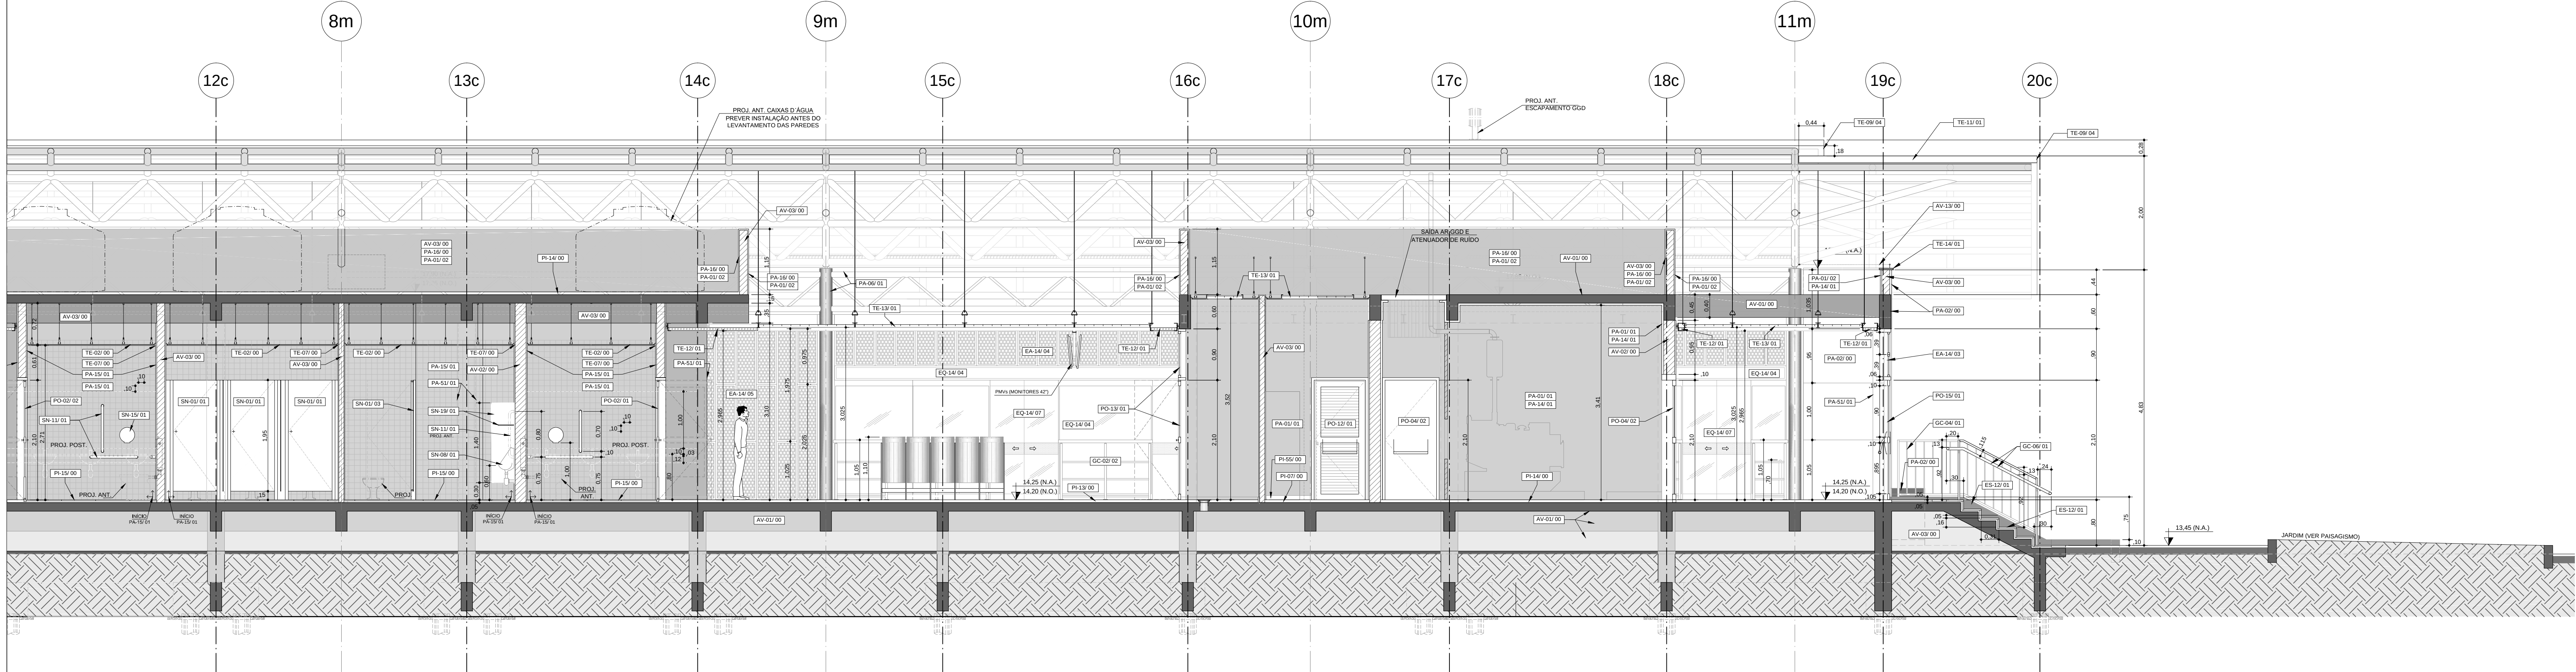

2 CORTE LONGITUDINAL Eixos 7m ao 11m
ESC. 1:50

NOTAS
1- Para descrição dos acabamentos, ver CQ-LM-03.02.81/6B3-001.
2- Medidas em metros.

AS BUILT

REVISÕES		DOCUMENTOS DE REFERÊNCIA	
Nº	Descrição	Código	Objeto
1	Emissão Inicial	15/03/2017	
2	Revisão	02/06/2017	
3	Revisão	21/06/2017	
4	Emissão Final	30/06/2017	
5	Revisão	11/04/2019	

EMITENTE		CONTRATANTE	
SISTRAN		BRT AUGUSTO MONTENEGRO	
ENEP RODNEY SCHIAVON 30 / 06 / 2017		Contrato: Nº 001/2015	
CROA / P: 30055558		Ordem de Serviço: 01	
INSTRUMENTO: ENEP CML		Objeto	
ART Nº 3022235150506599		Projeto de Arquitetura	
ENEP CLAUDIO MARCELO 30 / 06 / 2017		Terminal de Integração Maracacura	
CROA / P: 30055558		CORTE Longitudinal	
INSTRUMENTO: ENEP CML		Escala	
ART Nº 3022235150506599		1:50	
		Código	
		CQ-03.03.81/6B3-006	
		Folha	
		06 / 09	
		Rev.	
		0	