



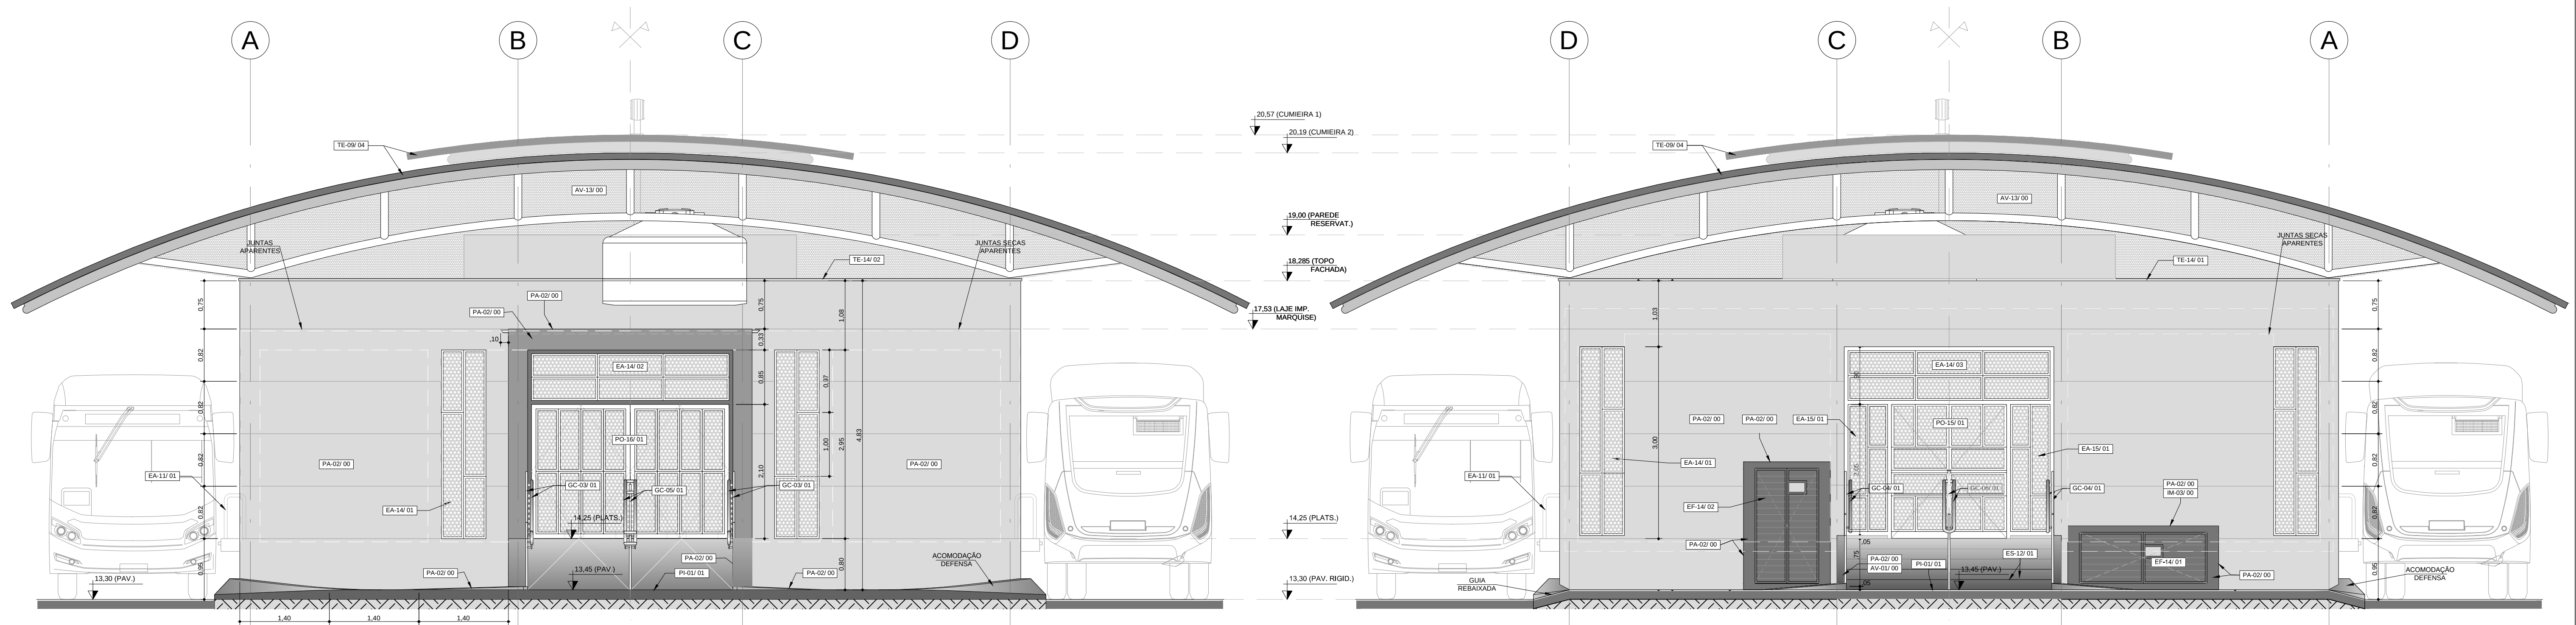


1 ELEVACÃO
ESC. 1:50

2 ELEVACÃO
ESC. 1:50

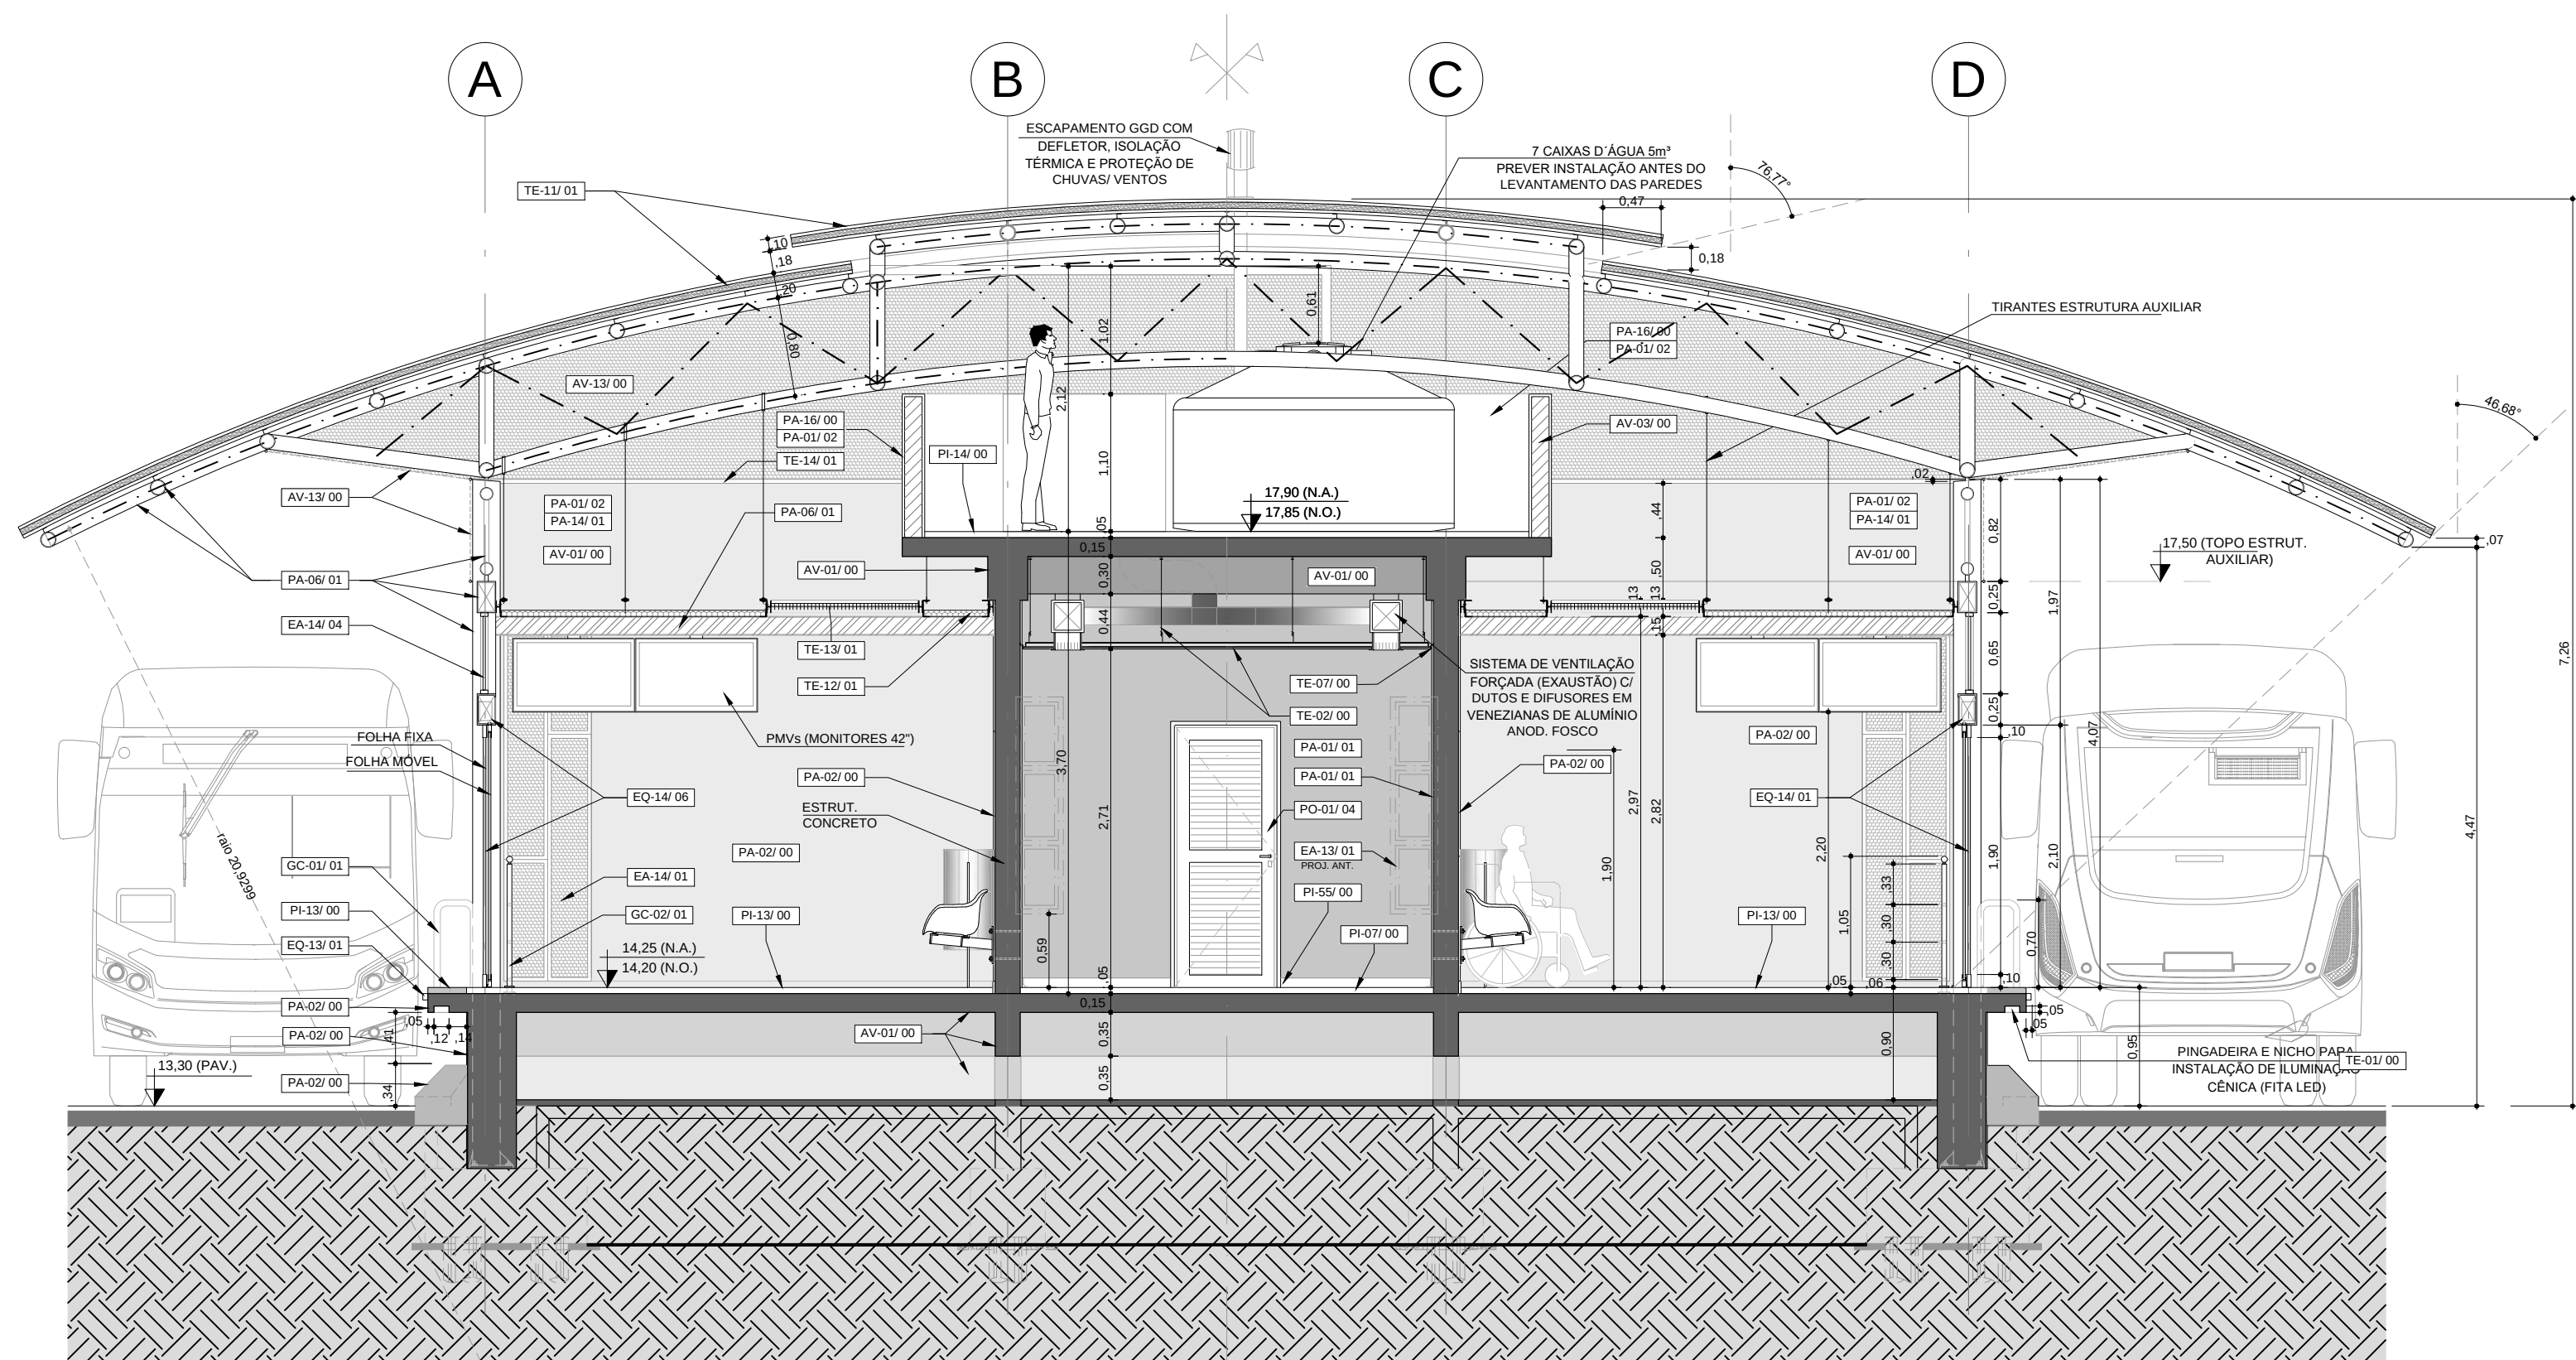

3 CORTE TRANSVERSAL
ESC. 1:50

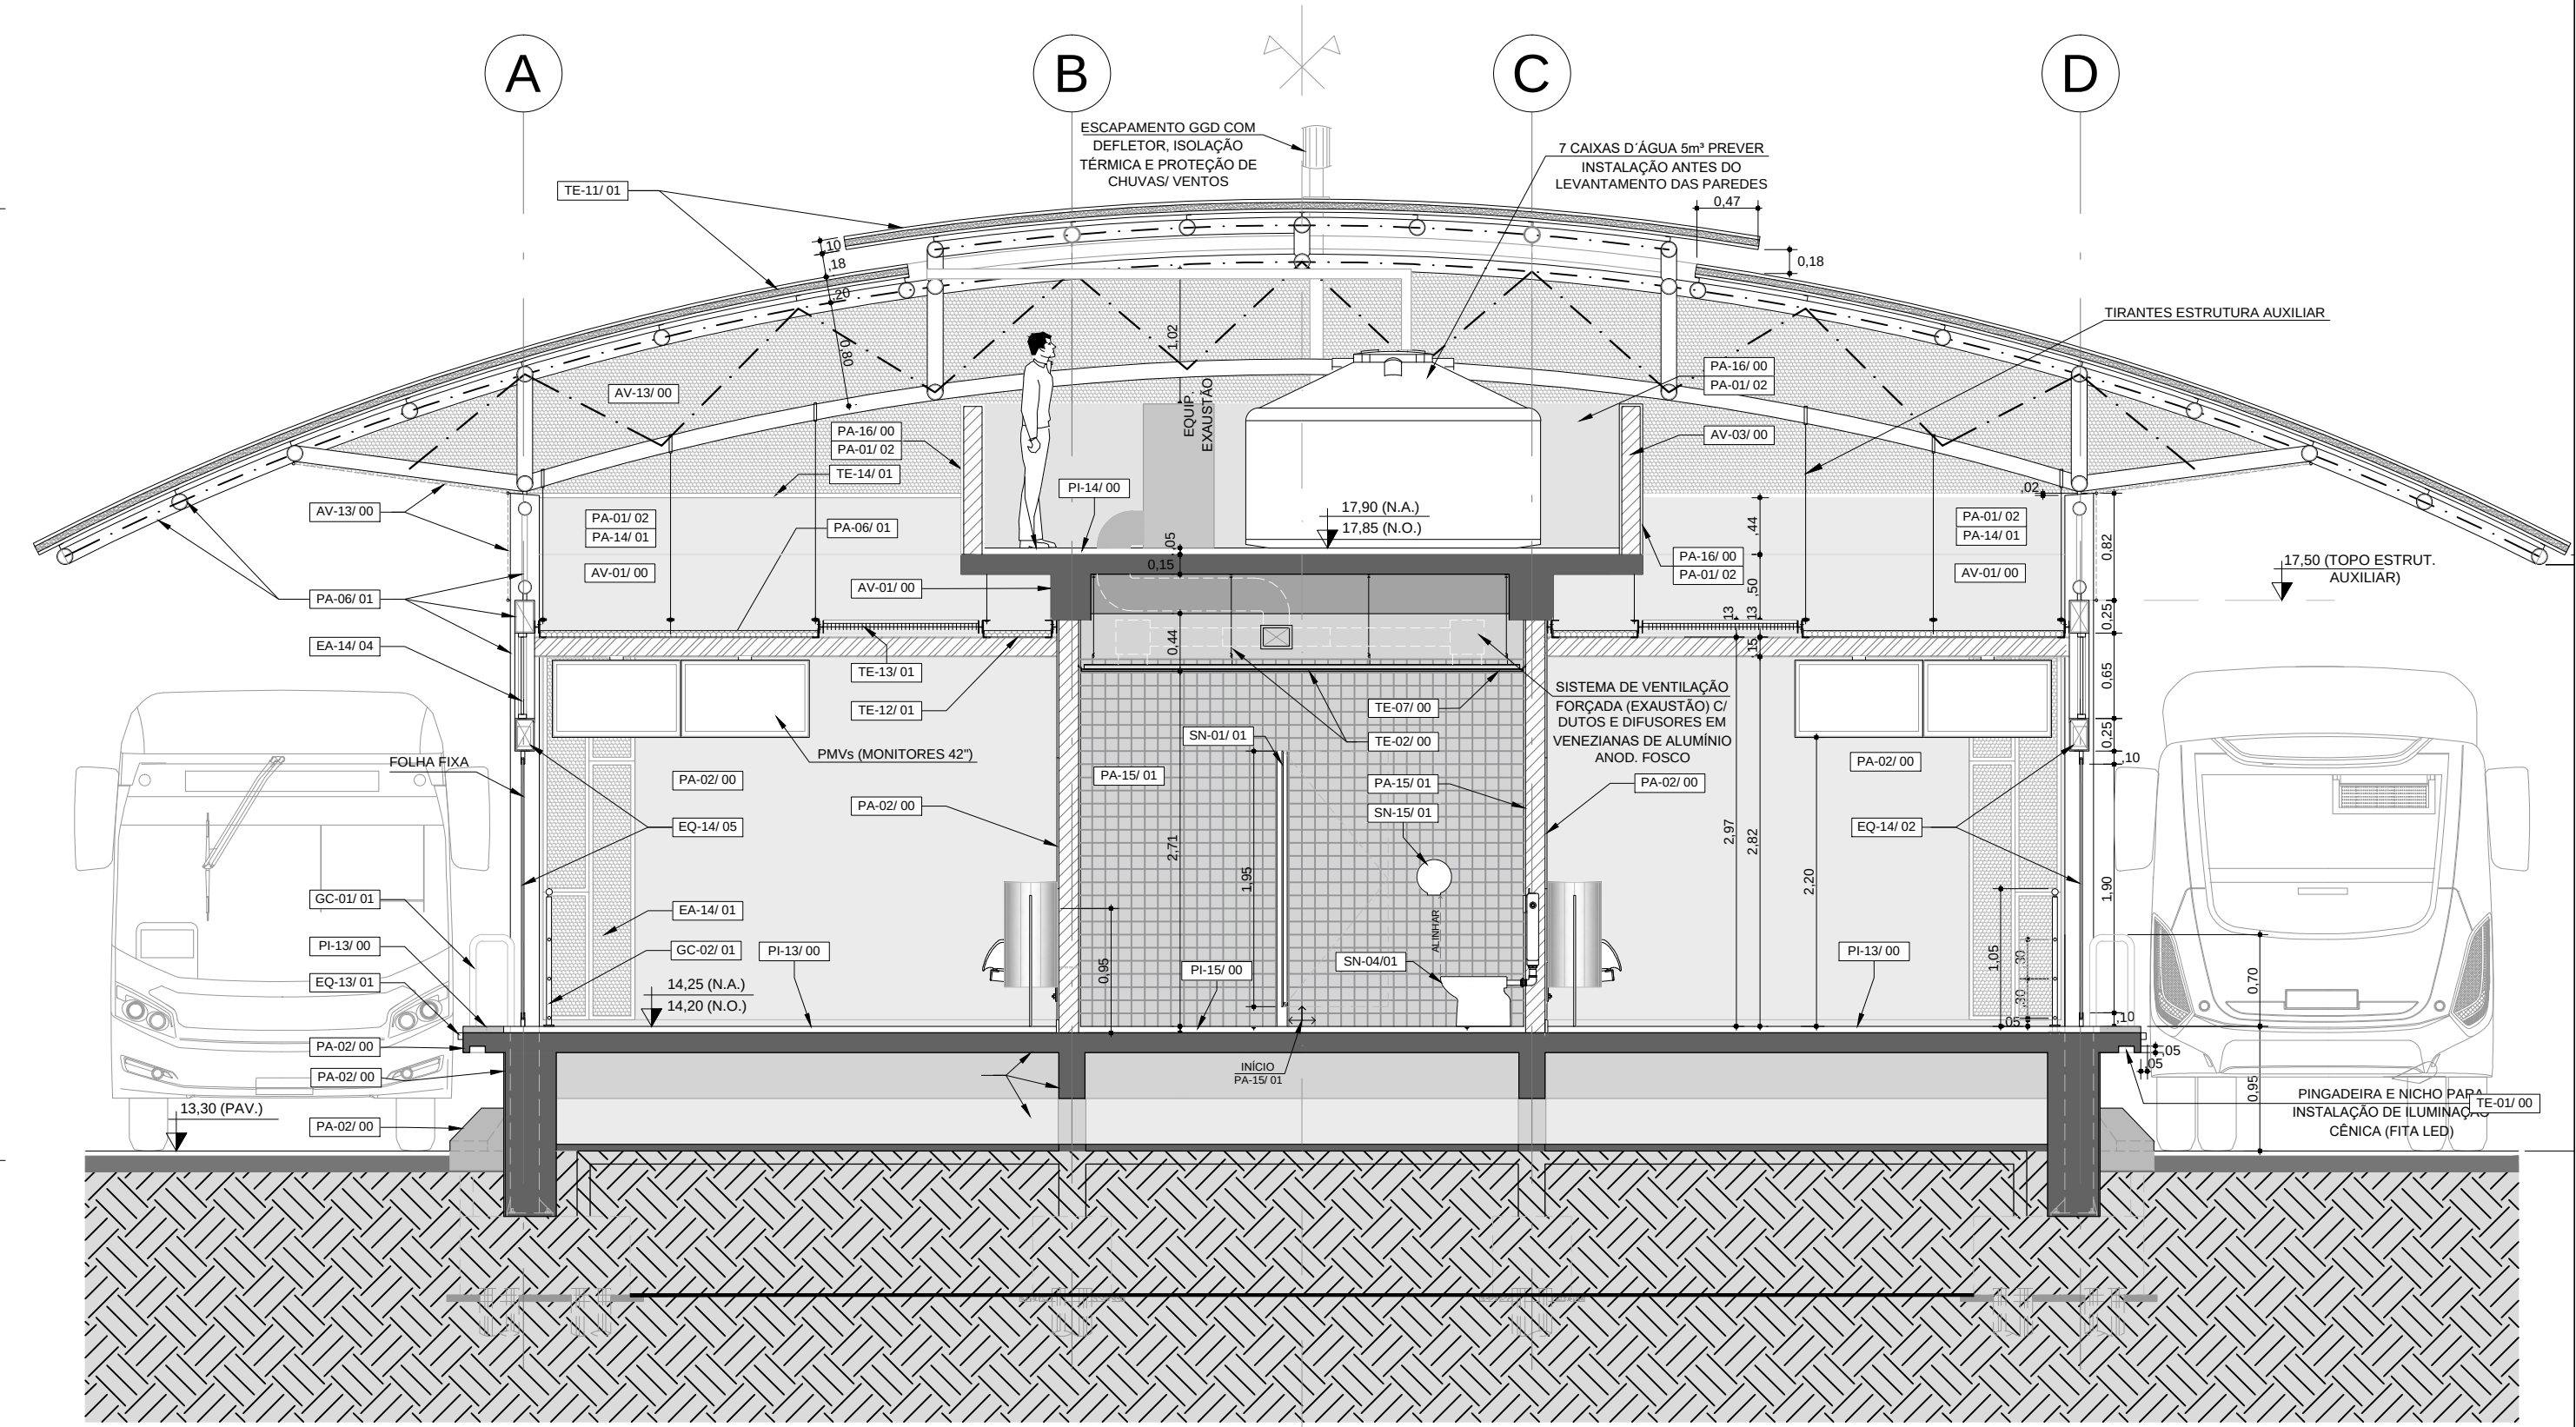

4 CORTE TRANSVERSAL
ESC. 1:50

NOTAS
1- Para descrição dos acabamentos, ver CQ-LM-03.02.81/6B3-001.
2- Medidas em metros.

AS BUILT

REVISÕES				DOCUMENTOS DE REFERÊNCIA				OBSERVAÇÕES			
Nº	Descrição	Data	Código	Objeto							
0	Emissão Final	30/06/2017									
3	Revisão	21/06/2017									
2	Revisão	02/06/2017									
1	Emissão Inicial	15/02/2017									

EMITENTE	CONTRATANTE	PREFEITURA DE BELEM	CONSORCIO BRT BELEM
SISTRAN	Contrato: Nº 001/2015		
	Ordem de Serviço: 01		
ENEP RODNEY SCHAYON 30/06/2017			
Verificação			
CREA nº 338993586			
ENEP CIVIL			
Modificado			
ART nº 922122015091508			
ENEP CLAUDIO MACEDO 30/06/2017			
Responsável Técnico			
CREA nº 580556967			
ENEP CIVIL			
Modificado			
ART nº 922122015091508			

Projeto	BRT AUGUSTO MONTENEGRO	Trcho Tapaná - Maracacura
Objeto	BRT AUGUSTO MONTENEGRO	
	Projeto de Arquitetura	
	Terminal de Integração Maracacura	
	CORTES e ELEVACOES Transversais	
Escala	Código	
1:50	CQ-03.03.81/6B3-007	
Folha	Rev.	
07 / 09	0	