



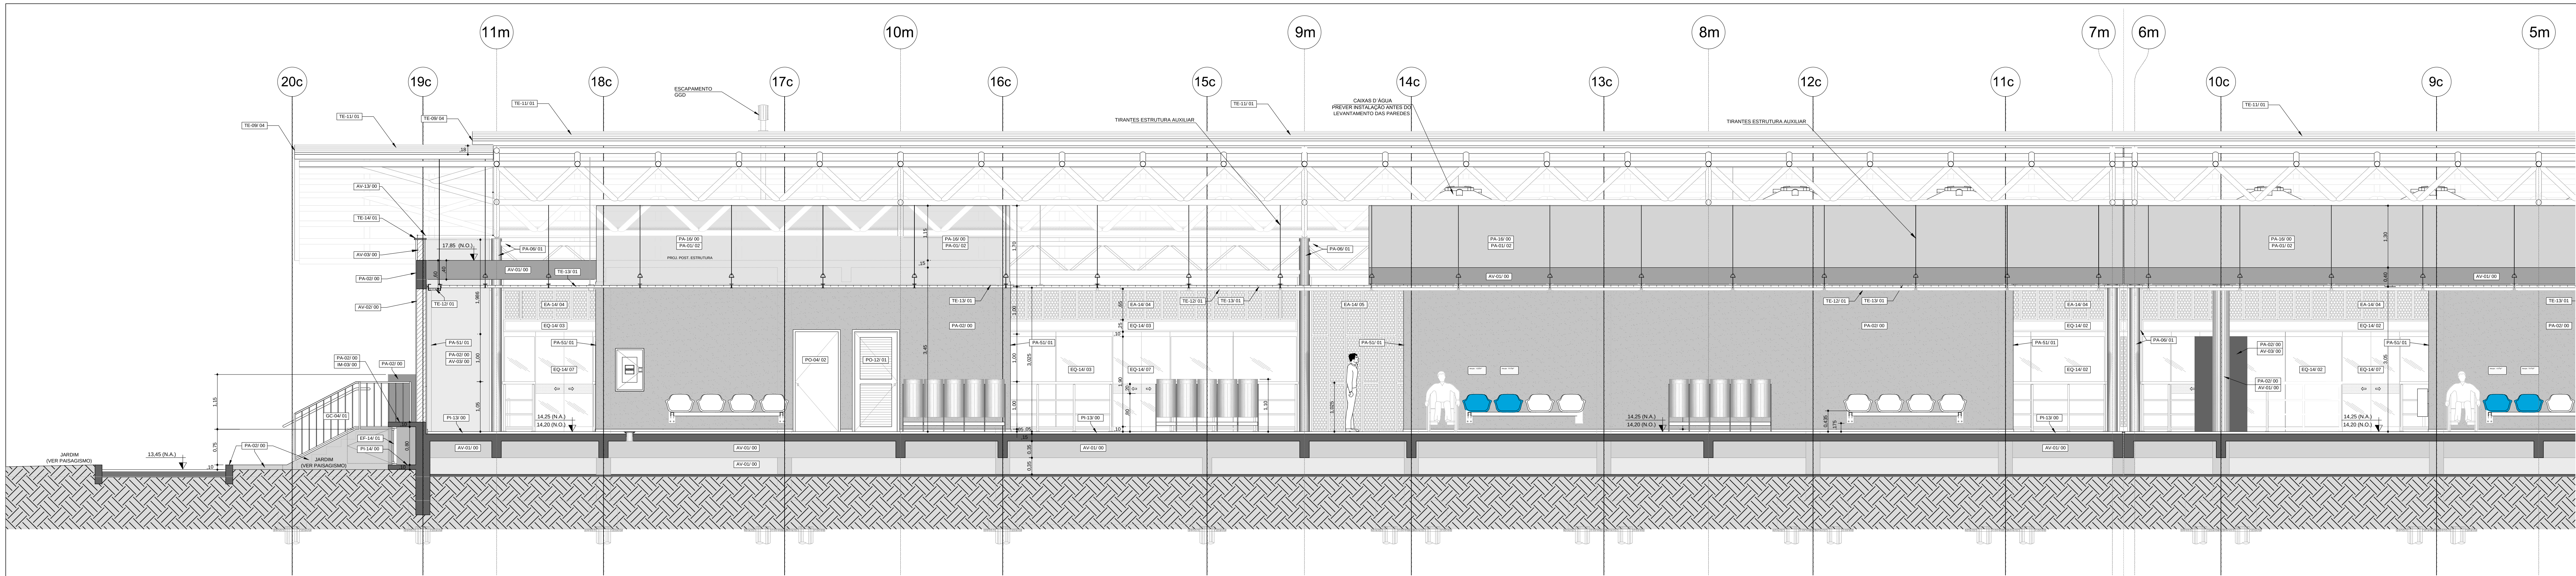

1 CORTE LONGITUDINAL Eixos 11m ao 5m
ESC. 1:50

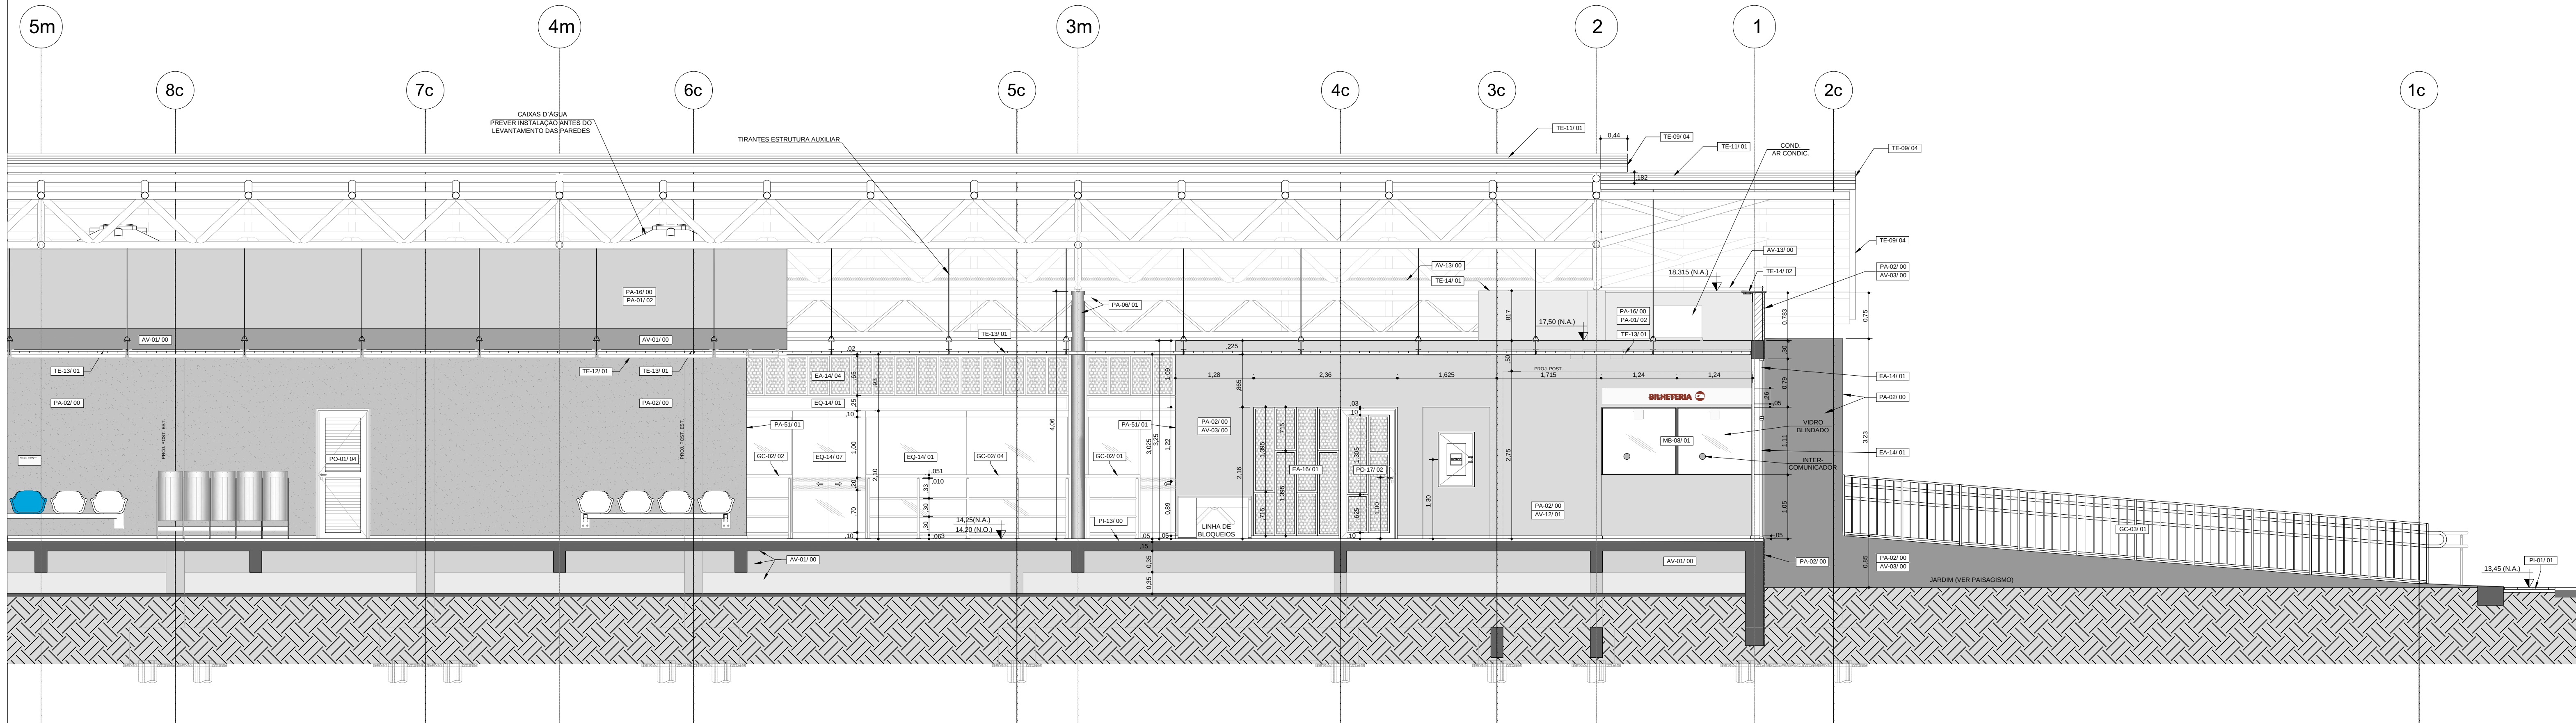

2 CORTE LONGITUDINAL Eixos 5m ao 1
ESC. 1:50

NOTAS
1- Para descrição dos acabamentos, ver
CQ-LM-03.03.81/6B3-001.
2- Medidas em metros.

AS BUILT

Nº	Descrição	Data	Código	Objeto
3	Emissão Final	30/06/2017		
2	Revisão	21/06/2017		
1	Emissão Inicial	09/06/2017		
DOCUMENTOS DE REFERÊNCIA				

EMITENTE		CONTRATANTE		PROJETO	
SISTRAN		Contrato: Nº 001/2015 Ordem de Serviço: 01		Projeto BRT AUGUSTO MONTENEGRO Trecho Tapanã - Maracacura	
ENEP RODNEY SCHIAVON 30/06/2017		Verificação		Objeto	
CREA nº 300655088		CREA / CNU / P		BRT AUGUSTO MONTENEGRO	
MONTENEGRO ENEP CIVIL		CREA / CNU / P		Projeto de Arquitetura	
ART nº 30022015006599		CREA / CNU / P		Terminal de Integração Maracacura	
ENEP CLAUDIO MACEDO 30/06/2017		Aprovação		CORTE Longitudinal	
Responsável Técnico		CREA / CNU / P		Escala	
CREA nº 300655667		Código		Folha	
MONTENEGRO ENEP CIVIL		CQ-03.03.81/6B3-009		06 / 09	
ART nº 30022015006624		Rev.		0	