





1 PLANTA - IMPLANTAÇÃO
ESC. 1:200

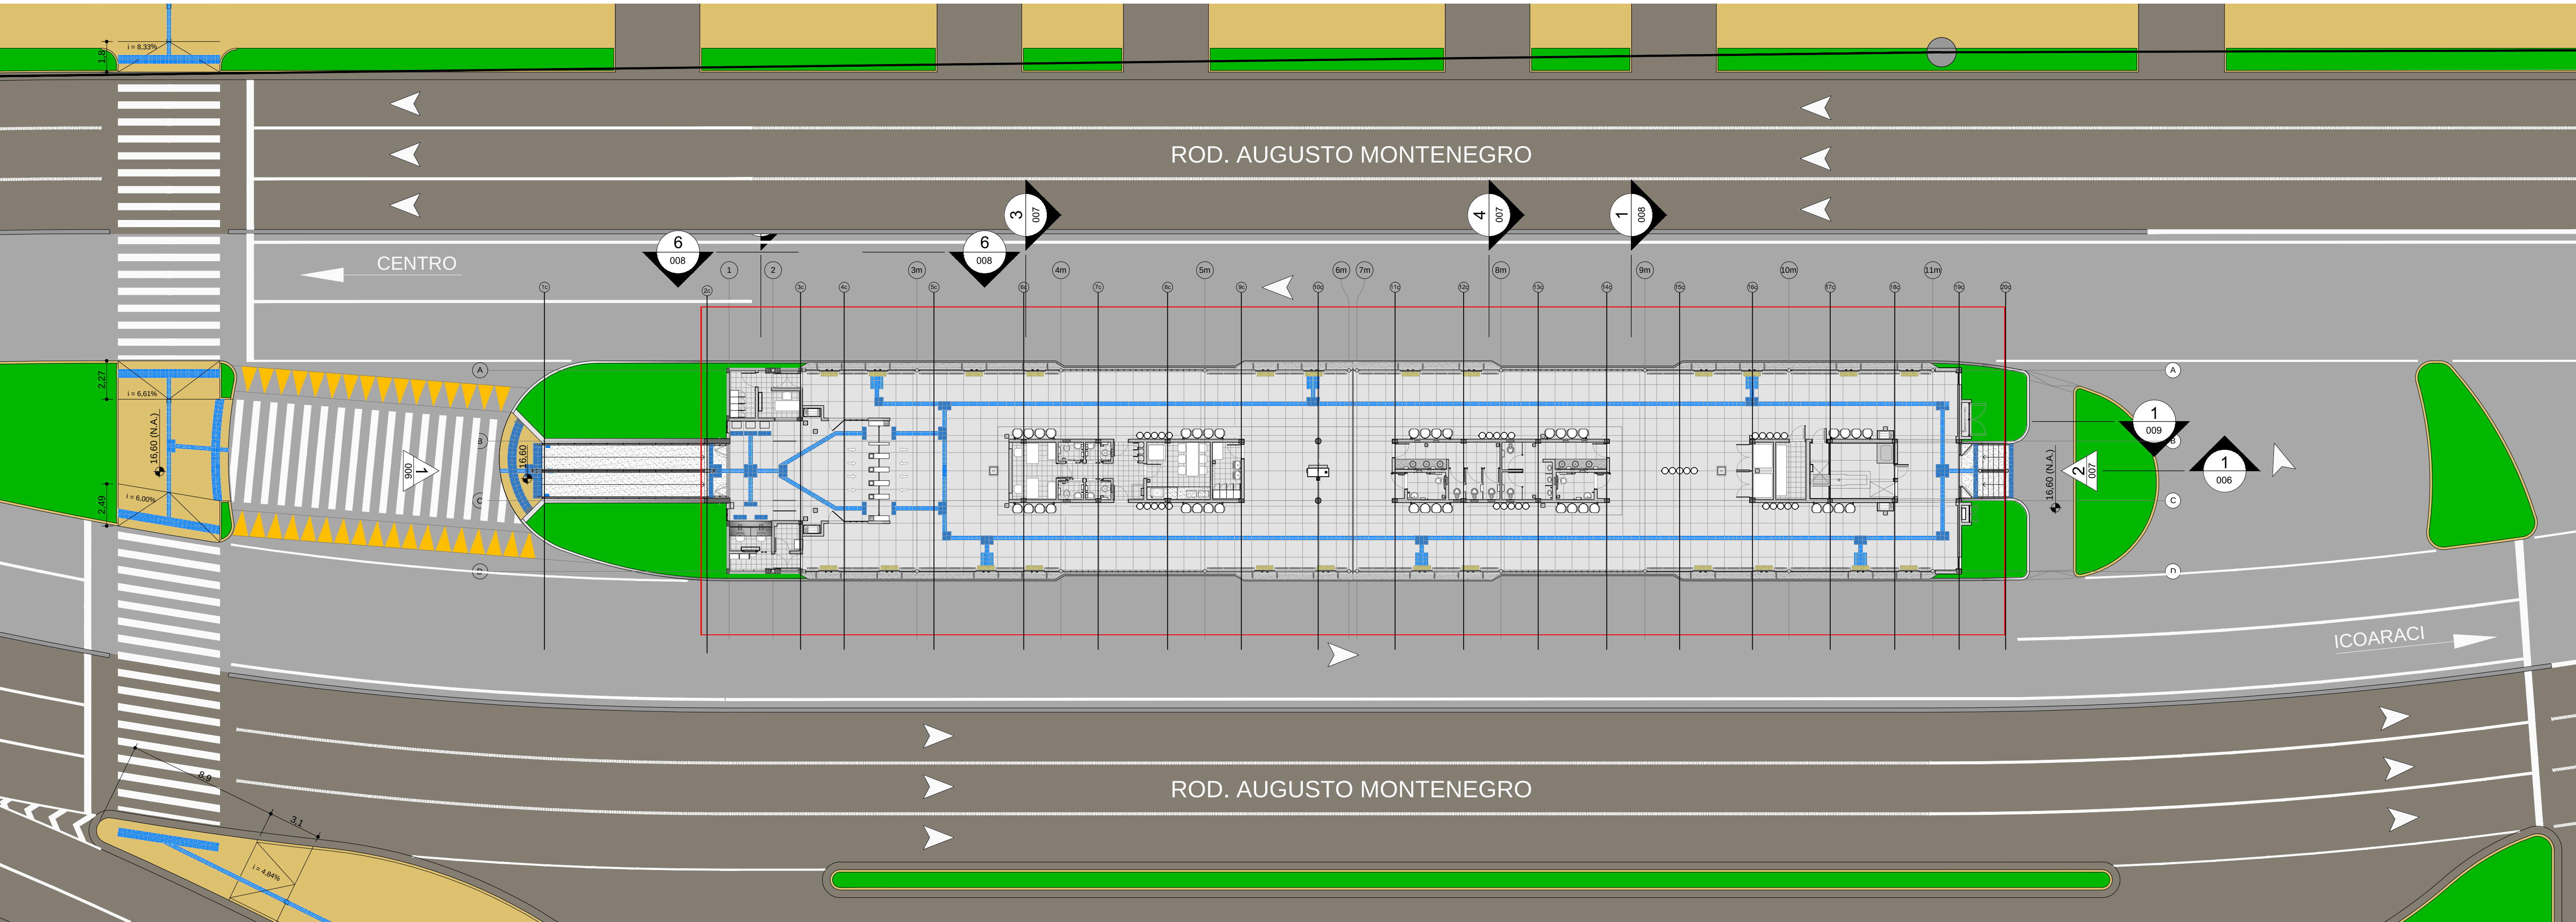

2 PLANTA DE COBERTURA
ESC. 1:200 (REPRESENTAÇÃO PARCIALMENTE SEM TELHAS)

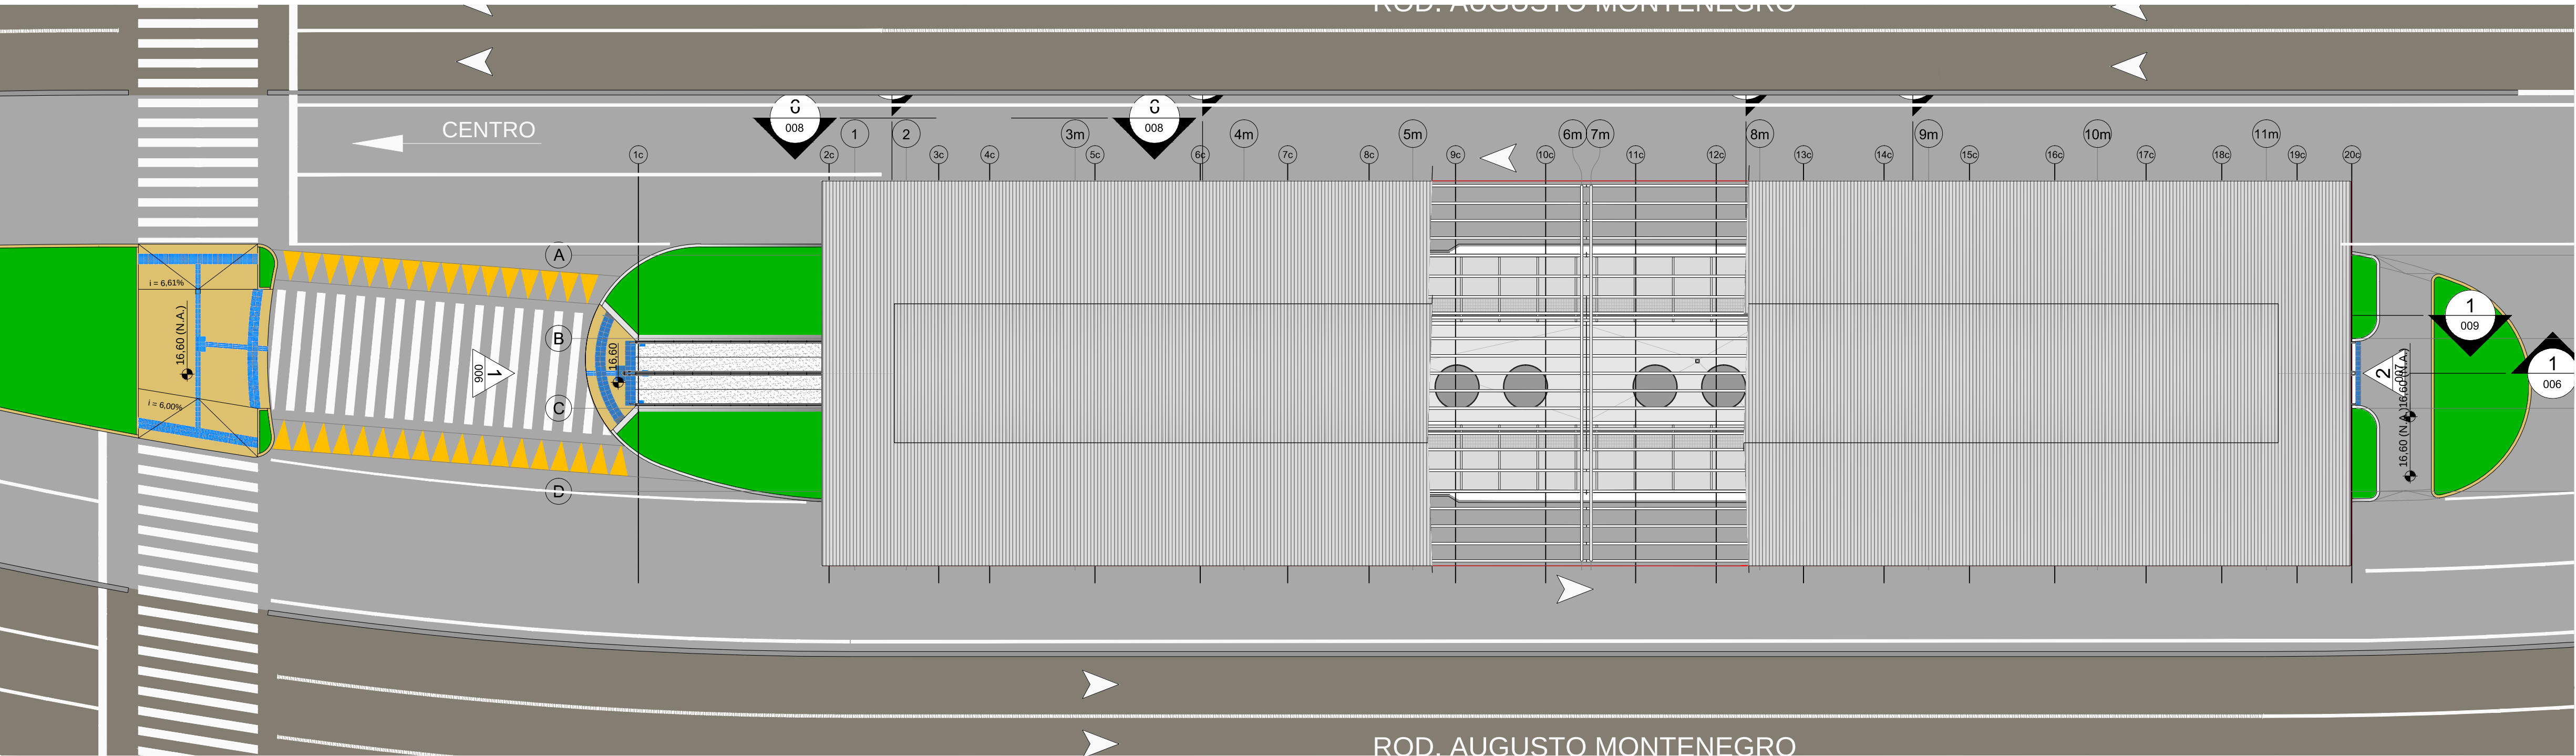

NOTAS
1- Para descrição dos acabamentos, ver
CQ-LM-03.02.81/6B3-001
2- Medidas em metros

AS BUILT

REVISÕES				DOCUMENTOS DE REFERÊNCIA				OBSERVAÇÕES			
Nº	Descrição	Data	Código	Objeto							
0	Emissão Final	30/06/2017									
3	Revisão	21/06/2017									
2	Revisão	26/05/2017									
1	Emissão Inicial	15/02/2017									

EMITENTE	CONTRATANTE
SISTRAN	Contrato: Nº 001/2015
ENEP RODNEY SCHAVIN 30/ 06/2017	Ordem de Serviço: 01
Verificação	
CREA nº 300593288	
Modificado: ENEP CIVIL	
ART nº 92211201020081508	
ENEP CLAUDIO MACEDO 30/ 06/2017	
Responsável Técnico	
CREA nº 300593967	
Modificado: ENEP CIVIL	
ART nº 9221120102008624	

Projeto BRT AUGUSTO MONTENEGRO	Trecho Tapanã - Maracacuera
Objeto	
BRT AUGUSTO MONTENEGRO	
Projeto de Arquitetura	
Terminal de Integração Tapanã	
IMPLANTAÇÃO e Planta de COBERTURA	

Escala	Código	Folha	Rev.
1:200	CQ-03.02.81/6B3-001	01 / 09	0