



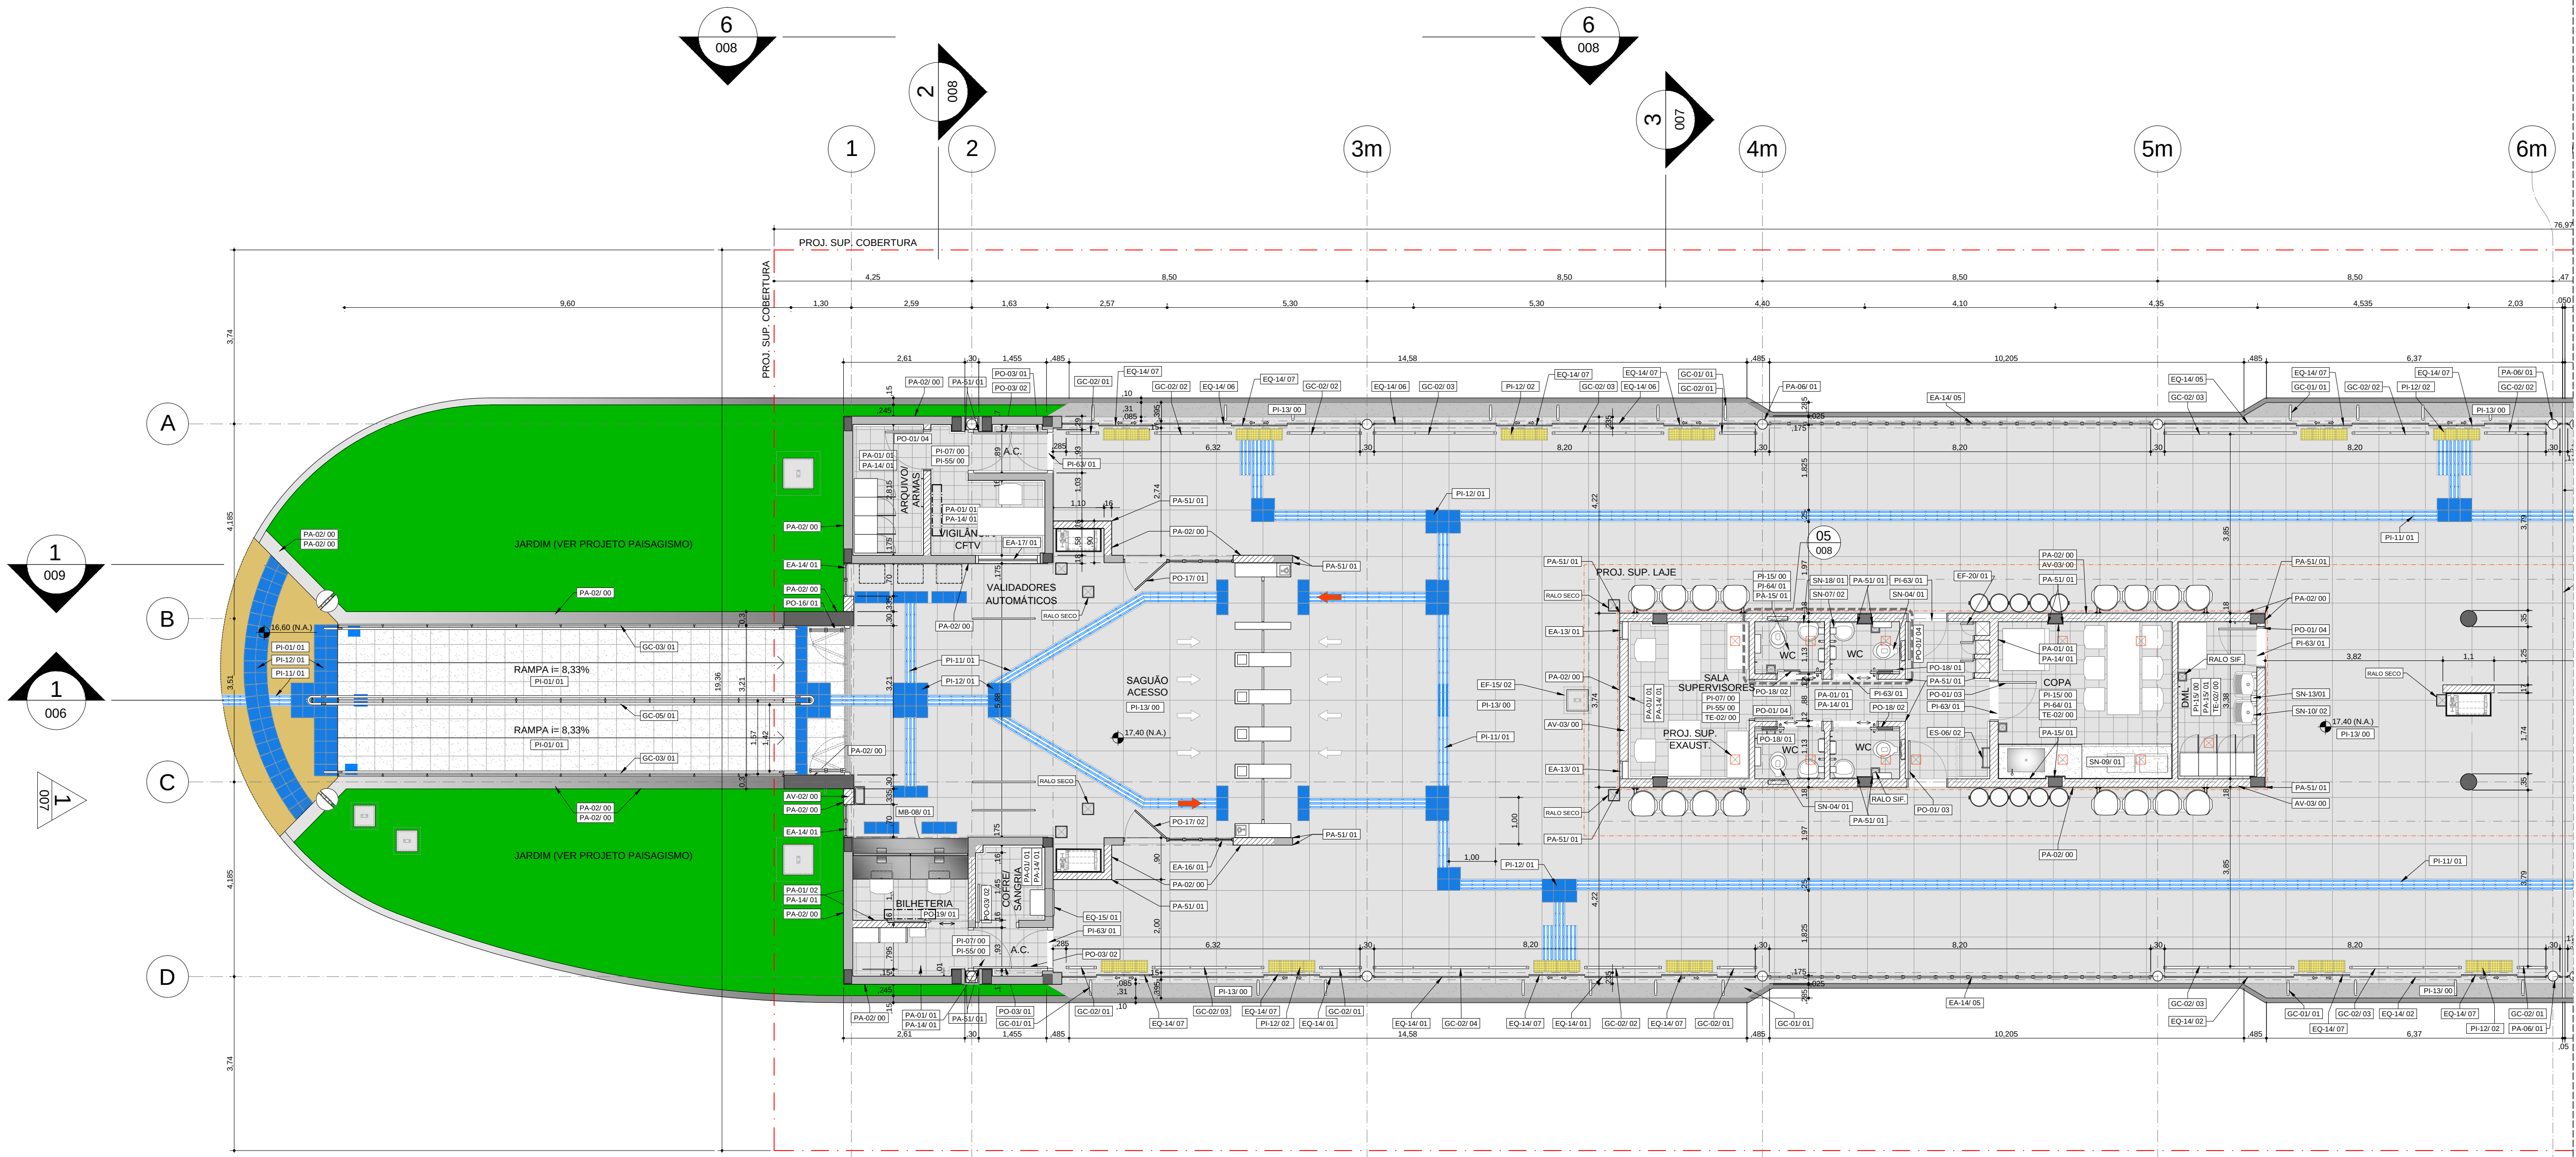

1 PLANTA NÍVEL TÉRREO - 17,40 - Eixos 1 a 6m
ESC. 1:75

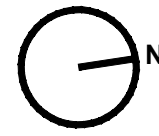

NOTAS
1- Para descrição dos acabamentos, ver CQ-LM-03.02.81/6B3-001
2- Medidas em metros

AS BUILT

REVISÕES				DOCUMENTOS DE REFERÊNCIA				OBSERVAÇÕES			
Nº	Descrição	Data	Código	Objeto							
1	Emissão Inicial	15/02/2017									
2	Revisão	02/06/2017									
3	Revisão	21/06/2017									
0	Emissão Final	30/06/2017									
AS BUILT	As Built	24/01/2019									

EMITENTE		CONTRATANTE	
ENOP RODNEY SCHAVIN 30/ 06/2017		Contrato: Nº 001/2015	
Verificação		Ordem de Serviço: 01	
CREA nº 300593588		Verificação	
Modelado: ENOP CIVIL		CREA / CAU nº	
ART nº 9221120103081508		Aprovação	
ENOP CLAUDIO MACEDO 30/ 06/2017		CREA / CAU nº	
Responsável Técnico			
CREA nº 300598967			
Modelado: ENOP CIVIL			
ART nº 9221120103080624			

PREFEITURA DE BELEM		Projeto BRT AUGUSTO MONTENEGRO Trecho Tapanã - Maracacuera	
		Objeto	
		BRT AUGUSTO MONTENEGRO	
		Projeto de Arquitetura	
		Terminal de Integração Tapanã	
		Plataforma PLANTA - Eixos 1 a 6m	
Escala	Código	CQ-03.02.81/6B3-002	
1:75		Folha	02 / 09
		Rev.	0