


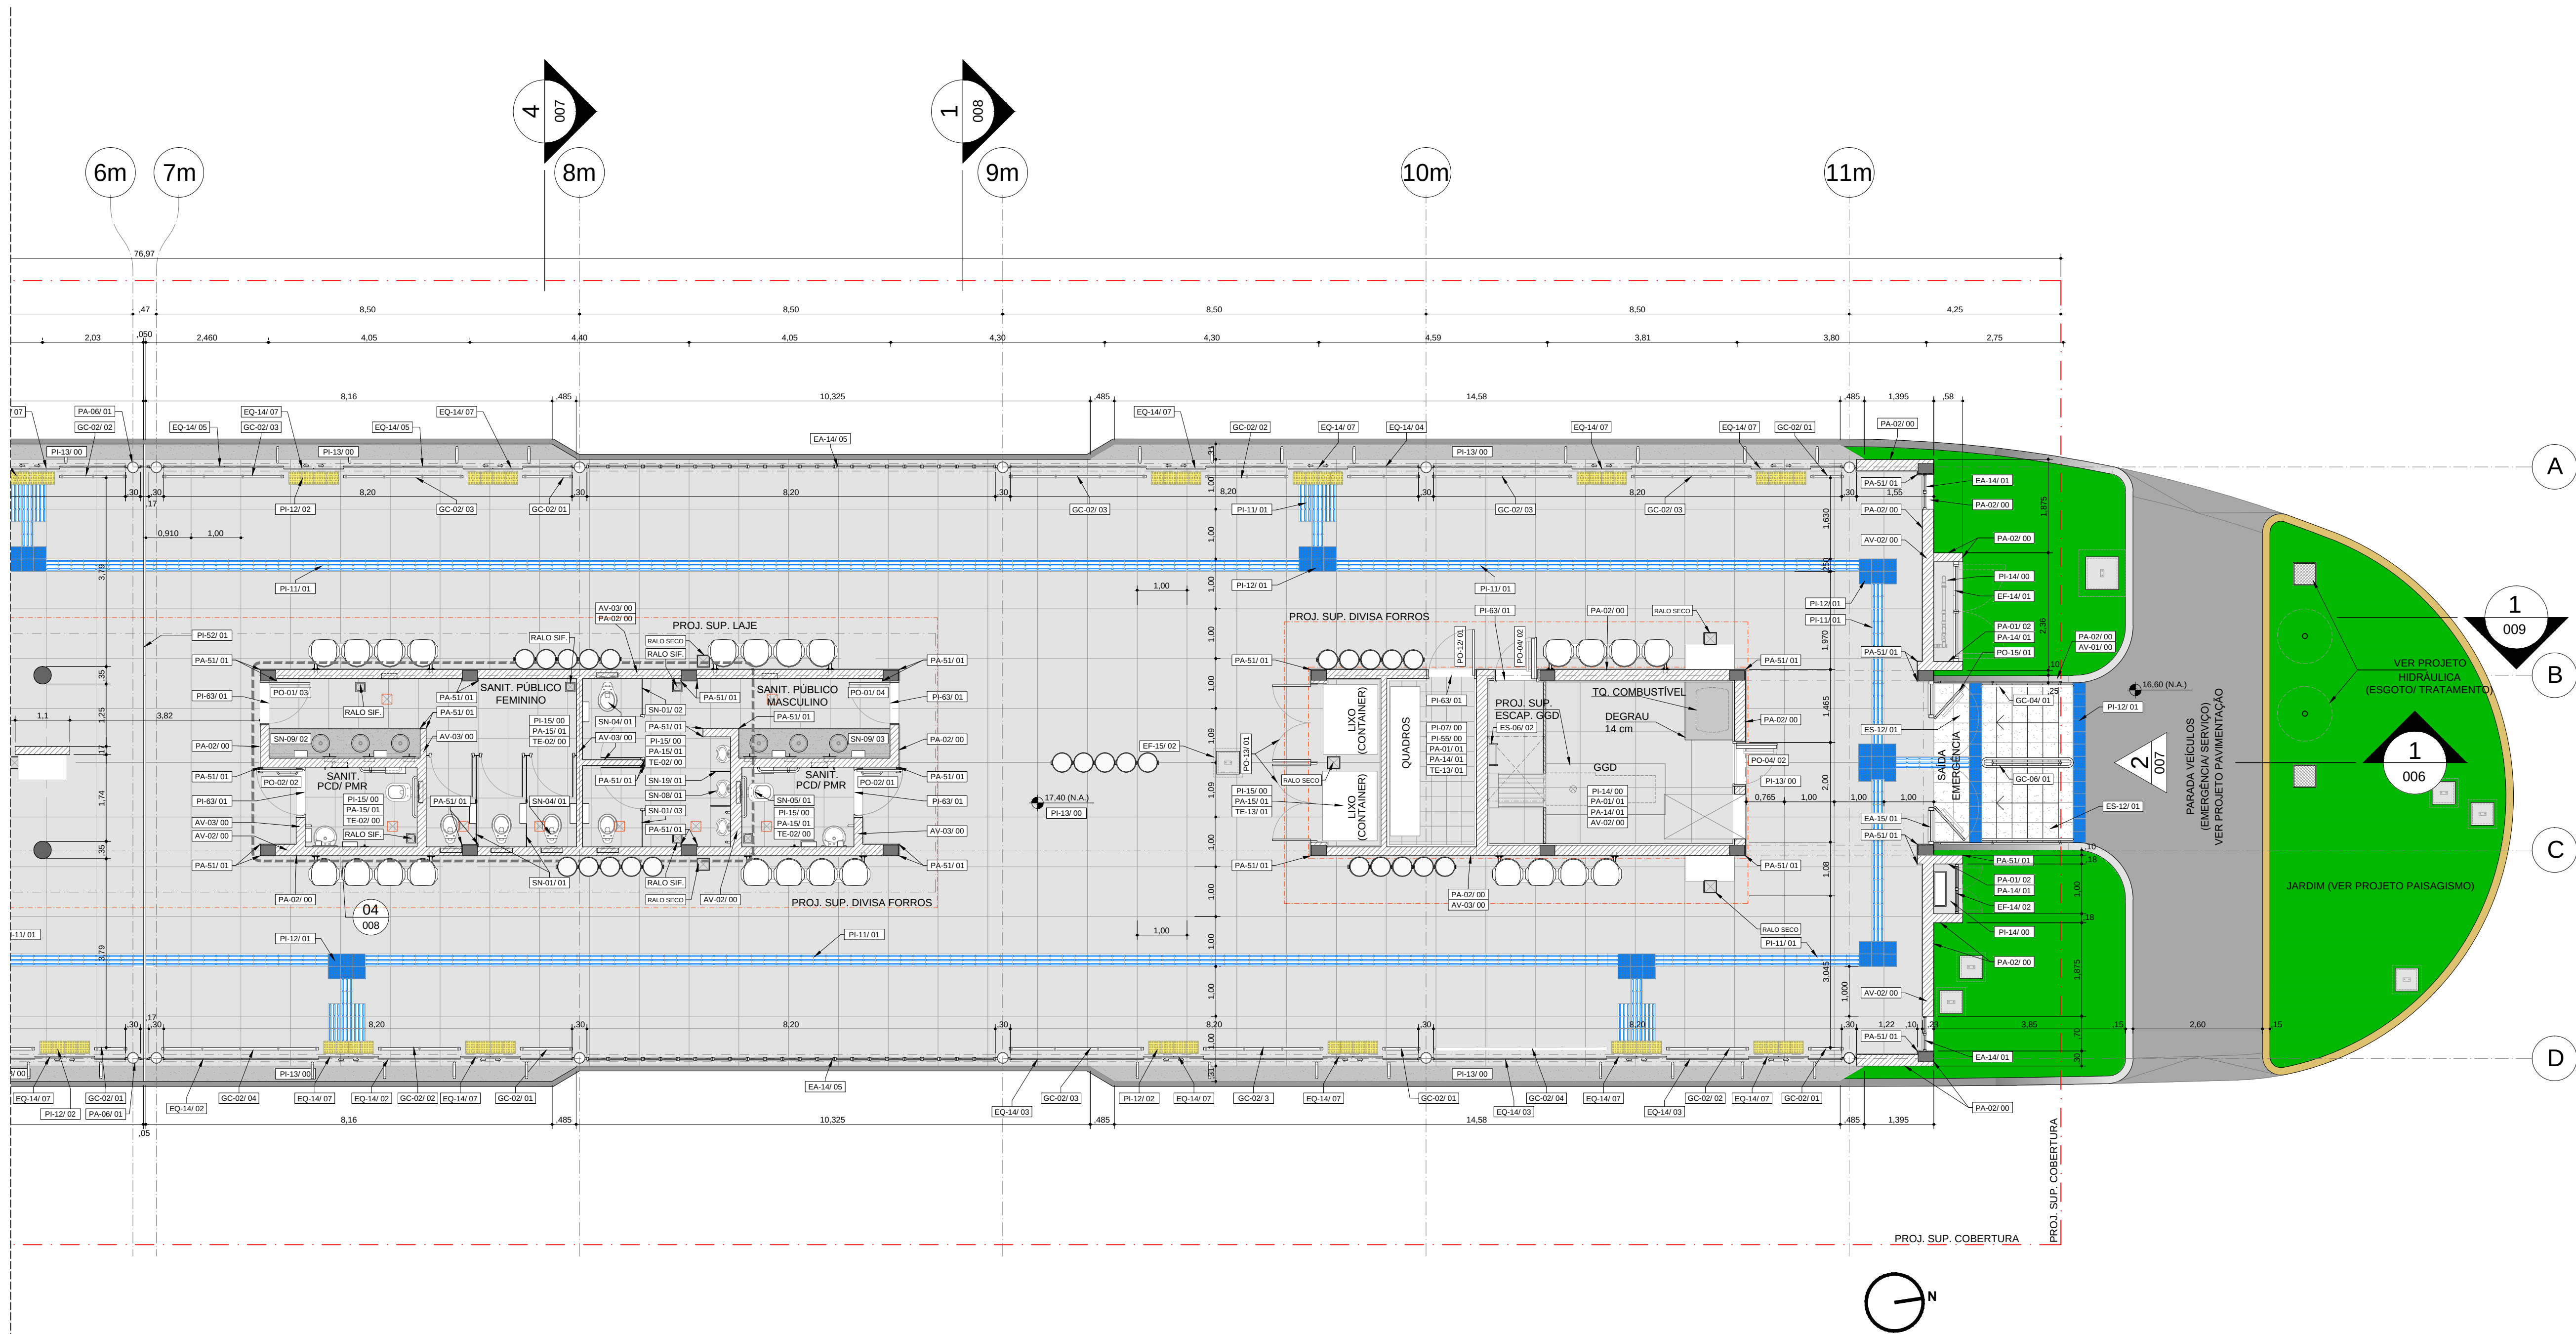

1 PLANTA NÍVEL TÉRREO - 17,40 - Eixos 7m a 11m
ESC. 1:75

NOTAS
1- Para descrição dos acabamentos, ver CQ-LM-03.02.81/6B3-001
2- Medidas em metros.

AS BUILT

REVISÕES				DOCUMENTOS DE REFERÊNCIA		OBSERVAÇÕES	
Nº	Descrição	Data	Código	Objeto			
1	Emissão Inicial	15/02/2017					
2	Revisão	02/06/2017					
3	Revisão	21/06/2017					
Ø	Emissão Final	30/06/2017					
As Built	As Built	24/01/2019					

EMITENTE		CONTRATANTE	
ENP RODNEY SCHAVIN 30 / 06 / 2017		Contrato: Nº 001/ 2015	
CREA nº 300593288		Ordem de Serviço: 01	
Modificado: ENP CIVIL		Verificação	
ART nº 9221120103081508		CREA / CAU nº	
ENP CLAUDIO MACEDO 30 / 06 / 2017		Aprovação	
CREA nº 300593967		CREA / CAU nº	
Modificado: ENP CIVIL			
ART nº 9221120103080624			

PREFEITURA DE BELEM		Trecho Tapanã - Maracacura	
Projeto BRT AUGUSTO MONTENEGRO		Objeto	
BRT AUGUSTO MONTENEGRO		Projeto de Arquitetura	
Terminal de Integração Tapanã		Plataforma PLANTA - Eixos 7m a 11m	
Escala	Código	1:75	CQ-03.02.81/6B3-003
Folha	03 / 09	Rev.	Ø