


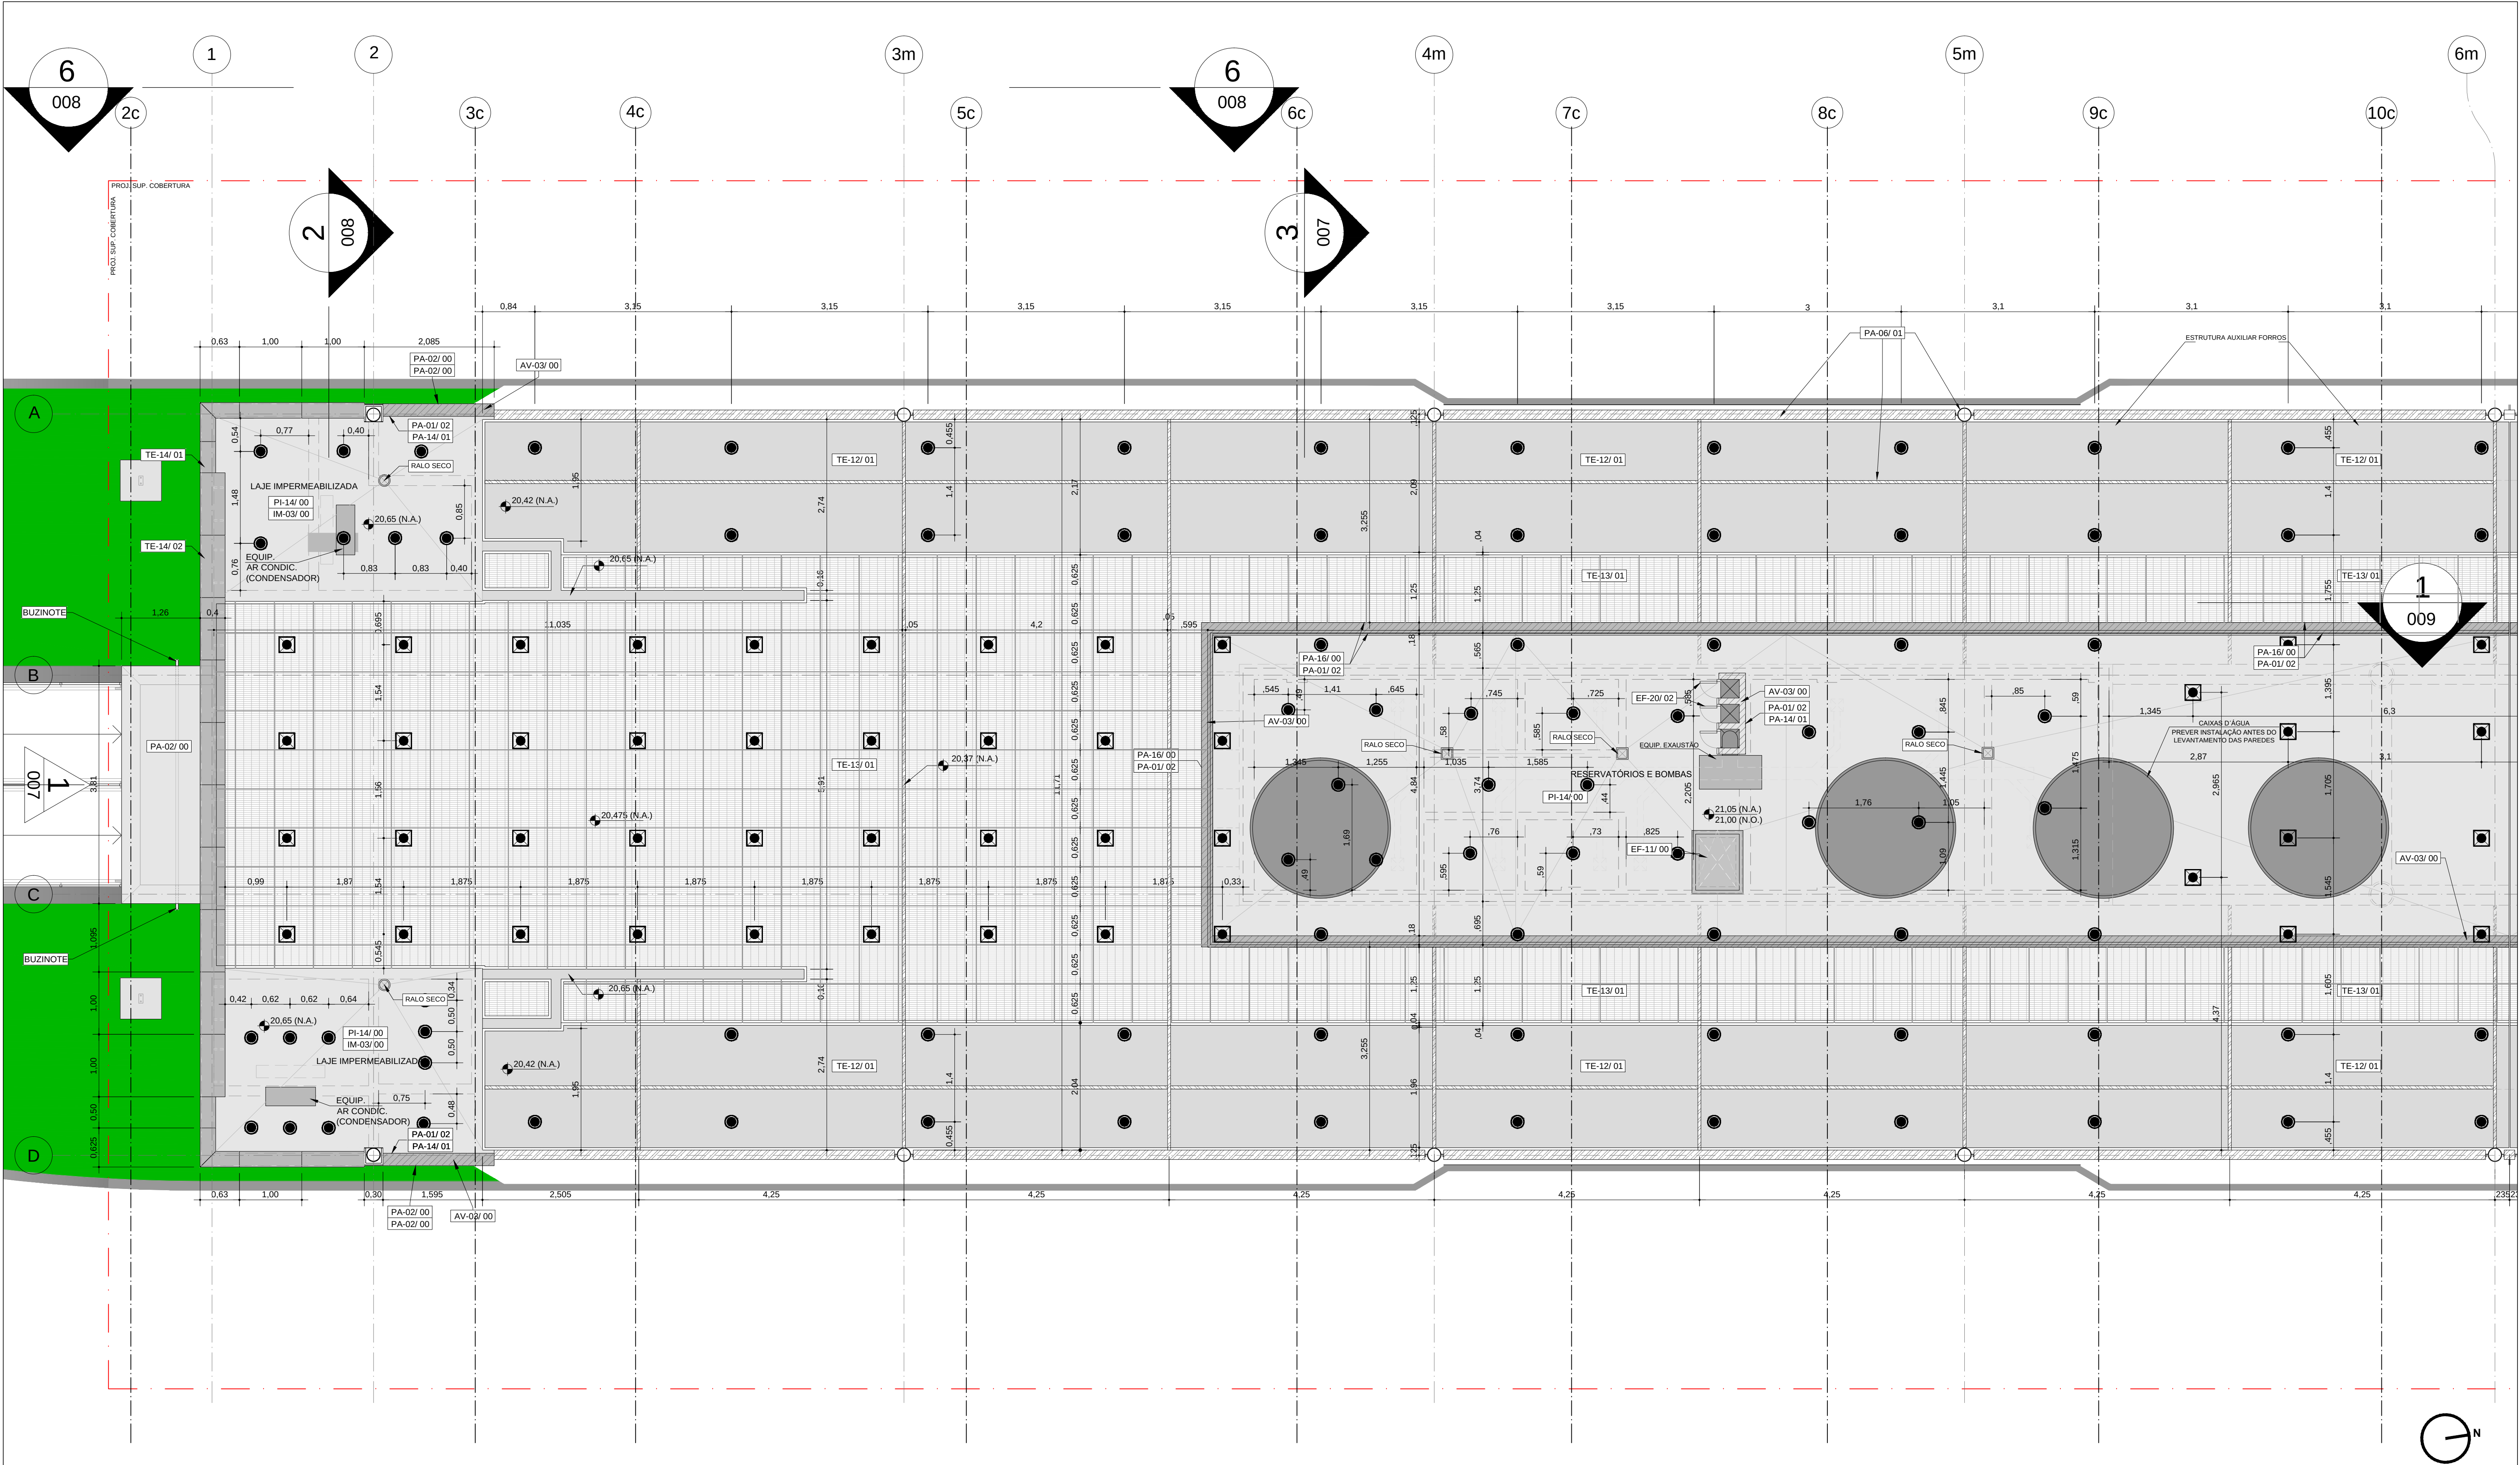

1 PLANTA NÍVEL RESERVATÓRIOS - 21,05 - Eixos 1 a 6m
ESC. 1:50

- NOTAS**
1- Para descrição dos acabamentos, ver CQ-LM-03.02.81/6B3-001.
2- Medidas em metros.

AS BUILT

REVISÕES				DOCUMENTOS DE REFERÊNCIA				OBSERVAÇÕES			
Nº	Descrição	Data	Código	Objeto							
0	Emissão Final	22/01/2019									
3	Revisão	30/06/2017									
2	Revisão	21/06/2017									
1	Emissão Inicial	02/06/2017									
		15/02/2017									

EMITENTE	CONTRATANTE	PROJETO	OBJETO
SISTRAN	Contrato: Nº 001/2015 Ordem de Serviço: 01	Projeto BRT AUGUSTO MONTENEGRO	Tronco Tapanã - Maracacura
ENEP RODNEY SCHAYON 30/06/2017 Verificação			
CREA nº 50090988			
Modelado: ENEP CIVIL	Verificação: / /		
ART nº 922120150981598	CREA / CAU nº		
ENEP CLAUDIO MACEDO 30/06/2017 Responsável Técnico			
CREA nº 500598967	Aprovação: / /		
Modelado: ENEP CIVIL			
ART nº 922120150206924	CREA / CAU nº		

ESCALA	CÓDIGO	FOLHA	REV.
Indicada	CQ-03.02.81/6B3-004	04 / 09	0